


主要技术指标表

序号	名称	全厂指标	备注
1	用地面积	246640.77m ²	
2	建、构筑物占地面积	74249.5m ²	
3	建筑面积	141835.6m ²	
4	计容面积	269133.2m ²	
5	建筑密度	30.1%	≥30.1%
6	容积率	1.09	≥1.0 且 ≤2.0
7	绿化率	15%	≤15%
8	机动车	752	

建筑构筑物功能表

序号	名称	层数	占地面积/m ²	建筑面积/m ²	容积率	建筑密度	备注
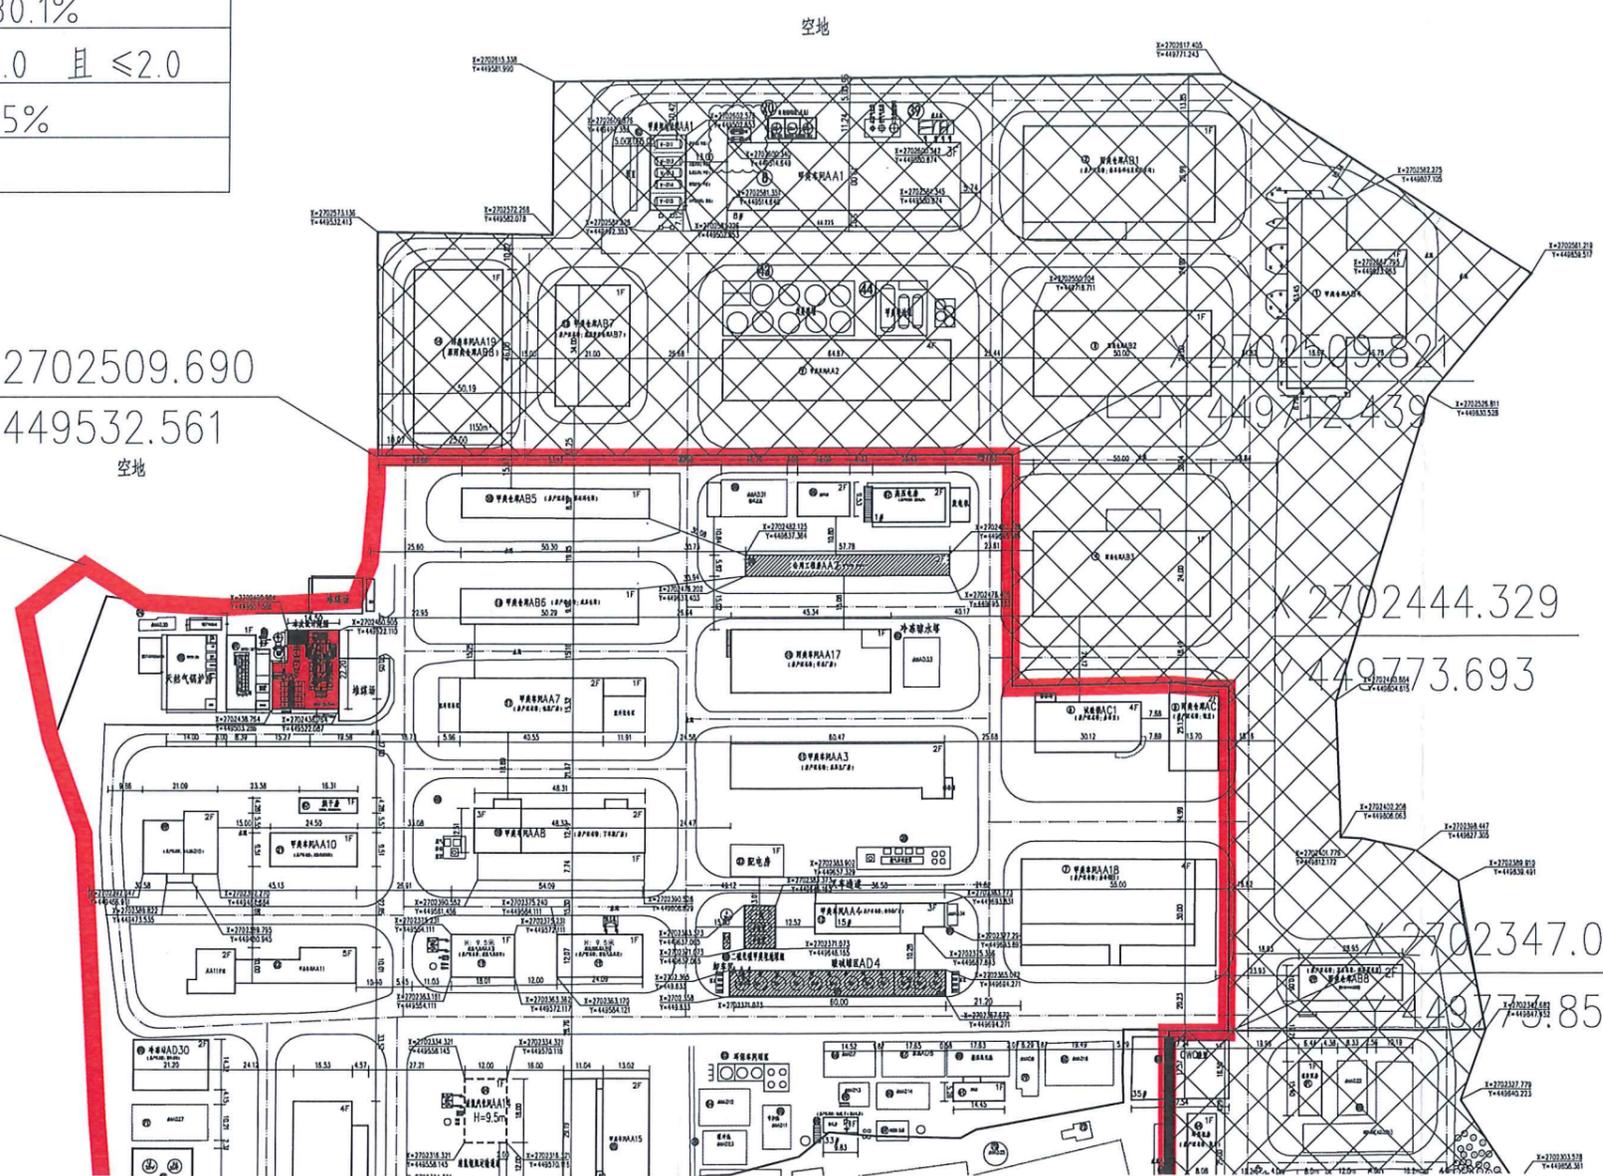

X 2702509.690
Y 449532.561
空地

X=2702479.262
Y=449450.146
空地

2702509.821
2702444.329
449773.693
2702347.030
449773.852