



英德市调入地块优化前“三区三线”划定图

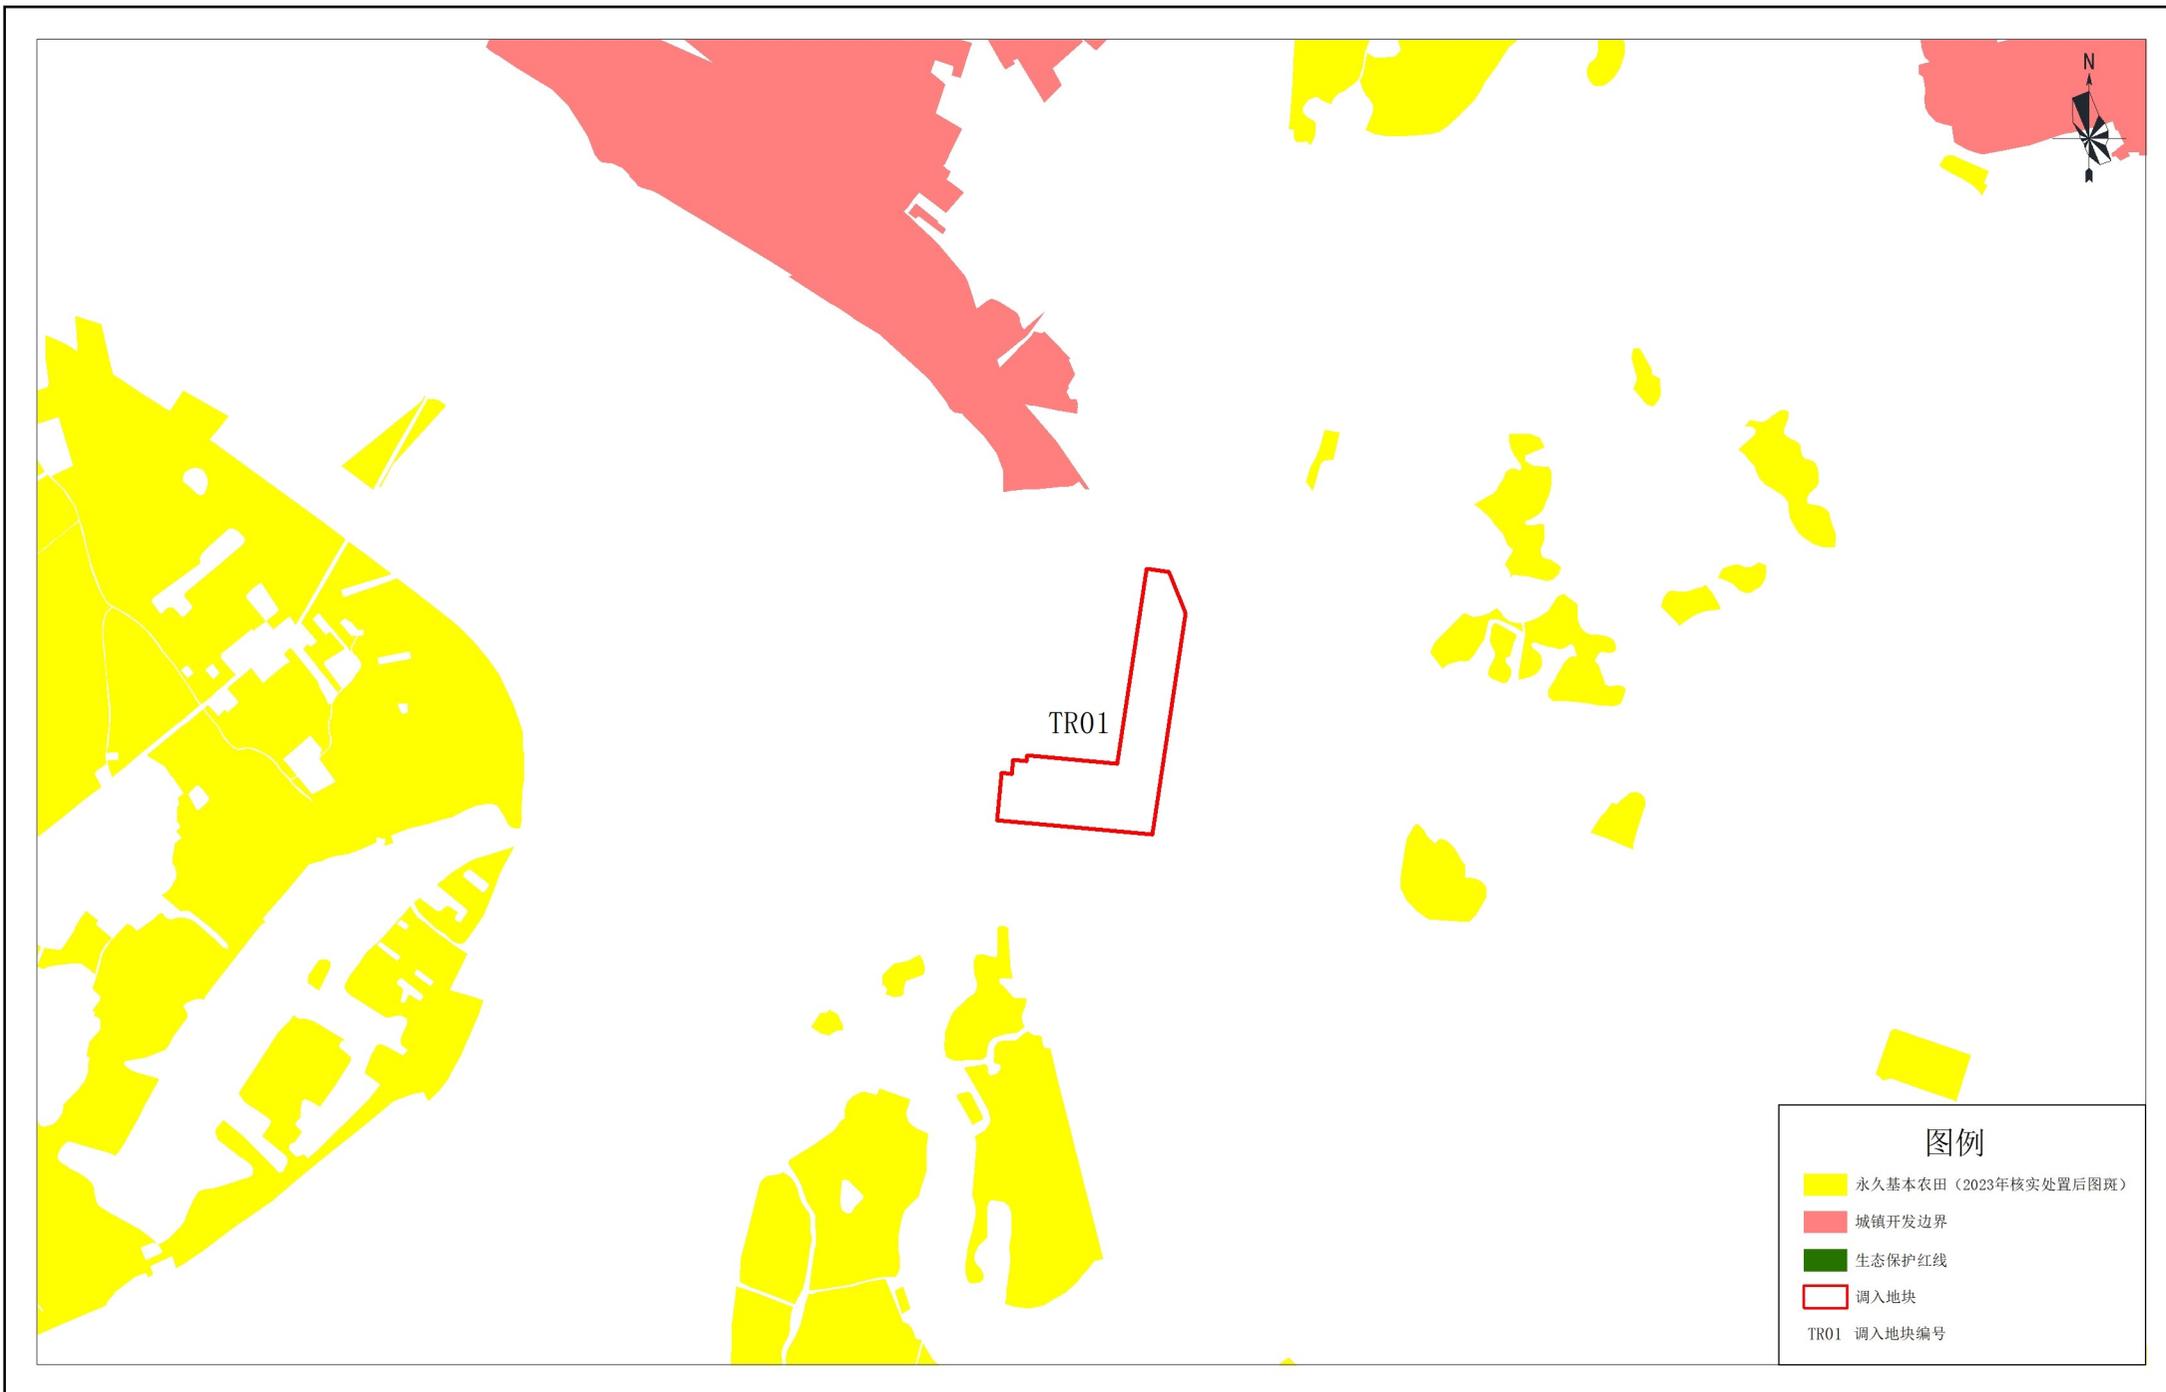

英德市调入地块优化后“三区三线”划定图

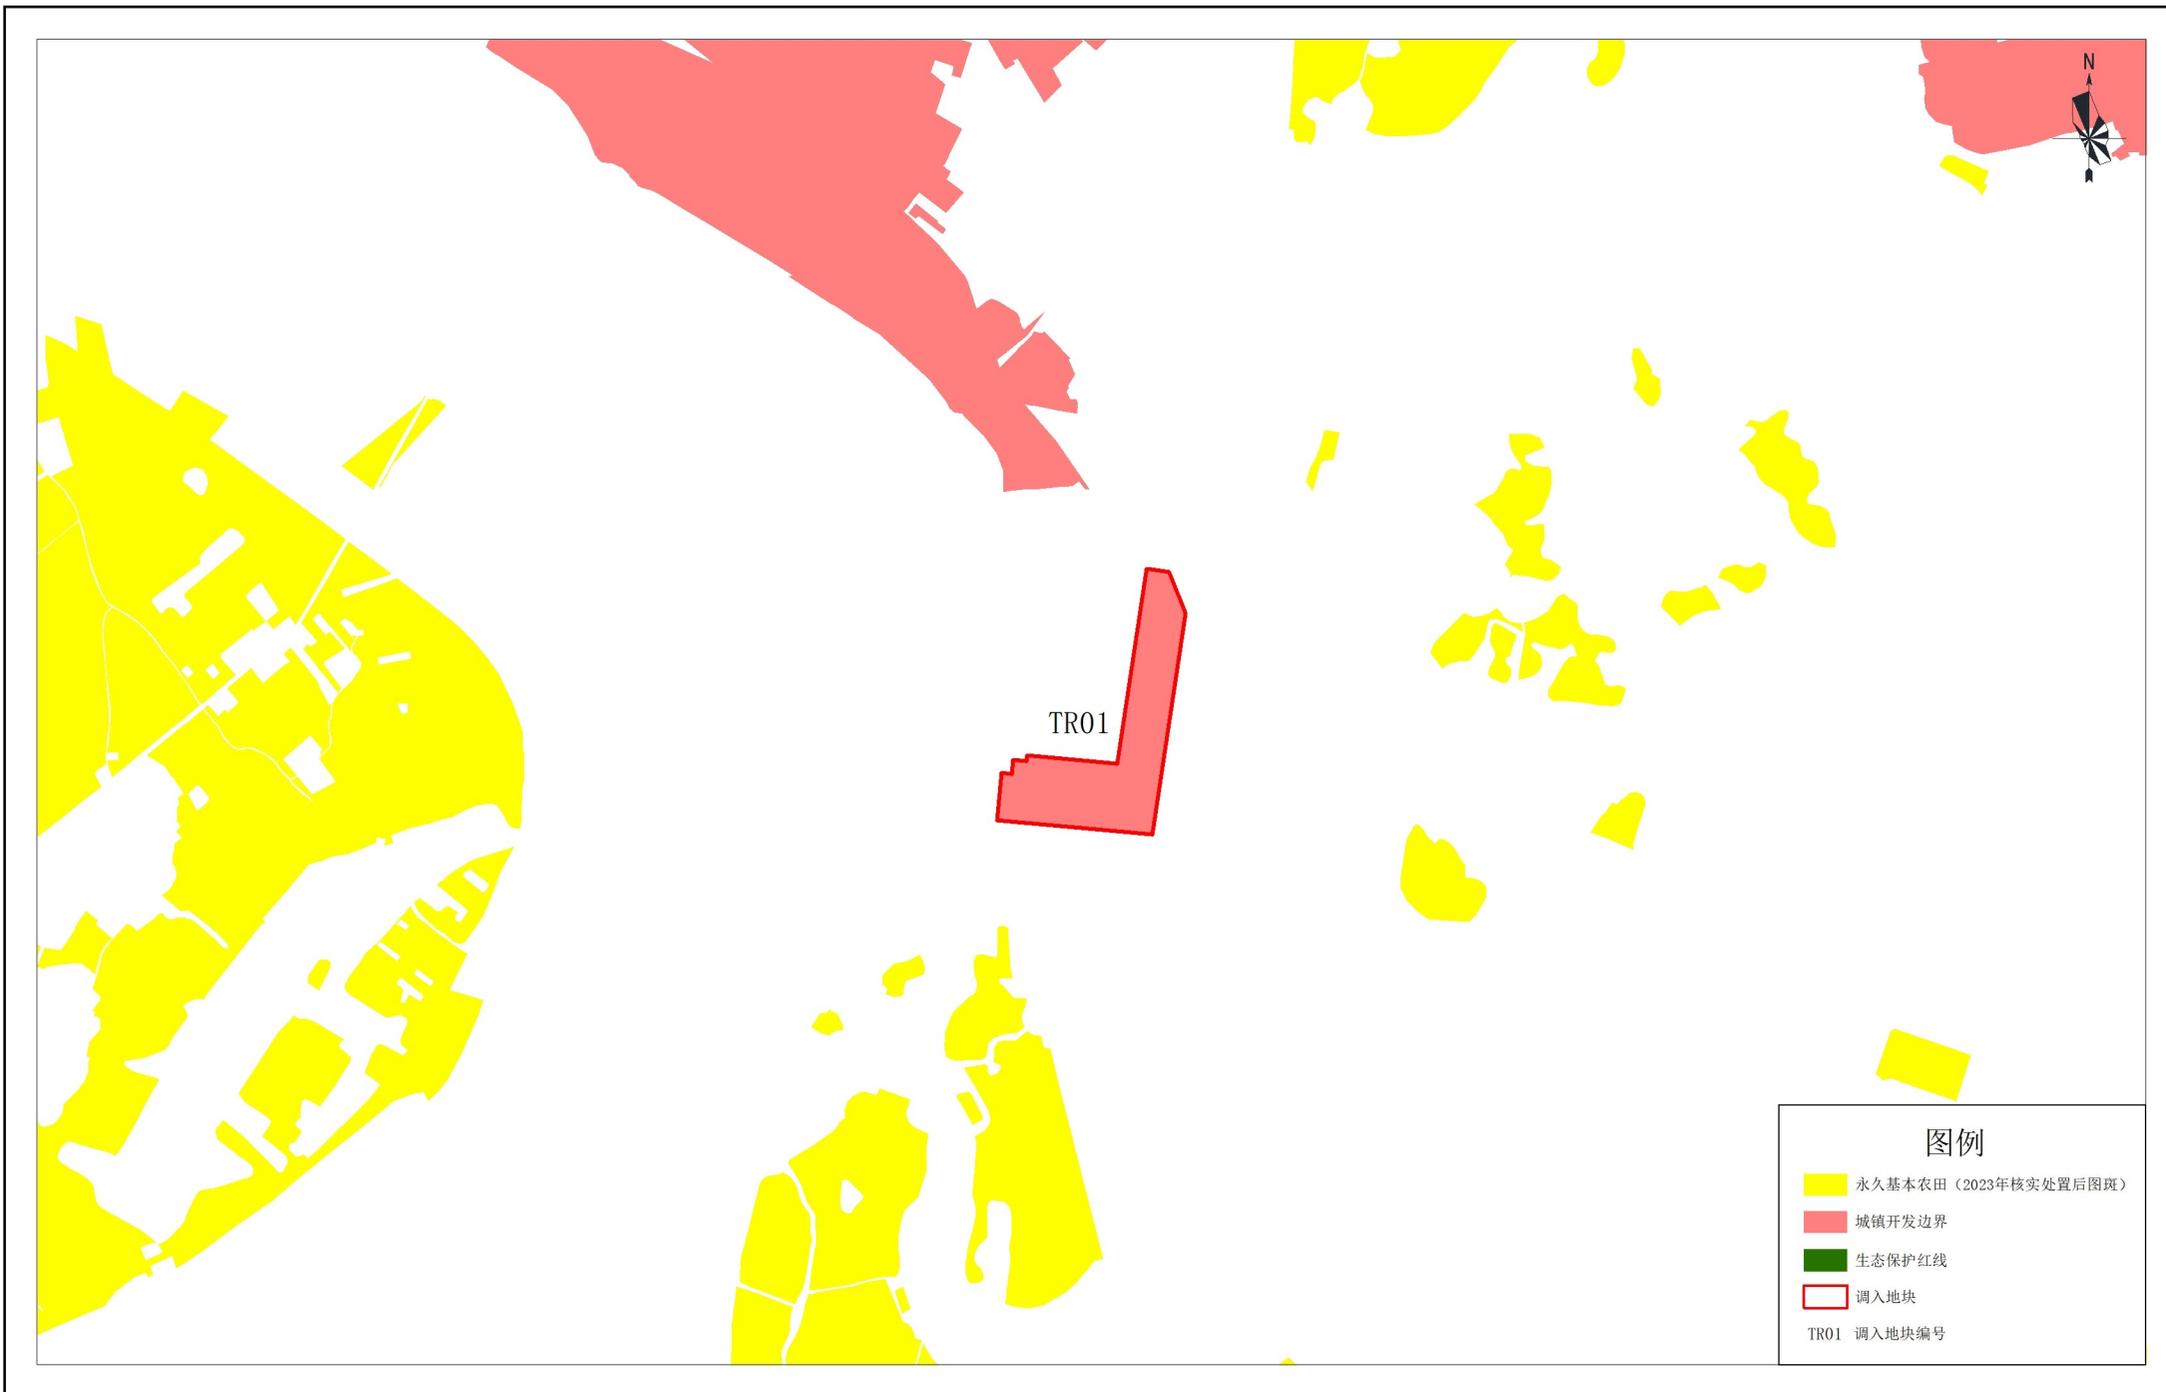

英德市调入地块优化前“三区三线”划定图(TR02)



图例

-  调入地块
-  永久基本农田
-  城镇开发边界

注：本图界线不作权属争议的依据

英德市调入地块优化后“三区三线”划定图(TR02)



图例

-  调入地块
-  永久基本农田
-  城镇开发边界

注：本图界线不作权属争议的依据