



英德市调入地块优化前土地使用规划图

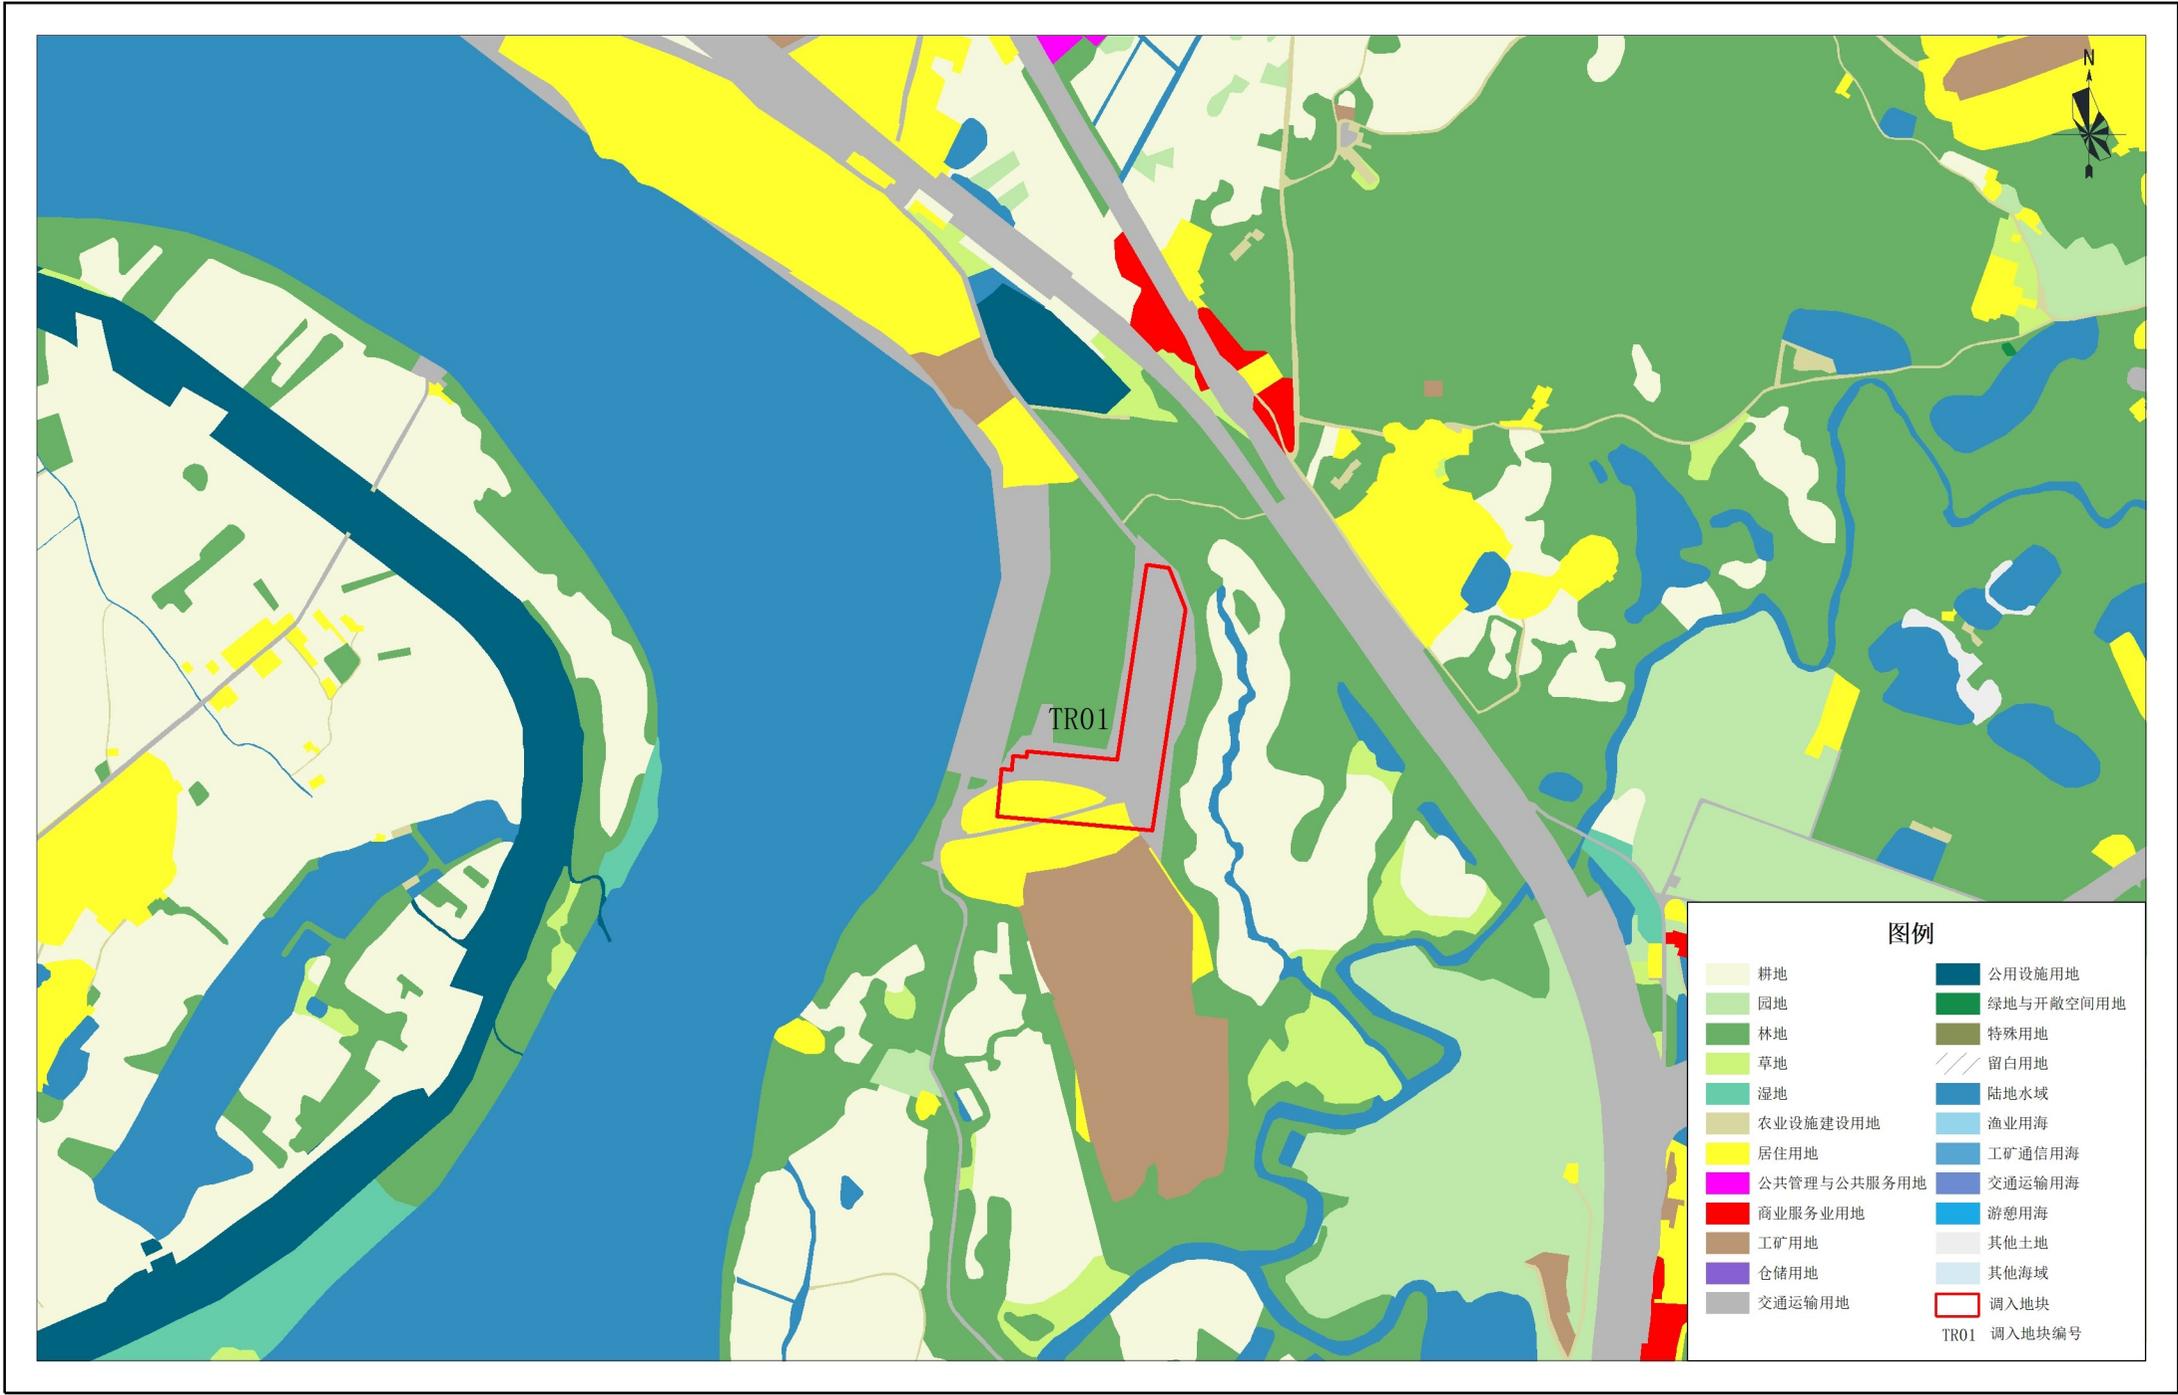

2000国家大地坐标系
1985国家高程基准

英德市自然资源局
2025年5月

英德市调入地块优化后土地使用规划图

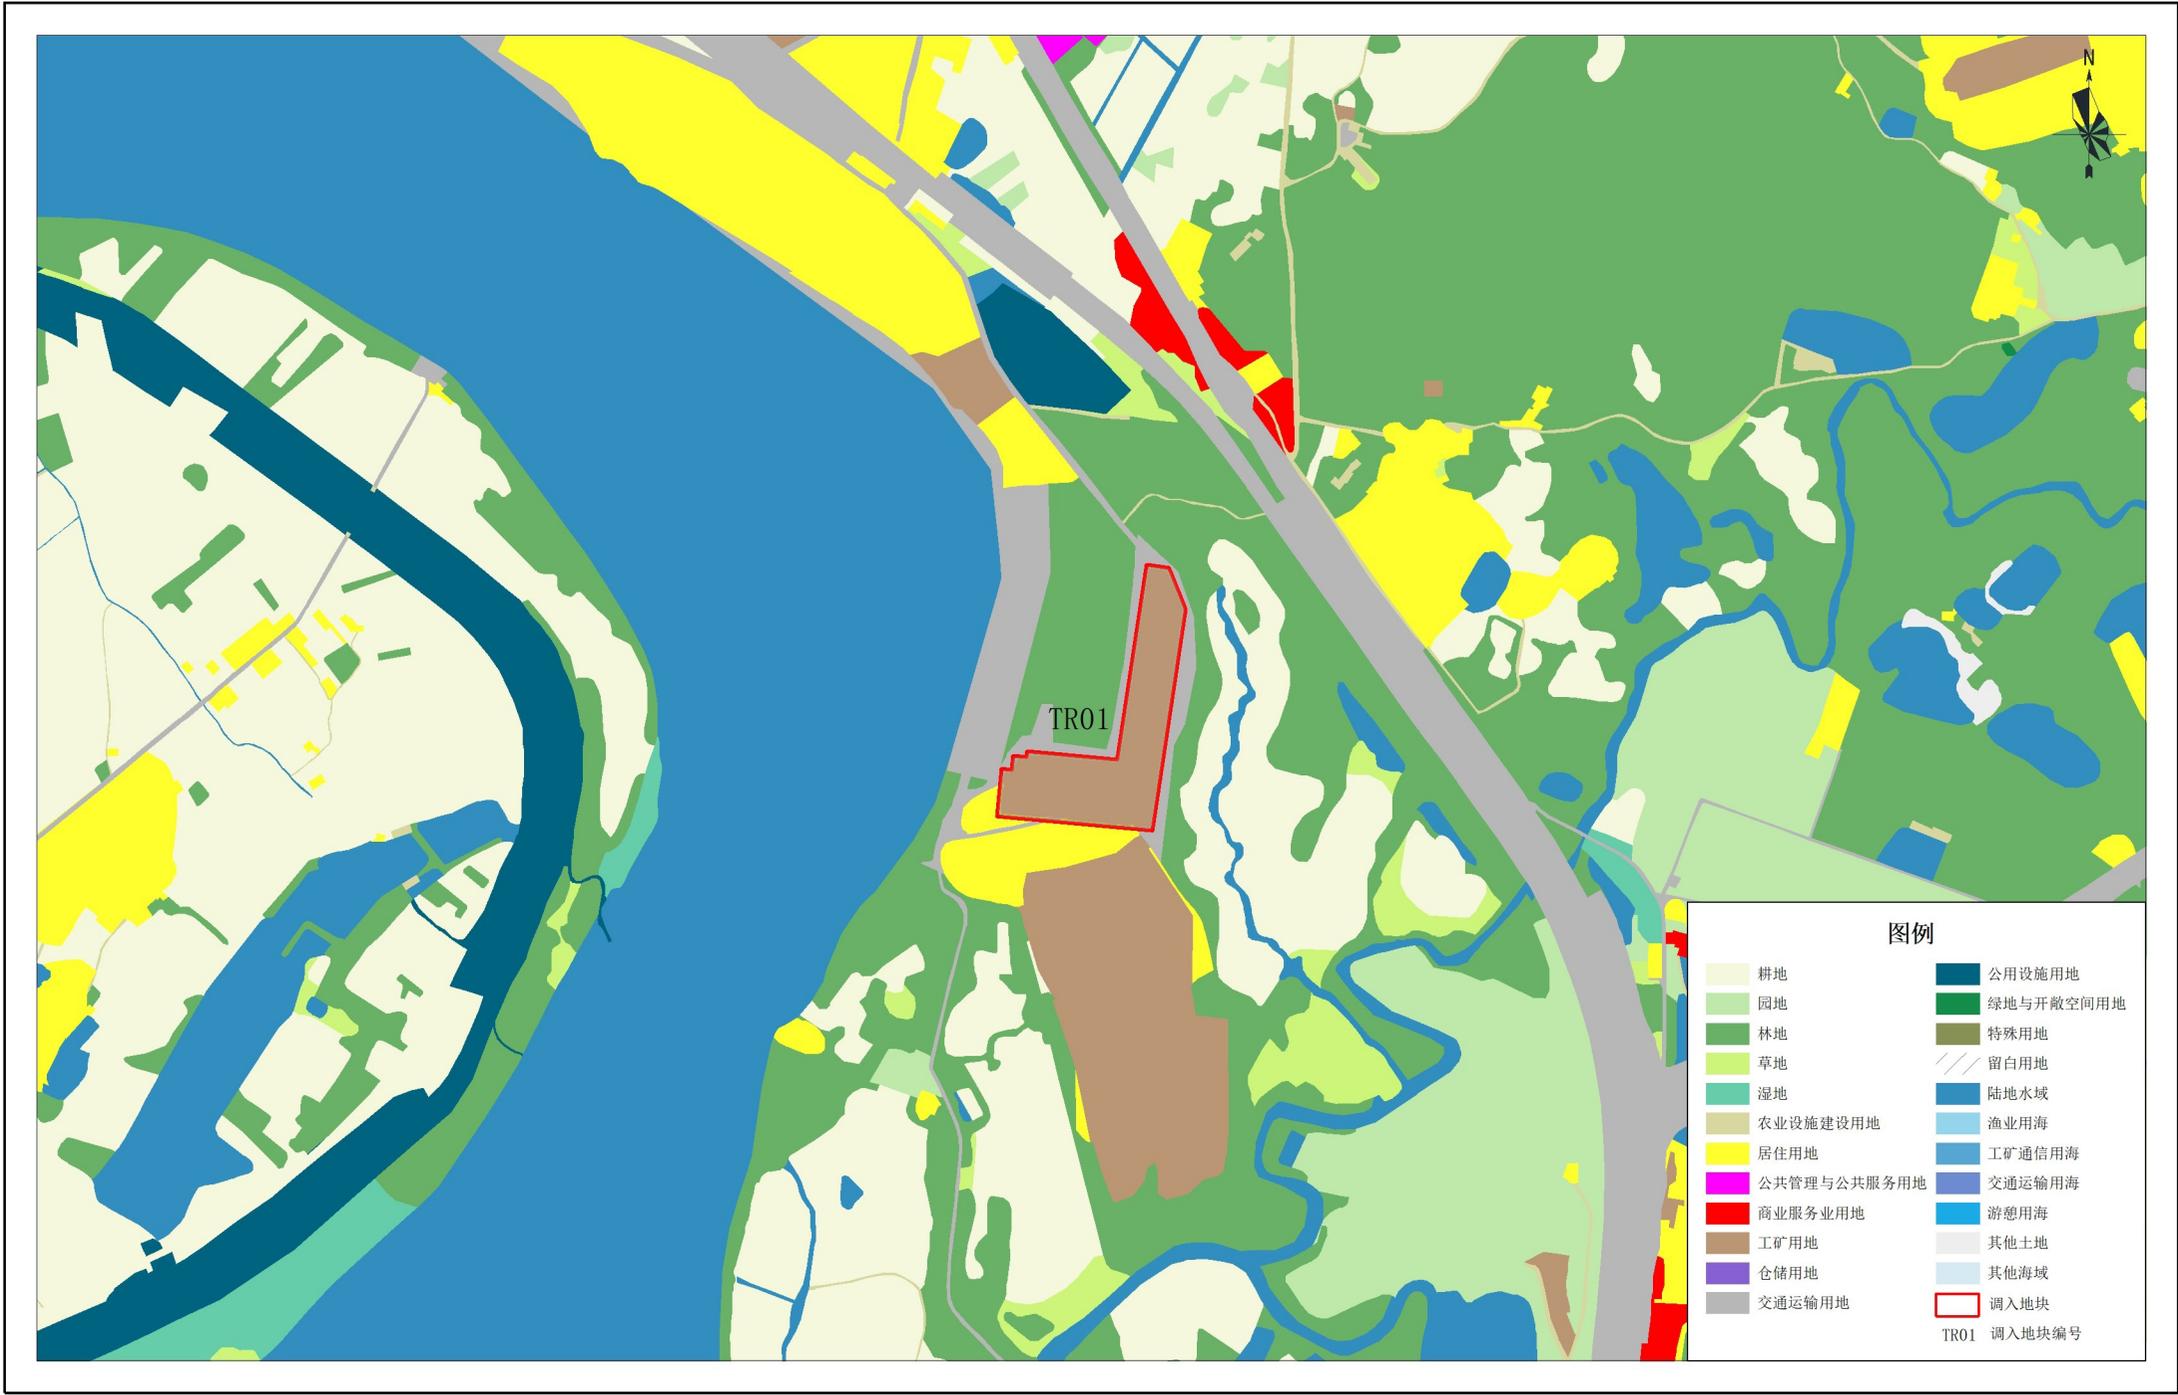

2000国家大地坐标系
1985国家高程基准

英德市自然资源局
2025年5月

英德市调入地块优化前土地使用规划图 (TR02)



英德市调入地块优化后土地使用规划图 (TR02)

