英德市粮油贸易公司英城和平中路用地红线图

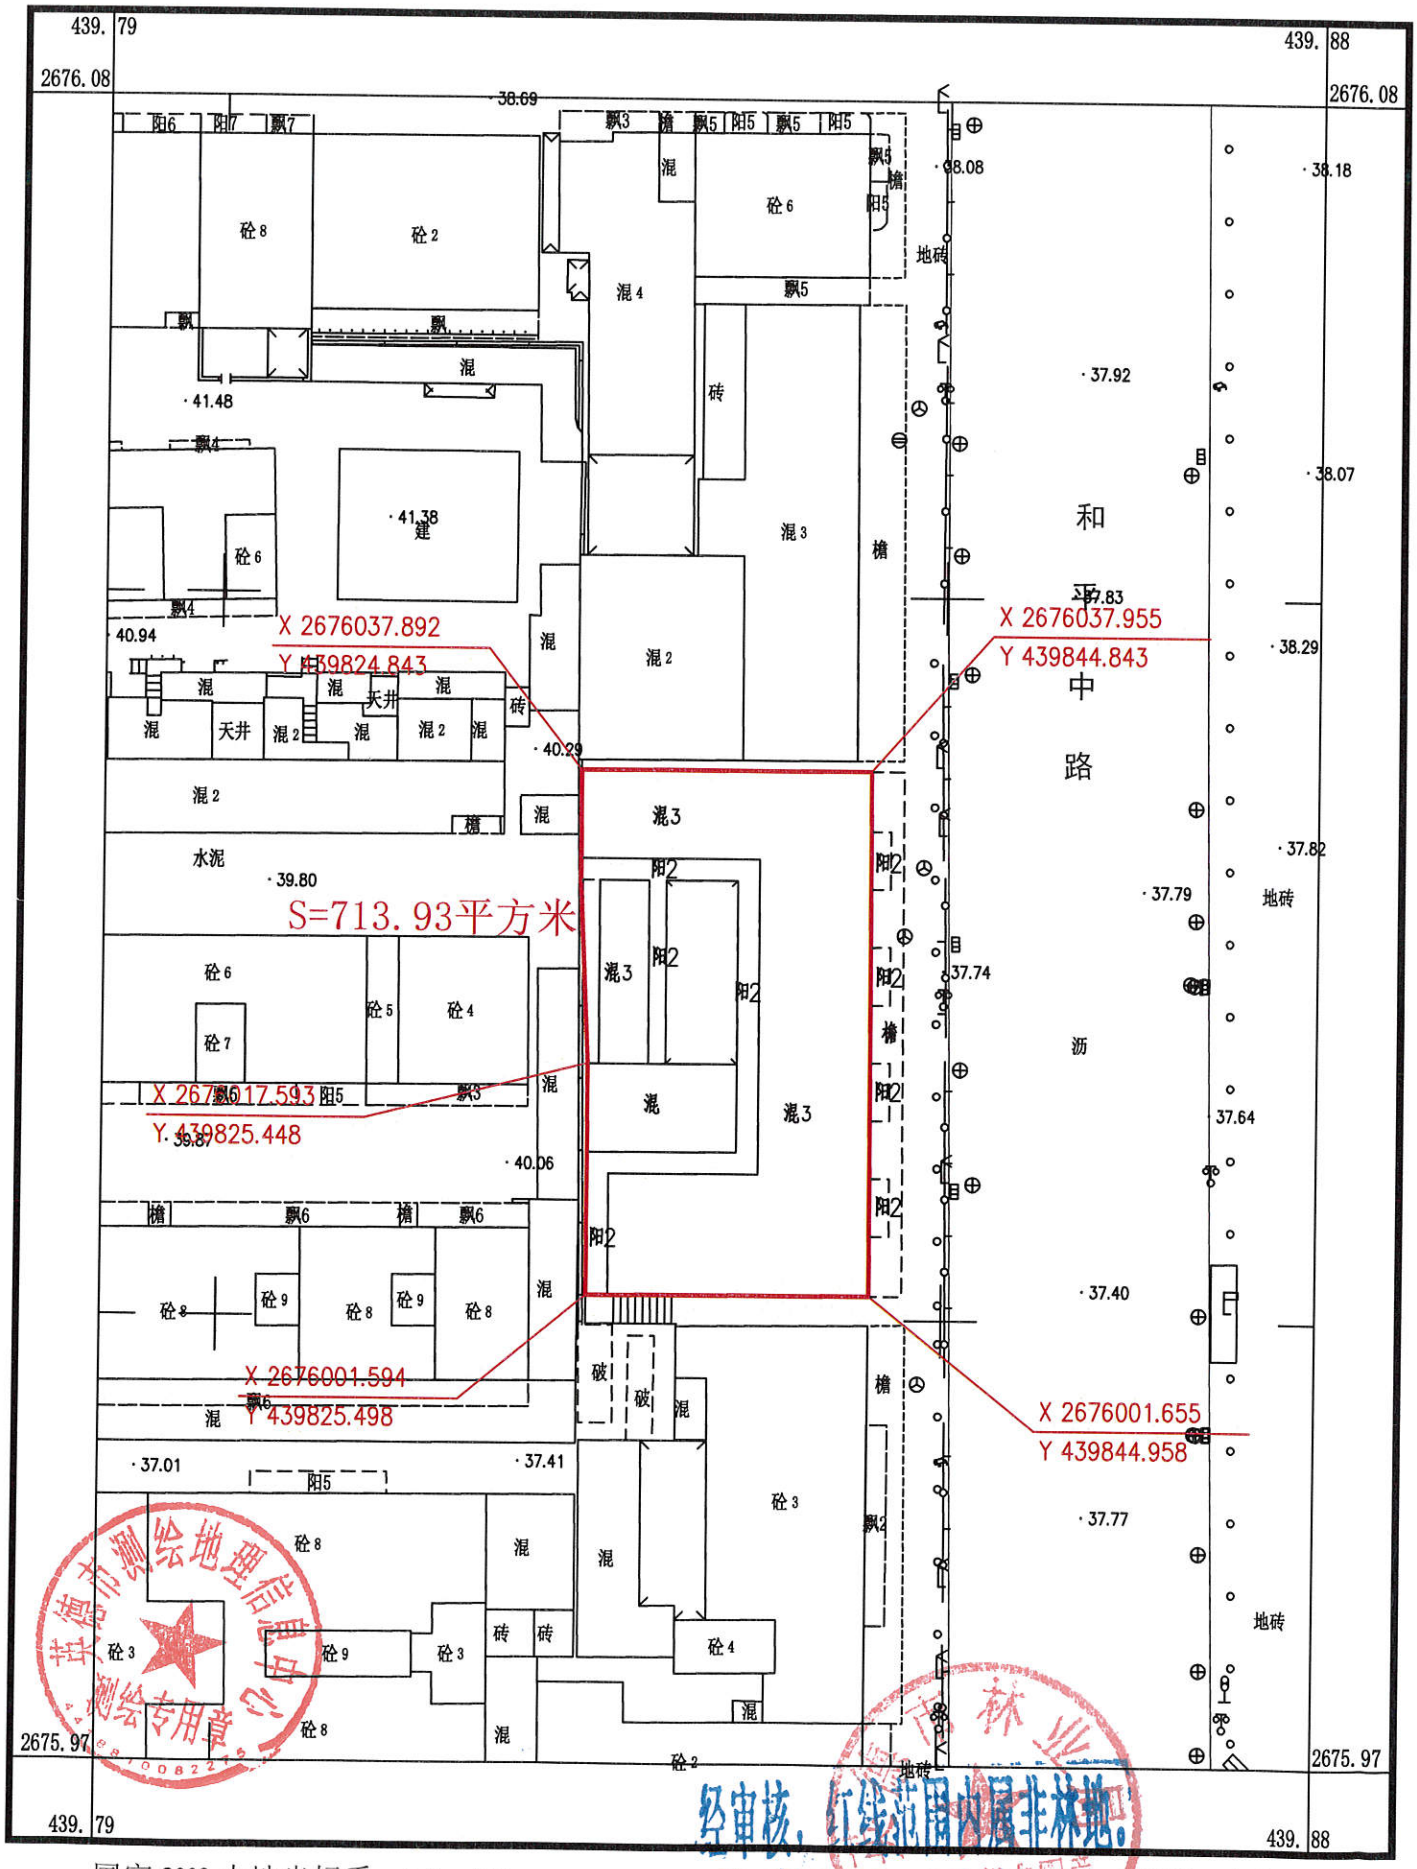

英德市测绘地理信息中心

经审核，红线范围内属非林地。

2026年1月15日

国家 2000 大地坐标系，L 0 = 114
1985 国家高程，等高距 1 米
GB/T 20257.1 - 2017 国家基本比例尺地图图式
2025 年 12 月测制

1:500

测量：龙朝斌
绘图：李健
检查：玉斌