



英德市青塘镇落实地块落实前土地使用规划局部图

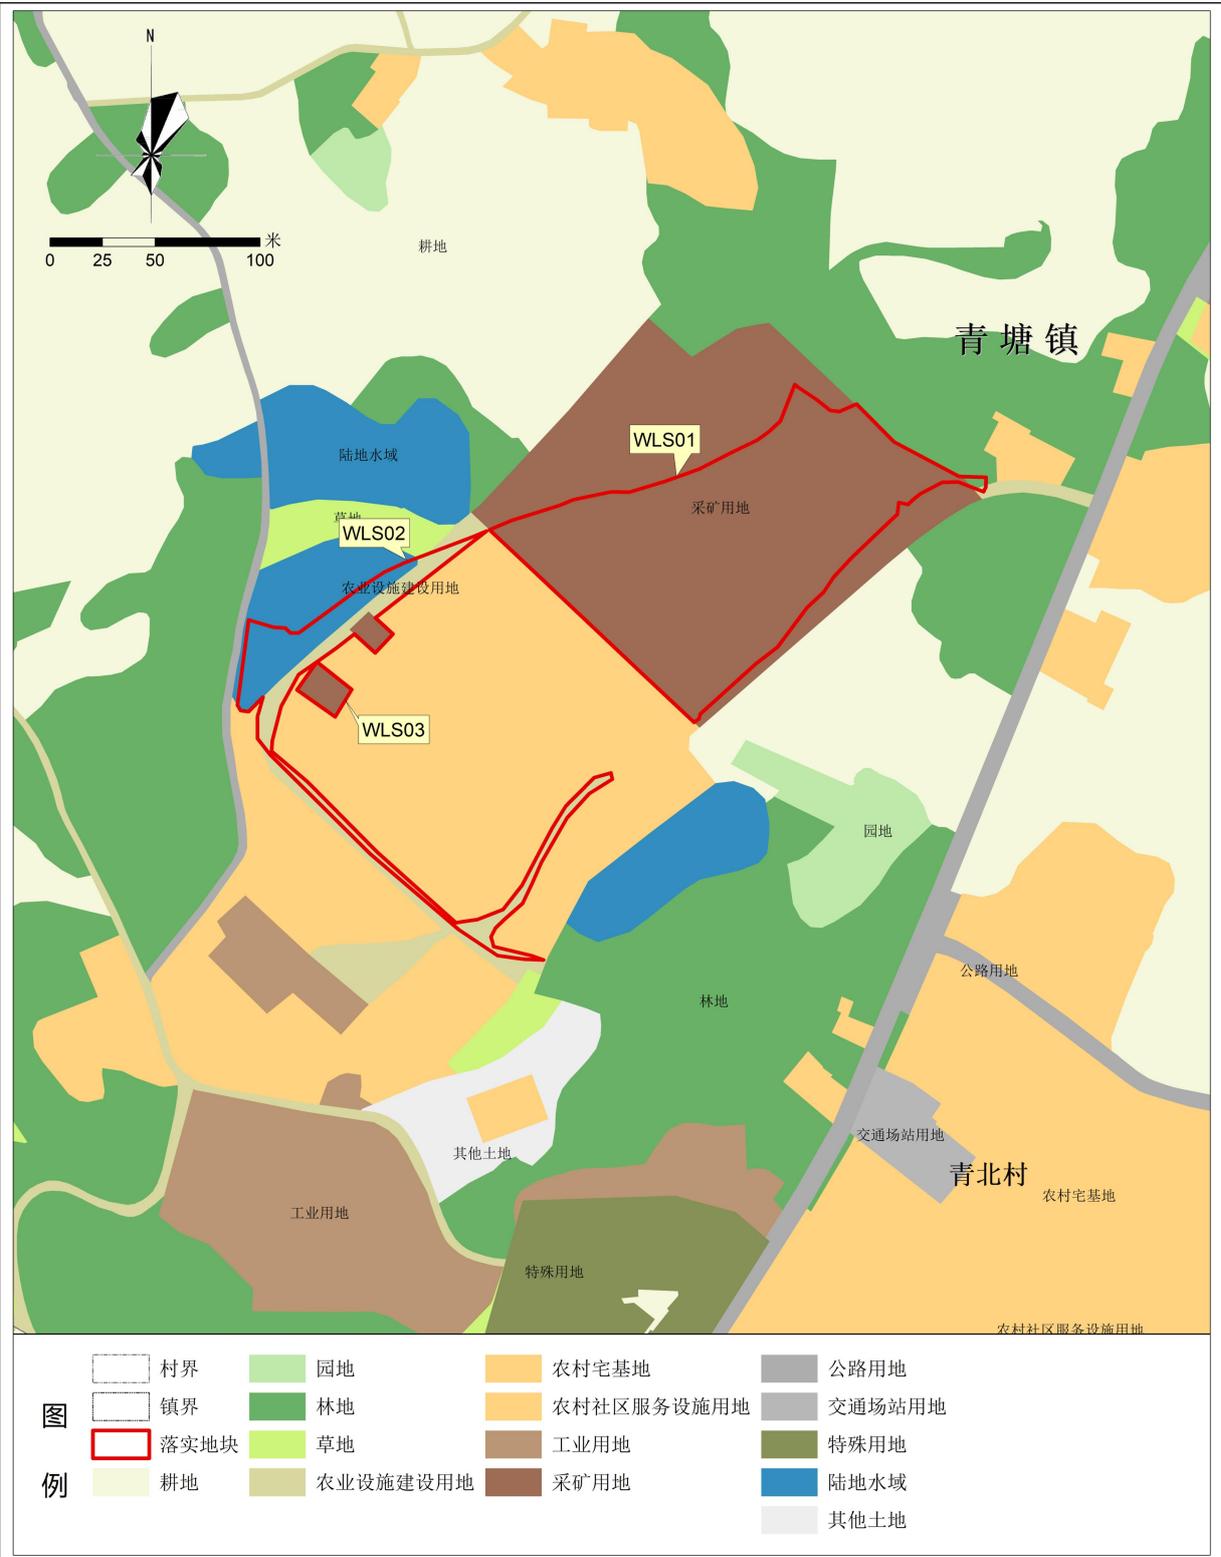


英德市自然资源局
2026年3月 编制

英德市青塘镇落实地块落实后土地使用规划局部图

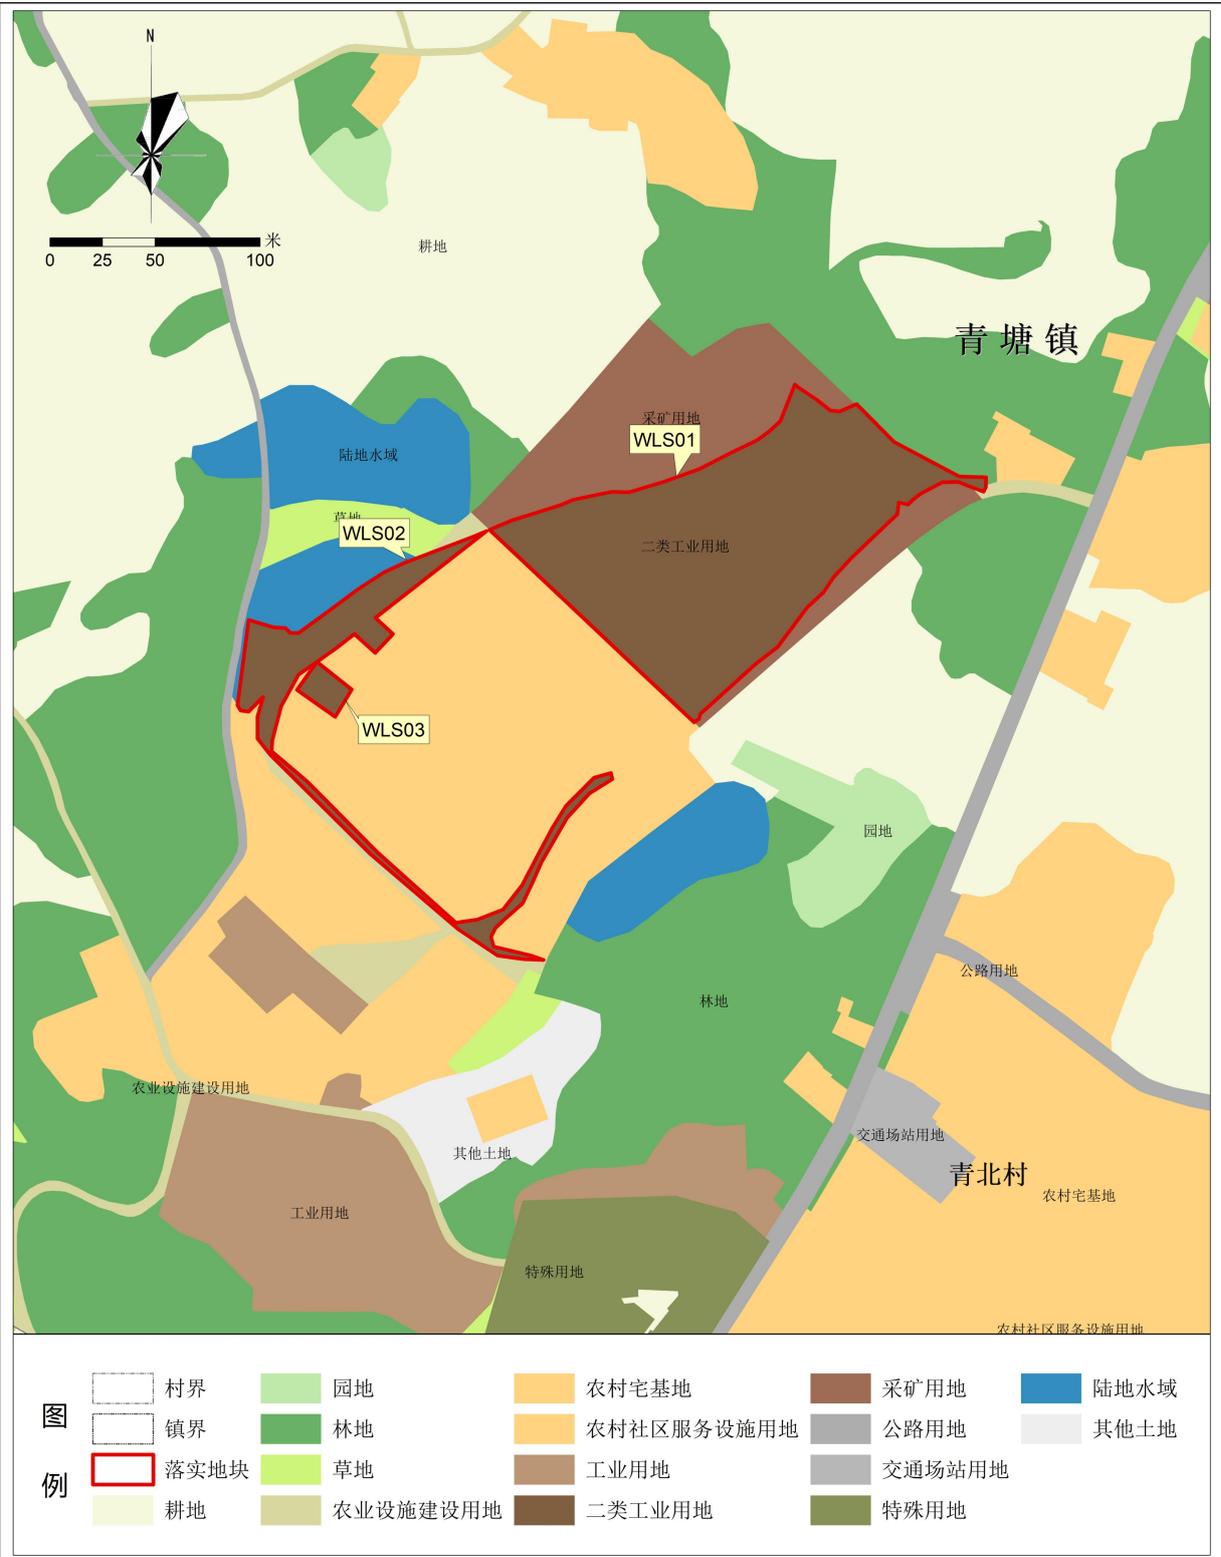

英德市自然资源局
2026年3月 编制

英德市英红镇落实地块落实前土地使用规划局部图

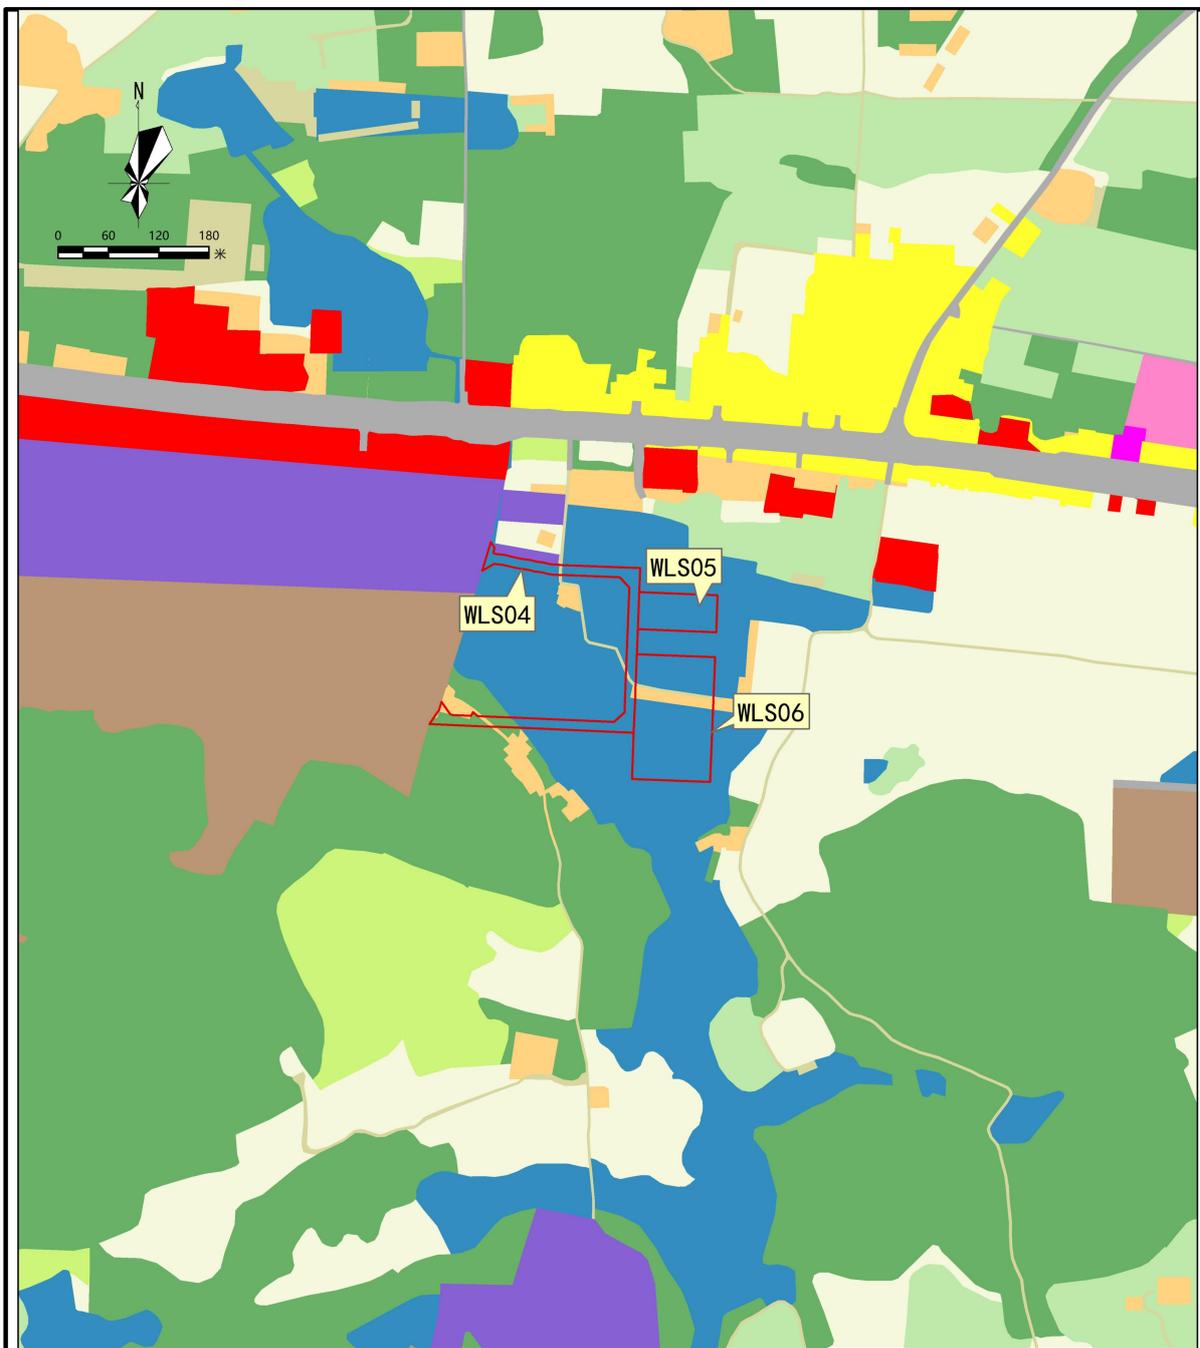


图例	落实地块范围	农村社区服务设施用地	城镇住宅用地	林地
	公路用地	商业服务业用地	工业用地	物流仓储用地
	农业设施建设用地	园地	教育用地	耕地
	农村宅基地	坑塘水面	机关团体用地	草地
			陆地水域	

注：本图界线不作权属争议的依据

2000国家大地坐标
1985国家高程基准

英德市自然资源局
2026年3月

英德市英红镇落实地块落实后土地使用规划局部图

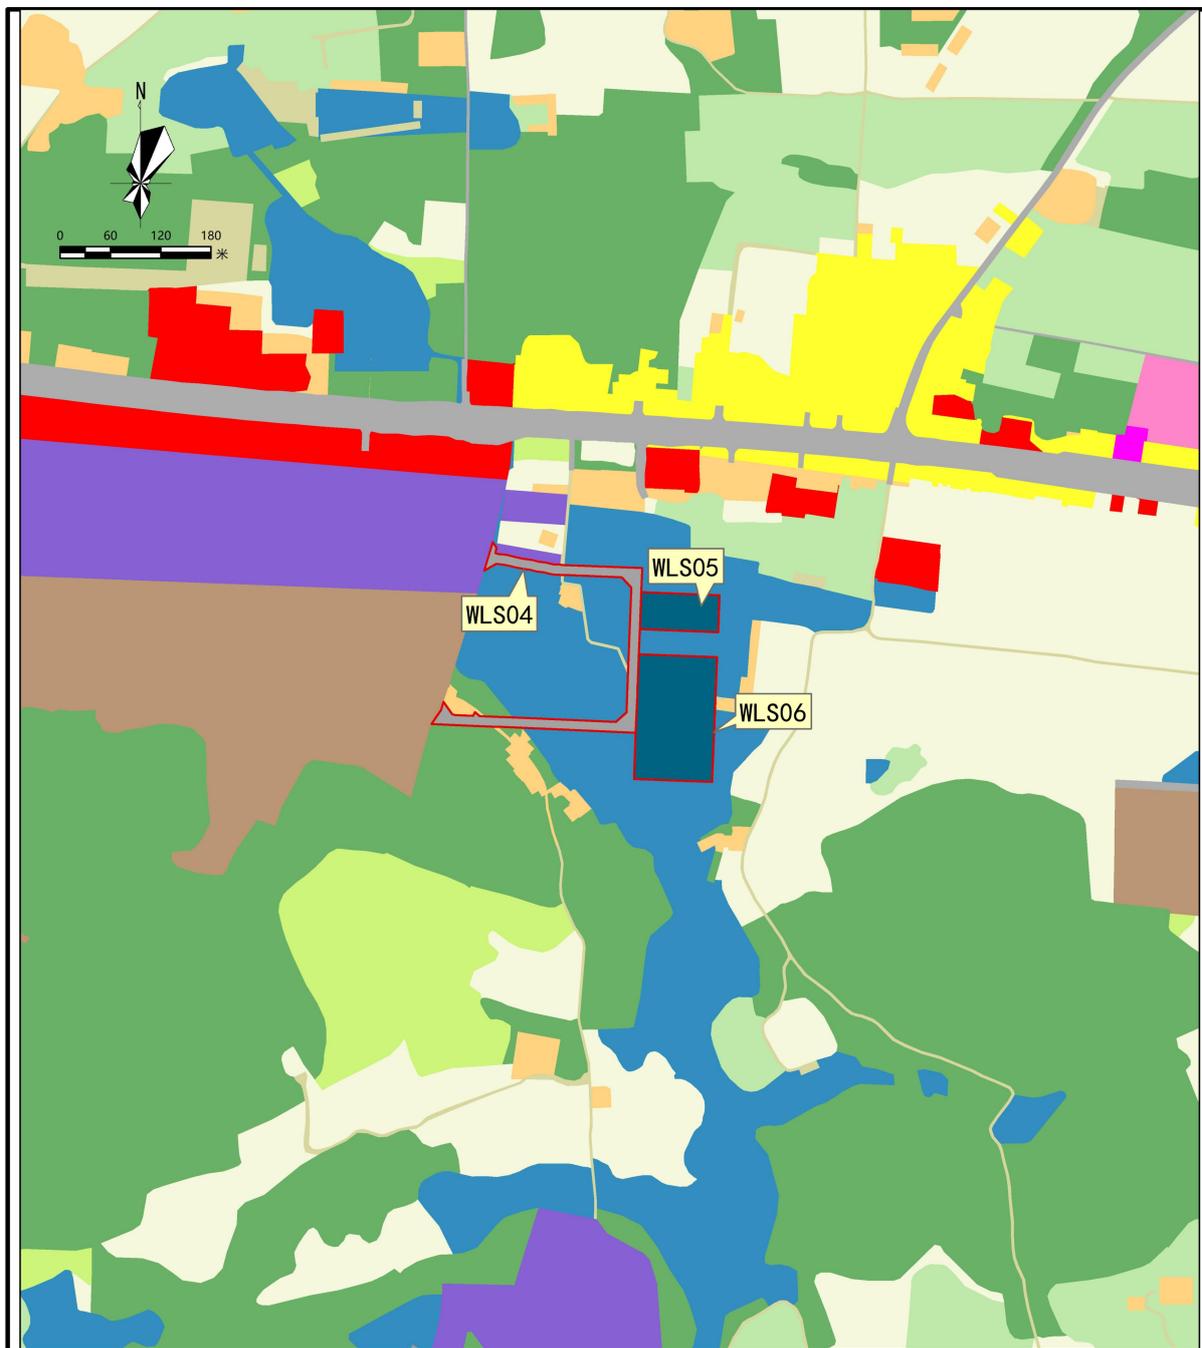


图例

- | | | | |
|----------|------------|--------|--------|
| 落实施块范围 | 农村社区服务设施用地 | 城镇住宅用地 | 林地 |
| 公路用地 | 商业服务业用地 | 工业用地 | 物流仓储用地 |
| 农业设施建设用地 | 园地 | 教育用地 | 耕地 |
| 农村宅基地 | 坑塘水面 | 机关团体用地 | 草地 |
| 城镇村道路用地 | 排水用地 | 环卫用地 | 陆地水域 |

注：本图界线不作权属争议的依据

清远市英德市落实前地块土地使用规划局部图 (WLS07)

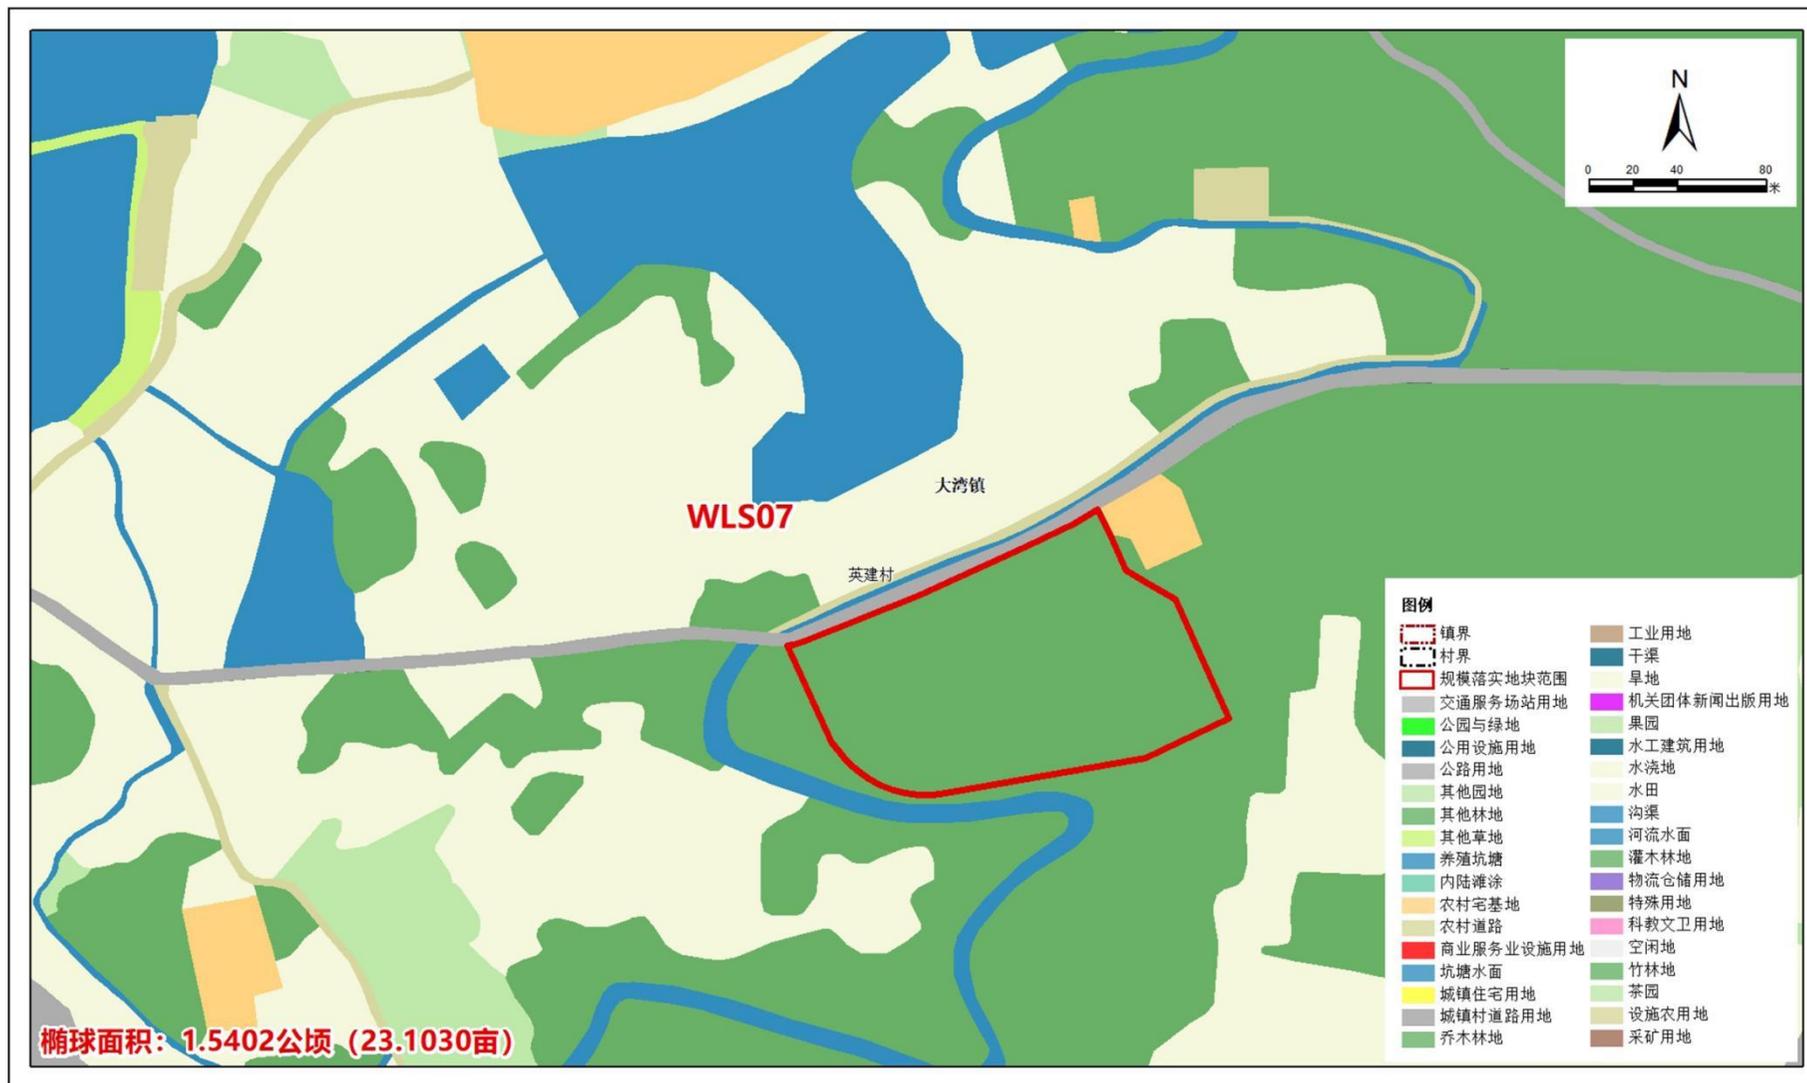


坐标系: 2000国家大地坐标系
高程系: 1985国家高程基准

1:2000

清远市英德市自然资源局 编制
二零二六年三月

清远市英德市落实后地块土地使用规划局部图 (WLS07)

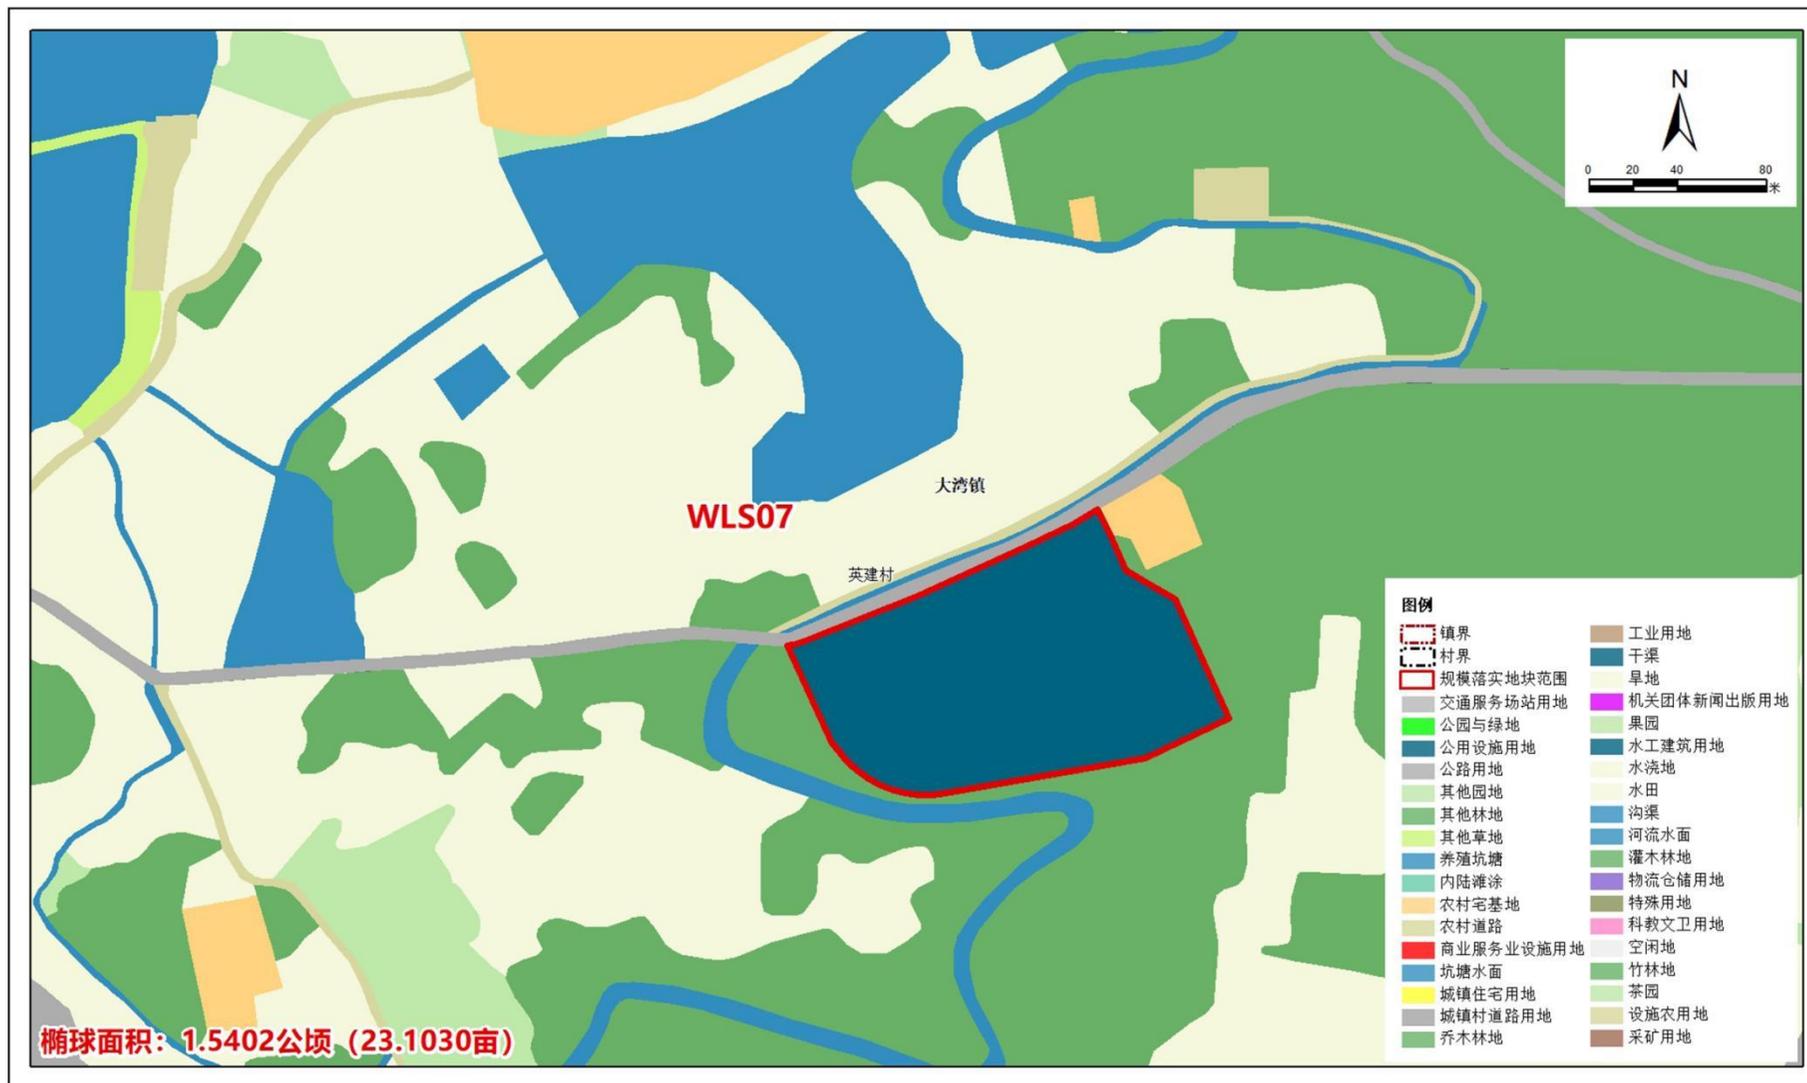


坐标系：2000国家大地坐标系
高程系：1985国家高程基准

1:2000

清远市英德市自然资源局 编制
二零二六年三月

清远市英德市落实前地块土地使用规划局部图 (WLS08)

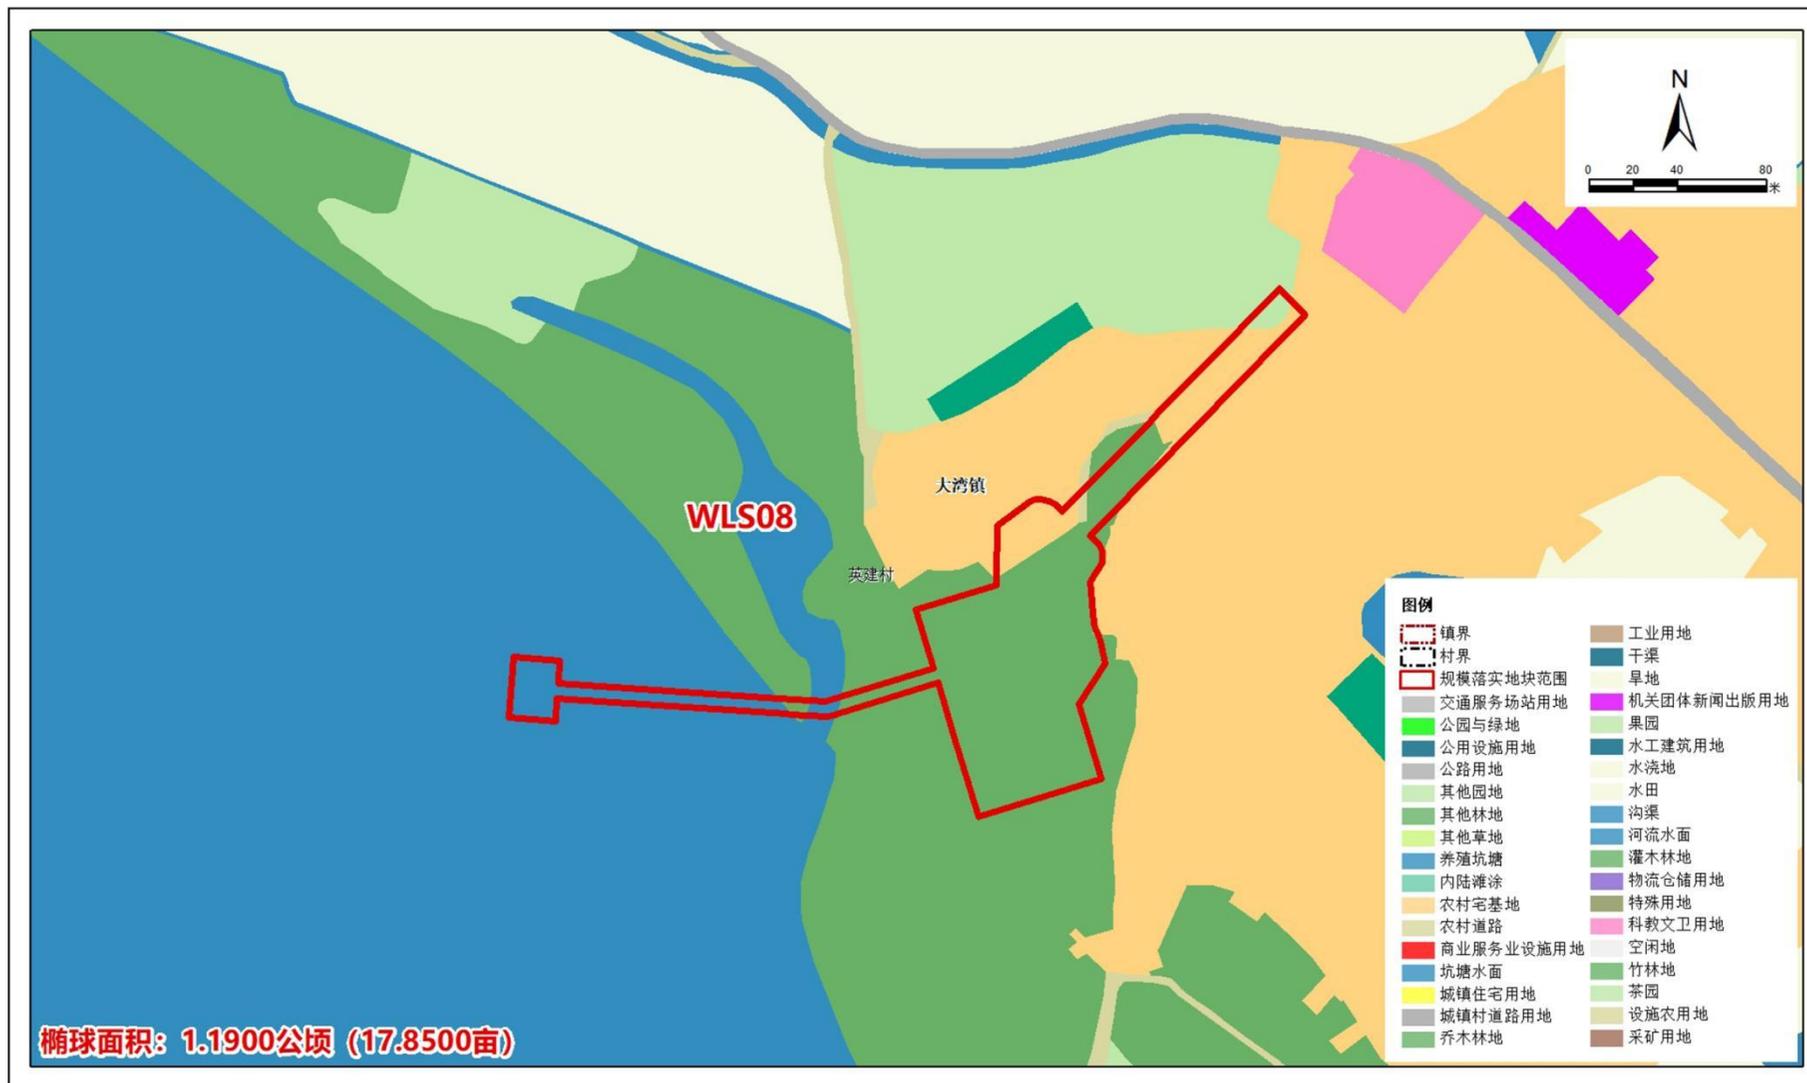


坐标系: 2000国家大地坐标系
高程系: 1985国家高程基准

1:2000

清远市英德市自然资源局 编制
二零二六年三月

清远市英德市落实后地块土地使用规划局部图 (WLS08)

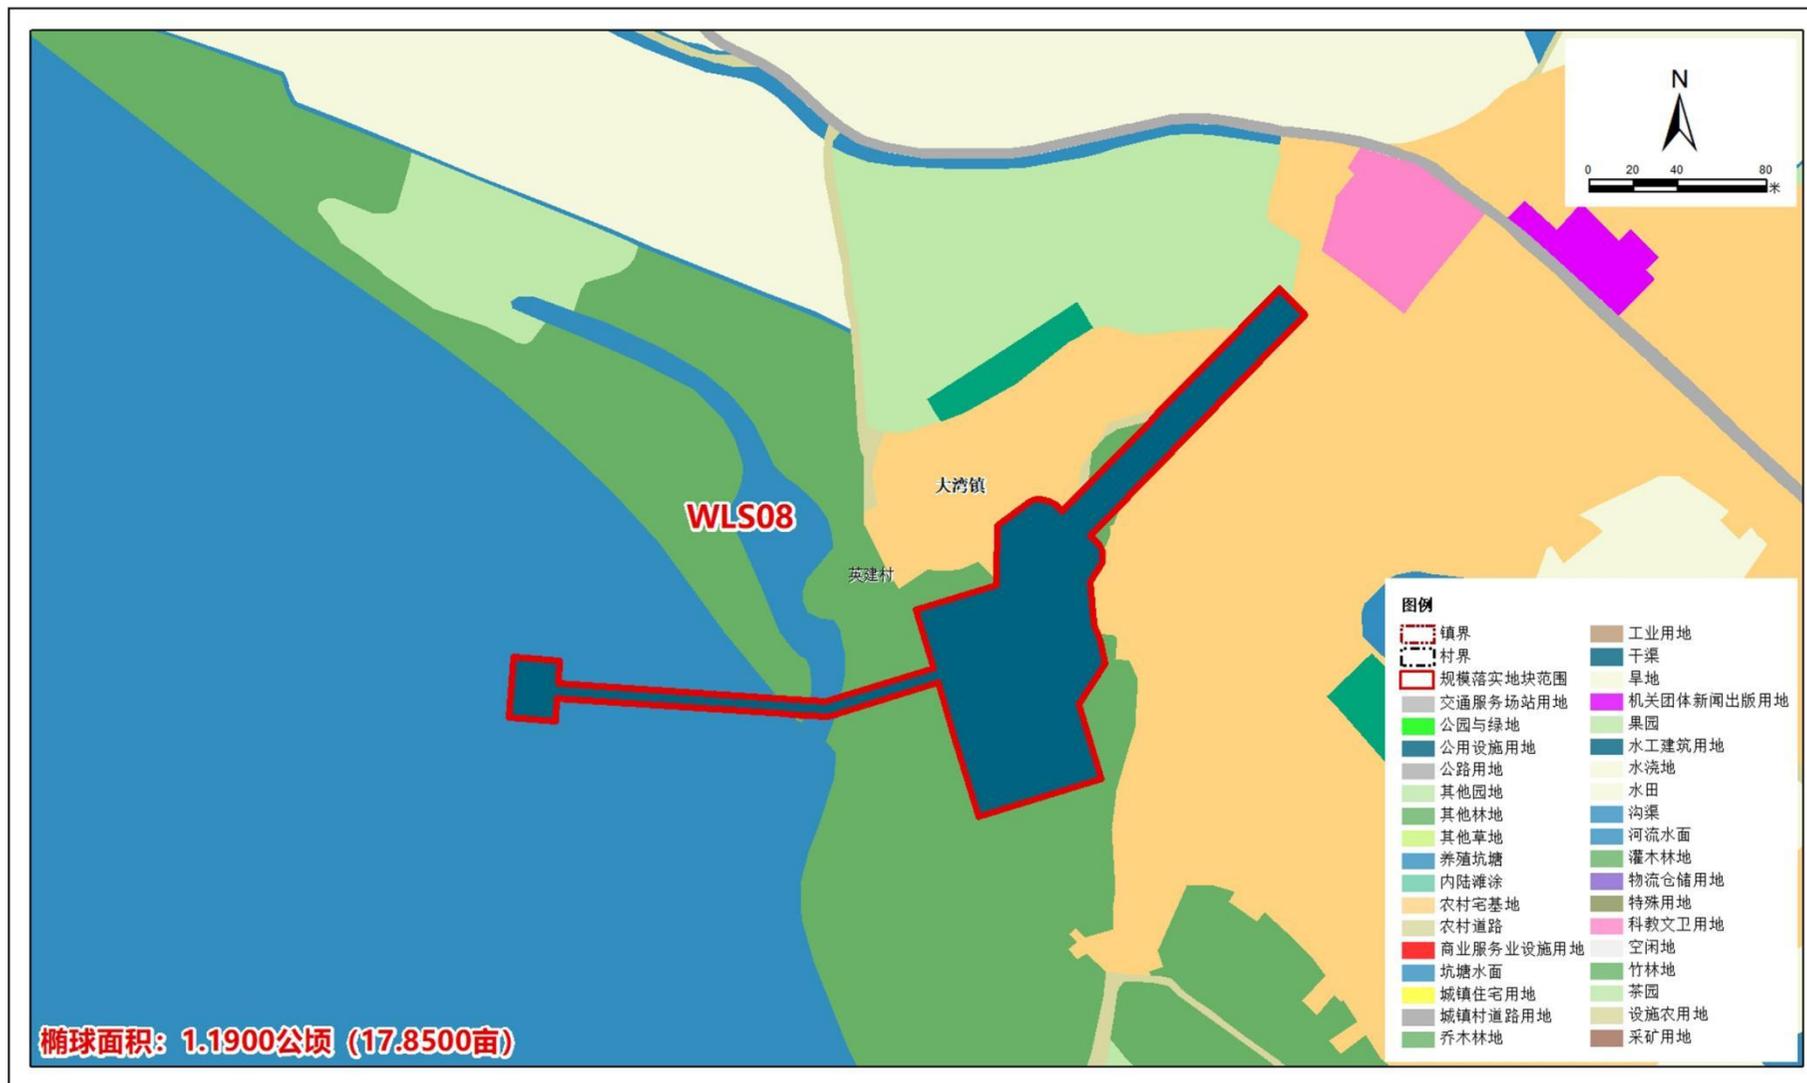


坐标系: 2000国家大地坐标系
高程系: 1985国家高程基准

1:2000

清远市英德市自然资源局 编制
二零二六年三月

清远市英德市落实前地块土地使用规划局部图 (WLS09)

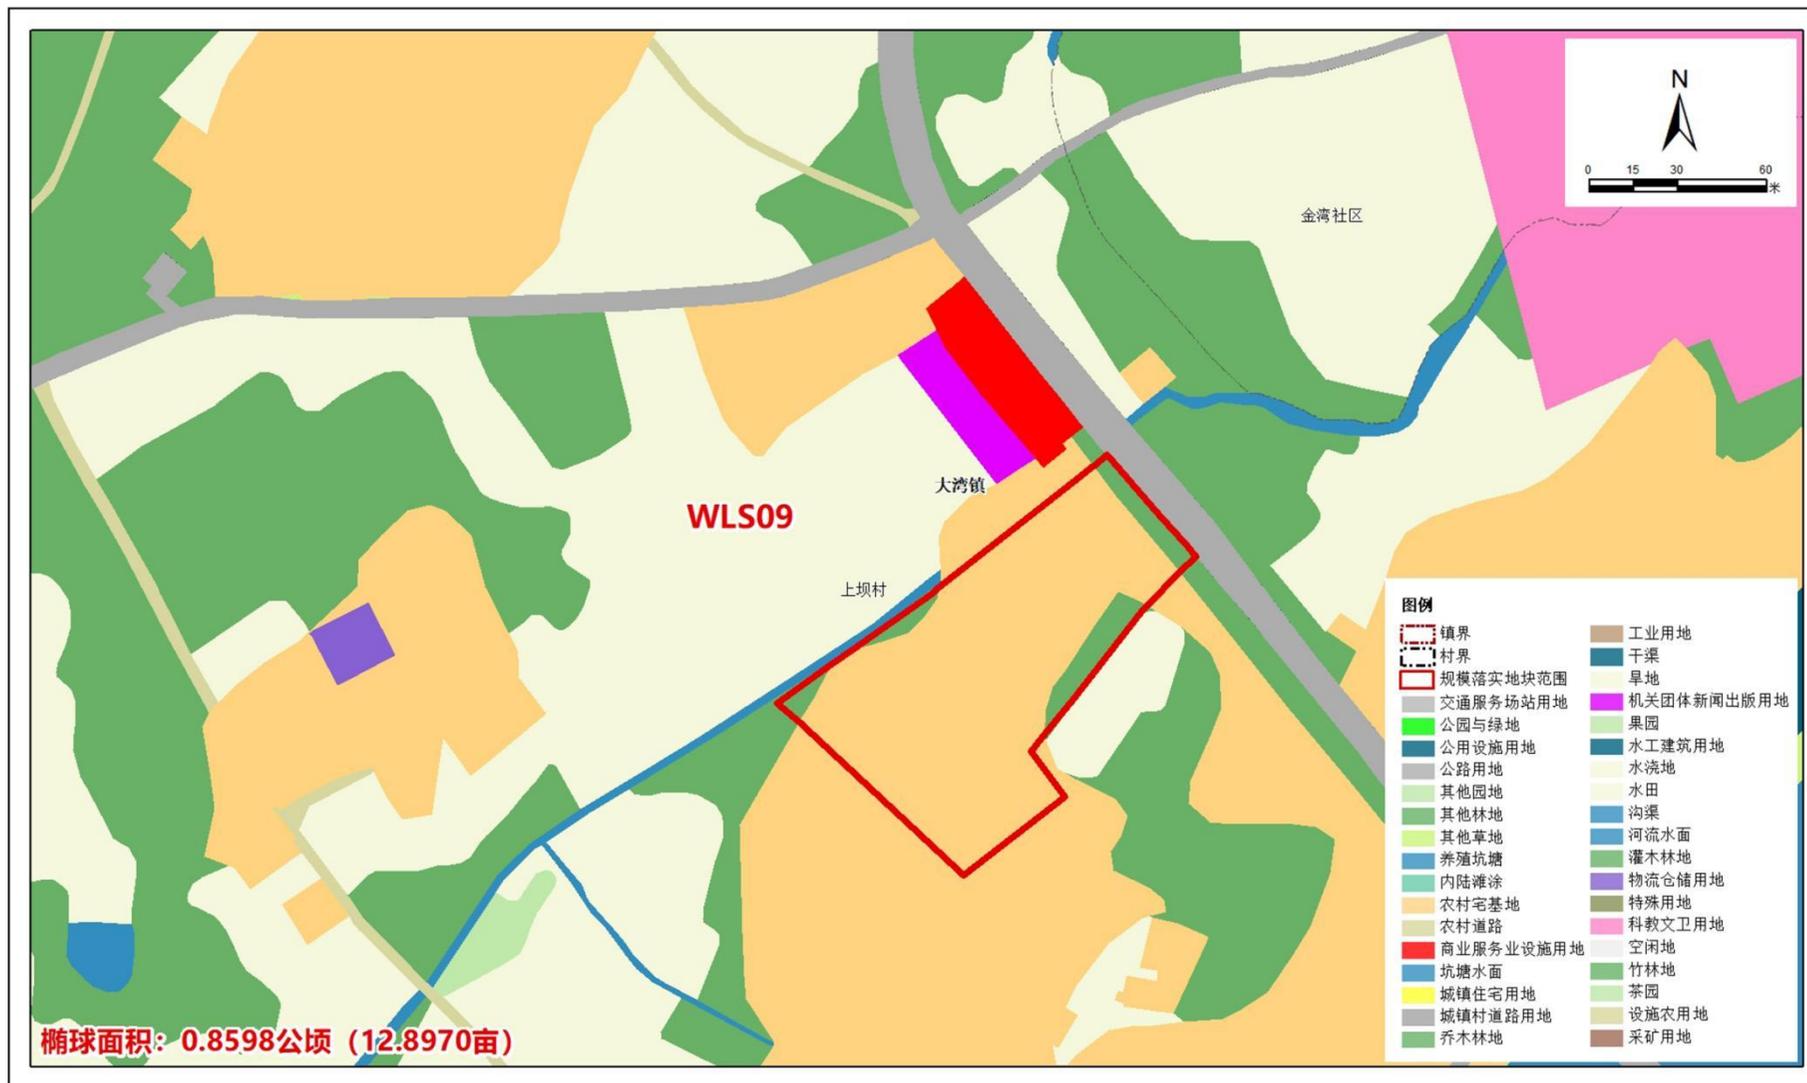


坐标系: 2000国家大地坐标系
高程系: 1985国家高程基准

1:1500

清远市英德市自然资源局 编制
二零二六年三月

清远市英德市落实后地块土地使用规划局部图 (WLS09)

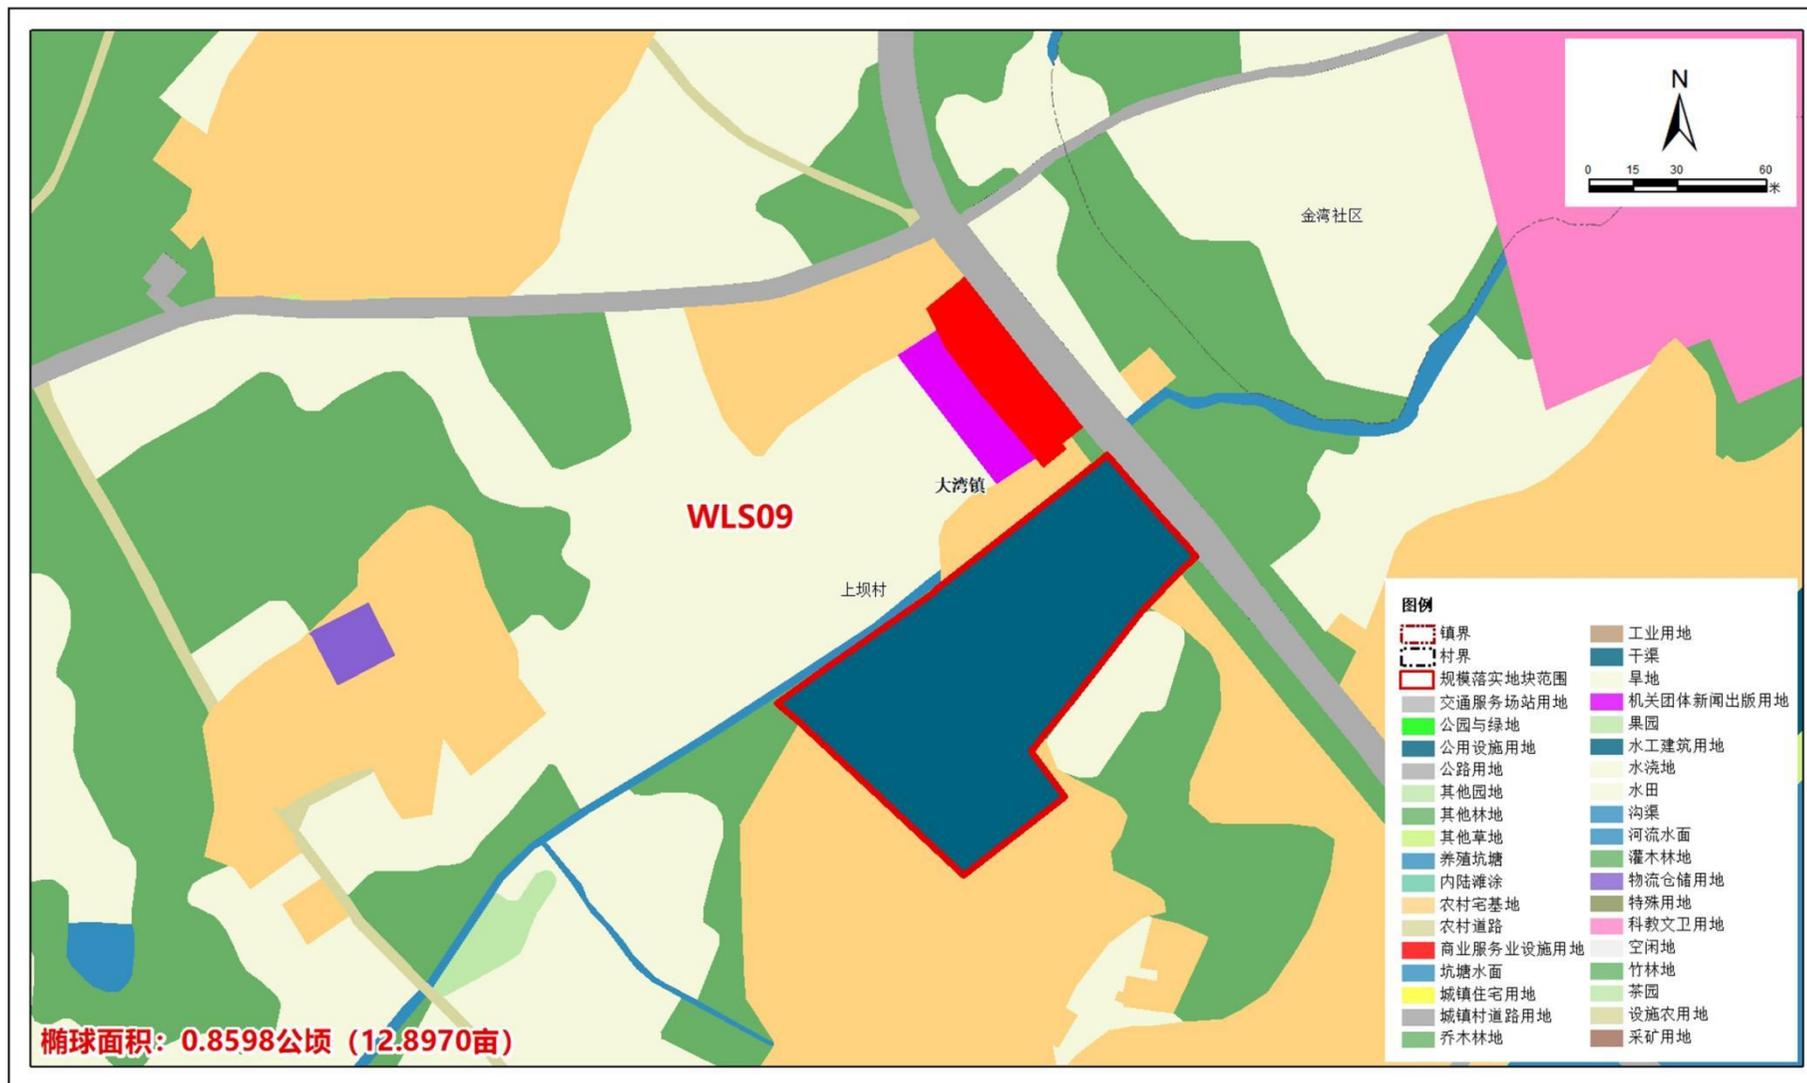


坐标系: 2000国家大地坐标系
高程系: 1985国家高程基准

1:1500

清远市英德市自然资源局 编制
二零二六年三月

清远市英德市落实前地块土地使用规划局部图 (WLS10)

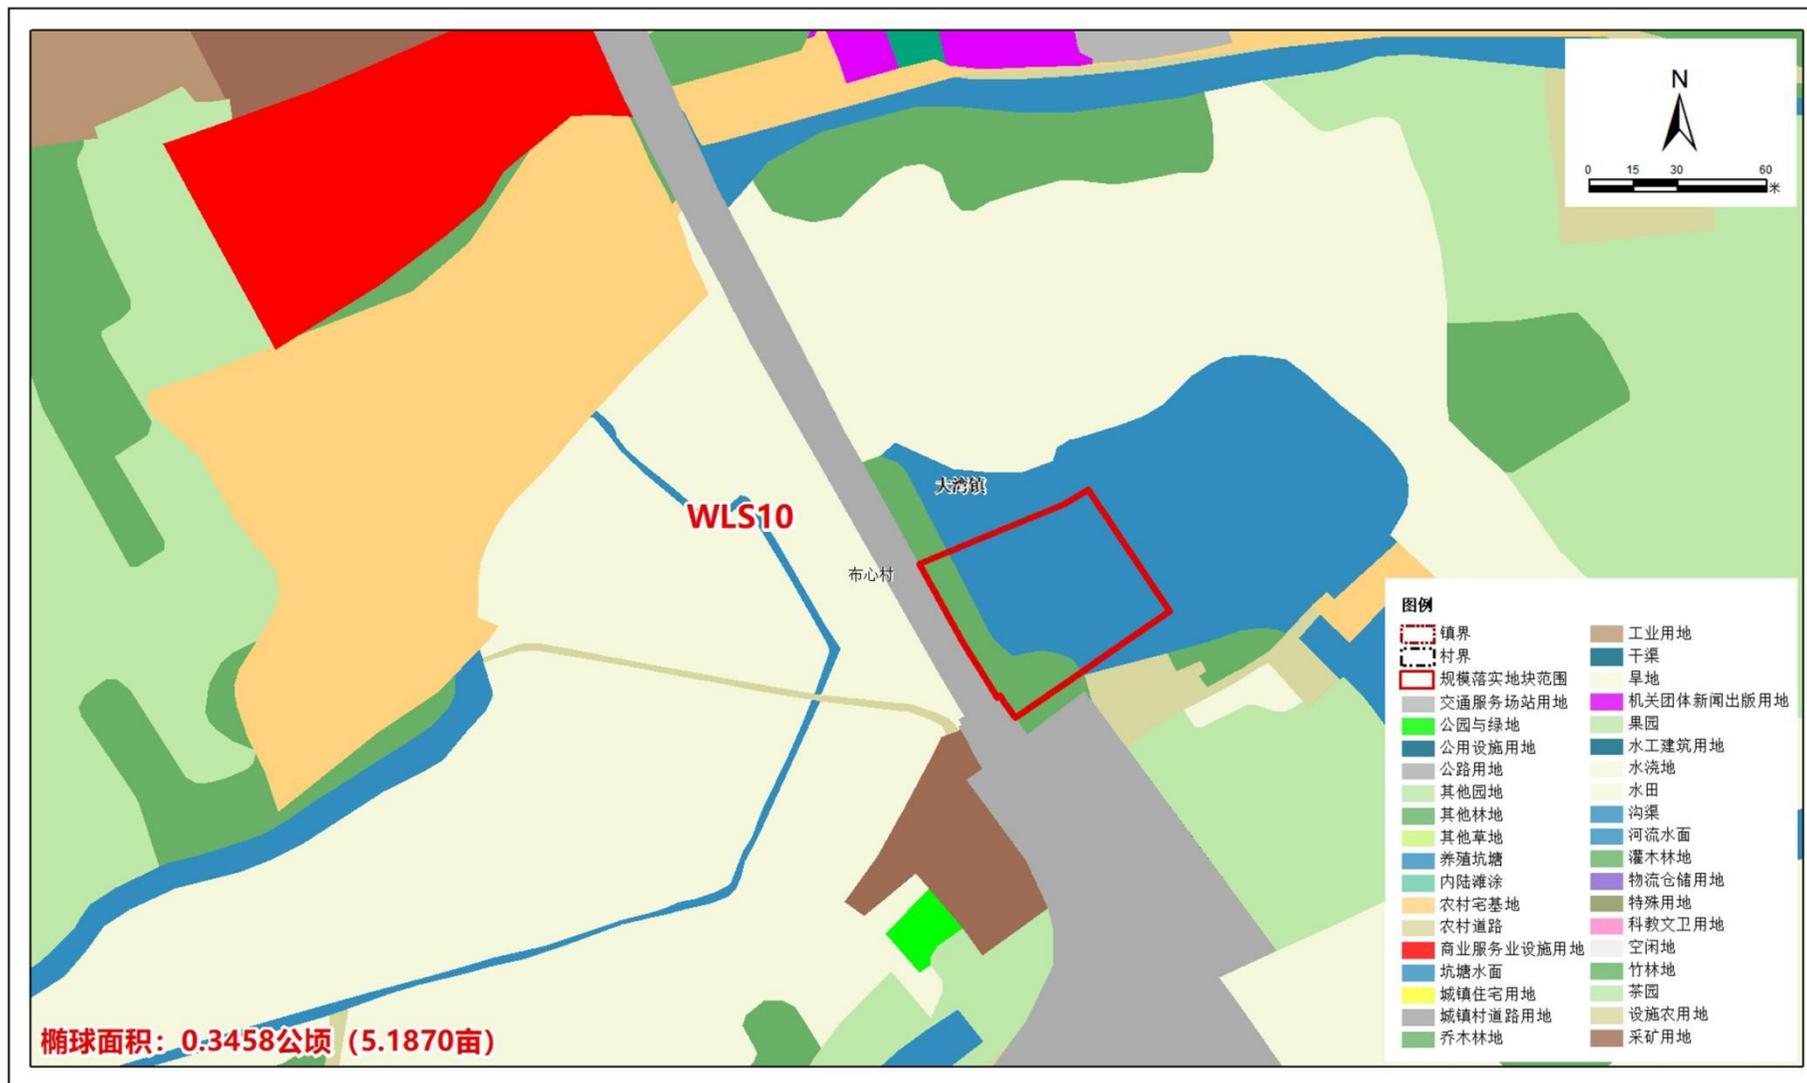


坐标系: 2000国家大地坐标系
高程系: 1985国家高程基准

1:1500

清远市英德市自然资源局 编制
二零二六年三月

清远市英德市落实后地块土地使用规划局部图 (WLS10)

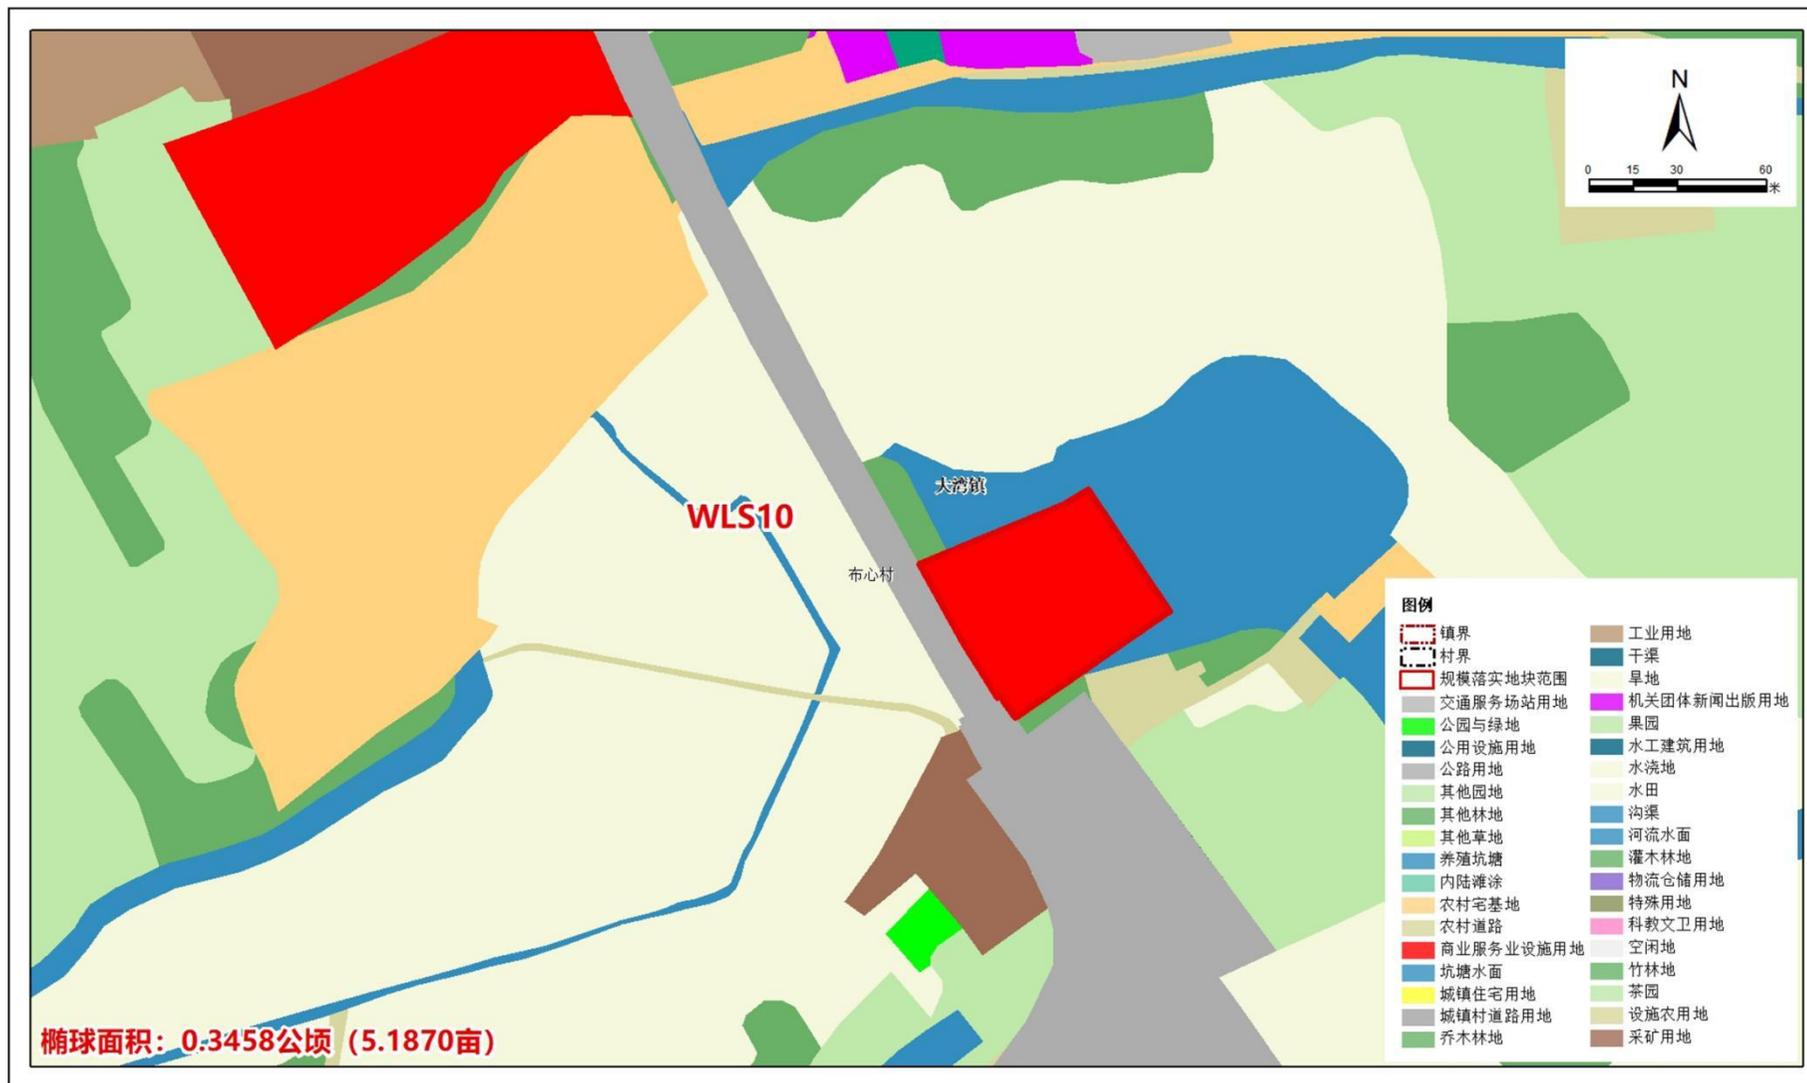

坐标系: 2000国家大地坐标系
高程系: 1985国家高程基准

1:1500

清远市英德市自然资源局 编制
二零二六年三月