


清远市英德市建设用地周转规模使用方案 (广东省英德市连江口镇银坑矿区建筑用砂岩矿项目)


使用前地块土地使用规划局部图

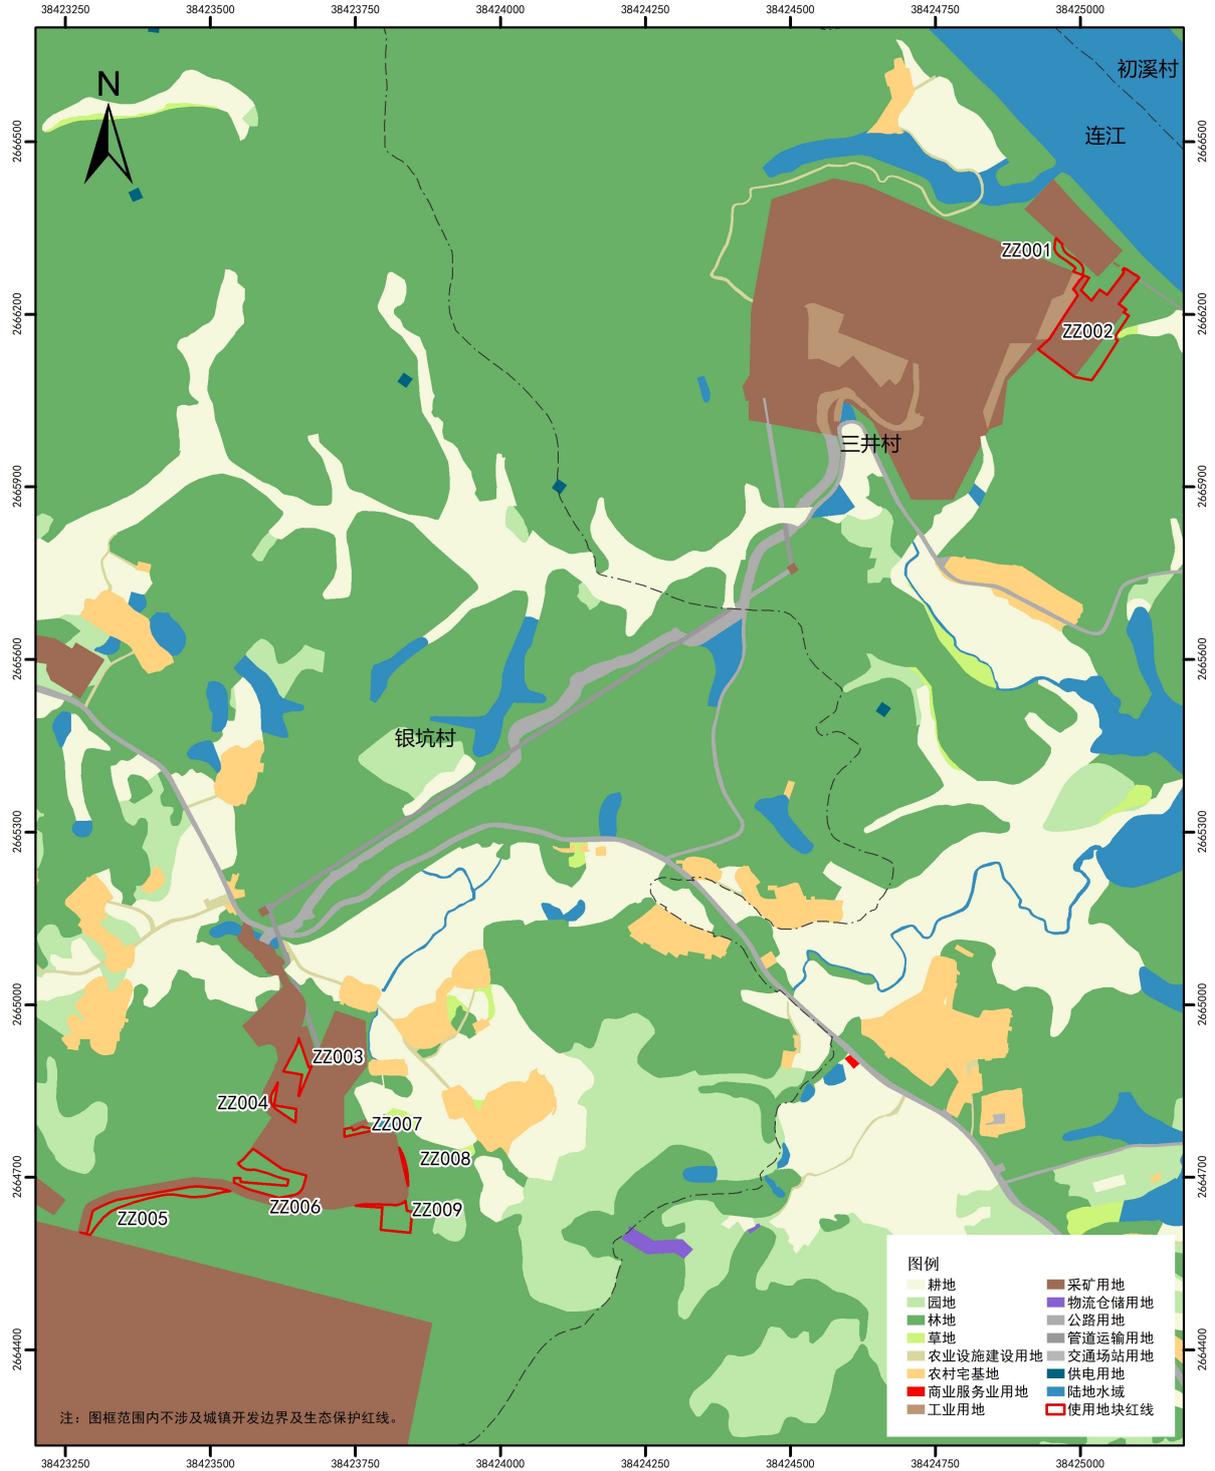

注：图框范围内不涉及城镇开发边界及生态保护红线。

- | 图例 | |
|----------|--------|
| 耕地 | 采矿业用地 |
| 园地 | 物流仓储用地 |
| 林地 | 公路用地 |
| 草地 | 管道运输用地 |
| 农业设施建设用地 | 交通场站用地 |
| 农村宅基地 | 供电用地 |
| 商业服务业用地 | 陆地水域 |
| 工业用地 | 使用地块红线 |


2000国家大地坐标系
1985国家高程标准

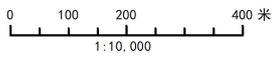

英德市自然资源局 编制
二〇二六年三月

清远市英德市建设用地周转规模使用方案 (广东省英德市连江口镇银坑矿区建筑用砂岩矿项目)

使用后地块土地使用规划局部图

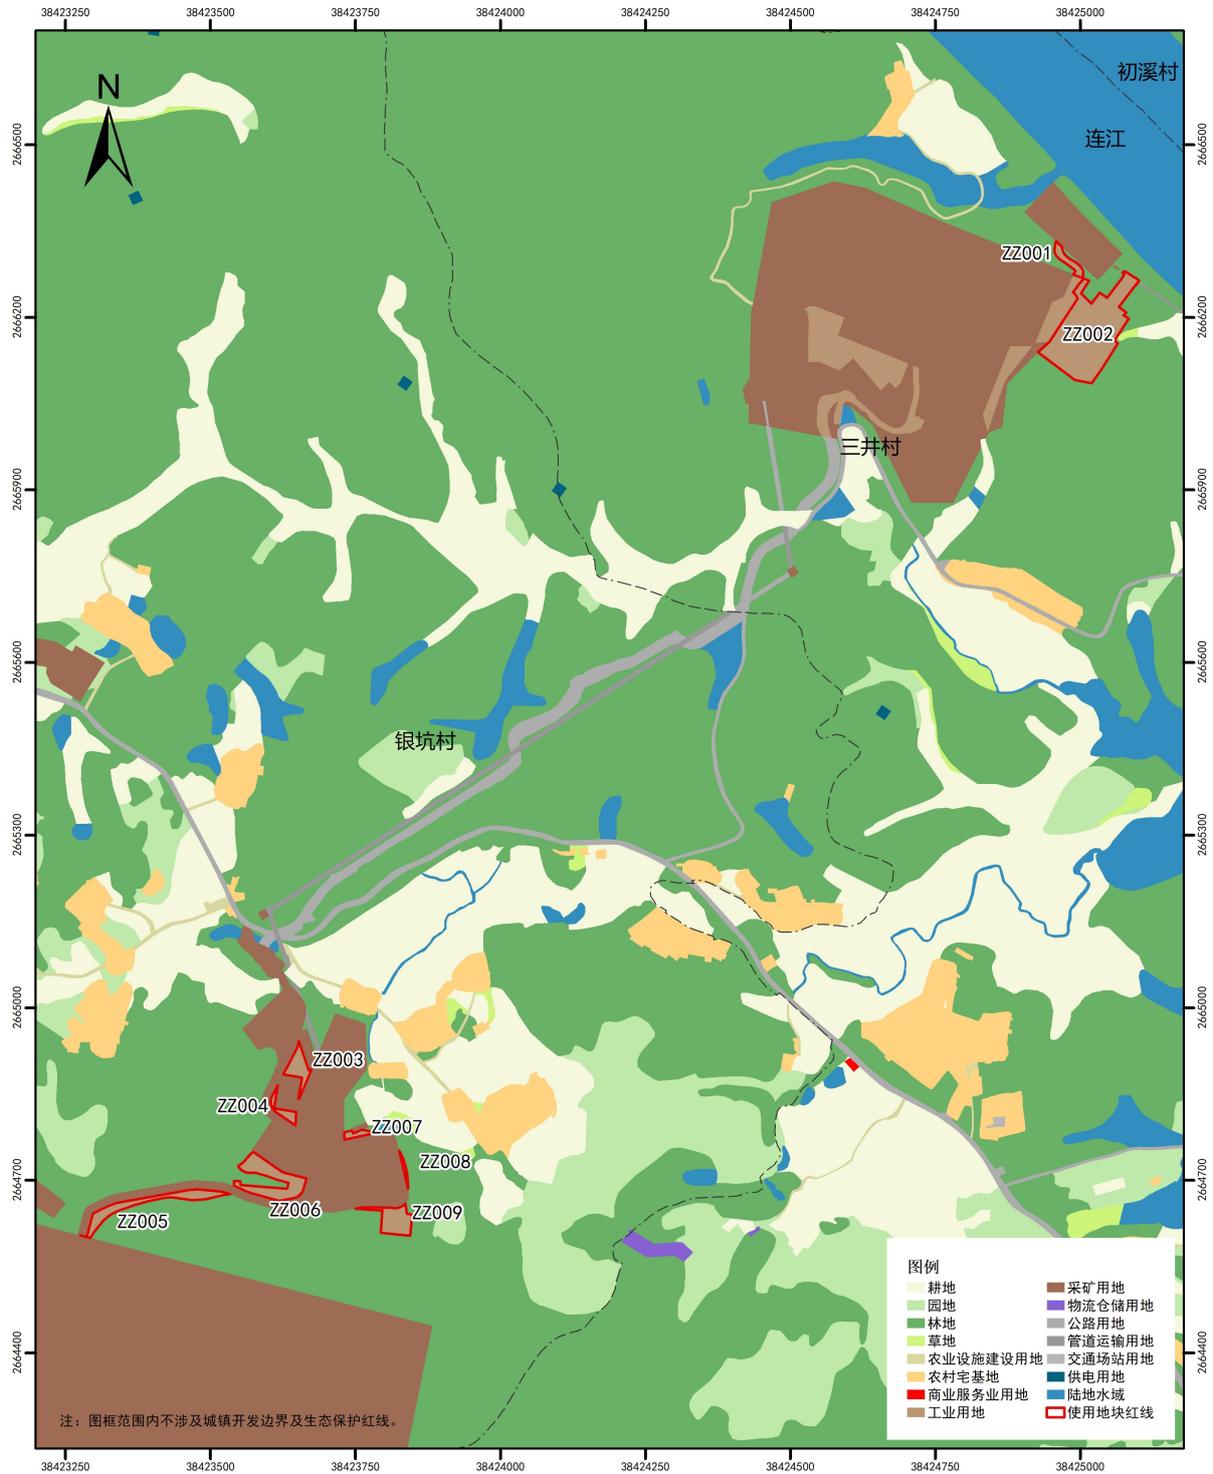

注：图框范围内不涉及城镇开发边界及生态保护红线。

2000国家大地坐标系
1985国家高程标准

0 100 200 400 米
1:10,000

英德市自然资源局 编制
二〇二六年三月