


英德市大湾镇上坝村八组、九组、十三组经济合作社农民集体共有权属确认范围图

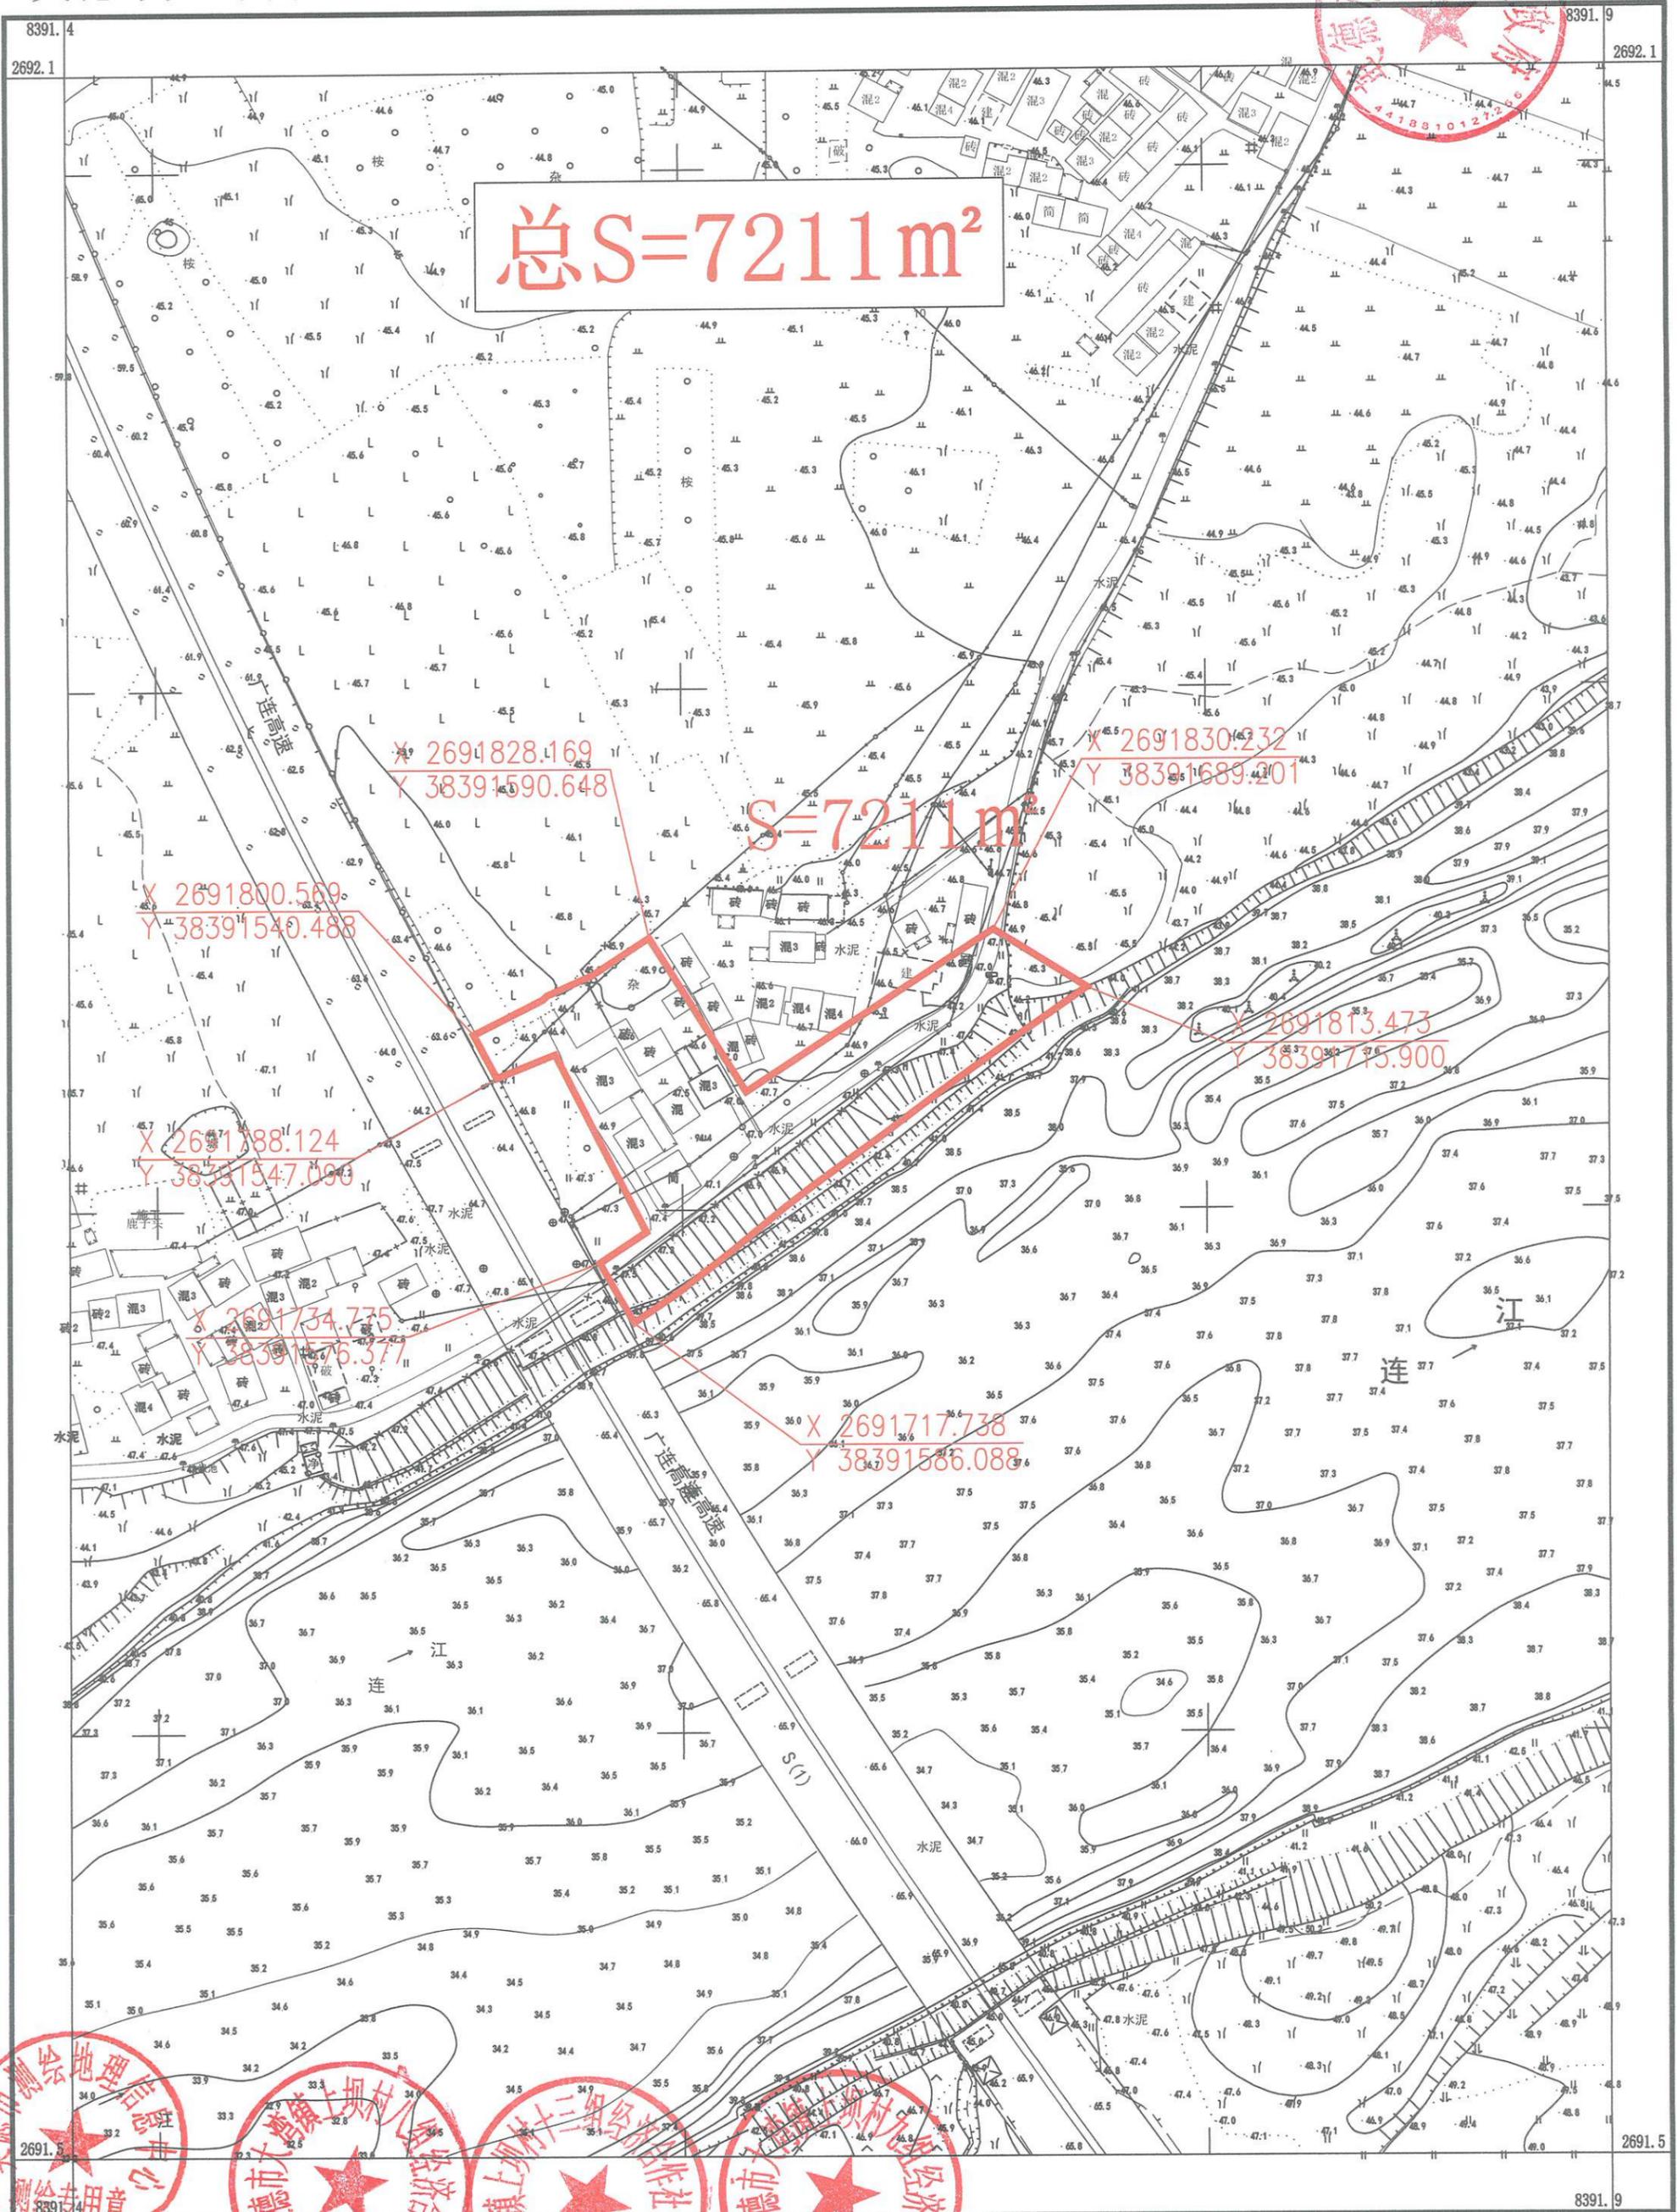

总S=7211m²

S=7211m²

X 2691828.169
Y 38391590.648

X 2691830.232
Y 38391689.201

X 2691800.569
Y 38391540.488


X 2691813.473
Y 38391715.900

X 2691788.124
Y 38391547.090

X 2691734.735
Y 38391576.377

X 2691717.738
Y 38391586.088

英德市测绘地理信息中心

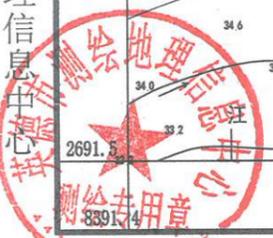


国家2000大地坐标系, D=114
1985国家高程, 等高距米
GB/T20257.1-2017国家基本比例尺地图图式
2026年01月测制


1:2000

测量: 龙朝斌
绘图: 李健
检查: 玉斌

英德市大湾镇上坝村八组、十一组经济合作社农民集体共有权属确认范围图

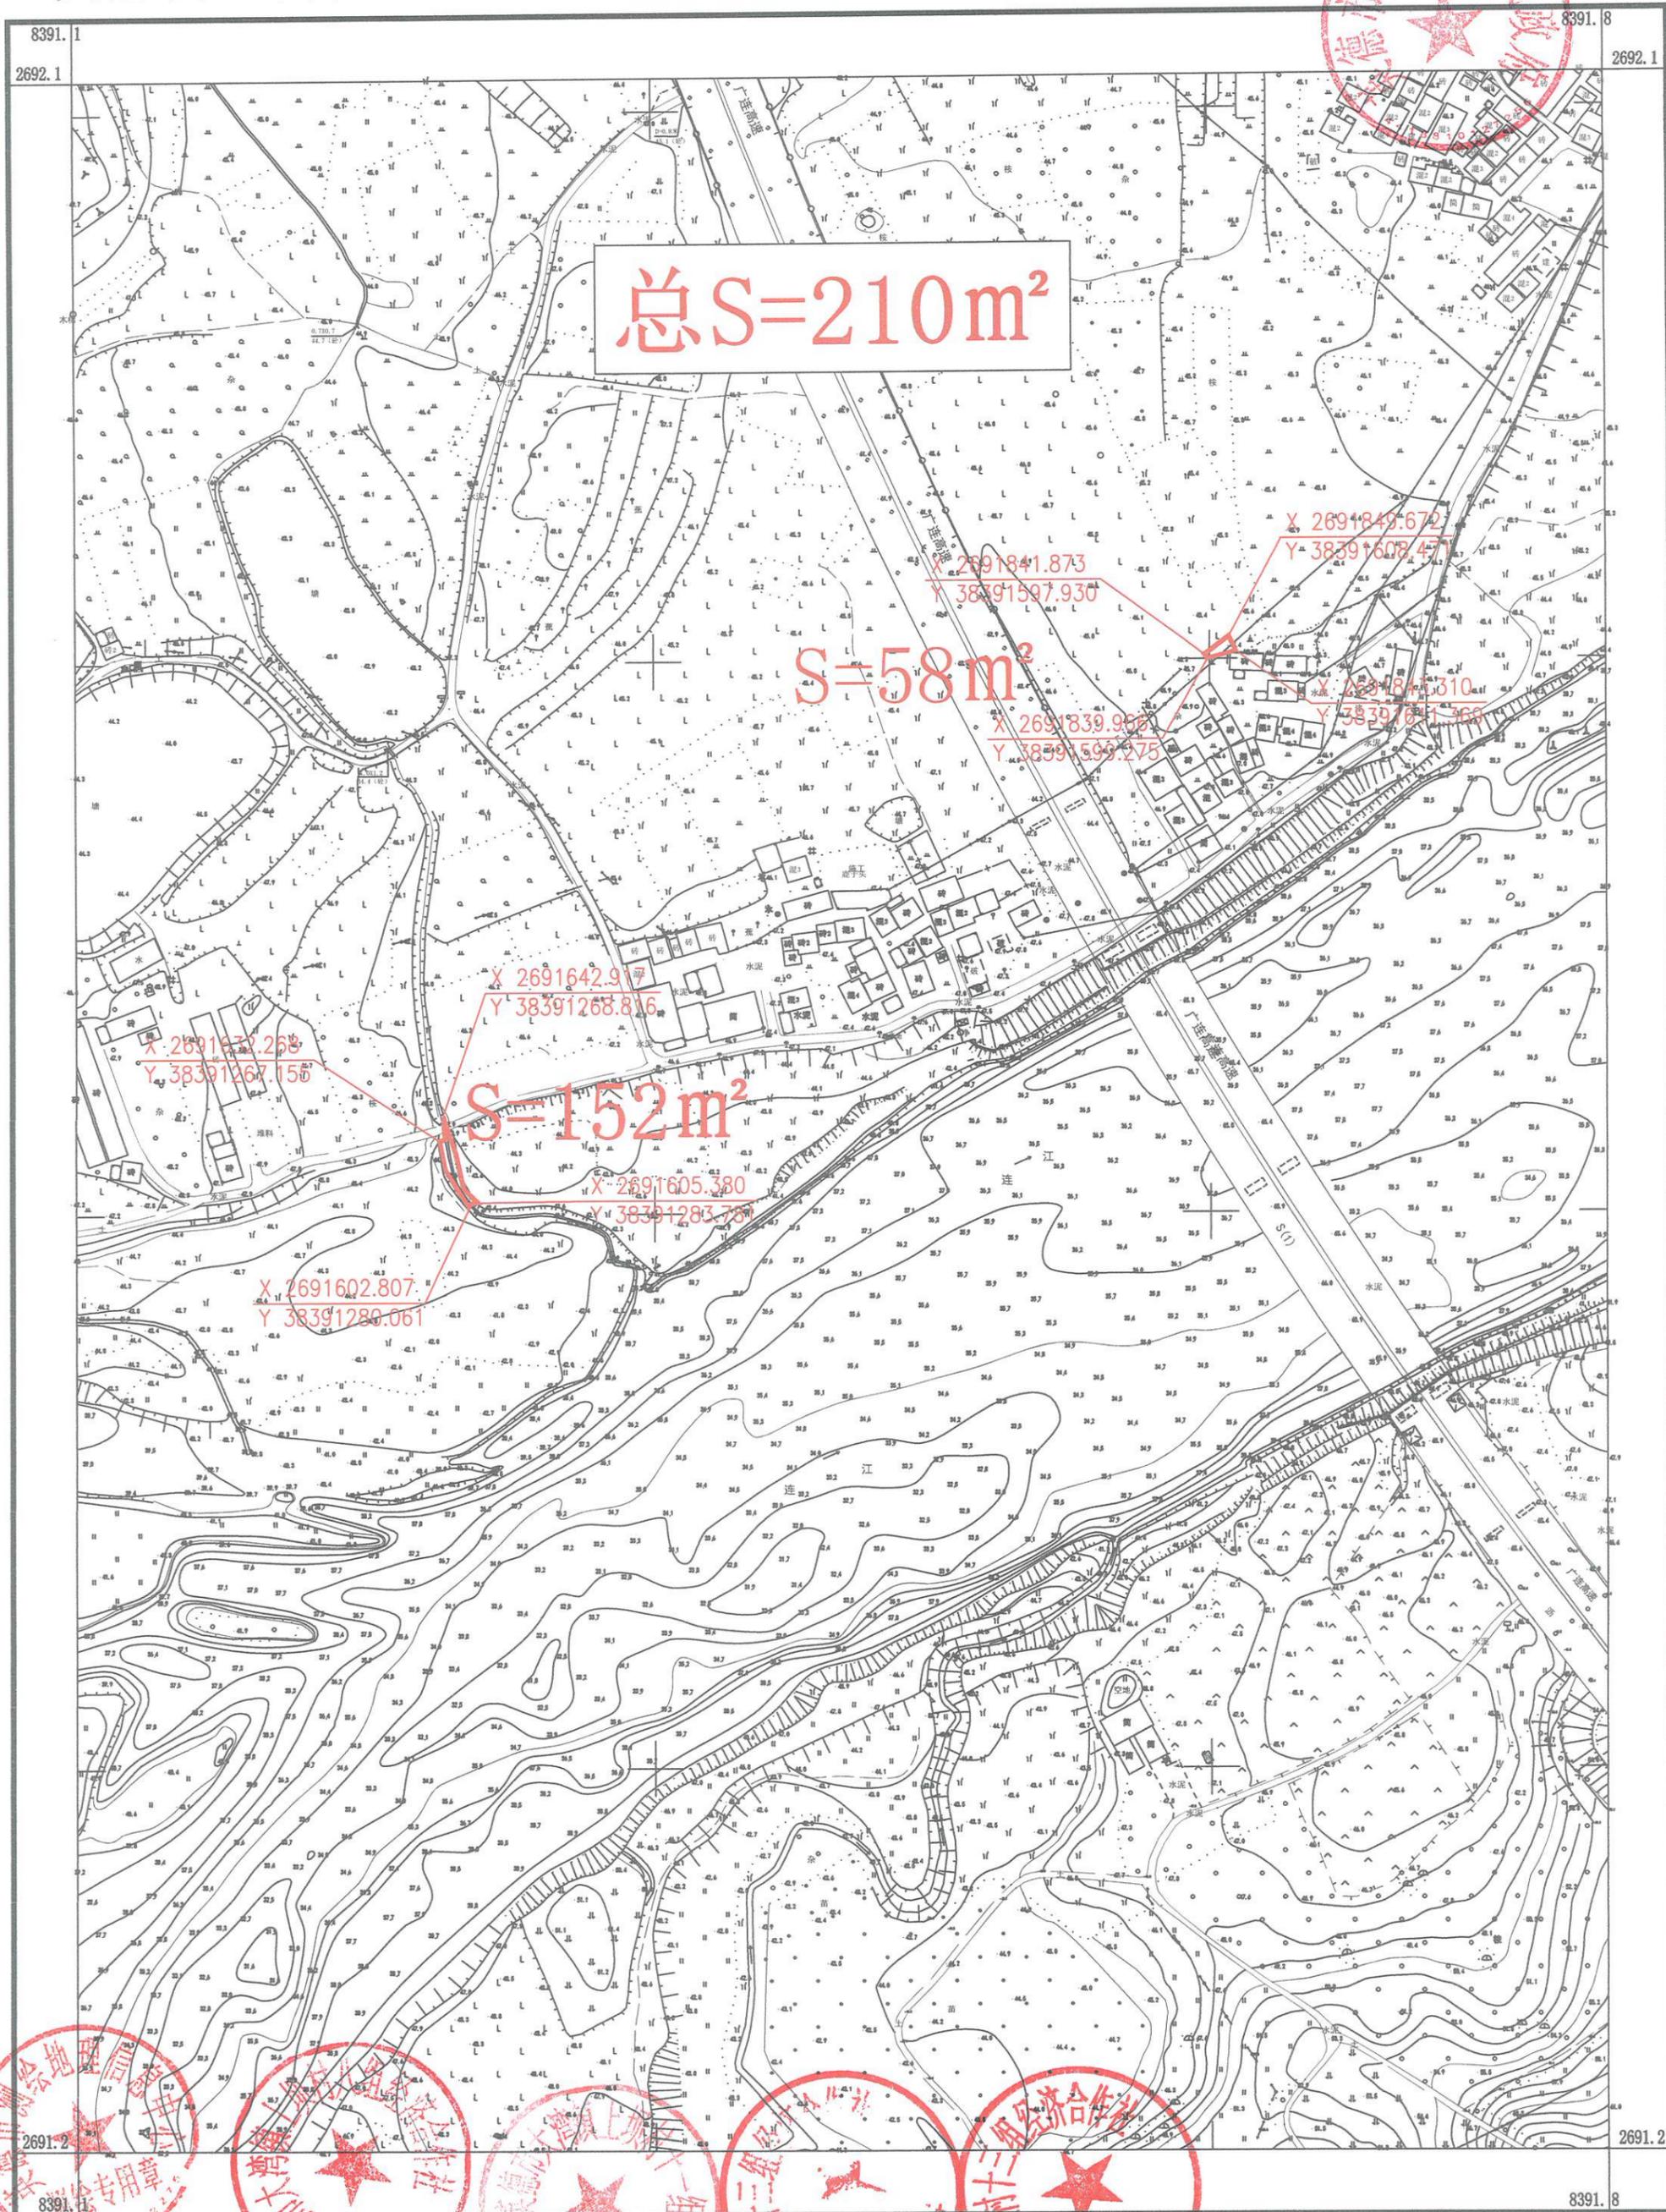

英德市测绘地理信息中心

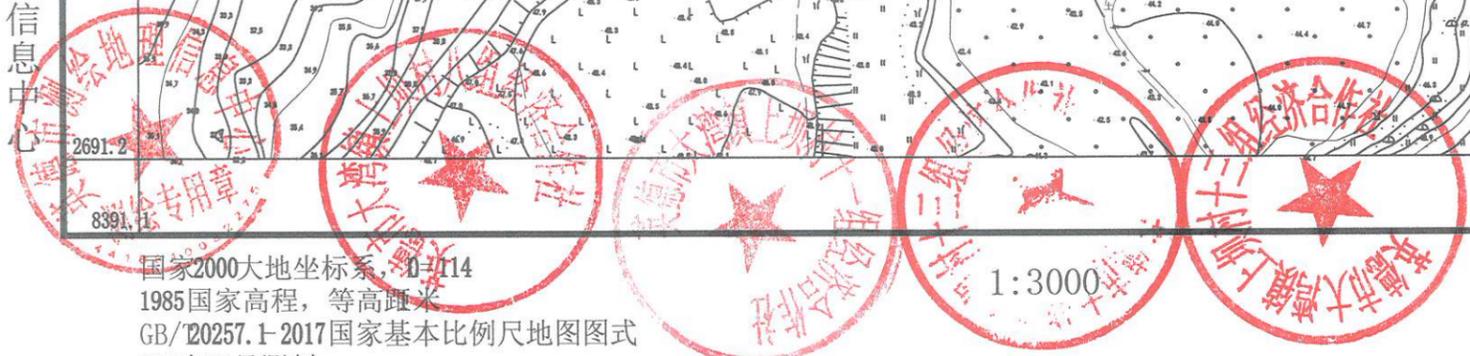


国家2000大地坐标系, 1114
1985国家高程, 等高距米
GB/T 20257.1-2017国家基本比例尺地图图式
2026年01月测制

1:3000

测量: 龙朝斌
绘图: 李健
检查: 玉斌

英德市大湾镇上坝村八组经济合作社农民集体权属确认范围图

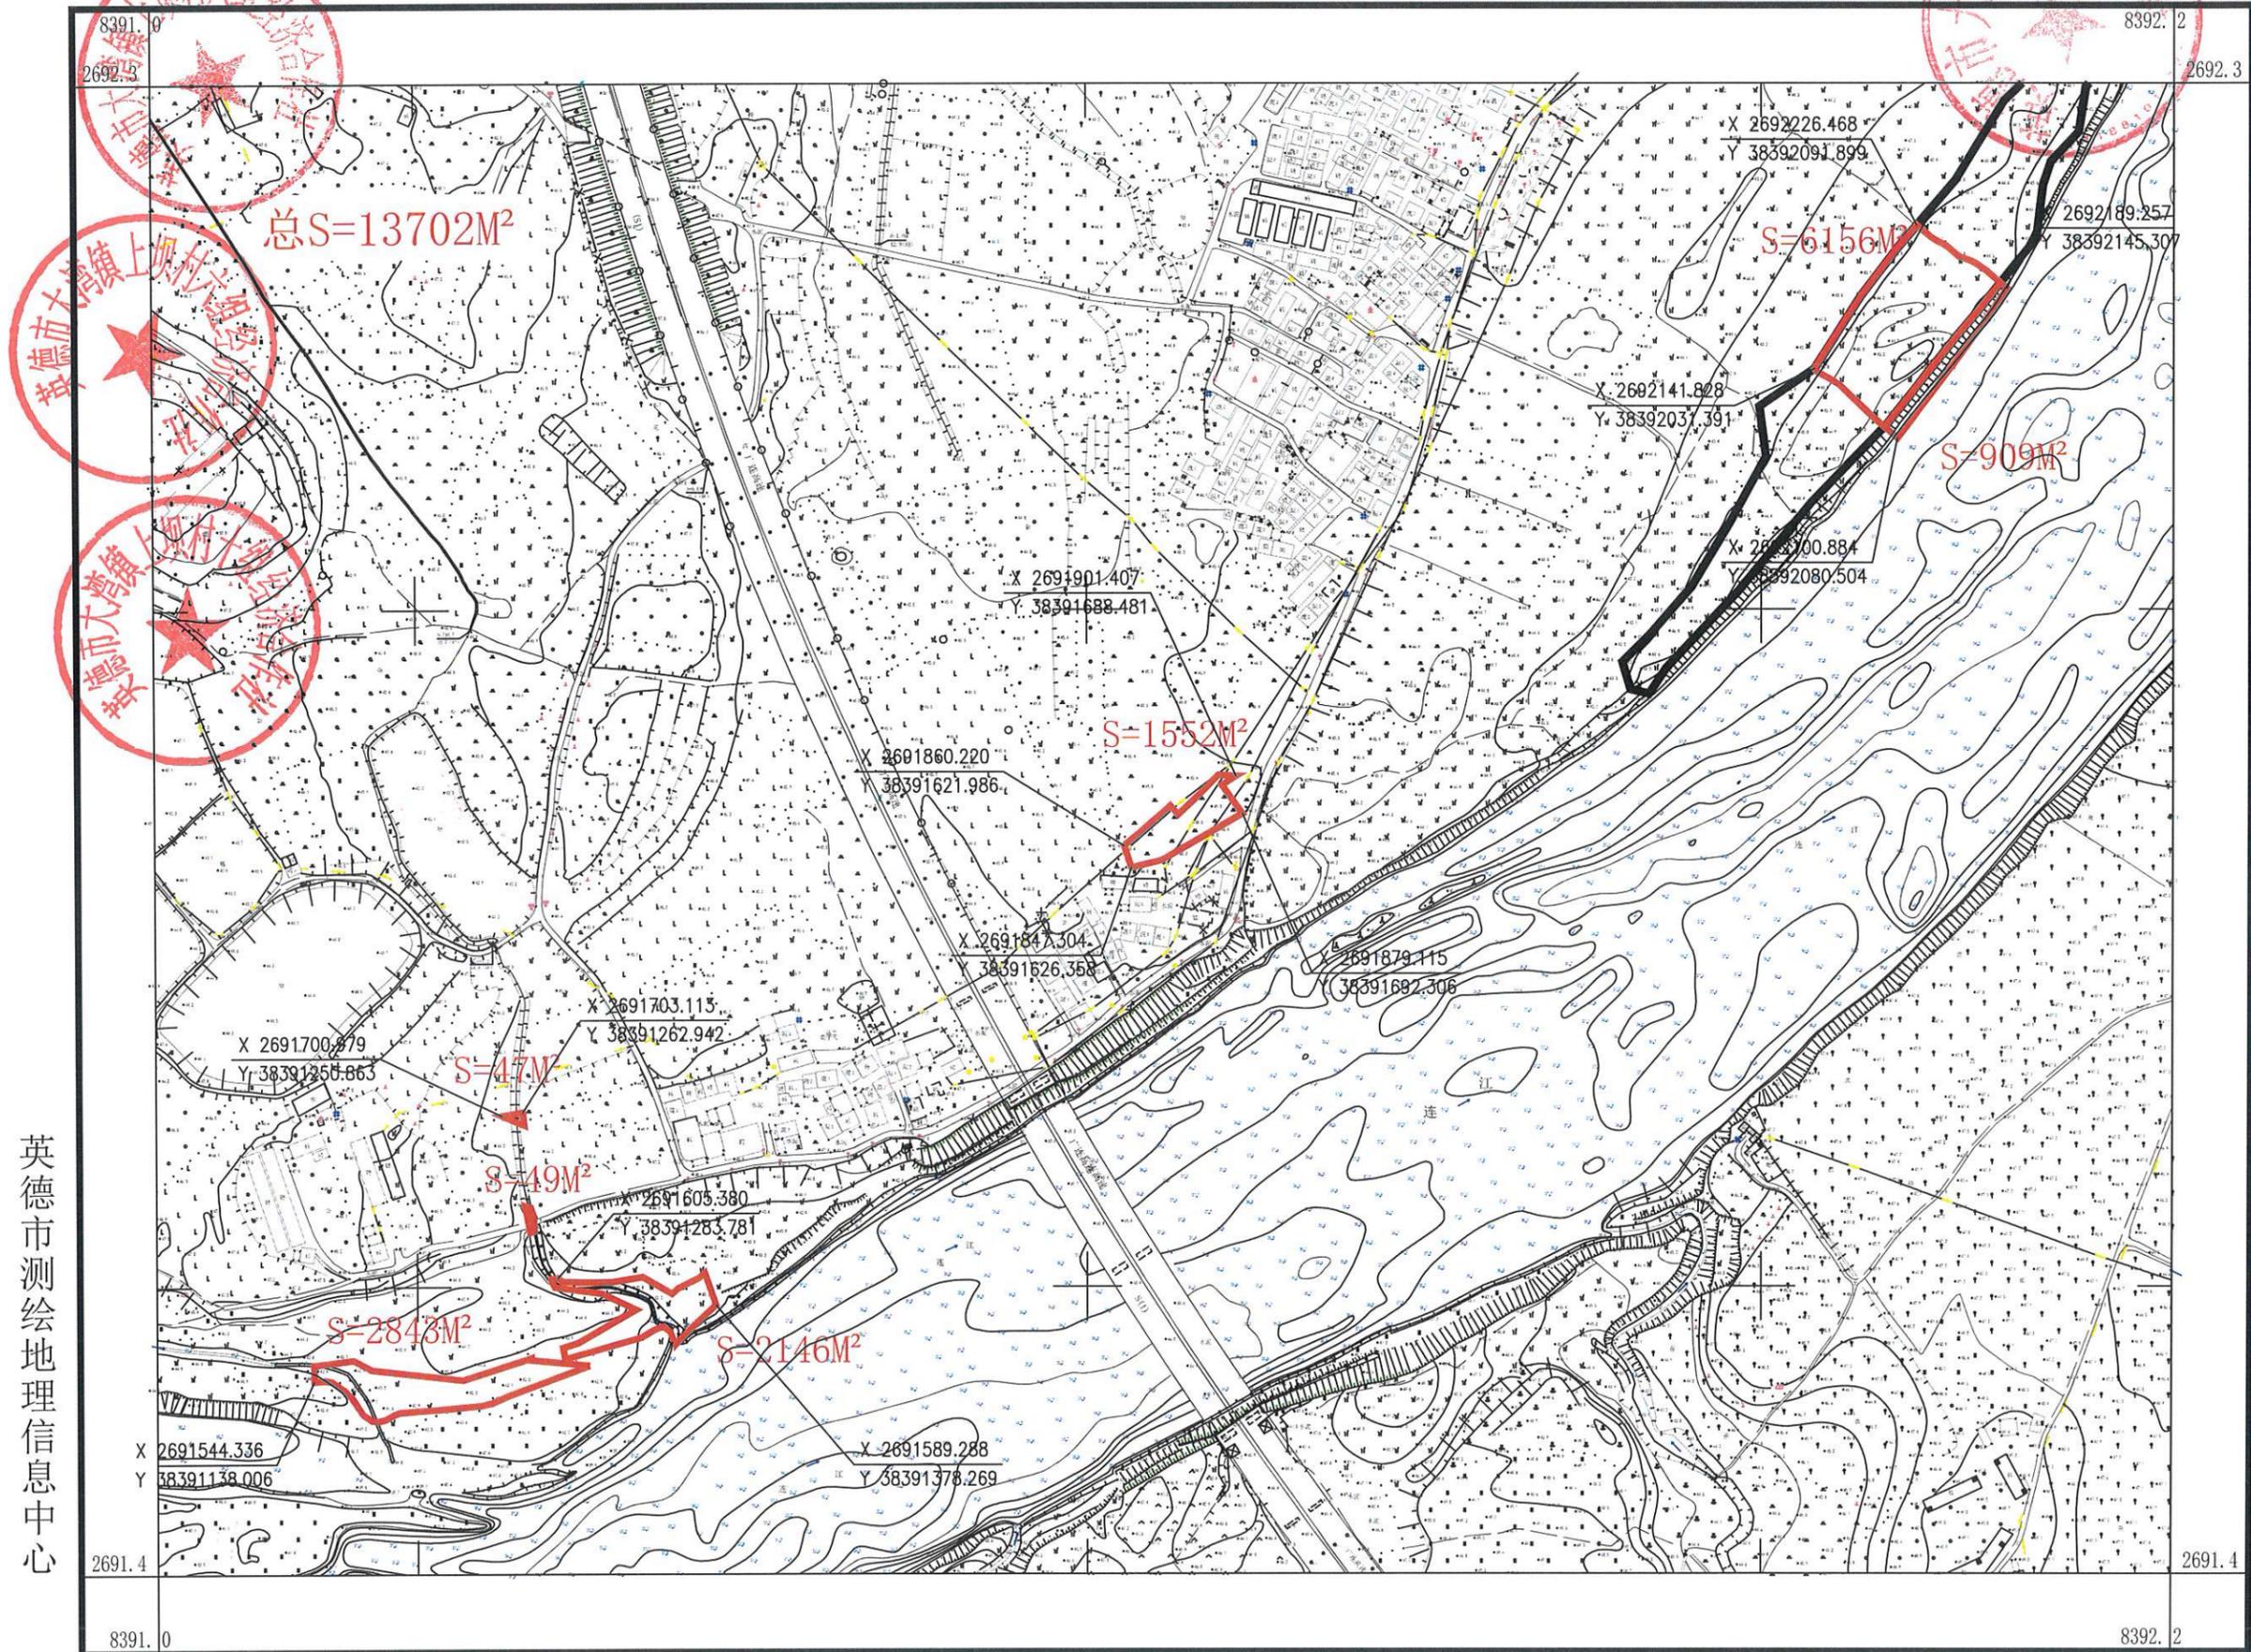

英德市测绘地理信息中心

2000国家大地坐标系, 中央子午线114度
1985国家高程基准, 等高距为1米
2017国家基本比例尺地形图图式
2026年1月测制

1:4000

测量员: 龙朝斌
绘图员: 李剑锋
检查员: 玉 斌

英德市大湾镇上坝村二组、四组、五组、六组、七组经济合作社农民集体共有权属确认范围图










英德市测绘地理信息中心


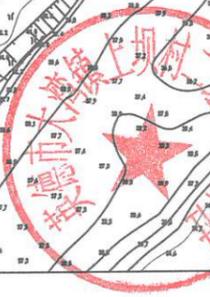


国家2000大地坐标系, D=114
1985国家高程, 等高距米
GB/T 20257.1-2017国家基本比例尺地图图式
2026年01月测制


1:3200

测量: 龙朝斌
绘图: 李健
检查: 玉斌

英德市大湾镇上坝村二组、五组经济合作社农民集体共有权属确认范围图

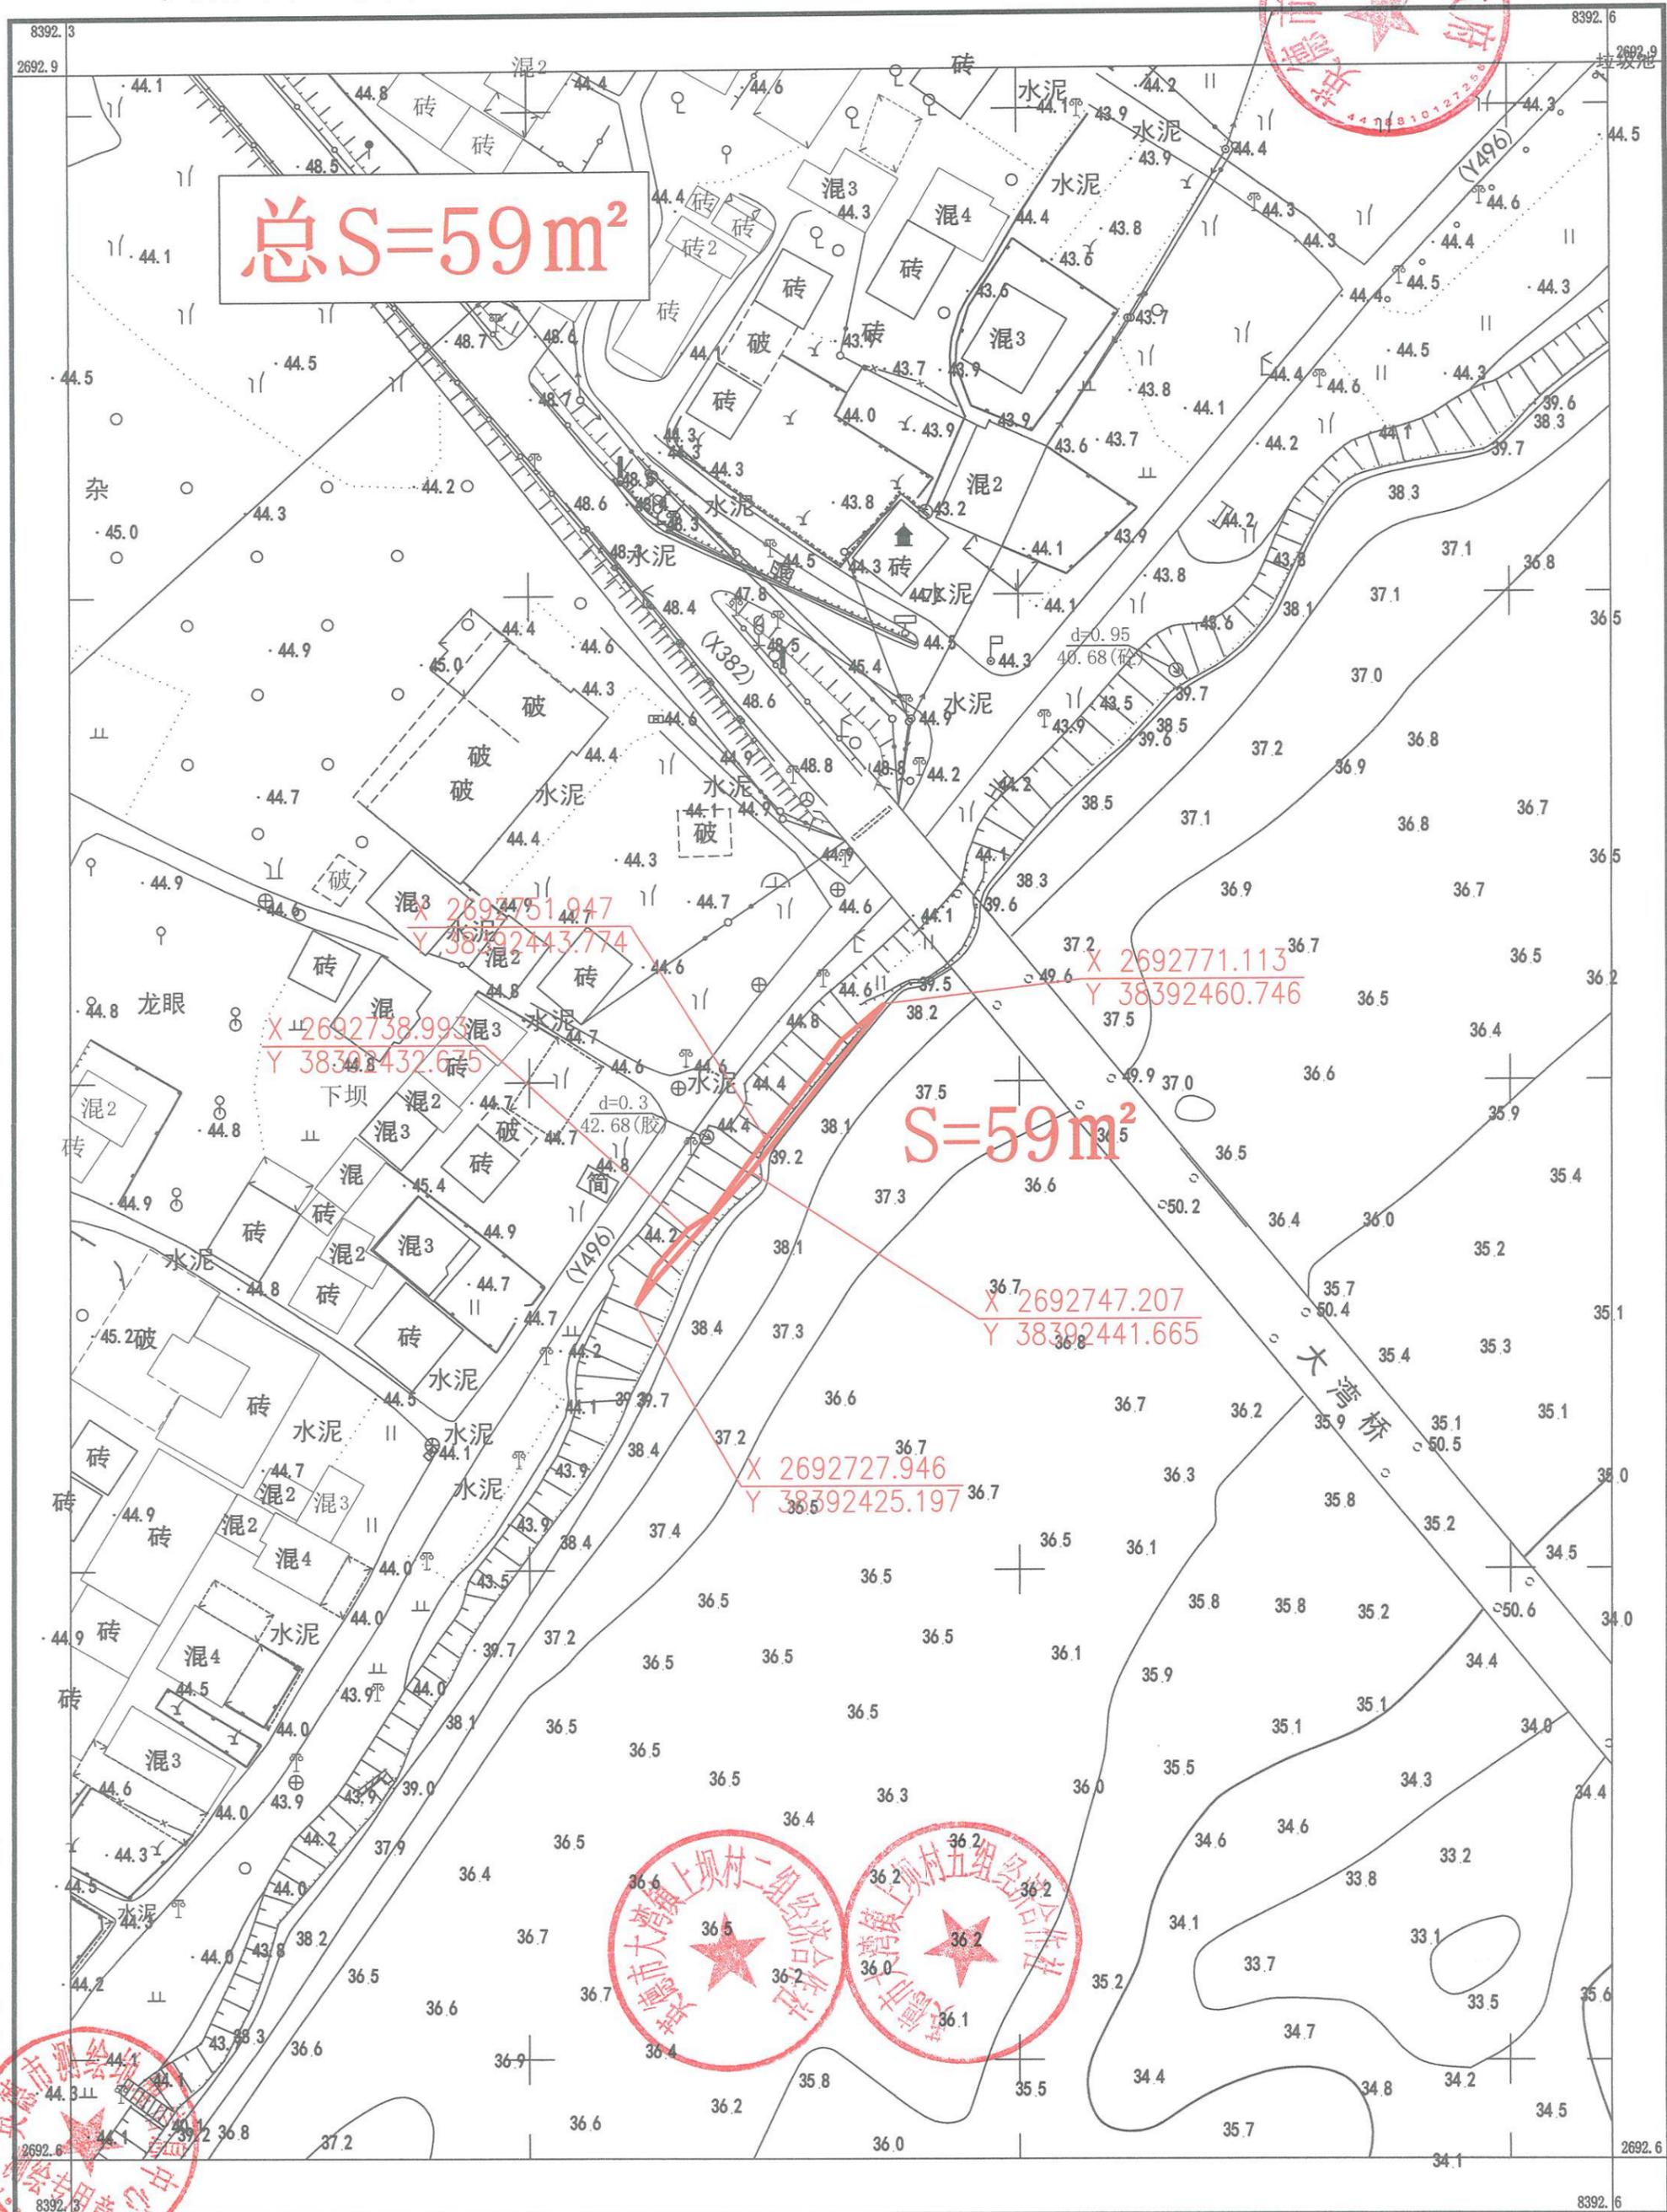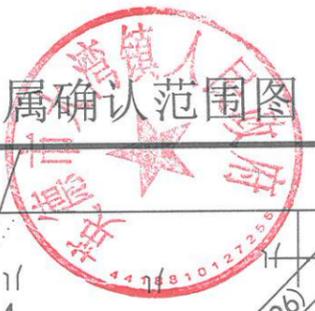

英德市测绘地理信息中心

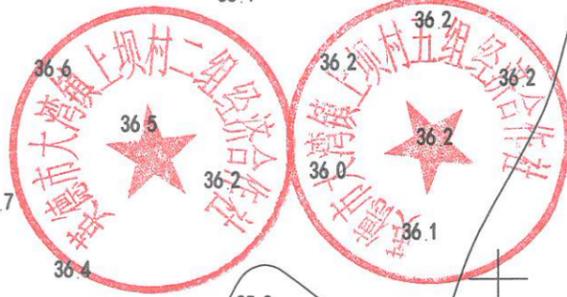


国家2000大地坐标系, 10=114
 1985国家高程, 等高距米
 GB/T20257.1-2017国家基本比例尺地图图式
 2026年01月测制

1:1000

测量: 龙朝斌
 绘图: 李健
 检查: 玉斌



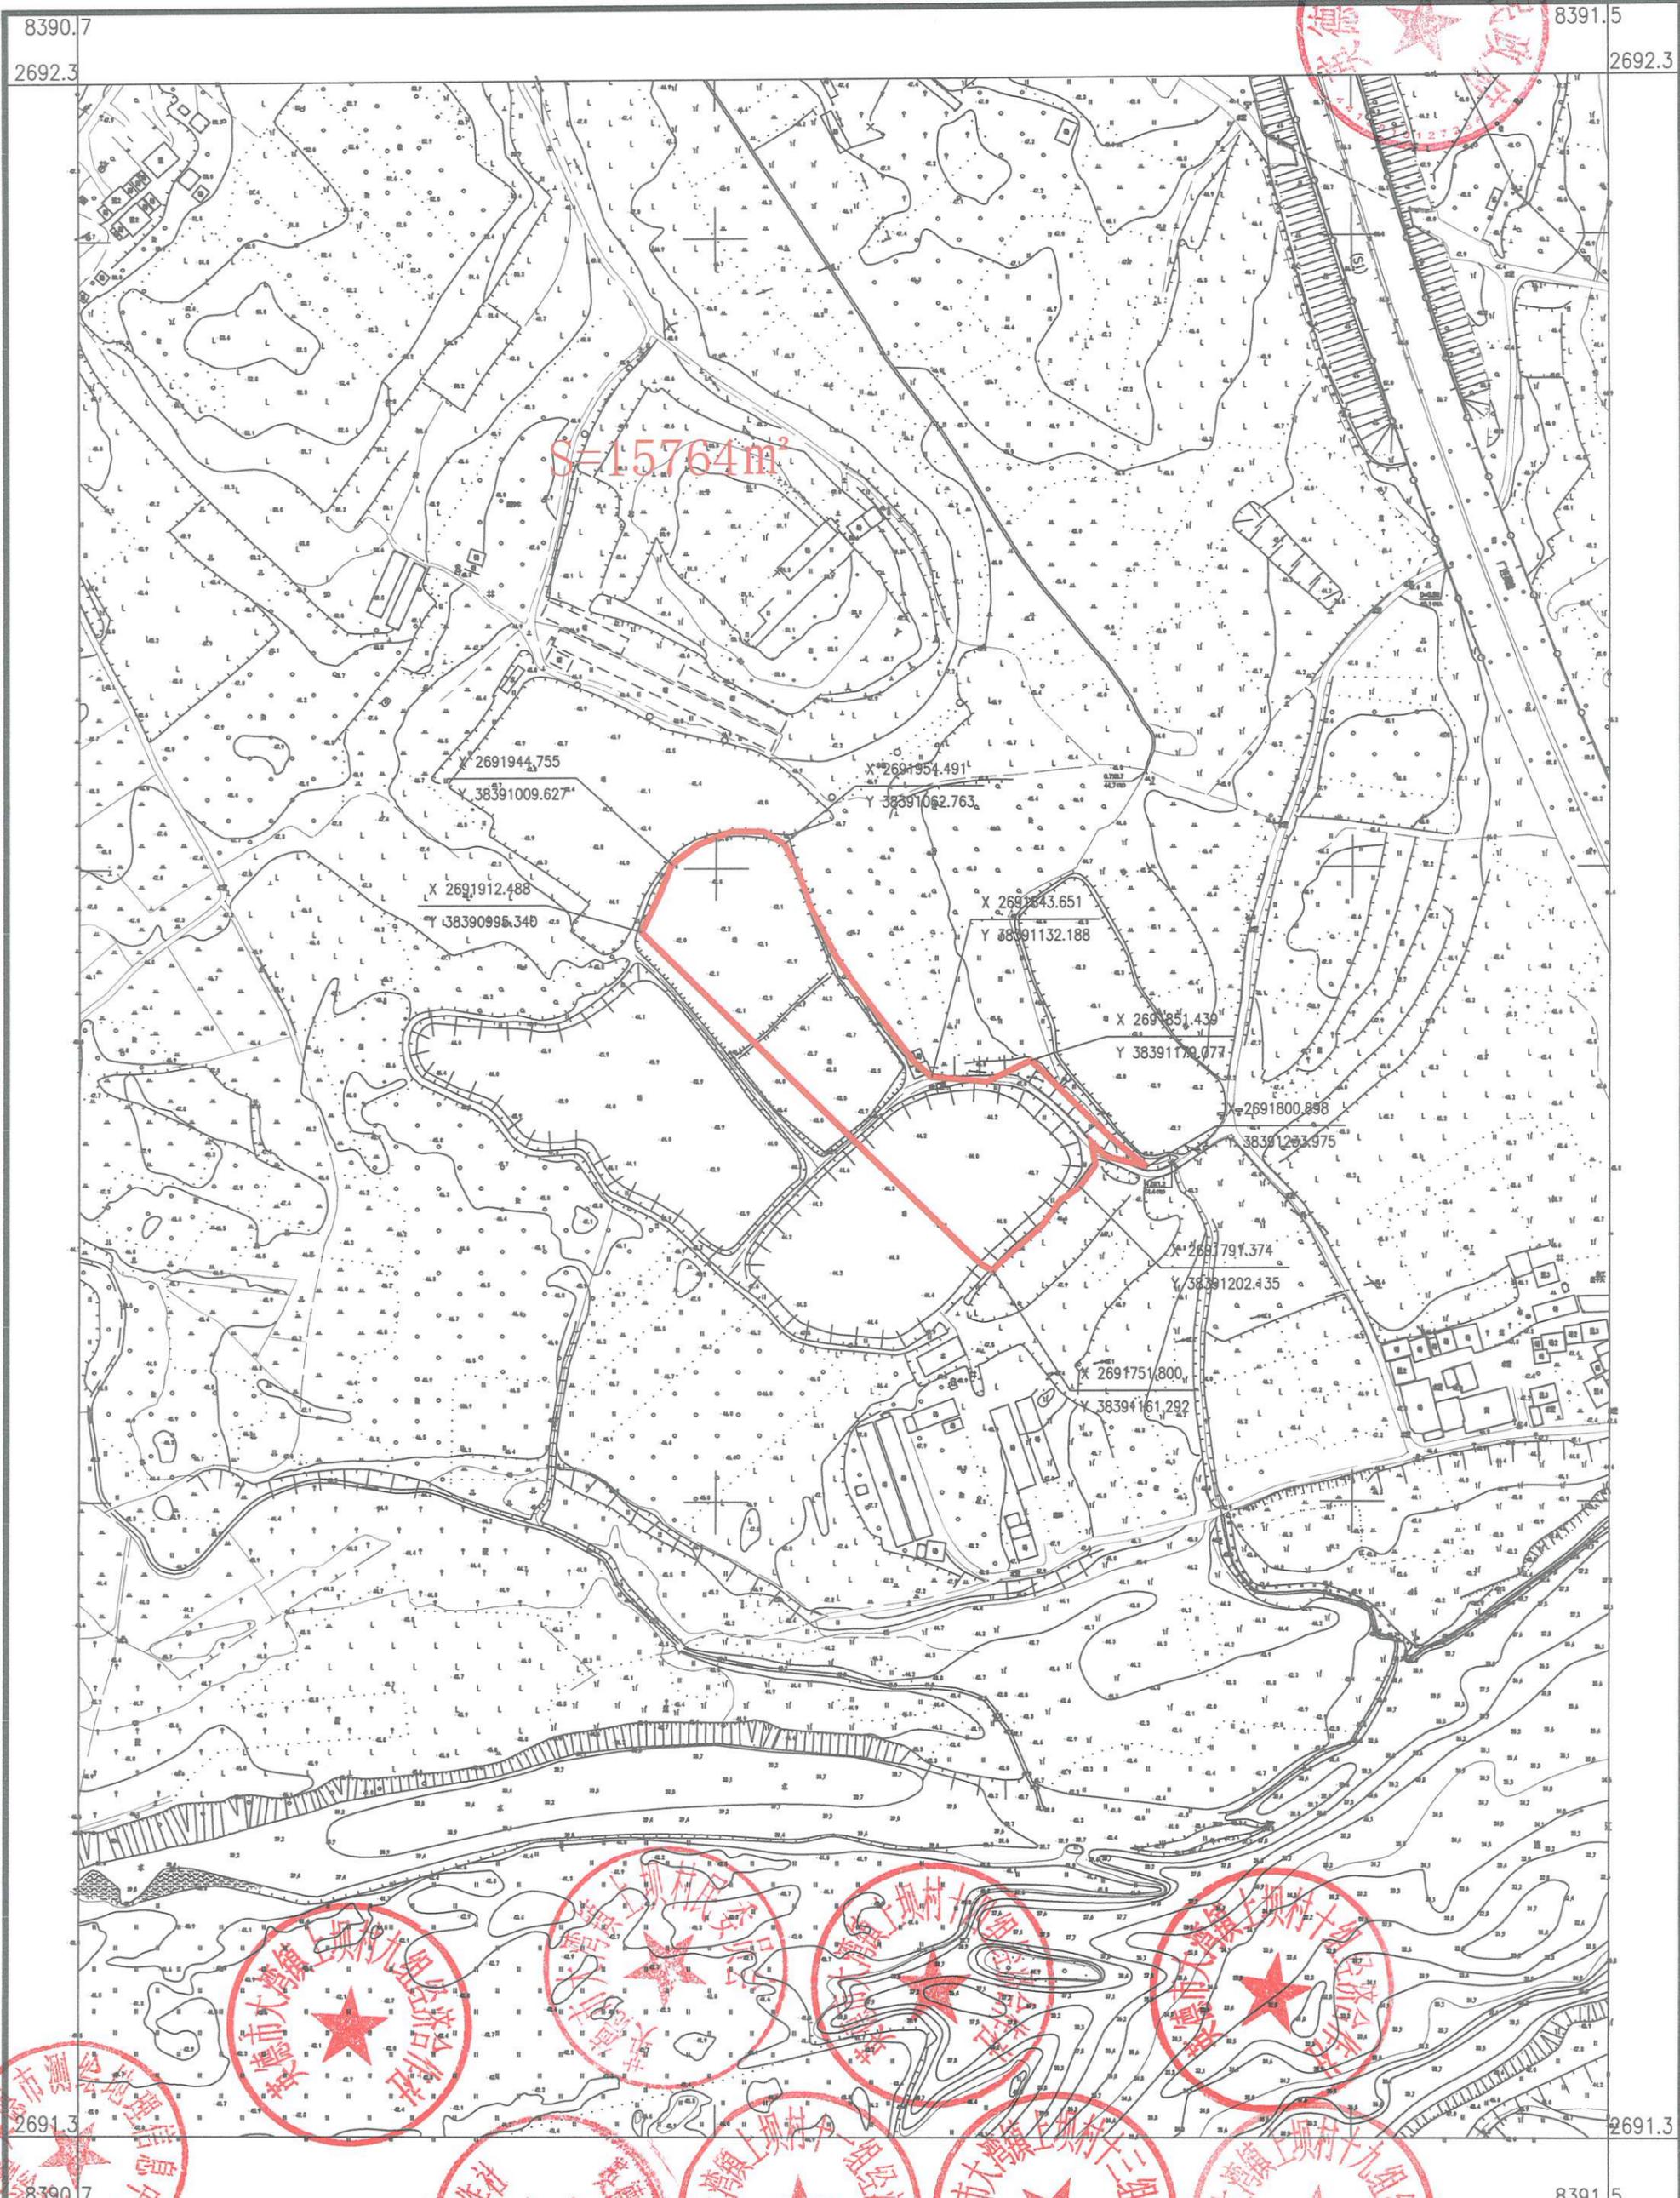

英德市测绘地理信息中





2000国家大地坐标系，中央子午线114
 1985国家高程基准，等高距为1米
 2017年国家基本比例尺地形图图式
 2026年1月绘制

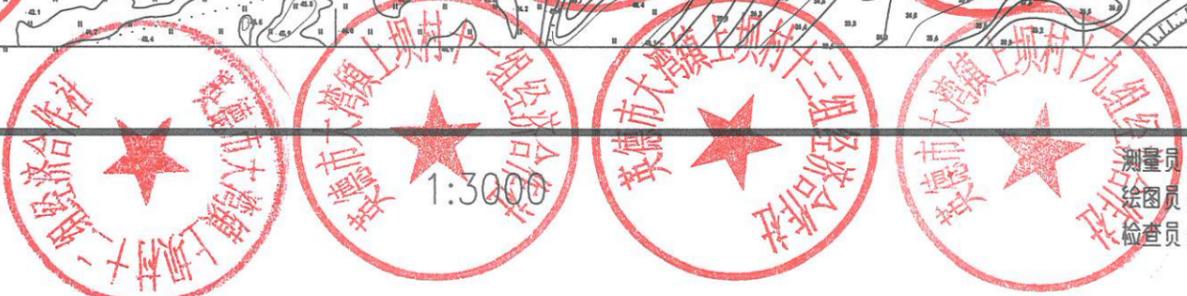


测量员：龙朝斌
 绘图员：黄文杰
 检查员：王斌

1:3000

英德市大湾镇上坝村九组经济合作社农民集体权属确认范围图

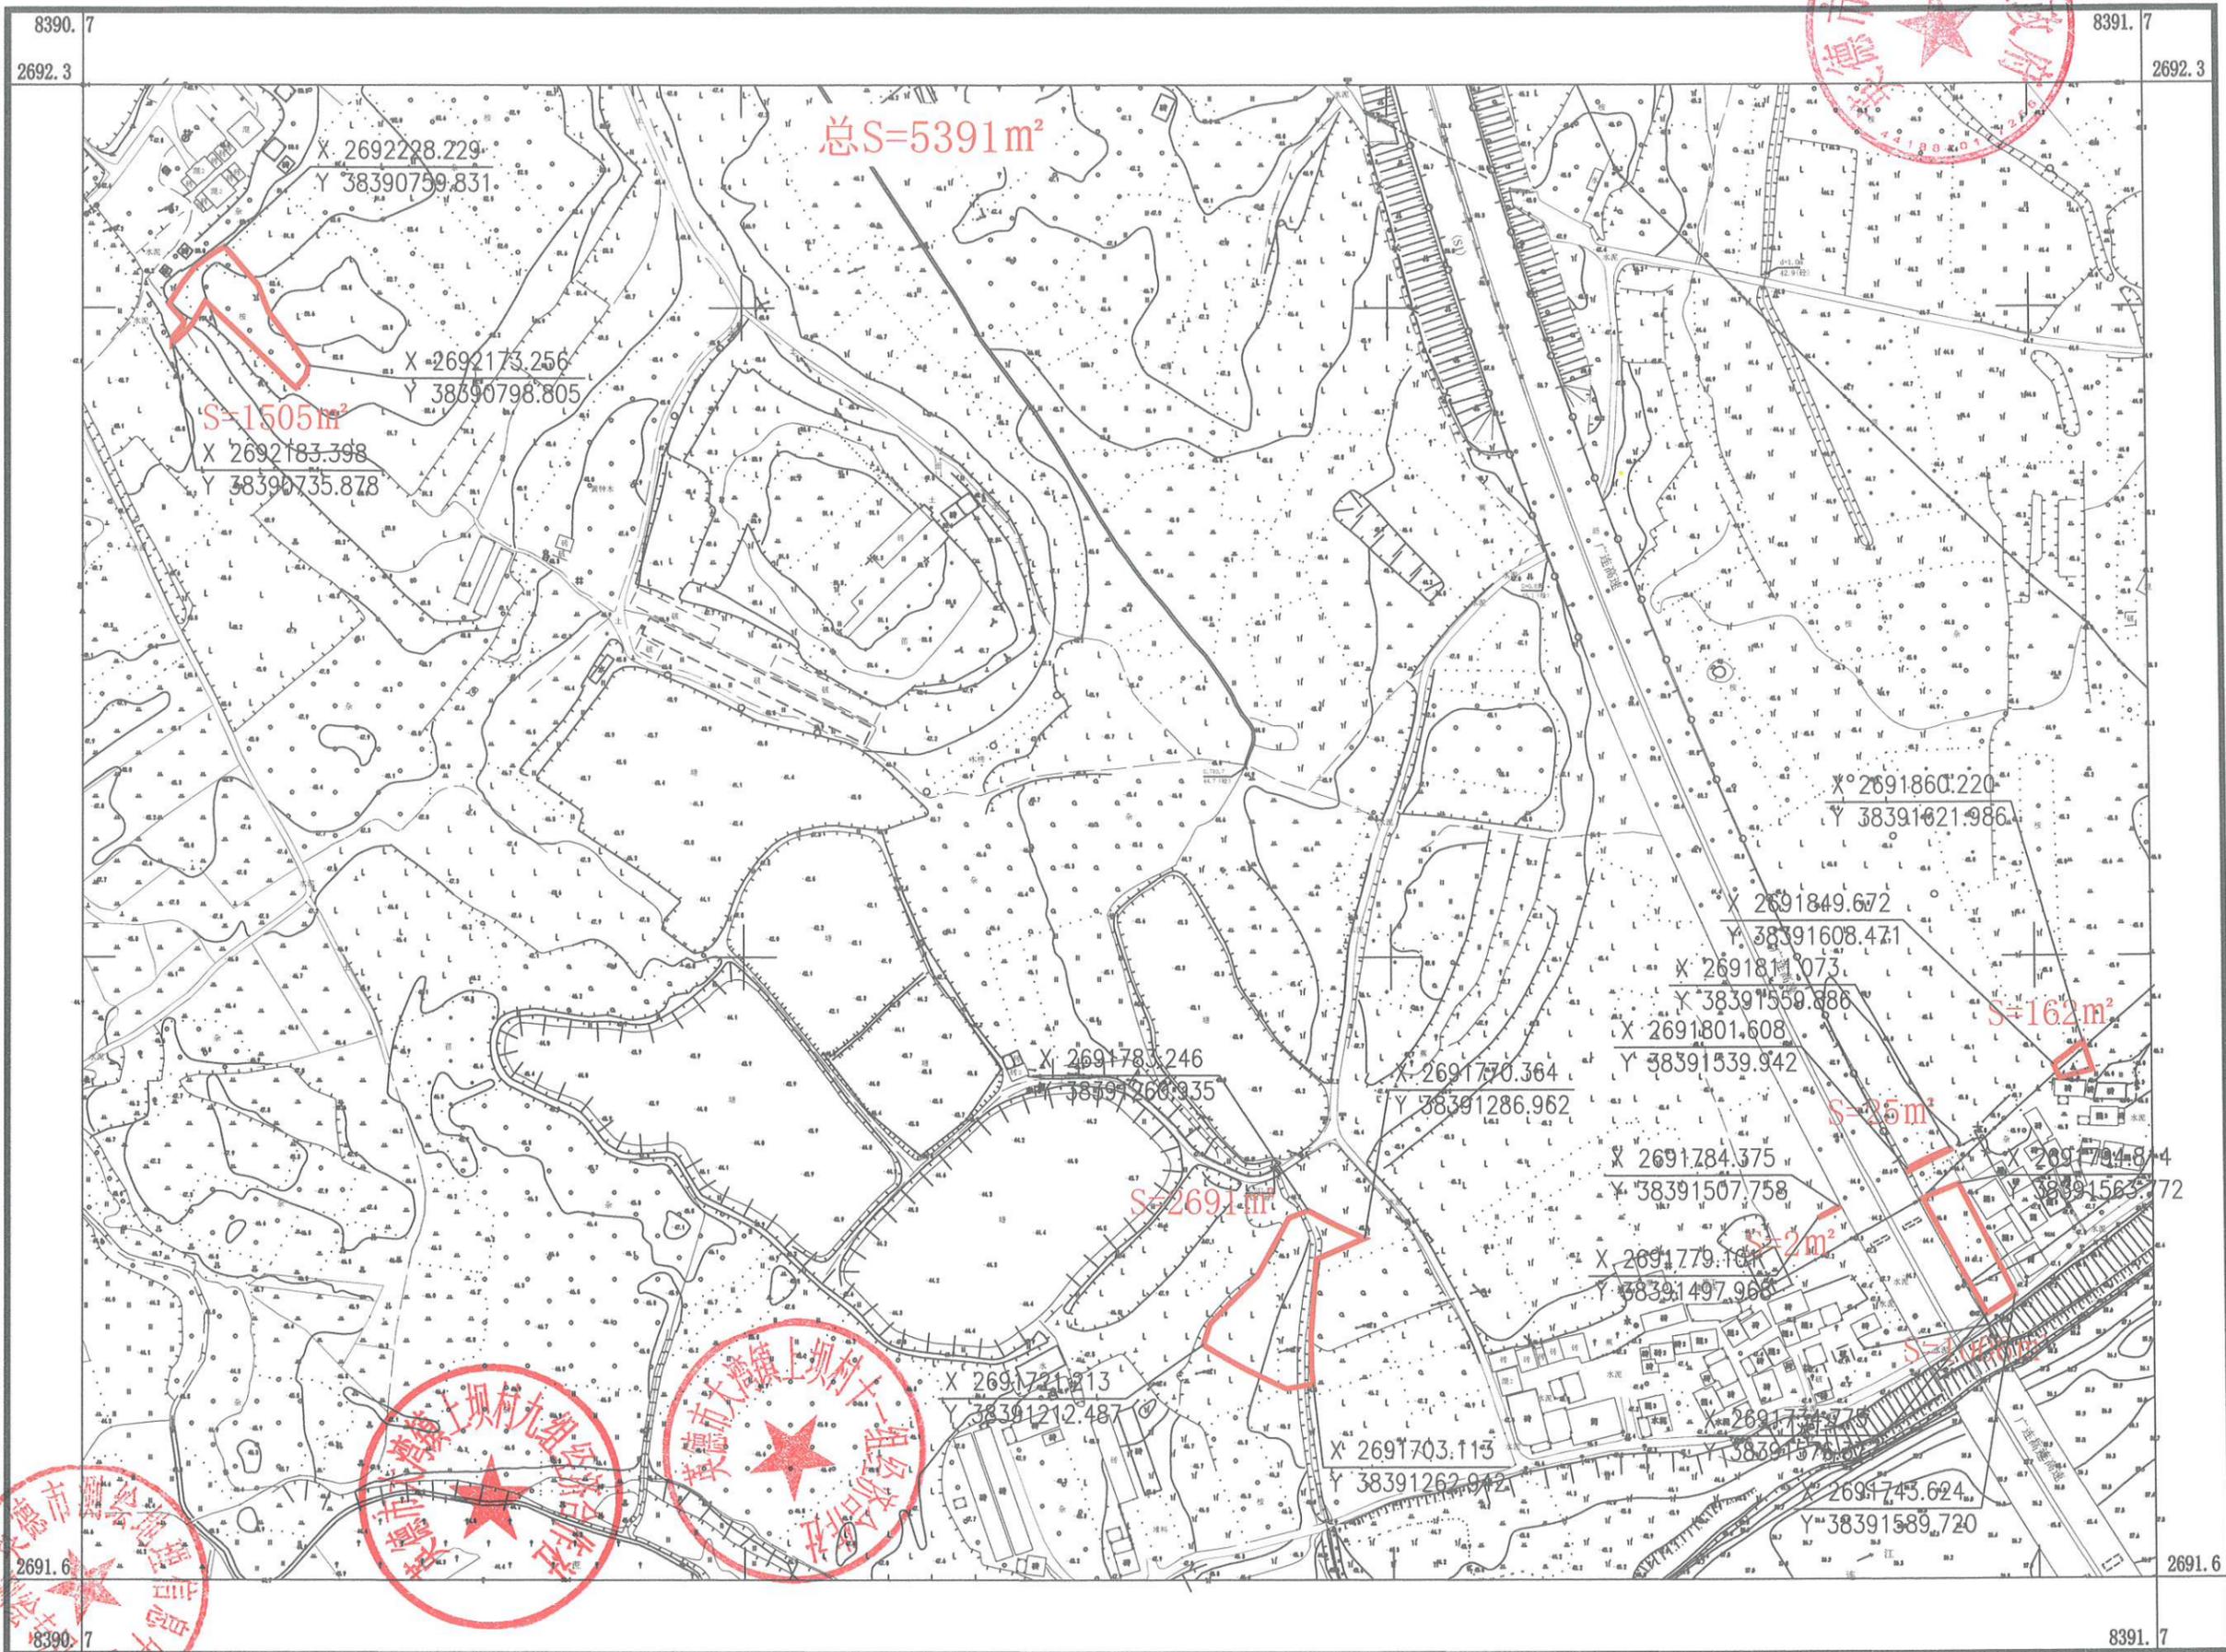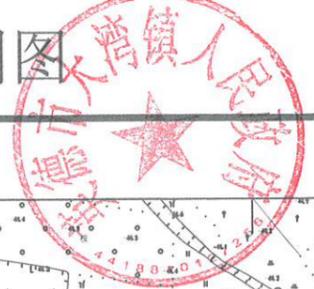

英德市测绘地理信息中心

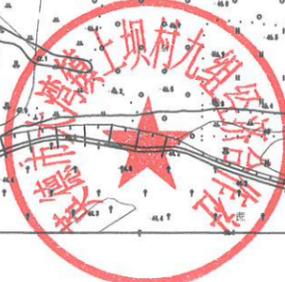


2000国家大地坐标系, 中央子午线114度
1985国家高程基准, 等高距为1米
2017国家基本比例尺地形图图式
2026年1月测制



1:3000

测量员: 龙朝斌
绘图员: 李剑锋
检查员: 玉 斌

英德市大湾镇上坝村六组经济合作社农民集体权属确认范围图

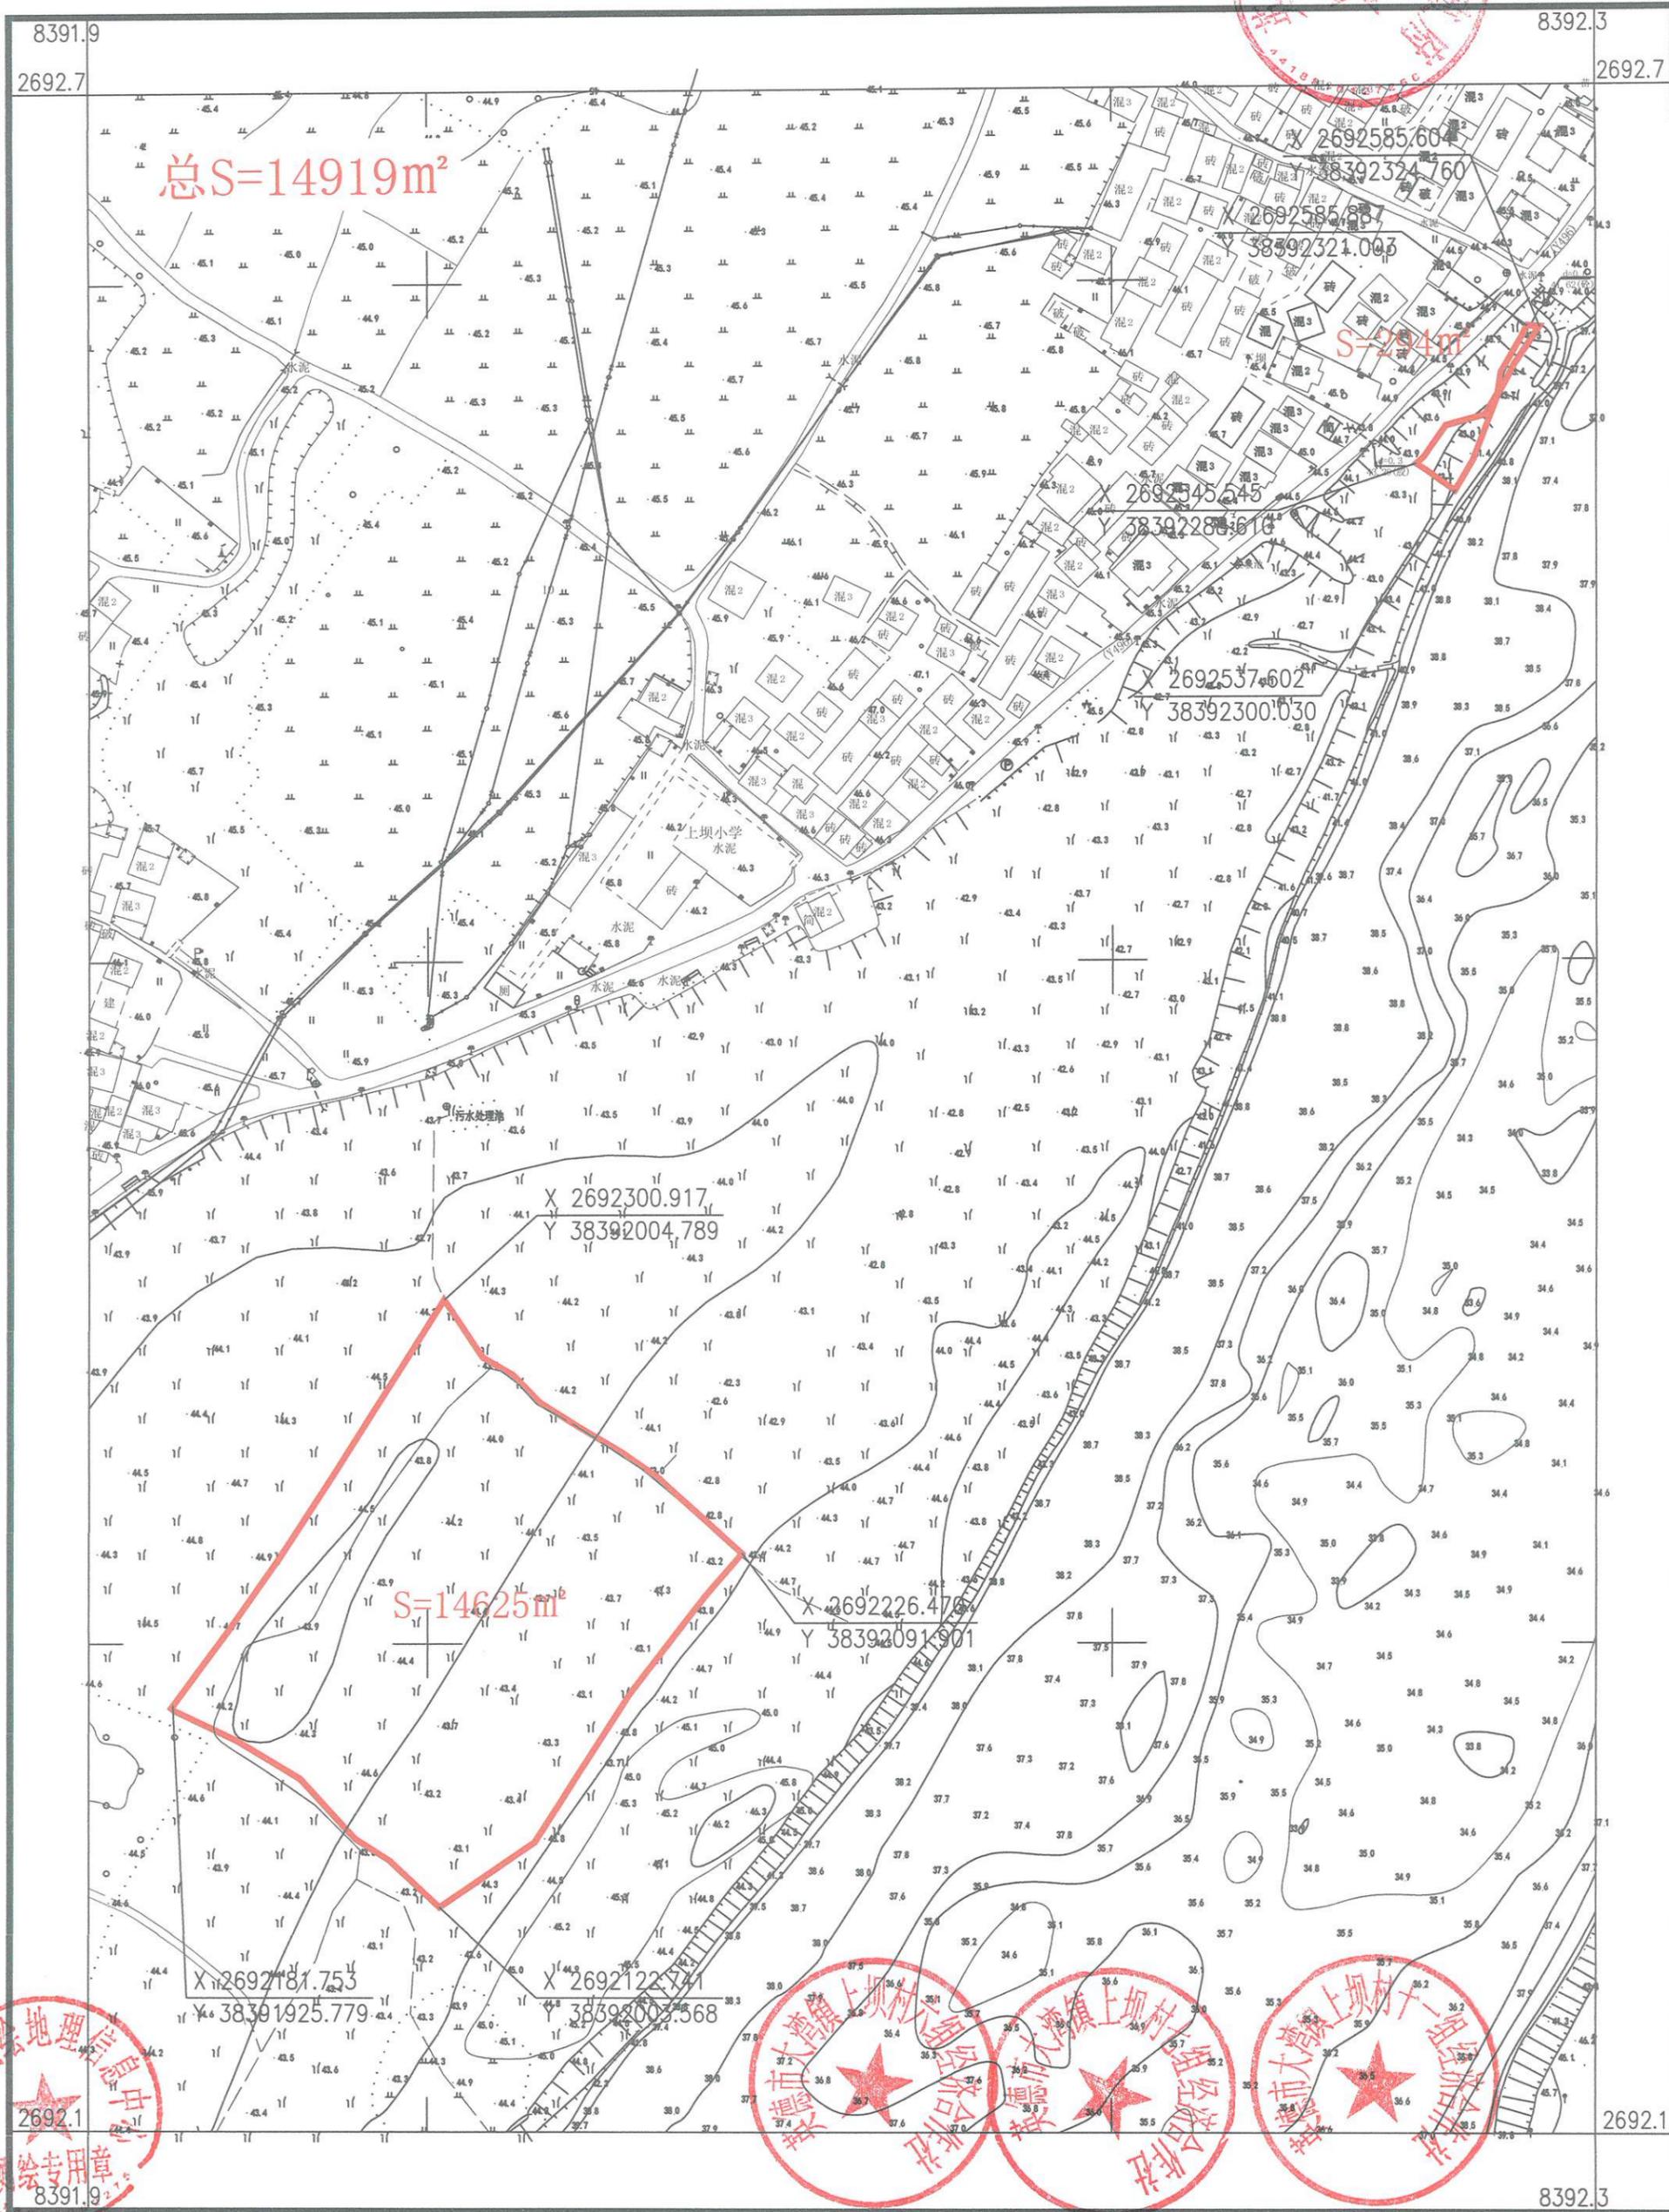

英德市测绘地理信息中心

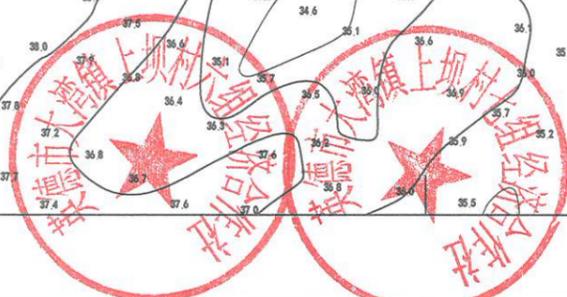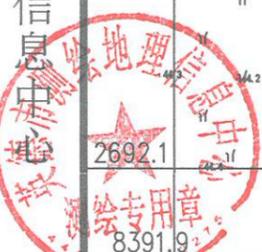


2000国家大地坐标系，中央子午线114度
1985国家高程基准，等高距为1米
2017国家基本比例尺地形图图式
2026年1月测制

1:2000

测量员：龙朝斌
绘图员：李剑锋
检查员：玉斌

英德市大湾镇上坝村十六组经济合作社农民集体权属确认范围图

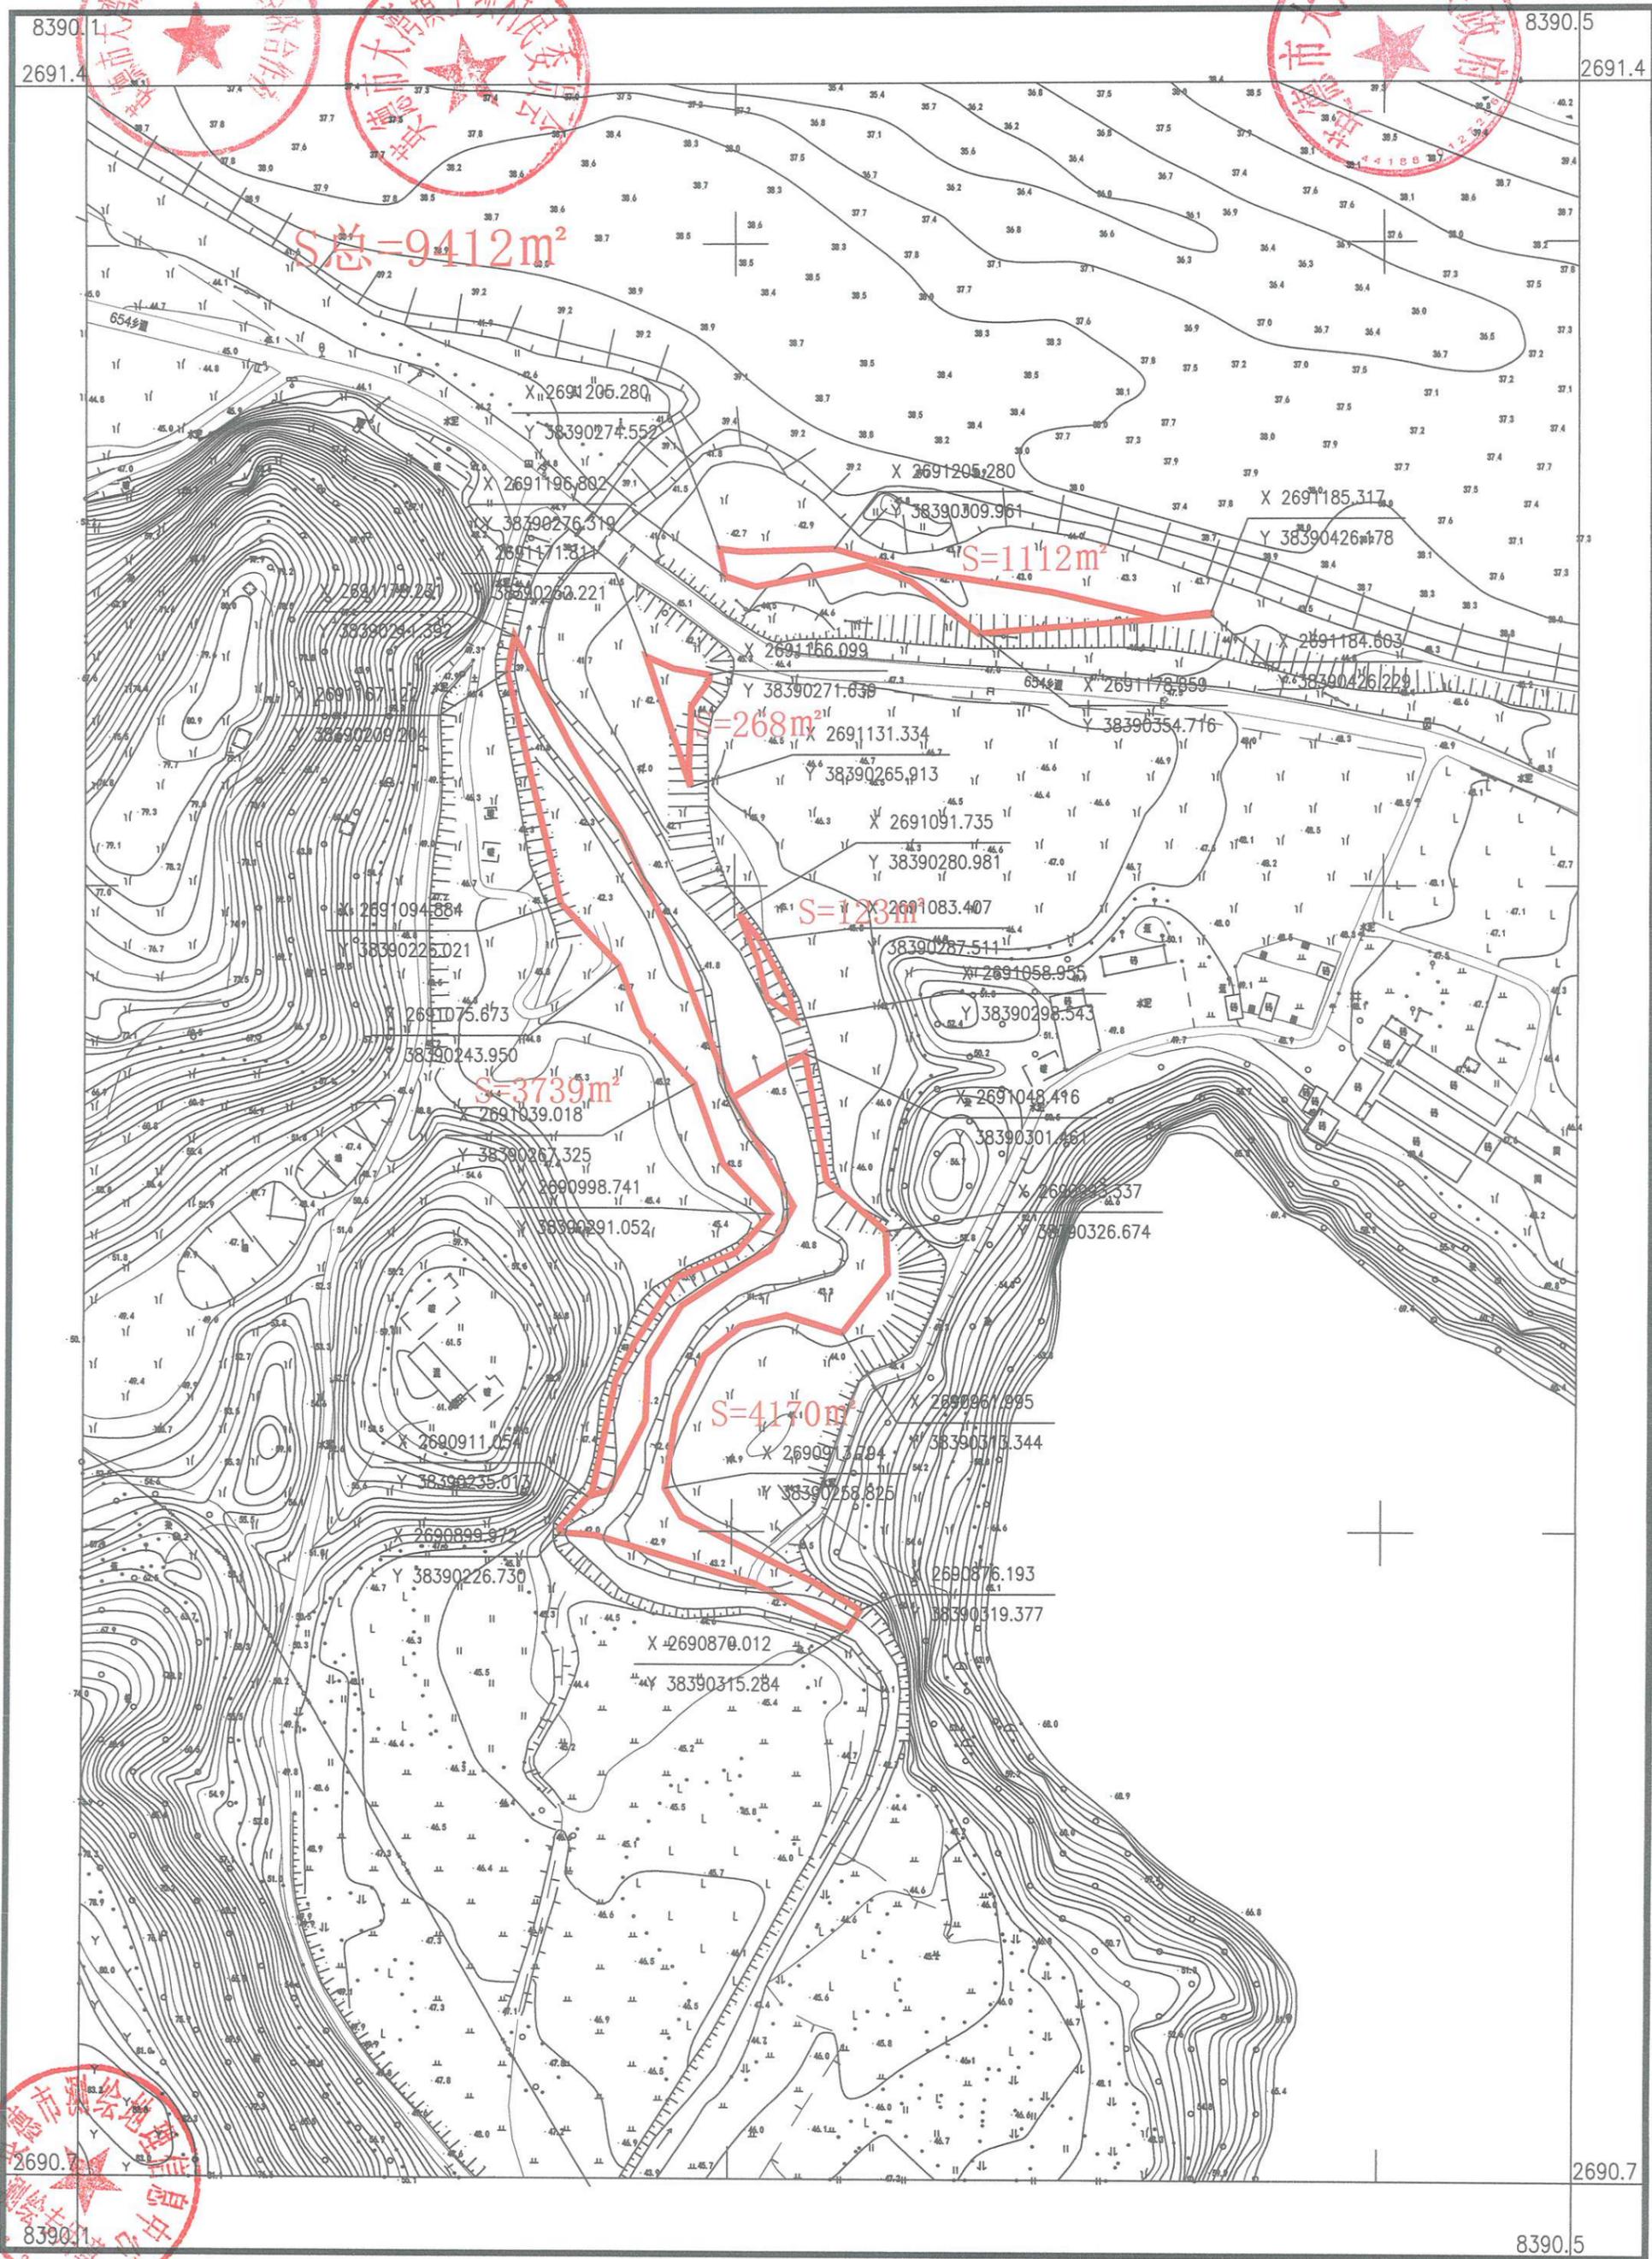

英德市测绘地理信息中心





2000国家大地坐标系, 中央子午线114
 1985国家高程基准, 等高距为1米
 2017年国家基本比例尺地形图图式
 2026年1月绘制

1:2000

测量员: 龙朝斌
 绘图员: 黄文杰
 检查员: 王 斌

英德市大湾镇上坝村十五组、十八组经济合作社农民集体共有权属确认范围图

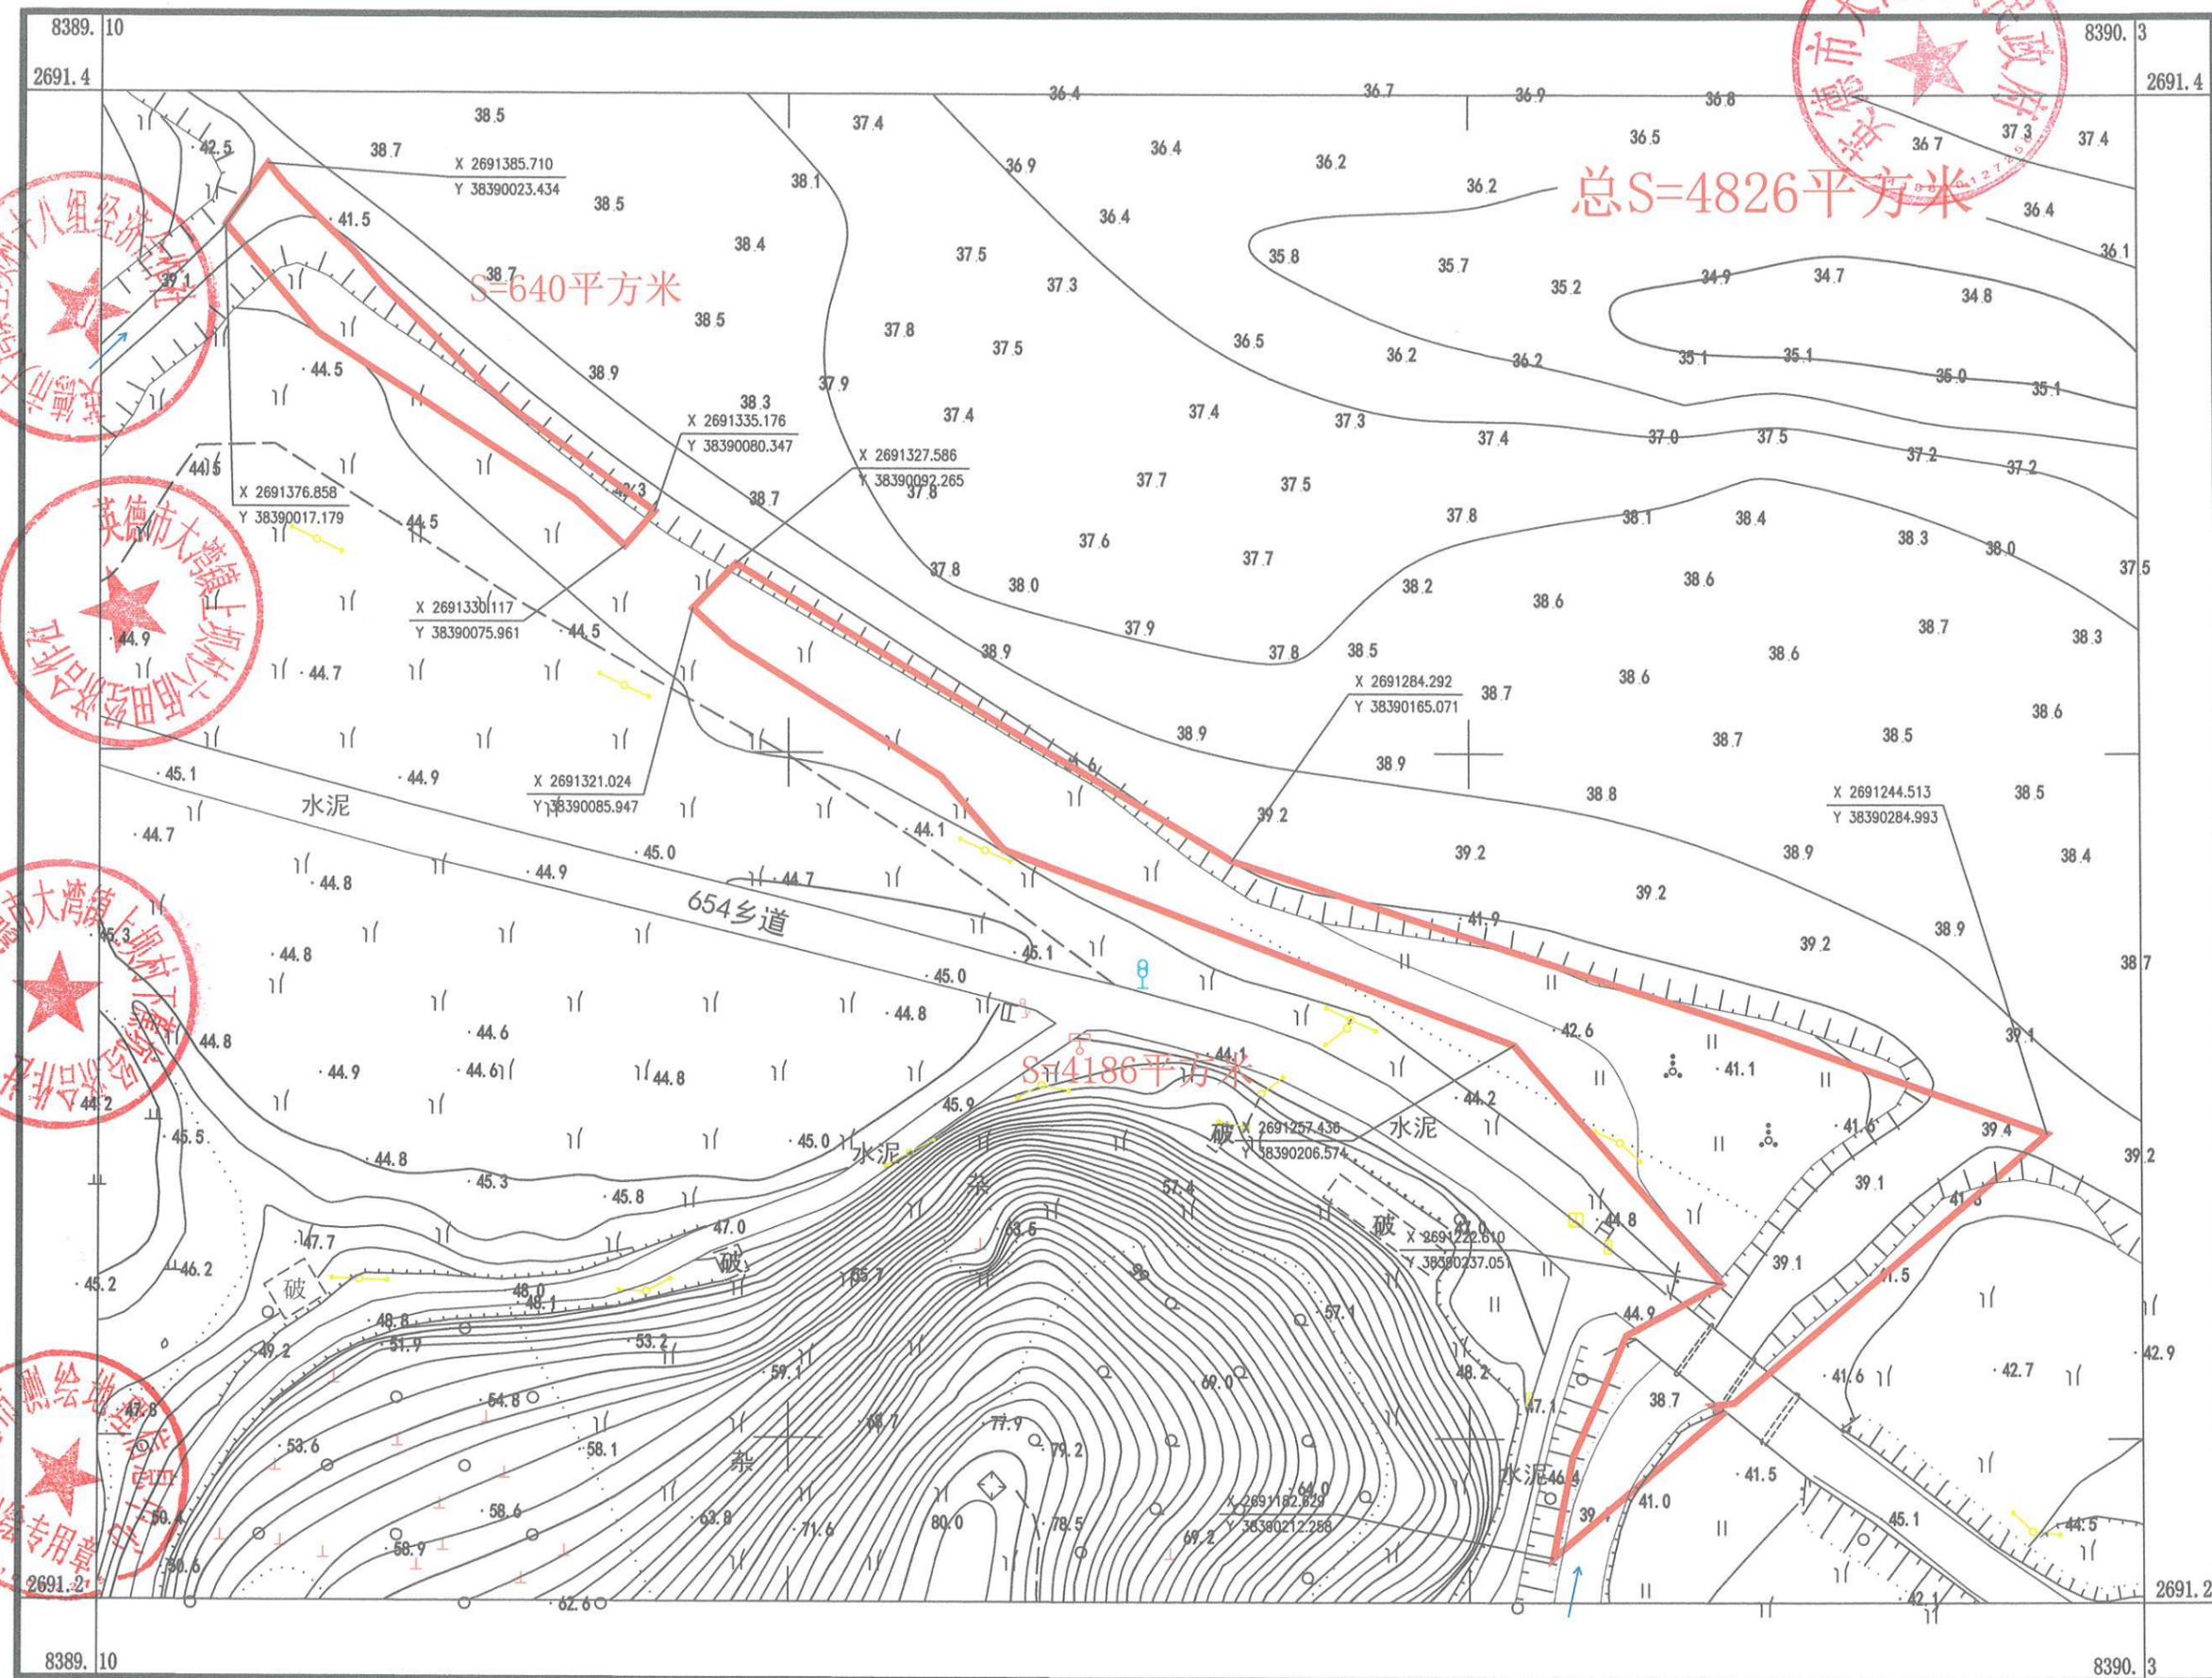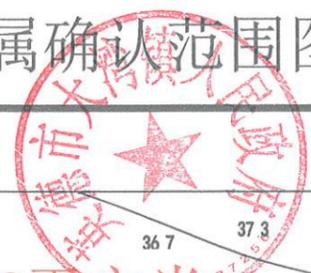


英德市测绘地理信息中心

2000 国家大地坐标系，中央子午线114度
 1985 国家高程基准，等高距为1米
 2017 国家基本比例尺地形图图式
 2026年1月测制

1:1000

测量员：龙朝斌
 绘图员：李剑锋
 检查员：玉 斌

英德市大湾镇上坝村十组、十三组经济合作社农民集体权属确认范围图

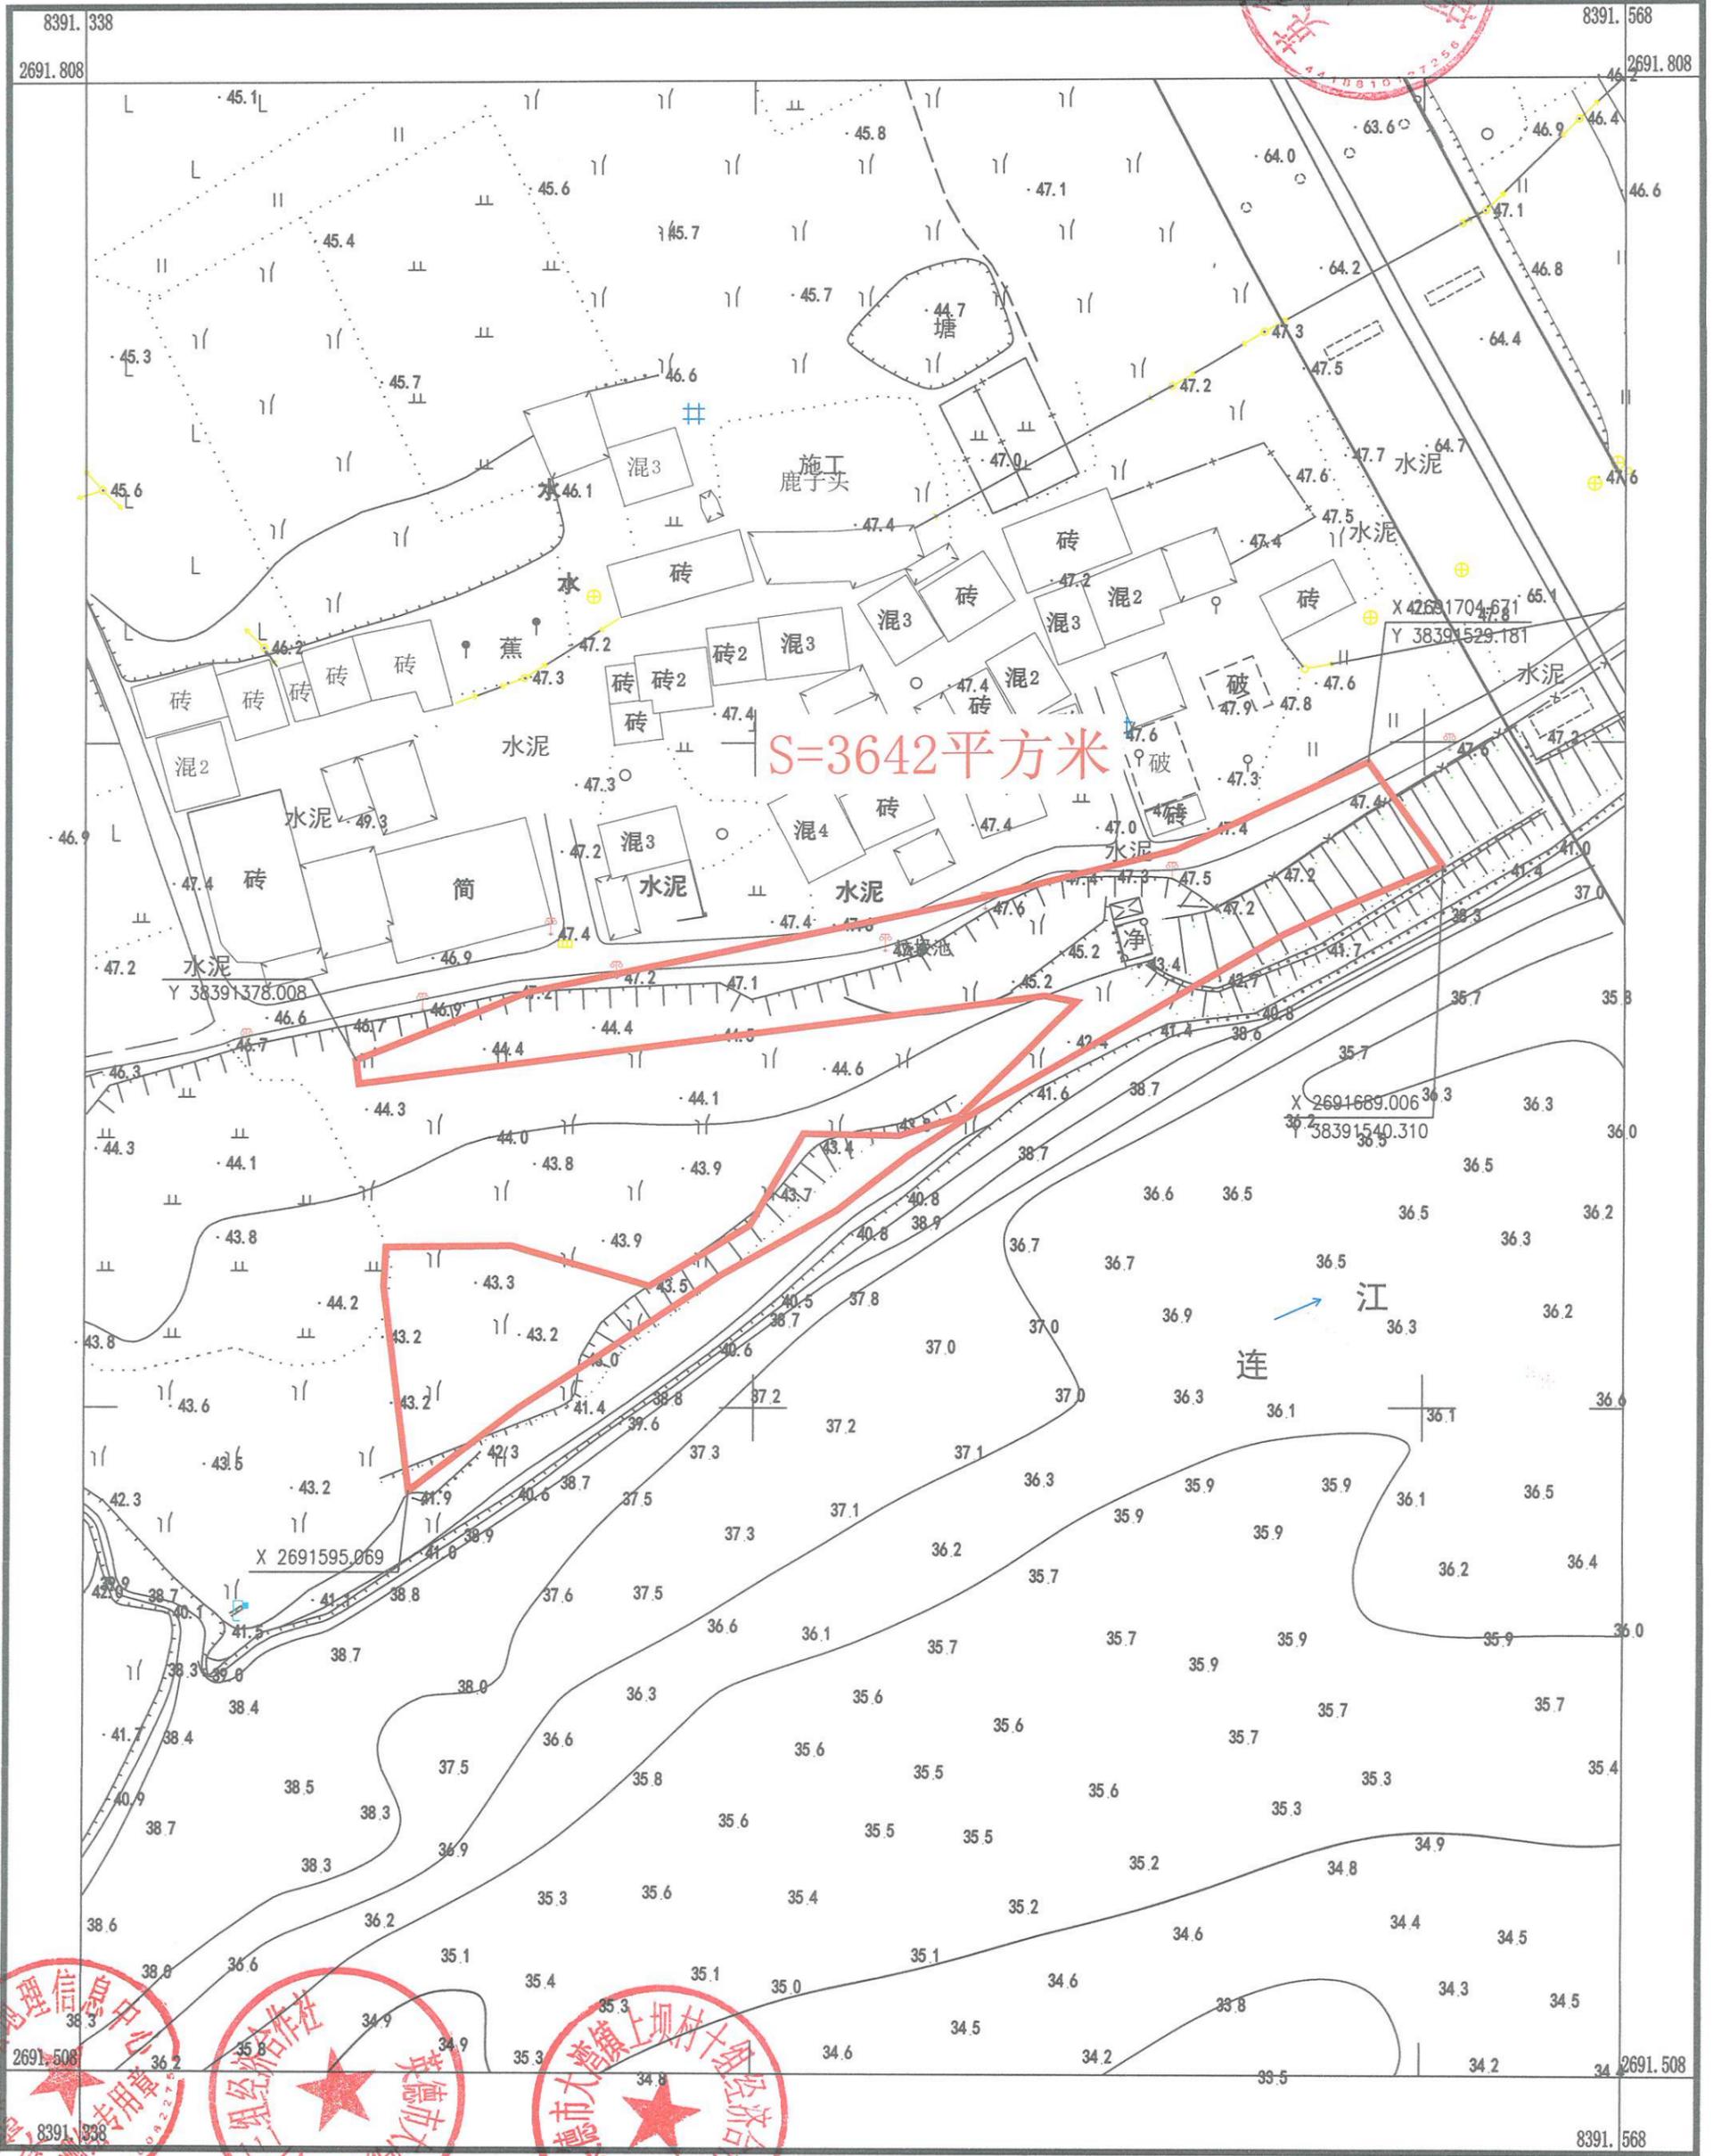

S=3642平方米

英德市测绘地理信息中




2000国家大地坐标系，中央子午线为114度。
1985国家高程基准，等高距为1m。
2017国家基本比例尺地形图图式
2026年1月测制

1:1000

测量员:龙朝斌
绘图员:李剑锋
检查员:玉斌

英德市大湾镇上坝村十组、十一组、十三组、十四组经济合作社农民集体权属确认范围图


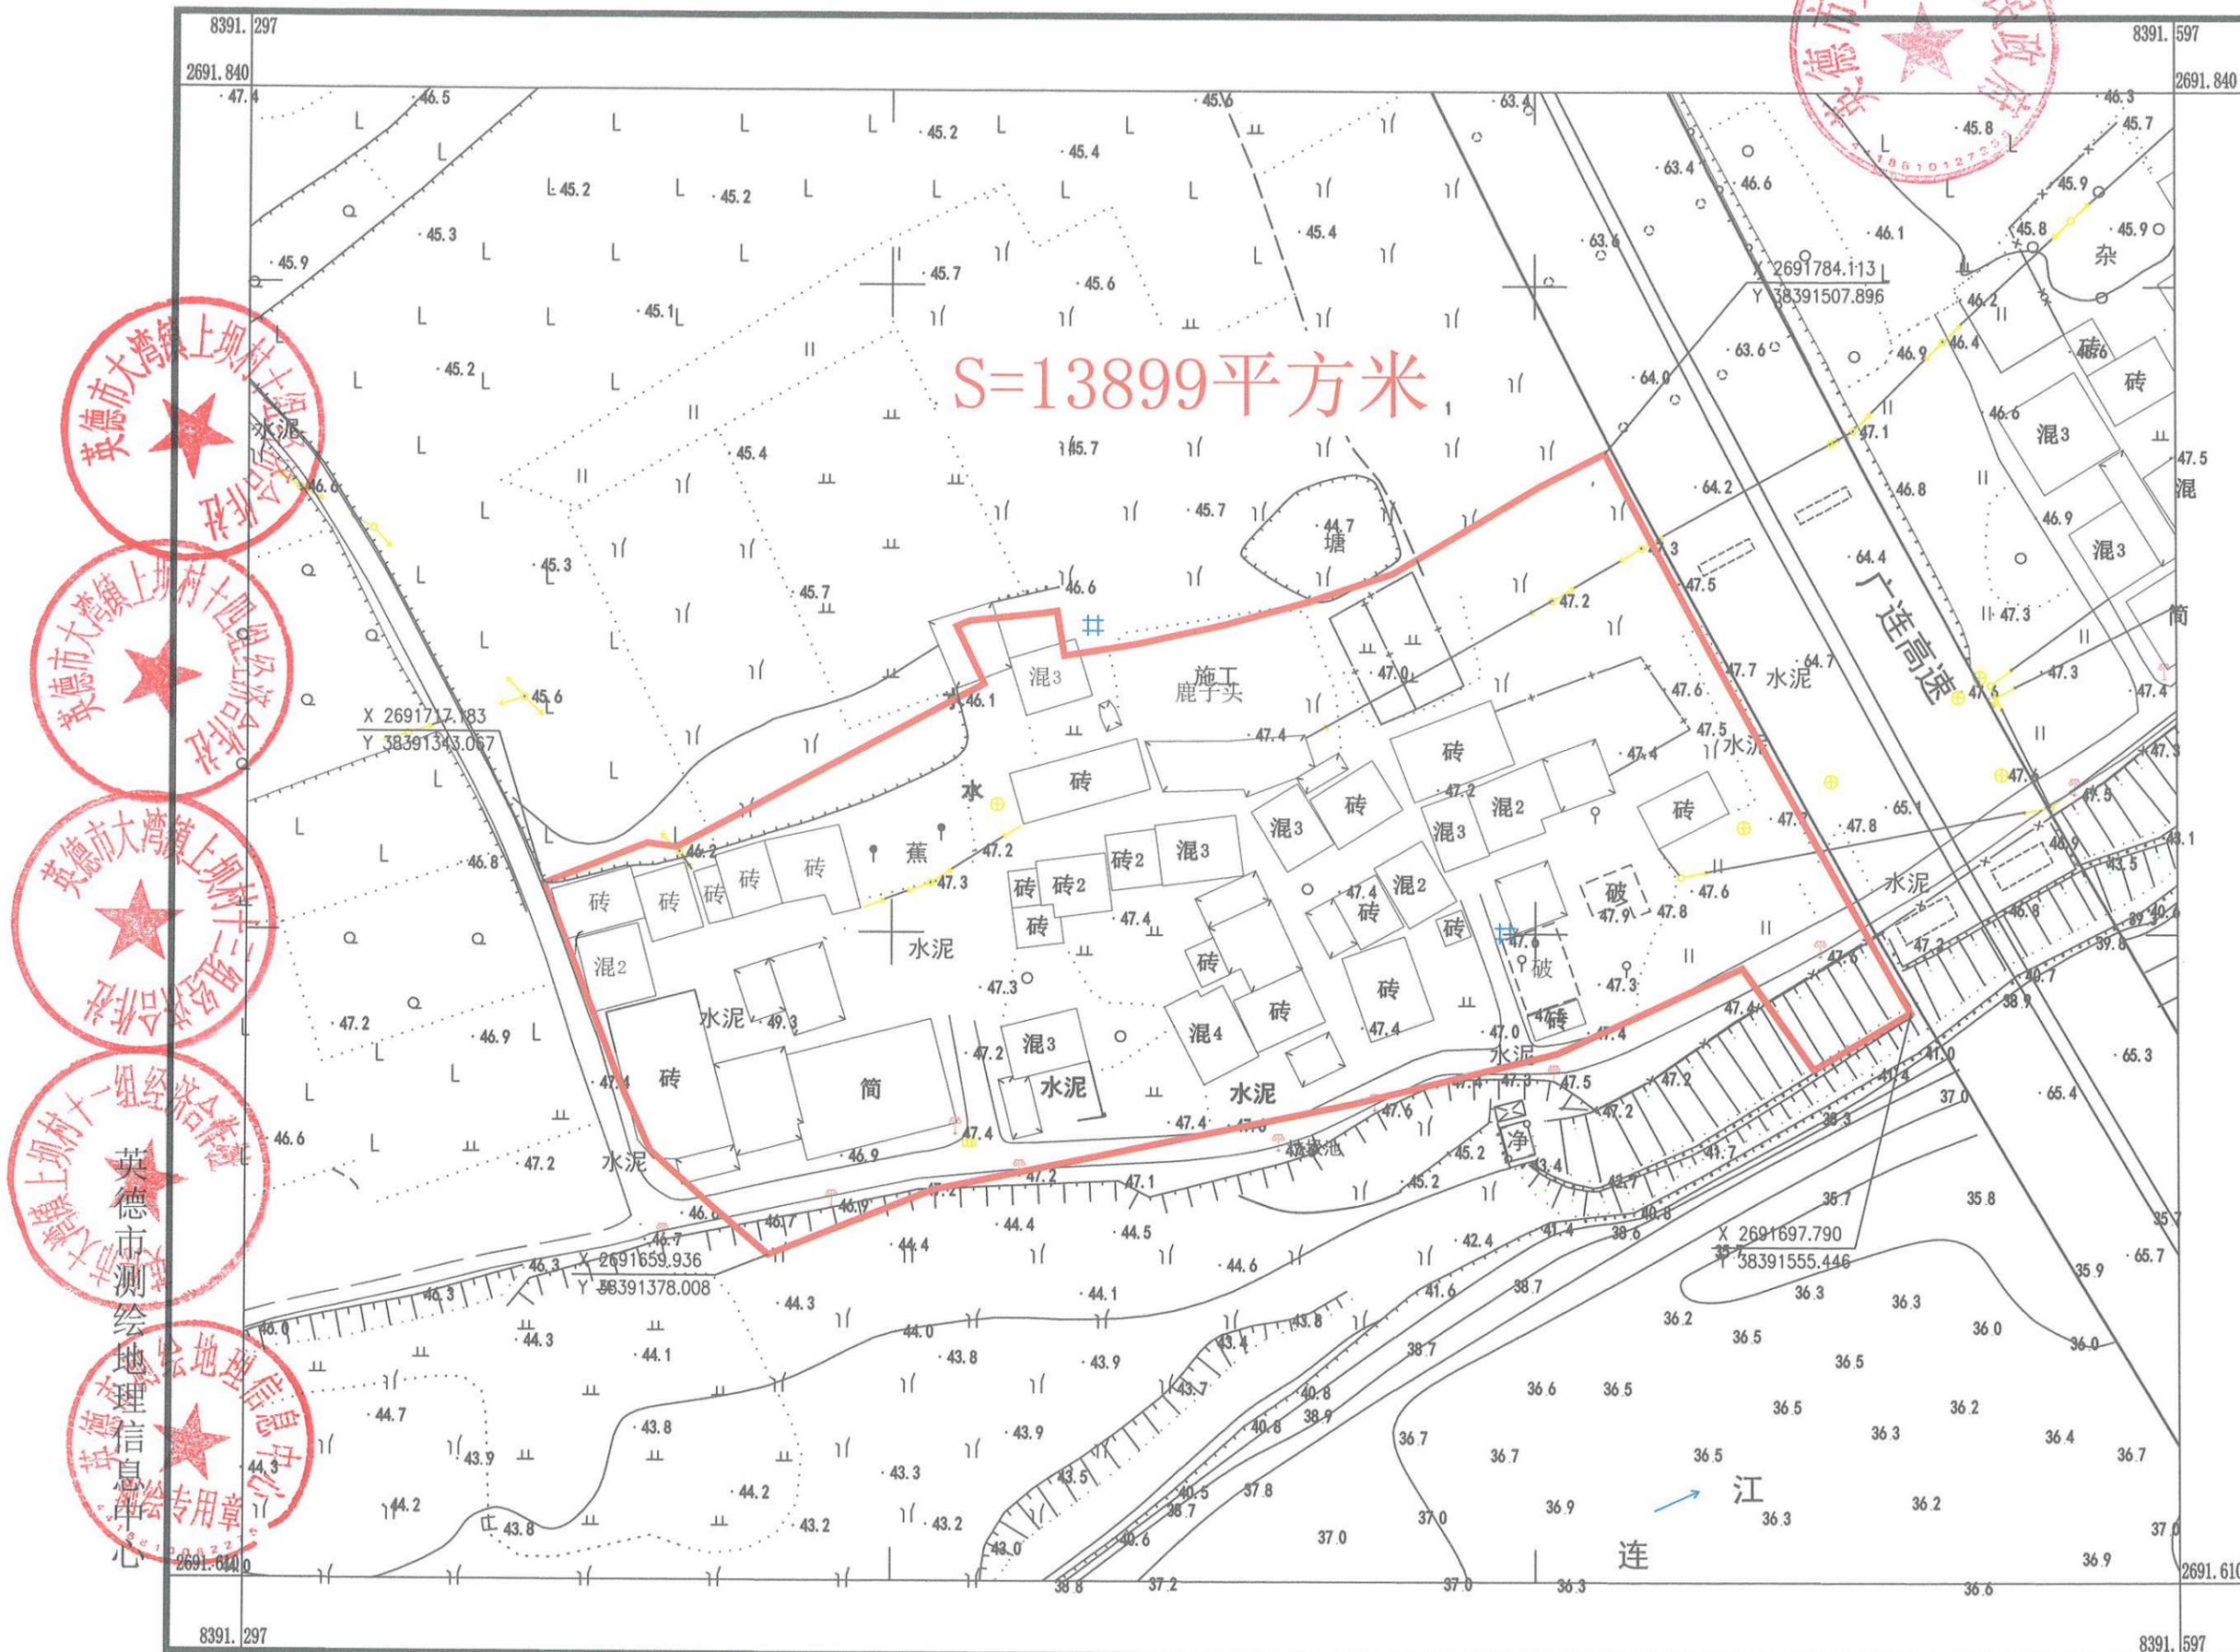


2000国家大地坐标系，中央子午线为114度。
 1985国家高程基准，等高距为1m。
 2017国家基本比例尺地形图图式
 2026年1月测制


1:1000

测量员:龙朝斌
 绘图员:李剑锋
 检查员:玉斌

英德市大湾镇上坝村十组经济合作社农民集体权属确认范围图

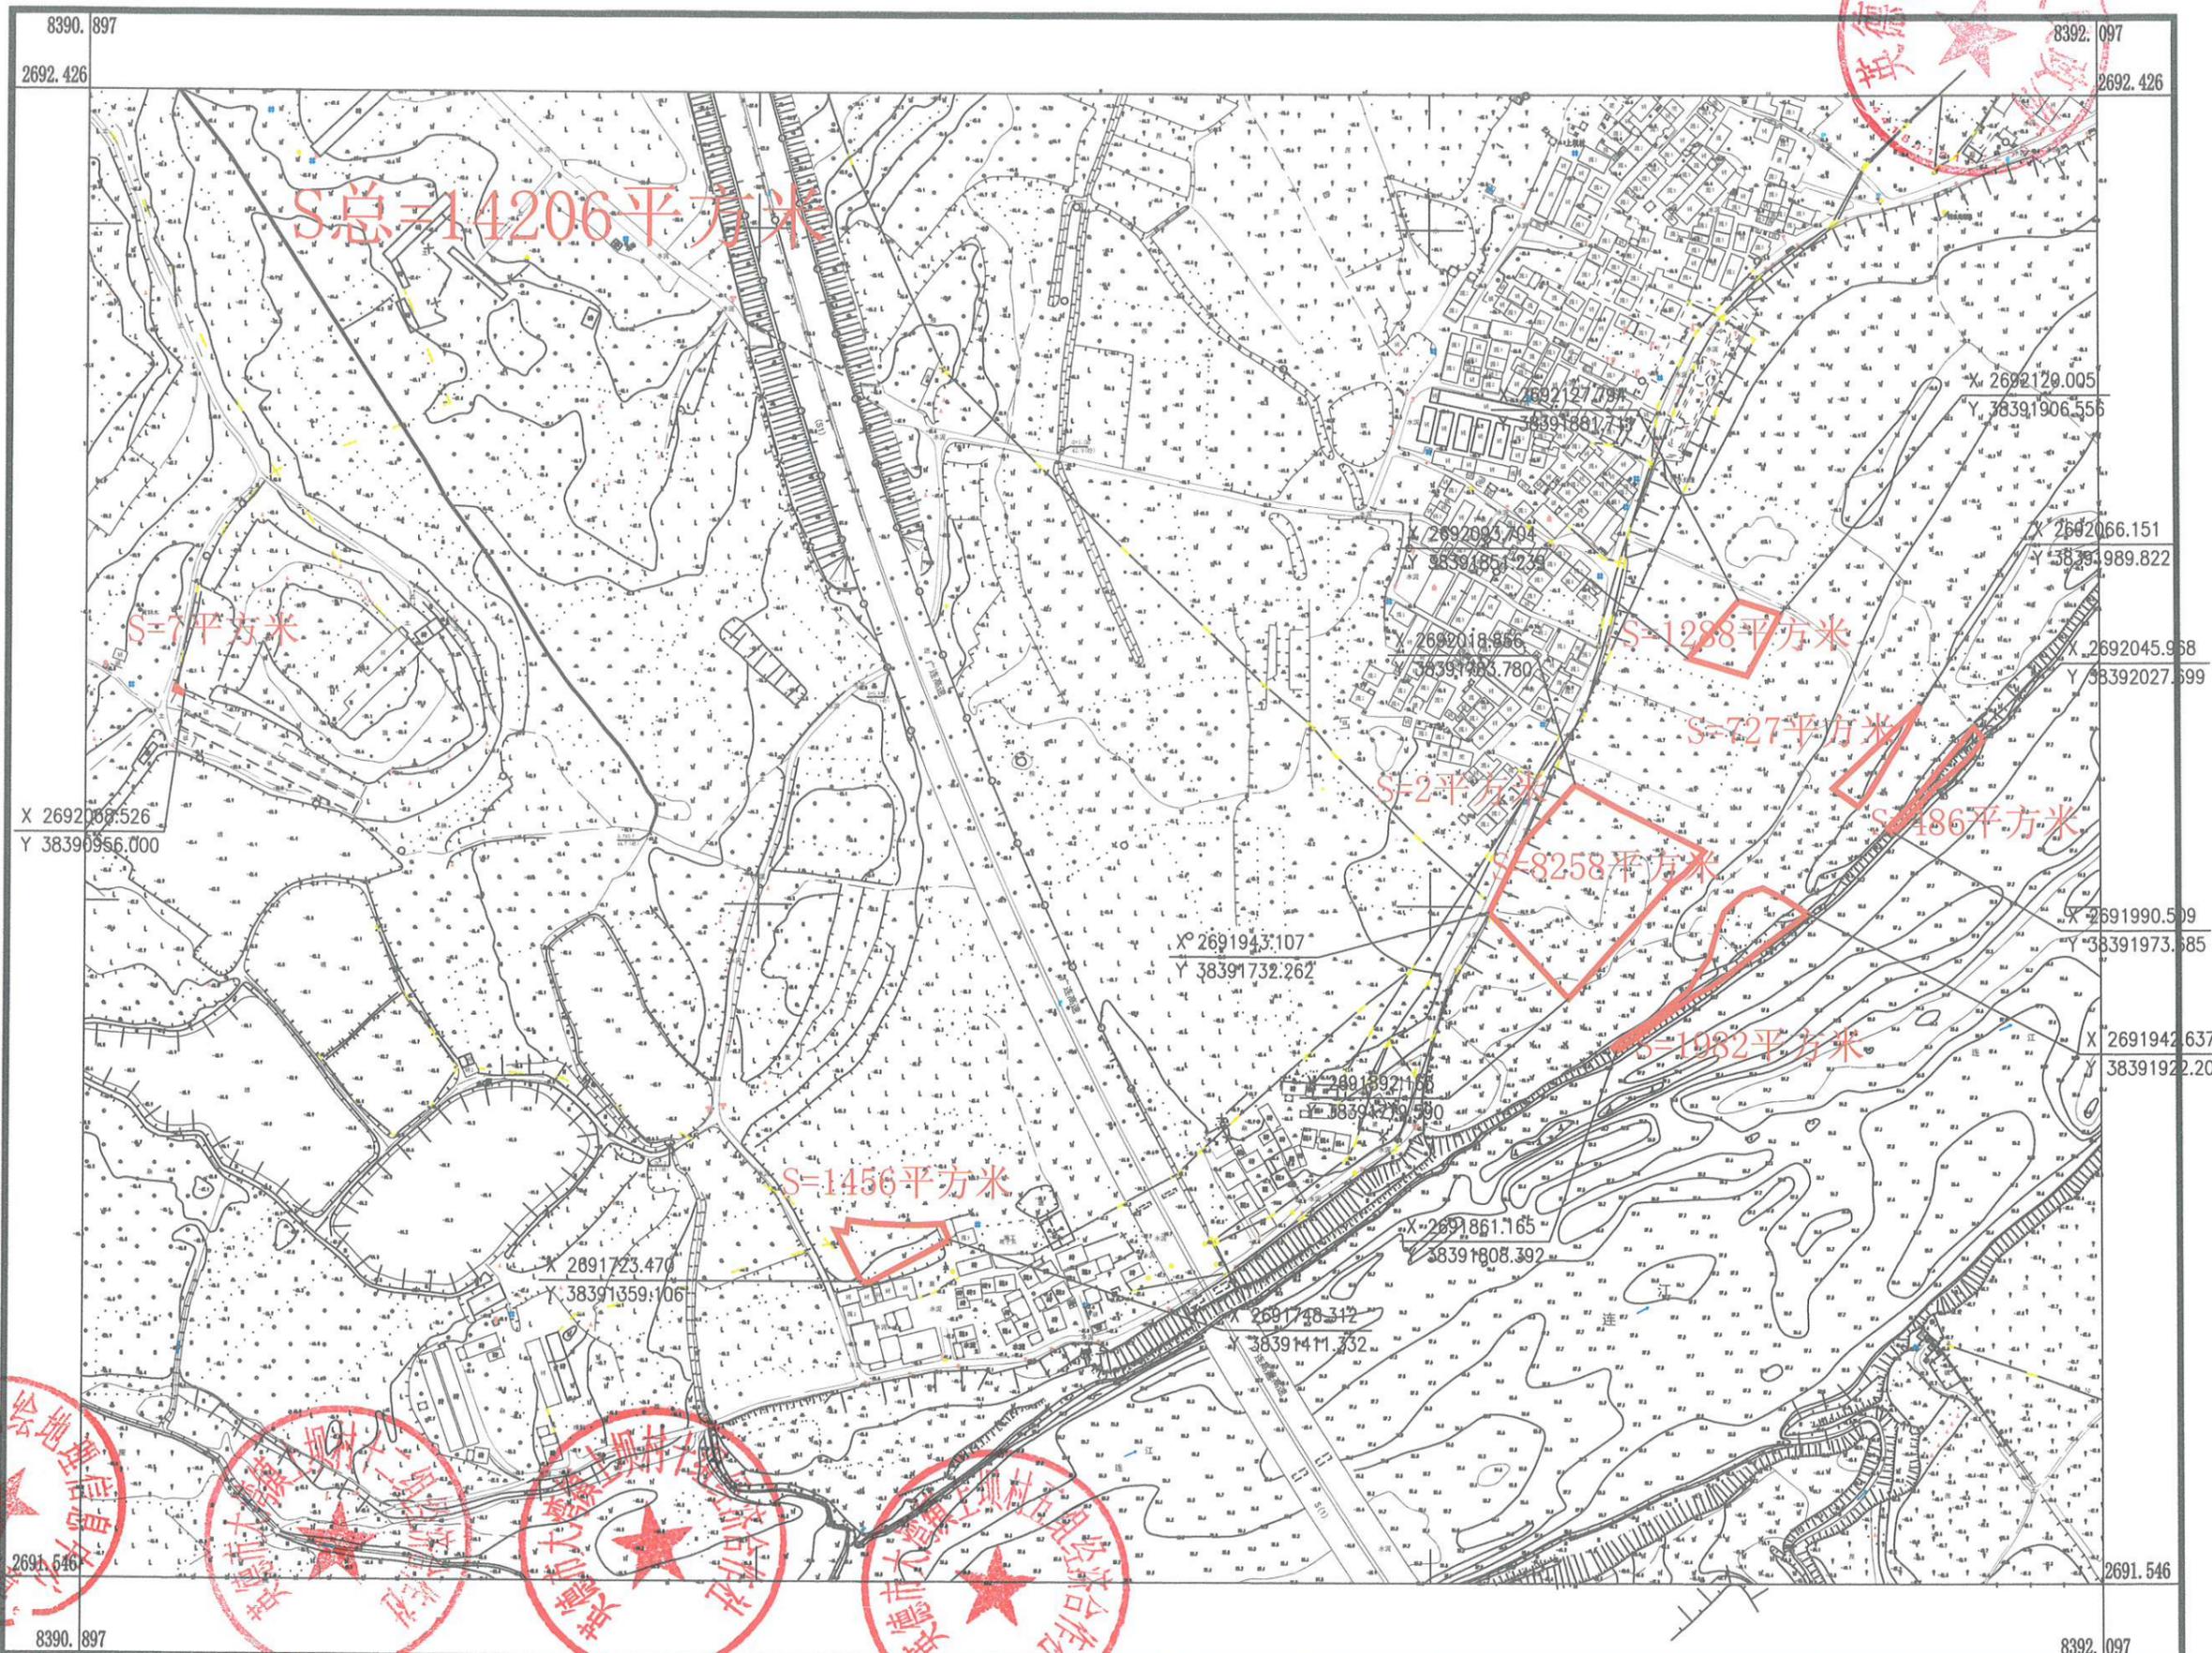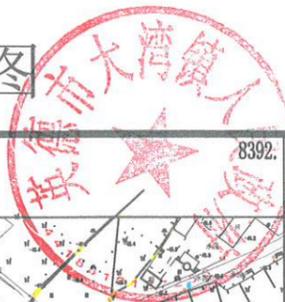

英德市测绘地理信息中心

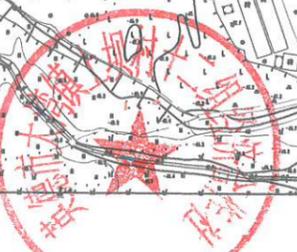


2000国家大地坐标系, 中央子午线为114度.
 1985国家高程基准, 等高距为1m.
 2017国家基本比例尺地形图图式
 2026年1月测制

1:4000

测量员: 龙朝斌
 绘图员: 李剑锋
 检查员: 玉斌

英德市大湾镇上坝村七组经济合作社农民集体权属确认范围图

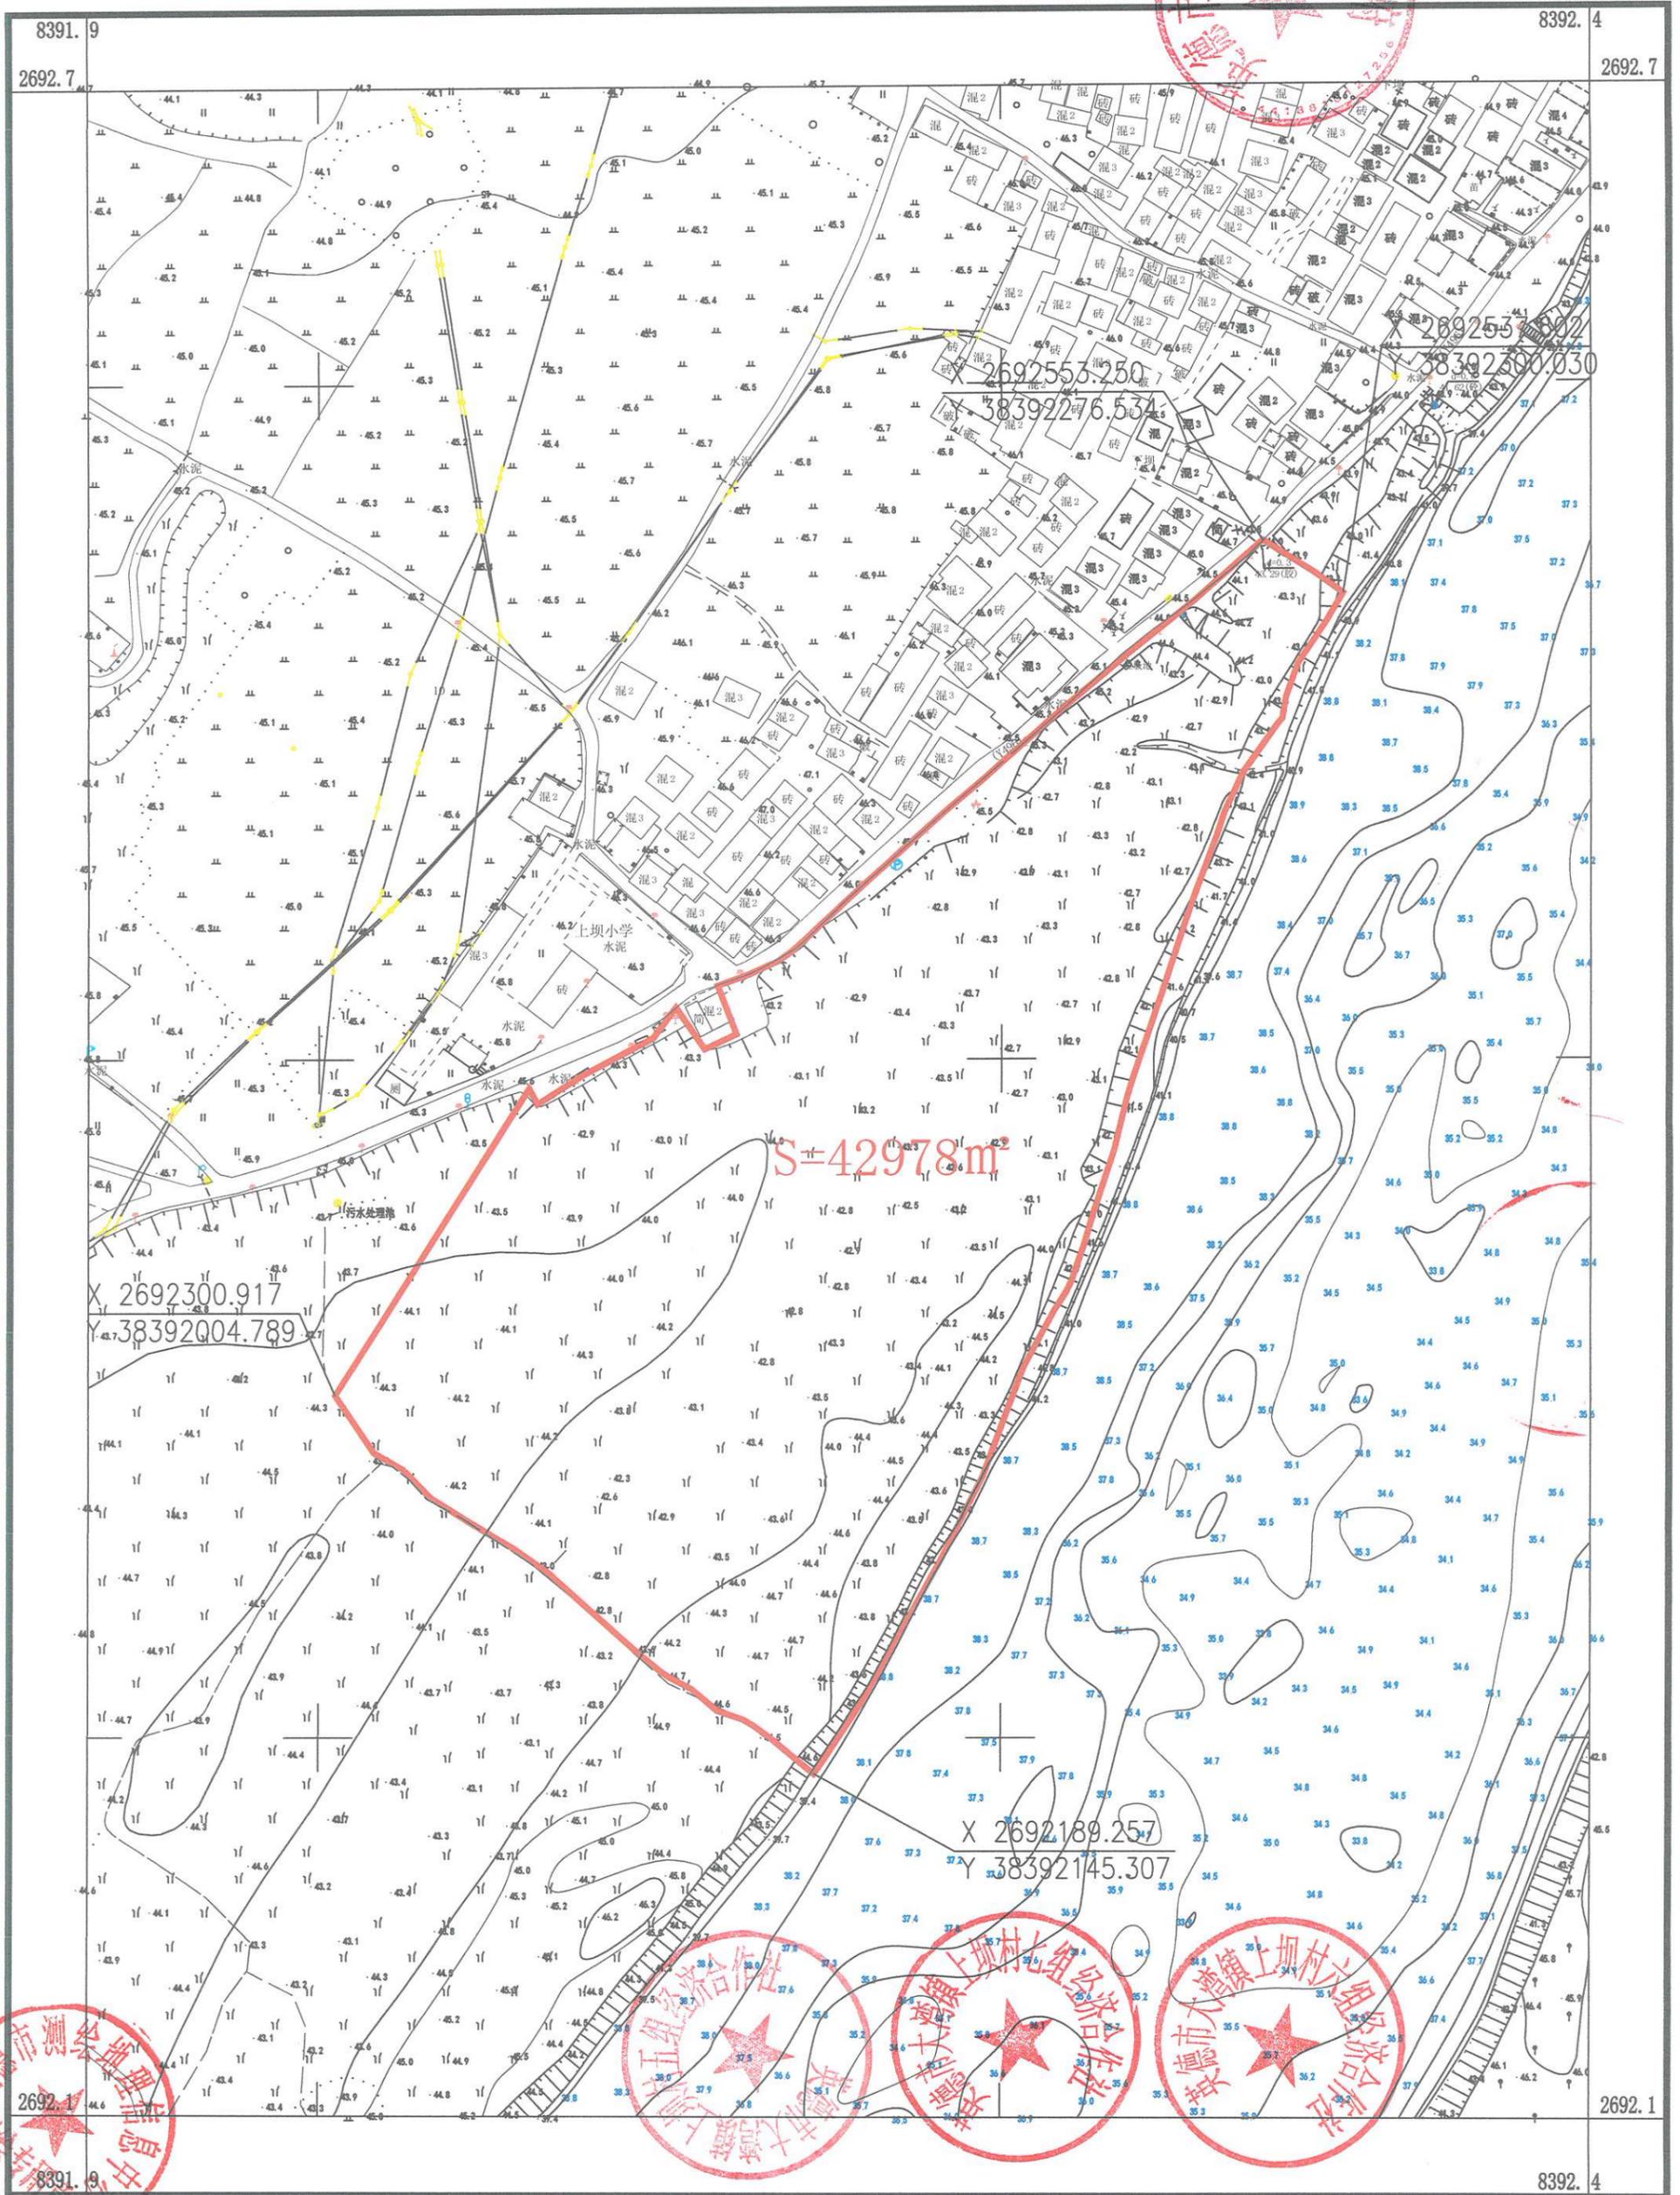

英德市测绘地理信息中心

S=42978m²

2000国家大地坐标系, 中央子午线114度
1985国家高程基准, 等高距为1米
2017国家基本比例尺地形图图式
2026年1月测制

1:2000

测量员: 龙朝斌
绘图员: 李剑锋
检查员: 玉斌