



原报建图

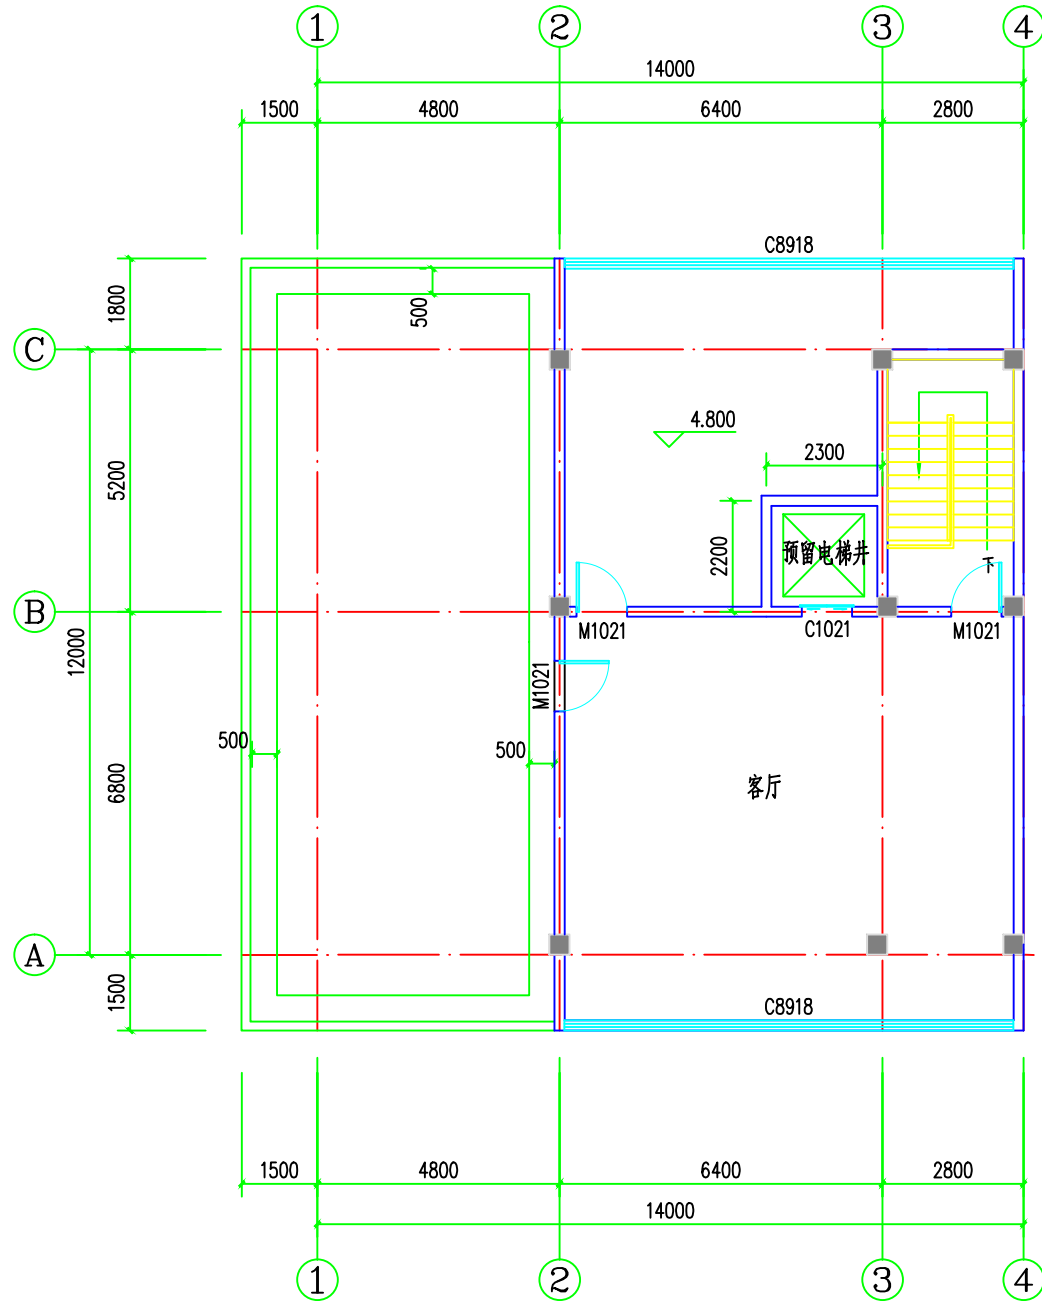

二层平面图 1:100

本层建筑面积: 139.87m²

修改后报建图

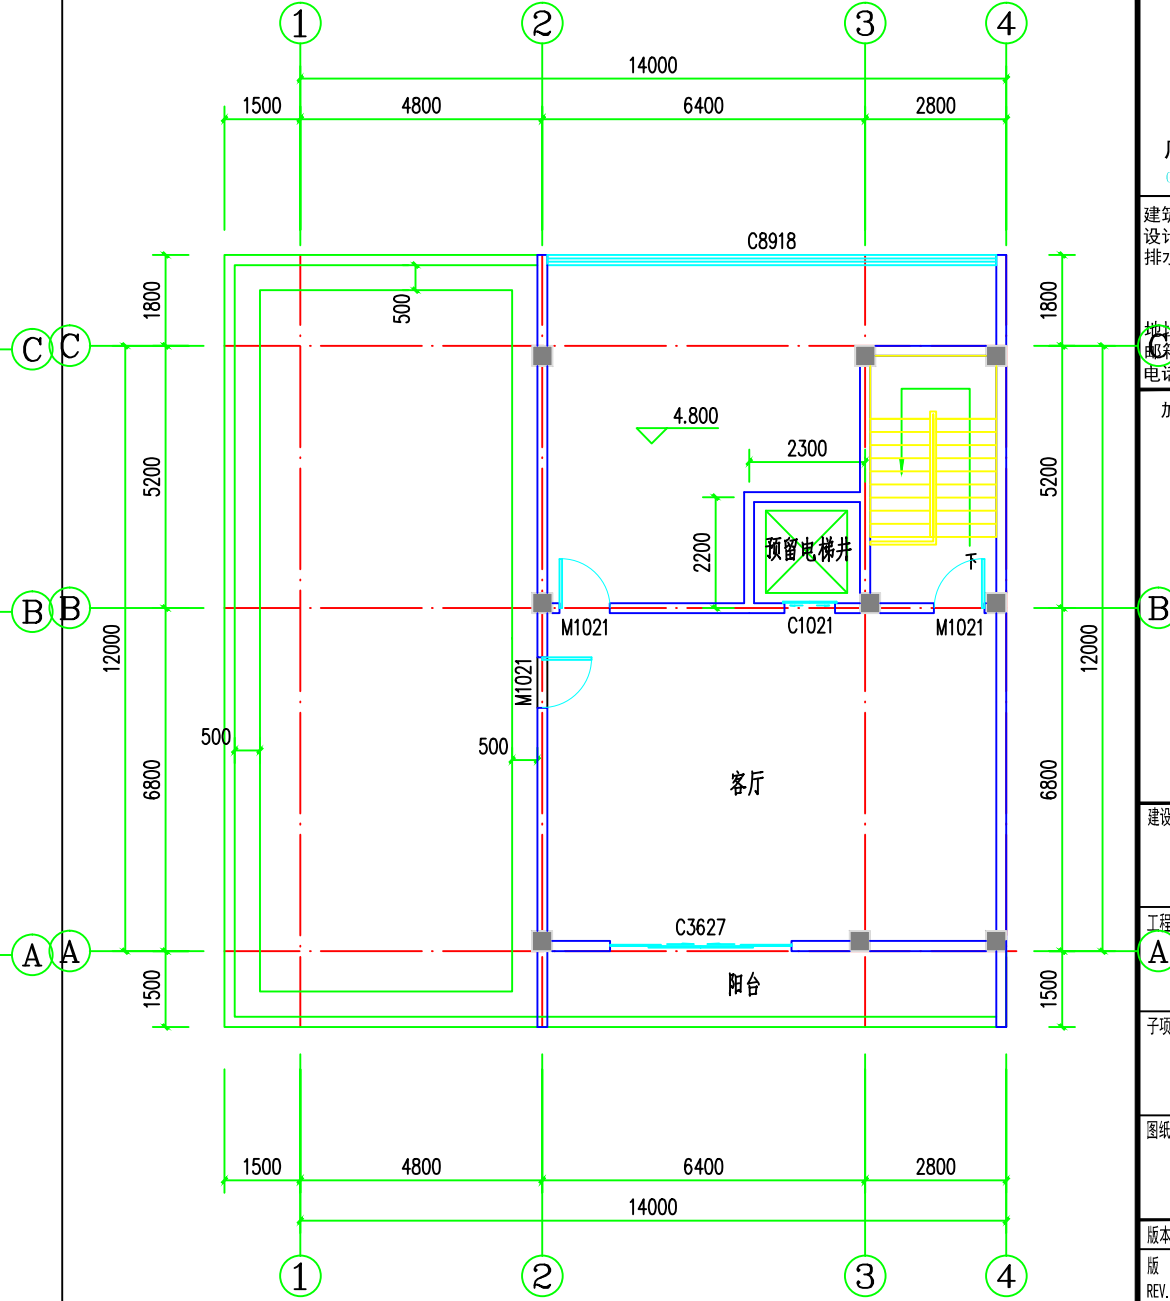

二层平面图 1:100

本层建筑面积: 135.28m²

本层计容面积: 135.28m²

版权所有, 不得复制、套用。
ALL RIGHTS RESERVED, DON'T COPIED, REPRODUCED



广州世方建筑设计有限公司
GUANGZHOU SHIFANG ARCHITECTS AND ENGINEERS LTD.

建筑行业(建筑工程)甲级;风景园林工程
设计乙级;市政行业(道路工程、给水工程、
排水工程、桥梁工程)专业乙级;

证书编号: A244062074
NATIONAL DESIGN LICENSE No. A244062074

地址 Add: 广州市南沙区进港大道星河东悦汇A栋14楼
E-mail: 6827677@qq.com
电话 Tel: 020-39922677

加盖图章处 STAMP AREA

建设单位 CLIENT

仇志强

工程名称 PROJECT

仇志强住宅楼

子项名称 SUB-TITLE

图纸名称 TITLE

二层平面图对比图

版本 REVISION

版 本 REV. BY	修 订 内 容 DESCRIPTION	修 订 日 期 DATE	修 订 人 REV. BY

审 定 AUTHORIZED BY	张力丹	张
审 核 AUDITED BY	文峰	文
项目负责 PROJECT CHIEF	郑伟钦	郑
专业负责 CHIEF	郑伟钦	郑
校 对 CHECKED BY	陈齐才	陈
设 计 DESIGN	白松林	白
绘 图 DRAWN BY	白松林	白

专业 PROFESSION 建筑	阶段 STATUS 施工图	图号 DWS. NO. 对比1
---------------------	------------------	--------------------

比例 SCALE 1:100	版本号 REVISION 01	日期 DATE 2026. 04
-------------------	--------------------	---------------------

工程编号 PROJ. NO. SF-2024-013a

本图纸未经报建批复及技术审查, 不得用于施工。