



③—④轴立面图 1:100

注:1、立面饰面均采用75×75瓷质砖,颜色由甲方自定。  
2、所有外墙装饰材料(包括色泽样式)应由甲方确认后方可使用

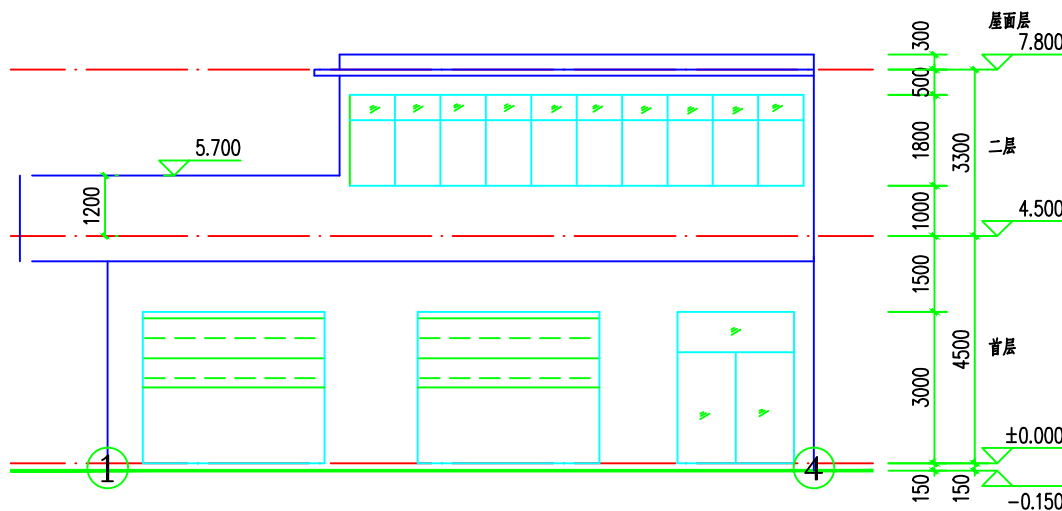


①—④轴立面图 1:100

注:1、立面饰面均采用75×75瓷质砖,颜色由甲方自定。  
2、所有外墙装饰材料(包括色泽样式)应由甲方确认后方可使用

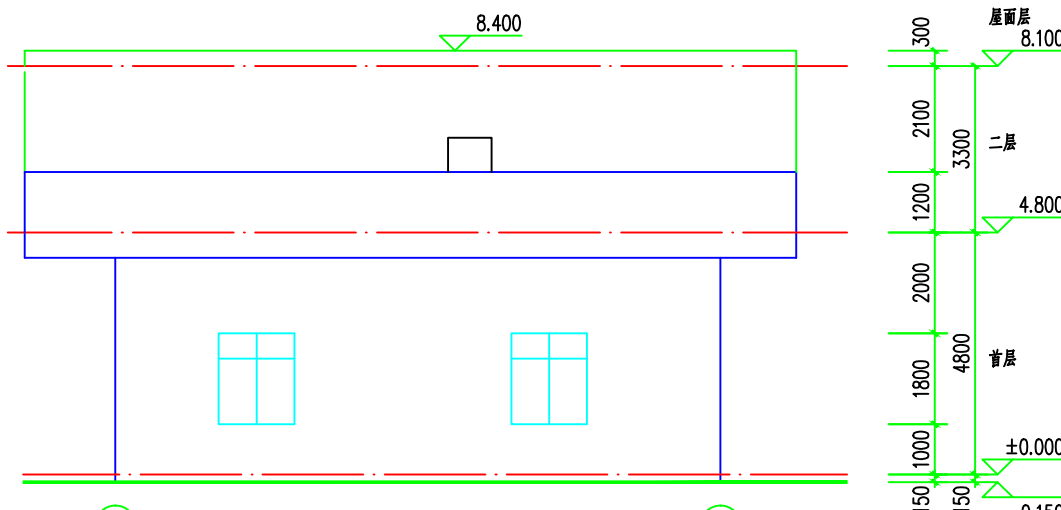

③—④轴立面图 1:100

注:1、立面饰面均采用75×75瓷质砖,颜色由甲方自定。  
2、所有外墙装饰材料(包括色泽样式)应由甲方确认后方可使用

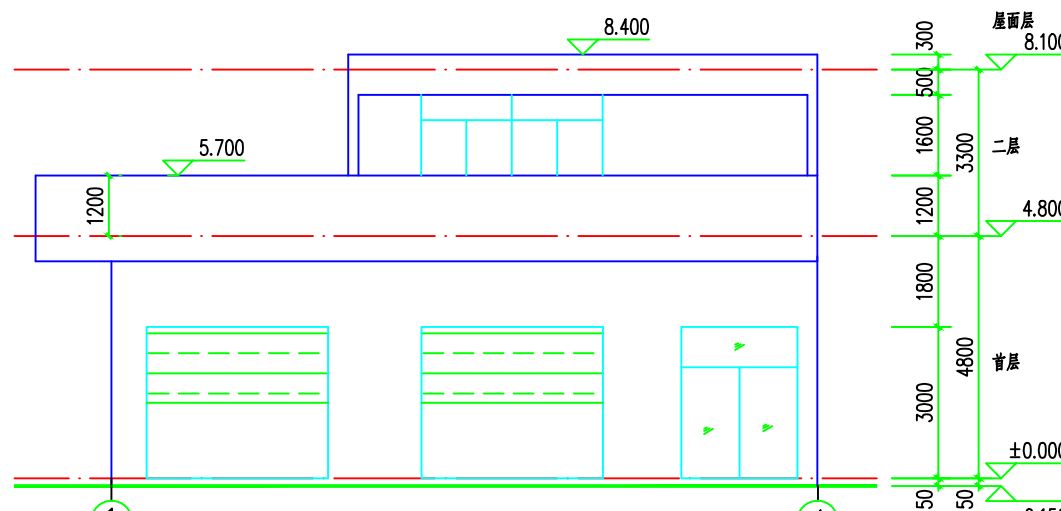

①—④轴立面图 1:100

注:1、立面饰面均采用75×75瓷质砖,颜色由甲方自定。  
2、所有外墙装饰材料(包括色泽样式)应由甲方确认后方可使用

版权所有,不得复制、套用。  
ALL RIGHTS RESERVED, DON'T COPIED, REPRODUCED



广州世方建筑设计有限公司

GUANGZHOU SHIFANG ARCHITECTS AND ENGINEERS LTD.

建筑行业(建筑工程)甲级;风景园林工程  
设计乙级;市政行业(道路工程、给水工程、  
排水工程、桥梁工程)专业乙级;

证书编号:A244062074

NATIONAL DESIGN LICENSE No. A244062074

地址 Add:广州市南沙区进港大道星河东悦汇A栋14楼

邮箱 E-mail: 6827677@qq.com

电话 Tel: 020-39922677

加盖图章处 STAMP AREA

建设单位 CLIENT

仇志强

工程名称 PROJECT

仇志强住宅楼

子项名称 SUB-TITLE

图纸名称 TITLE

立面2对比图

版本 REVISION

版 本 REV. BY	修 订 内 容 DESCRIPTION	修 订 日 期 DATE	修 订 人 REV. BY

审 定 AUTHORIZED BY	张力丹	张力丹
审 核 AUDITED BY	文峰	文峰
项目负责 PROJECT CHIEF	郑伟钦	郑伟钦
专业负责 CHIEF	郑伟钦	郑伟钦
校 对 CHECKED BY	陈齐才	陈齐才
设 计 DESIGN	白松林	白松林
绘 图 DRAWN BY	白松林	白松林

专业 PROFESSION 建筑	阶段 STATUS 施工图	图号 DWS. NO. 对比3
---------------------	------------------	--------------------

比例 SCALE 1:100	版本号 REVISION 01	日期 DATE 2026. 04
-------------------	--------------------	---------------------

工程编号 PROJ. NO. SF-2024-013a

本图纸未经报建批复及技术审查,不得用于施工。