

英德市白沙镇人民政府

《英德市白沙镇区控制性详细规划 BS01 街坊局部调整》草案公示

《英德市白沙镇区控制性详细规划 BS01 街坊局部调整》已完成草案成果，根据《中华人民共和国城乡规划法》、《广东省城乡规划条例》等法律法规的规定，特进行草案公示以征求公众意见，可在公示之日起三十日内通过以下方式向本镇提起申述。具体事项如下：

一、项目名称：

《英德市白沙镇区控制性详细规划 BS01 街坊局部调整》

二、公示时间：

2026 年 4 月 15 日至 2026 年 5 月 14 日，共 30 天

三、公示媒介：


英德市人民政府网站 (<http://www.yingde.gov.cn/>)

四、调整内容：

调整后农村宅基地增加 0.06 公顷，二类工业用地减少 1.61 公顷，城镇村道路用地增加 3.04 公顷，公路用地增加 4.83 公顷，公园绿地增加 0.25 公顷，非建设用地减少 6.57 公顷。

调整前计容总建筑面积为 32.34 万 m²；调整后计容总建

局部调整前土地利用规划图

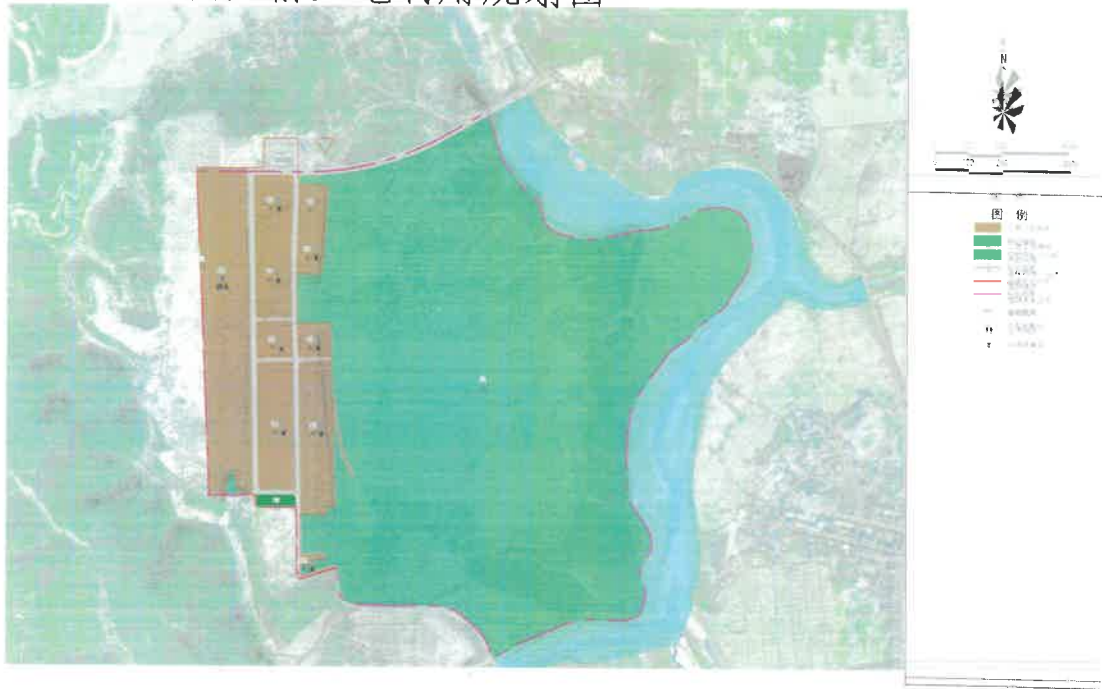

局部调整后土地利用规划图



局部调整前后土地利用规划图对比

五、公示意见反馈方式：

公示期间，广大市民可通过以下方式参与并反馈意见：

公示受理部门：英德市白沙镇人民政府

联系电话：0763-2811297

通信地址：英德市白沙镇人民政府。来信请在信封注明：
[《英德市白沙镇区控制性详细规划 BS01 街坊局部调整》草案公示反馈意见]。

邮政编码：513000

邮箱：ydbszzf@126.com。邮件注明：[《英德市白沙镇区控制性详细规划 BS01 街坊局部调整》草案公示反馈意见]。

欢迎社会各界对本规划方案提出宝贵意见，并请留下相应的联系方式。感谢您对我市城乡规划编制工作的参与和支持！

英德市白沙镇人民政府
二〇二六年四月十五日

