



原报建图

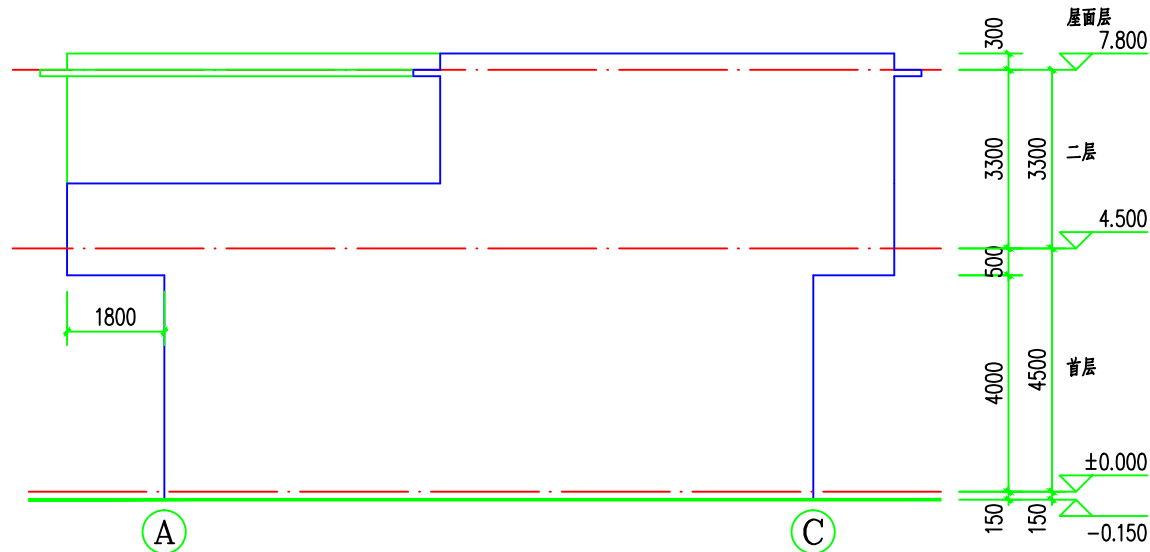



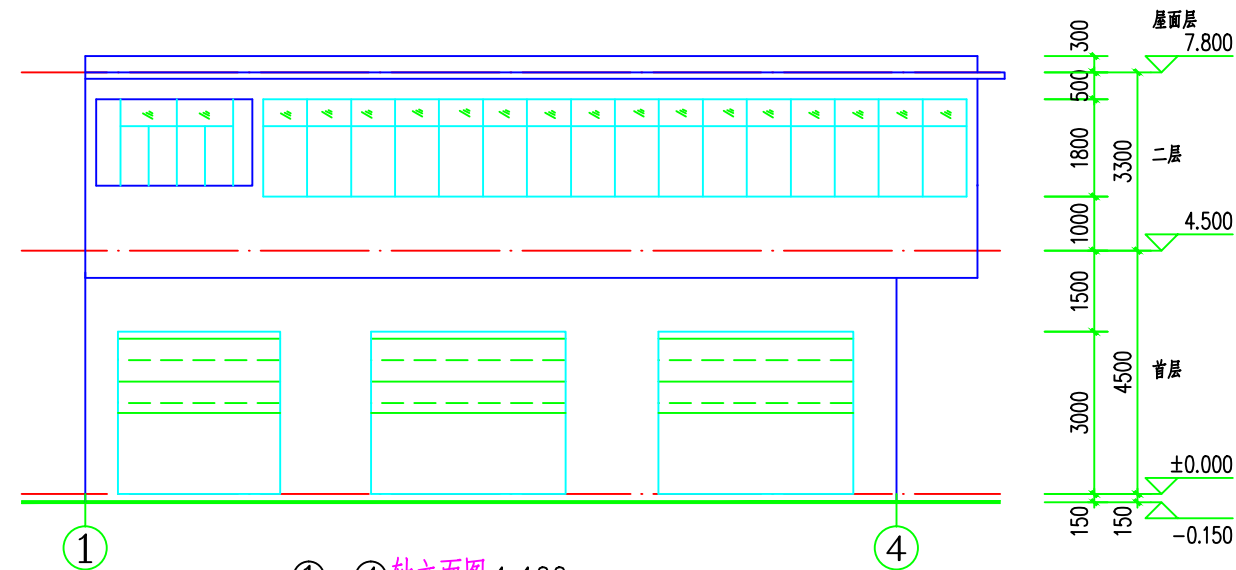

①—④轴立面图 1:100


注:1、立面饰面均采用75×75瓷质砖,颜色由甲方自定。
2、所有外墙装饰材料(包括色泽样式)应由甲方确认后后方可使用

修改后报建图

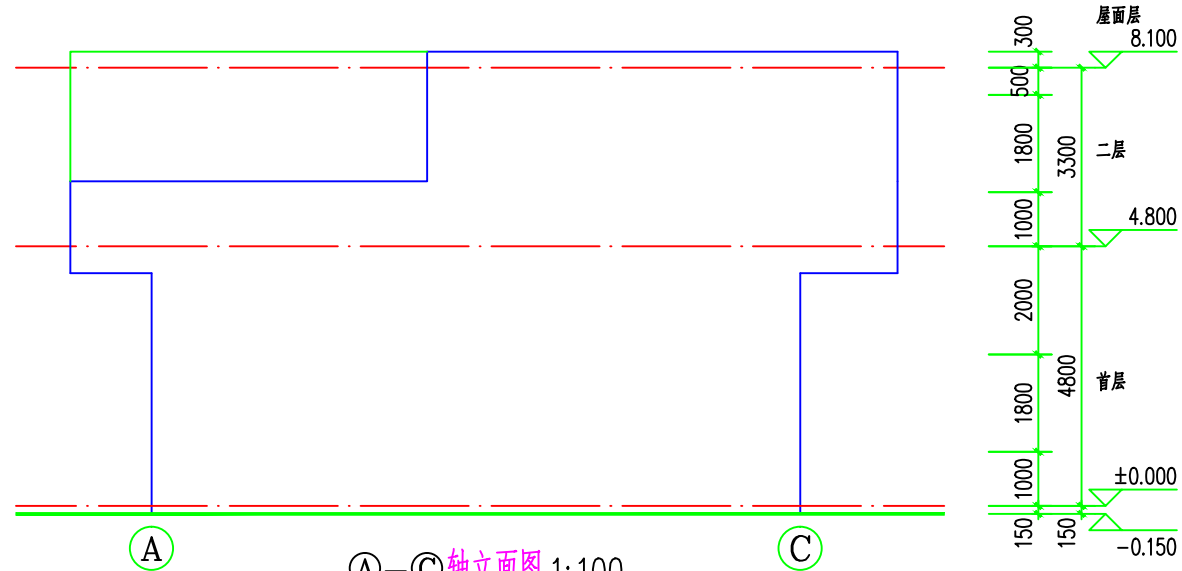


注:1、立面饰面均采用75×75瓷质砖,颜色由甲方自定。
2、所有外墙装饰材料(包括色泽样式)应由甲方确认后后方可使用

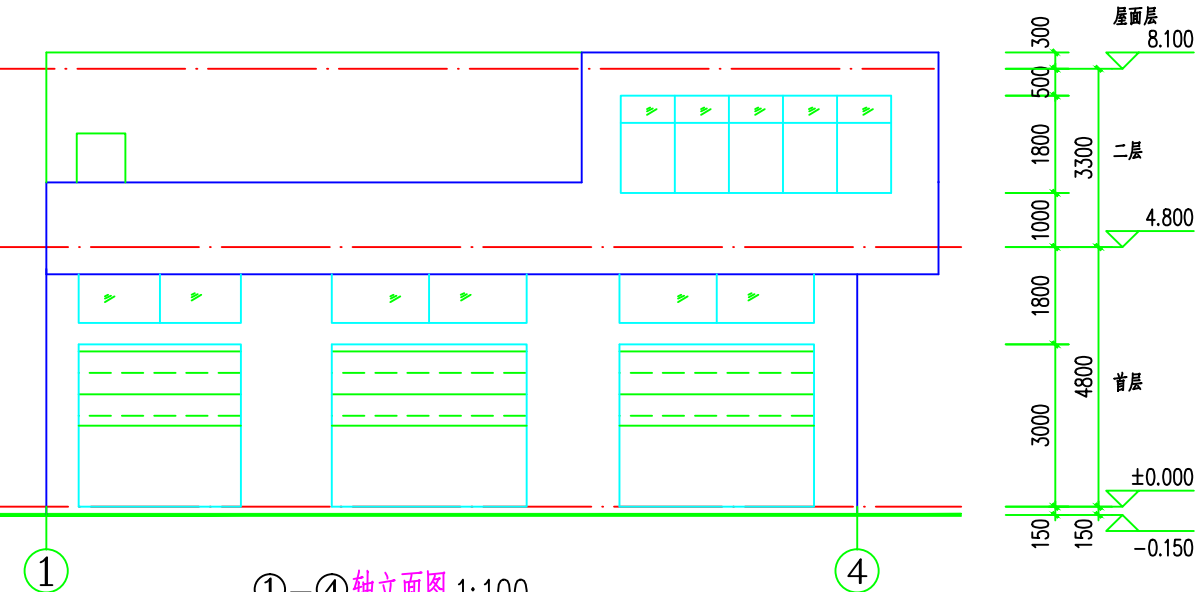

①—④轴立面图 1:100

注:1、立面饰面均采用75×75瓷质砖,颜色由甲方自定。
2、所有外墙装饰材料(包括色泽样式)应由甲方确认后后方可使用

版权所有,不得复制、套用。
ALL RIGHTS RESERVED, DON'T COPIED, REPRODUCED



广州世方建筑设计有限公司
GUANGZHOU SHIFANG ARCHITECTS AND ENGINEERS LTD

建筑行业(建筑工程)甲级;风景园林工程
设计乙级;市政行业(道路工程、给水工程、
排水工程、桥梁工程)专业乙级;
证书编号:A244062074
NATIONAL DESIGN LICENSE No.A244062074
地址 Add:广州市南沙区进港大道星河东悦汇A栋14楼
邮箱 E-mail: 6827677@qq.com
电话 Tel: 020-39922677

加盖图章处 STAMP AREA

建设单位 CLIENT

仇志强

工程名称 PROJECT

仇志强住宅楼

子项名称 SUB-TITLE

图纸名称 TITLE

版本 REVISION

版本 REV. BY	修订内容 DESCRIPTION	修订日期 DATE	修订人 REV. BY

审定 AUTHORIZED BY	张力丹	张力丹
审核 AUDITED BY	文峰	文峰
项目负责 PROJECT CHIEF	郑伟钦	郑伟钦
专业负责 CHIEF	郑伟钦	郑伟钦
校对 CHECKED BY	陈齐才	陈齐才
设计 DESIGN	白松林	白松林
绘图 DRAWN BY	白松林	白松林

专业 PROFESSION	阶段 STATUS	图号 DWS. NO.
建筑	施工图	JS-06

比例 SCALE	版本号 REVISION	日期 DATE
1:100	01	2026.04

本图纸未经报建批复及技术审查,不得用于施工。

工程编号 PROJ. NO. SF-2024-013b