


图纸目录

图号	图纸名称	图幅	备注	图号	图纸名称	图幅	备注
JS-00	图纸目录	A3					
JS-01	施工图设计总说明	A1					
JS-02	首层平面图 二层平面图	A1					
JS-03	三至四层平面图 屋面层平面图 梯屋顶层平面图	A2					
JS-04	①—③轴立面图 ④—⑩轴立面图	A2					
JS-05	③—①轴立面图 ⑩—④轴立面图	A2					
JS-06	楼梯剖面图 门窗表	A2					
JS-07	总平面图	A2					
JS-08	排水总平面图	A2					
JS-09		A2					
JS-10							
JS-11							
会签栏			
总图		电气	
建筑		给排水	
结构		暖通	

本图未加盖设计专用章无效

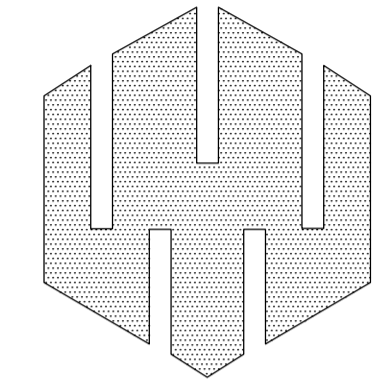


万禹工程设计有限公司

建筑行业（建筑工程）甲级
 风景园林工程设计专项乙级
 市政行业道路工程丙级
 市政行业排水工程丙级

职责	姓名	签署
项目负责	吴小军	<i>吴小军</i>
专业负责	吴小军	<i>吴小军</i>
审定	吴小军	<i>吴小军</i>
审核	吴小军	<i>吴小军</i>
校对	易志禹	<i>易志禹</i>
设计	陆劲	<i>陆劲</i>


建设单位	严敏定
项目名称	严敏定住宅楼
子项名称	
图名	图纸目录

日期	2025.05	设计号	WY-2023YDA-013
设计阶段	施工图		
版次	第一版		
专业	建筑		
图号	JS-00		

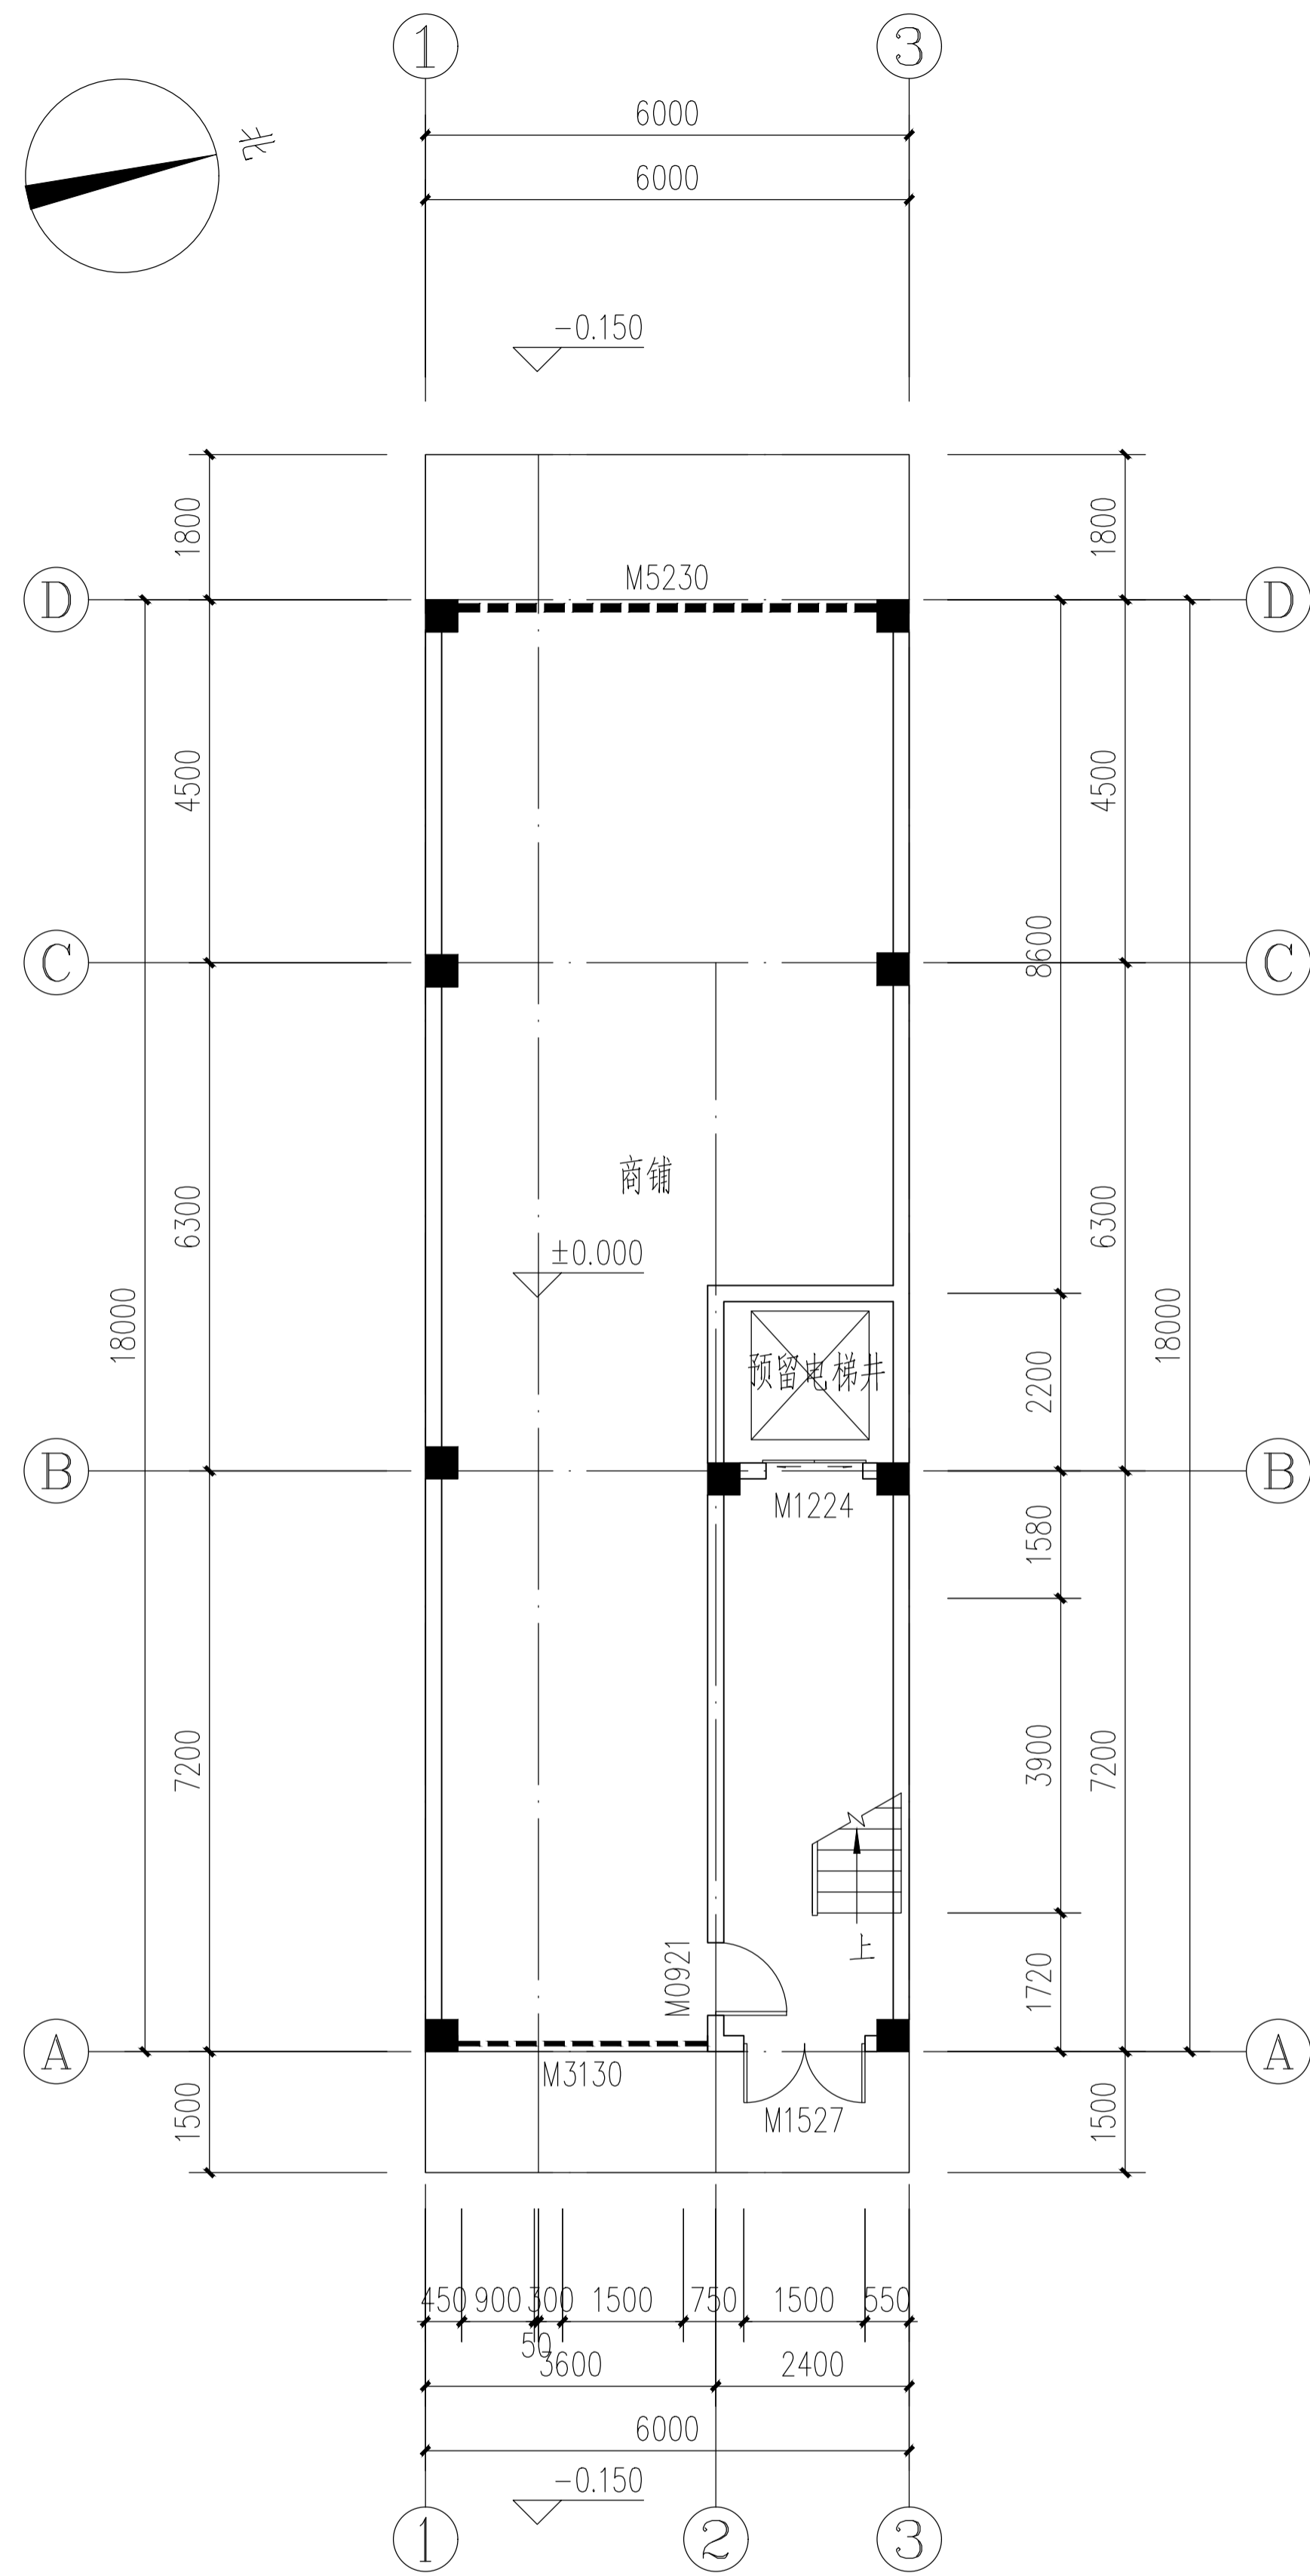

首层平面图 1:100

基底面积: 108m²
 本层建筑面积: 108m²
 本层计容面积: 108m²
 本栋总建筑面积: 486.36m²
 本栋总计容面积: 486.36m²

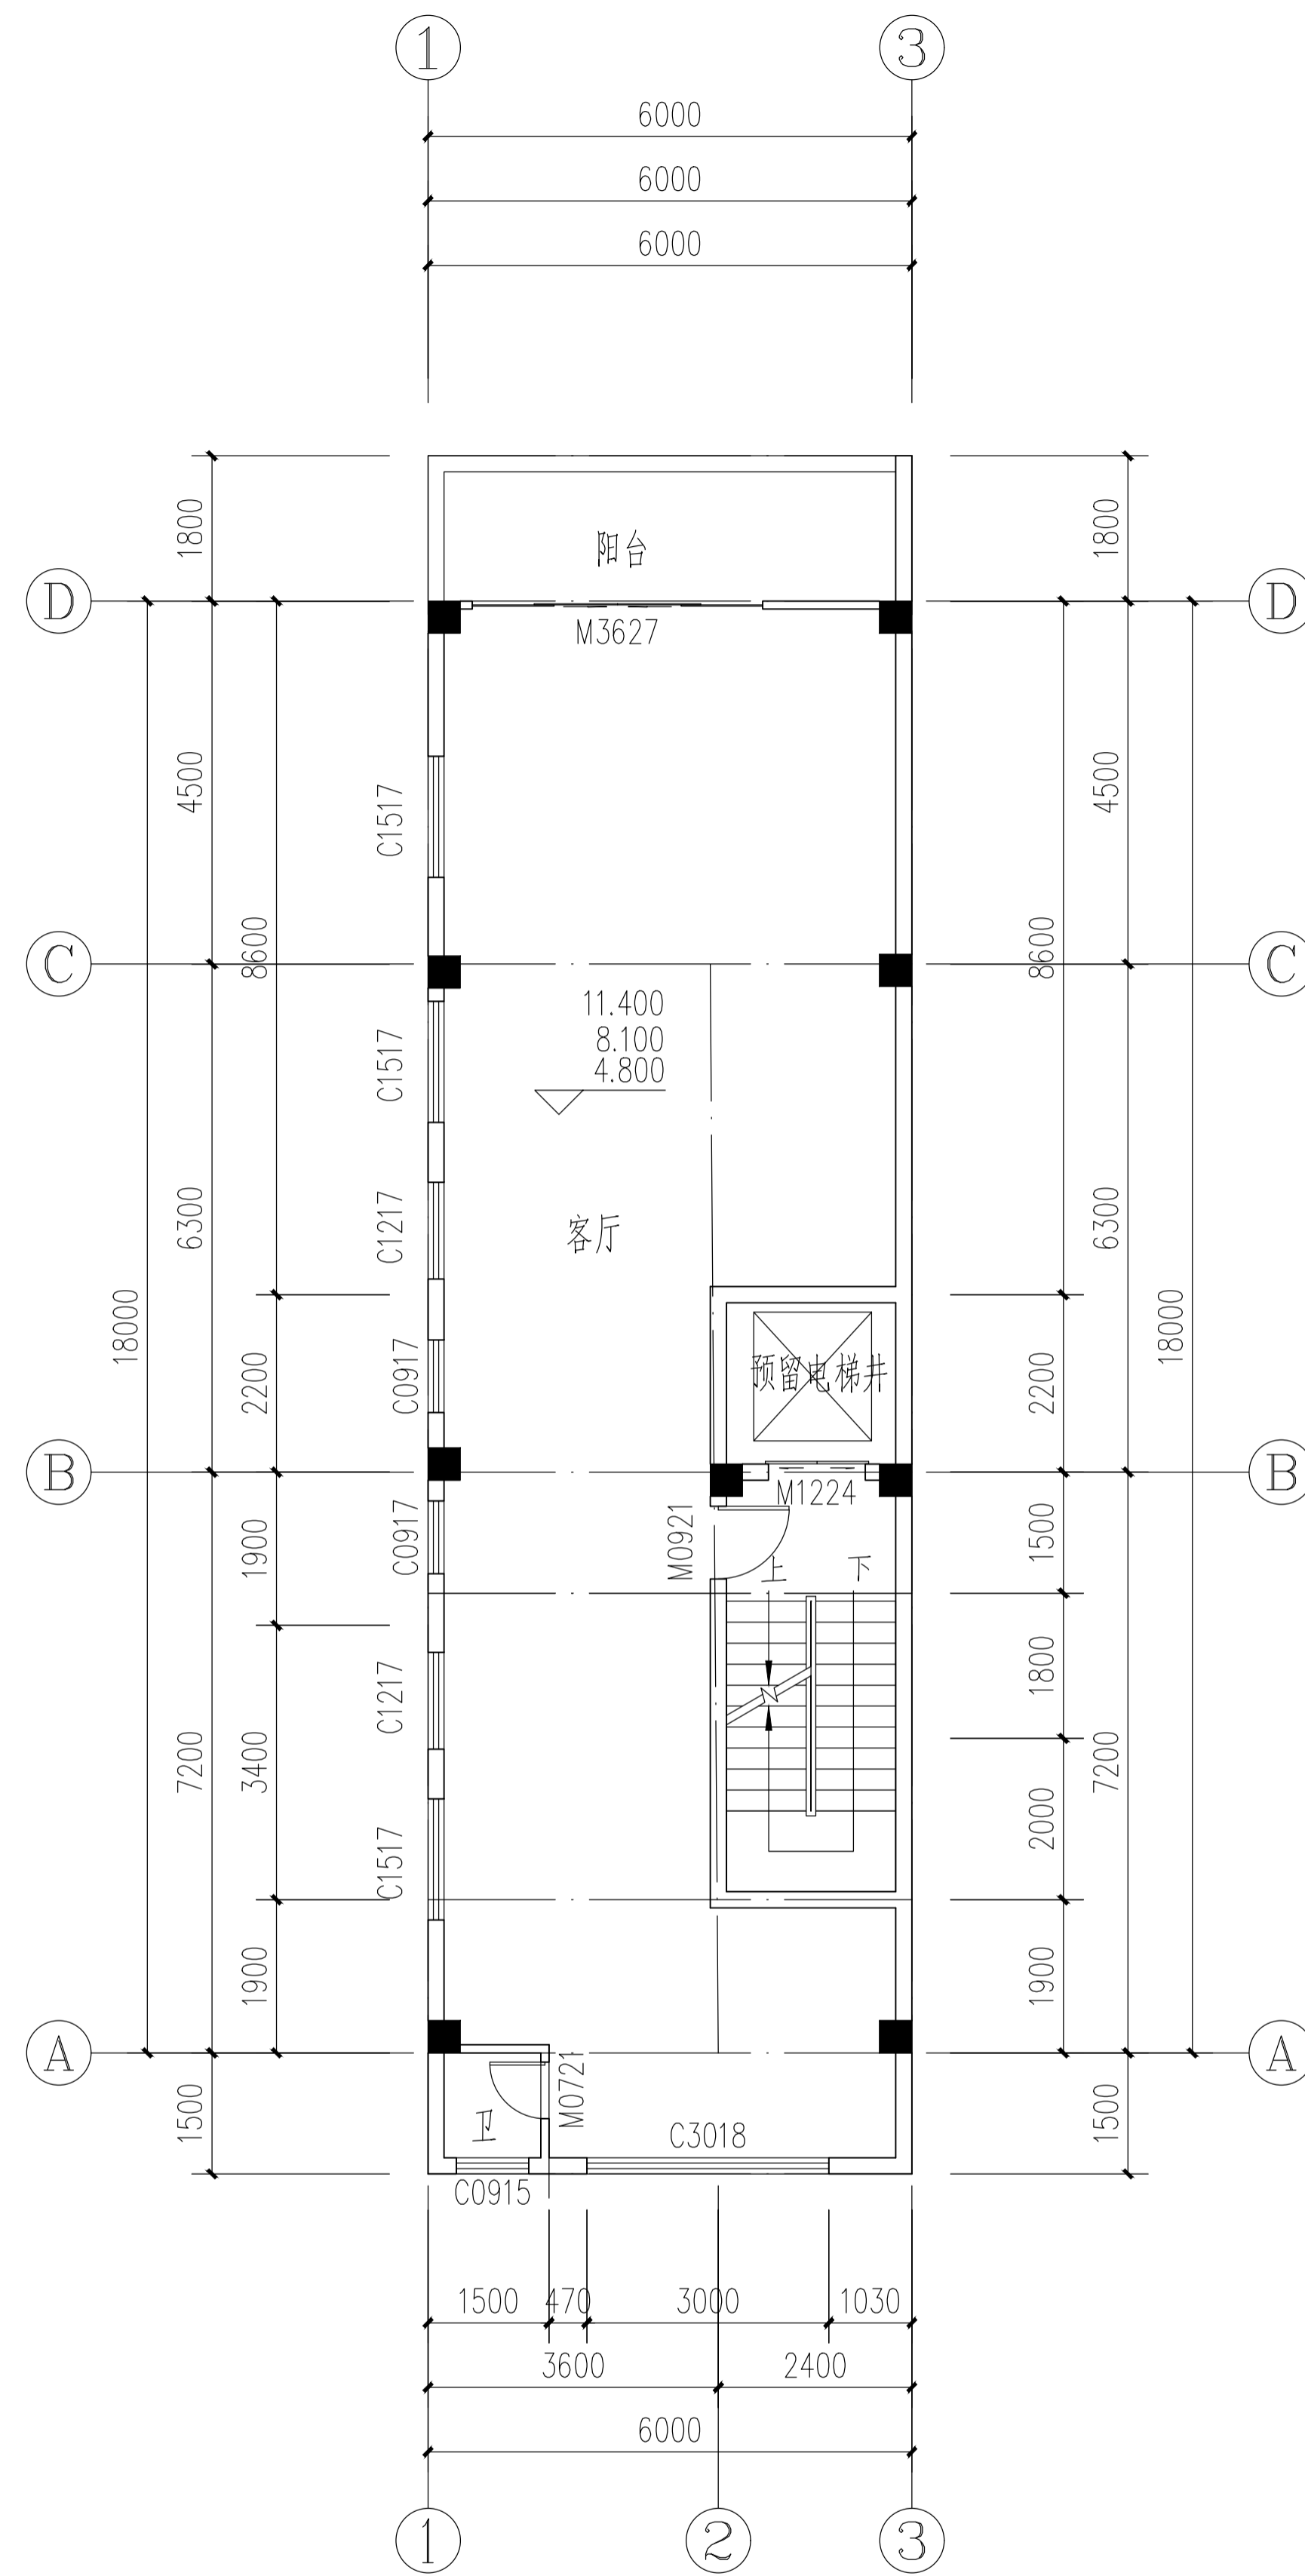

二至四层平面图 1:100


本层建筑面积: 122.40m²
 本层计容面积: 122.40m²

- 说明:
1. 未标注门窗按平面图居中安装或靠边安装垛宽120。
 2. 外墙、分户墙及楼梯间墙为200墙,其余均为100墙。
 3. 墙体约3m长设一构造柱,全部构造柱大样见结施。
 4. 未配筋大样详见结施图。大样配筋以结施图为准。
 5. 厕所标高为H-0.050。
 6. 屋面找坡均为建筑找坡。

会签栏			
总图		电气	
建筑		给排水	
结构		暖通	

设计专用章

本图未加盖设计专用章无效
 注册执业章

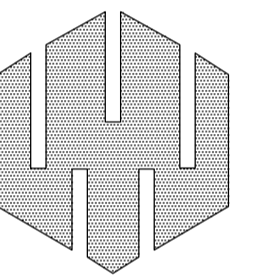

万禹工程设计有限公司

建筑行业(建筑工程)甲级
 风景园林工程设计专项乙级
 市政行业道路工程丙级
 市政行业排水工程丙级

职责	姓名	签署
项目负责	吴小军	吴小军
专业负责	吴小军	吴小军
审定	吴小军	吴小军
审核	吴小军	吴小军
校对	易志禹	易志禹
设计	陆劲	陆劲


建设单位	严敏定
项目名称	严敏定住宅楼
子项名称	
图名	二层平面图 首层平面图

日期	2025.05	设计号	WY-2023YDA-013
设计阶段	施工图		
版次	第一版		
专业	建筑		
图号	JS-02		

会签栏			
总图		电气	
建筑		给排水	
结构		暖通	

设计专用章

本图未加盖设计专用章无效
注册执业章

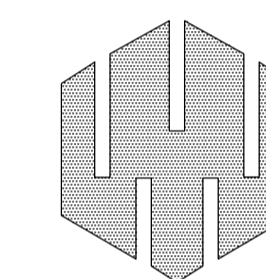



万禹工程设计有限公司


建筑行业（建筑工程）甲级
风景园林工程设计专项乙级
市政行业道路工程丙级
市政行业排水工程丙级

职责	姓名	签署
项目负责	吴小军	<i>吴小军</i>
专业负责	吴小军	<i>吴小军</i>
审定	吴小军	<i>吴小军</i>
审核	吴小军	<i>吴小军</i>
校对	易志禹	<i>易志禹</i>
设计	陆劲	<i>陆劲</i>

建设单位	严敏定
项目名称	严敏定住宅楼
子项名称	
图名	①—③轴立面图 ④—①轴立面图


日期	2025.05	设计号	WY-2023YDA-013
设计阶段	施工图		
版次	第一版		
专业	建筑		
图号	JS-04		

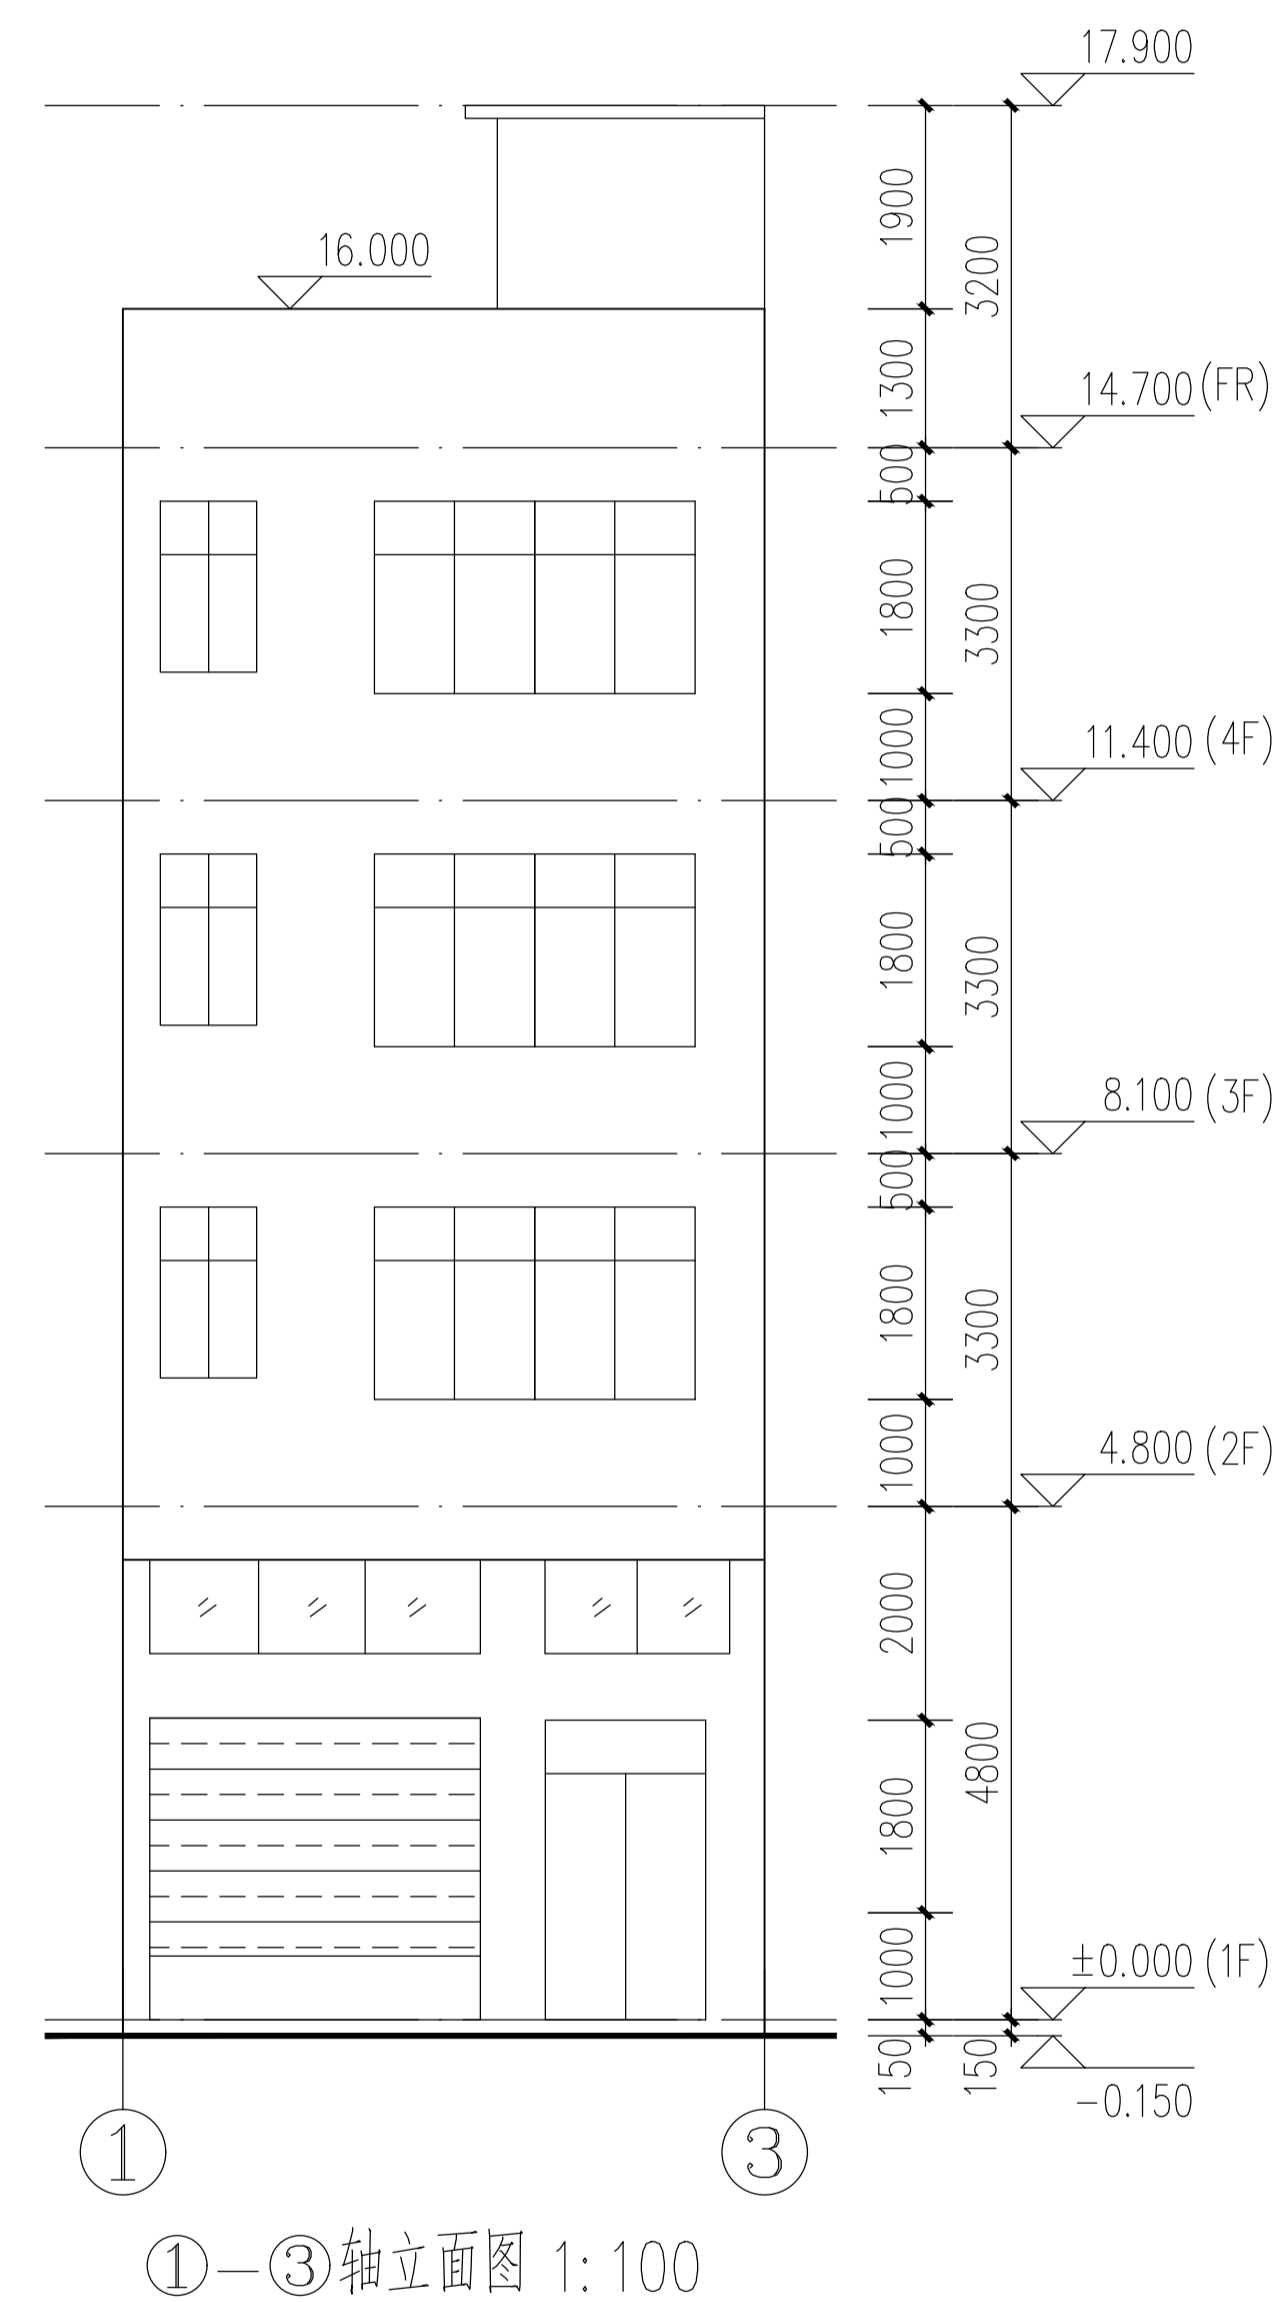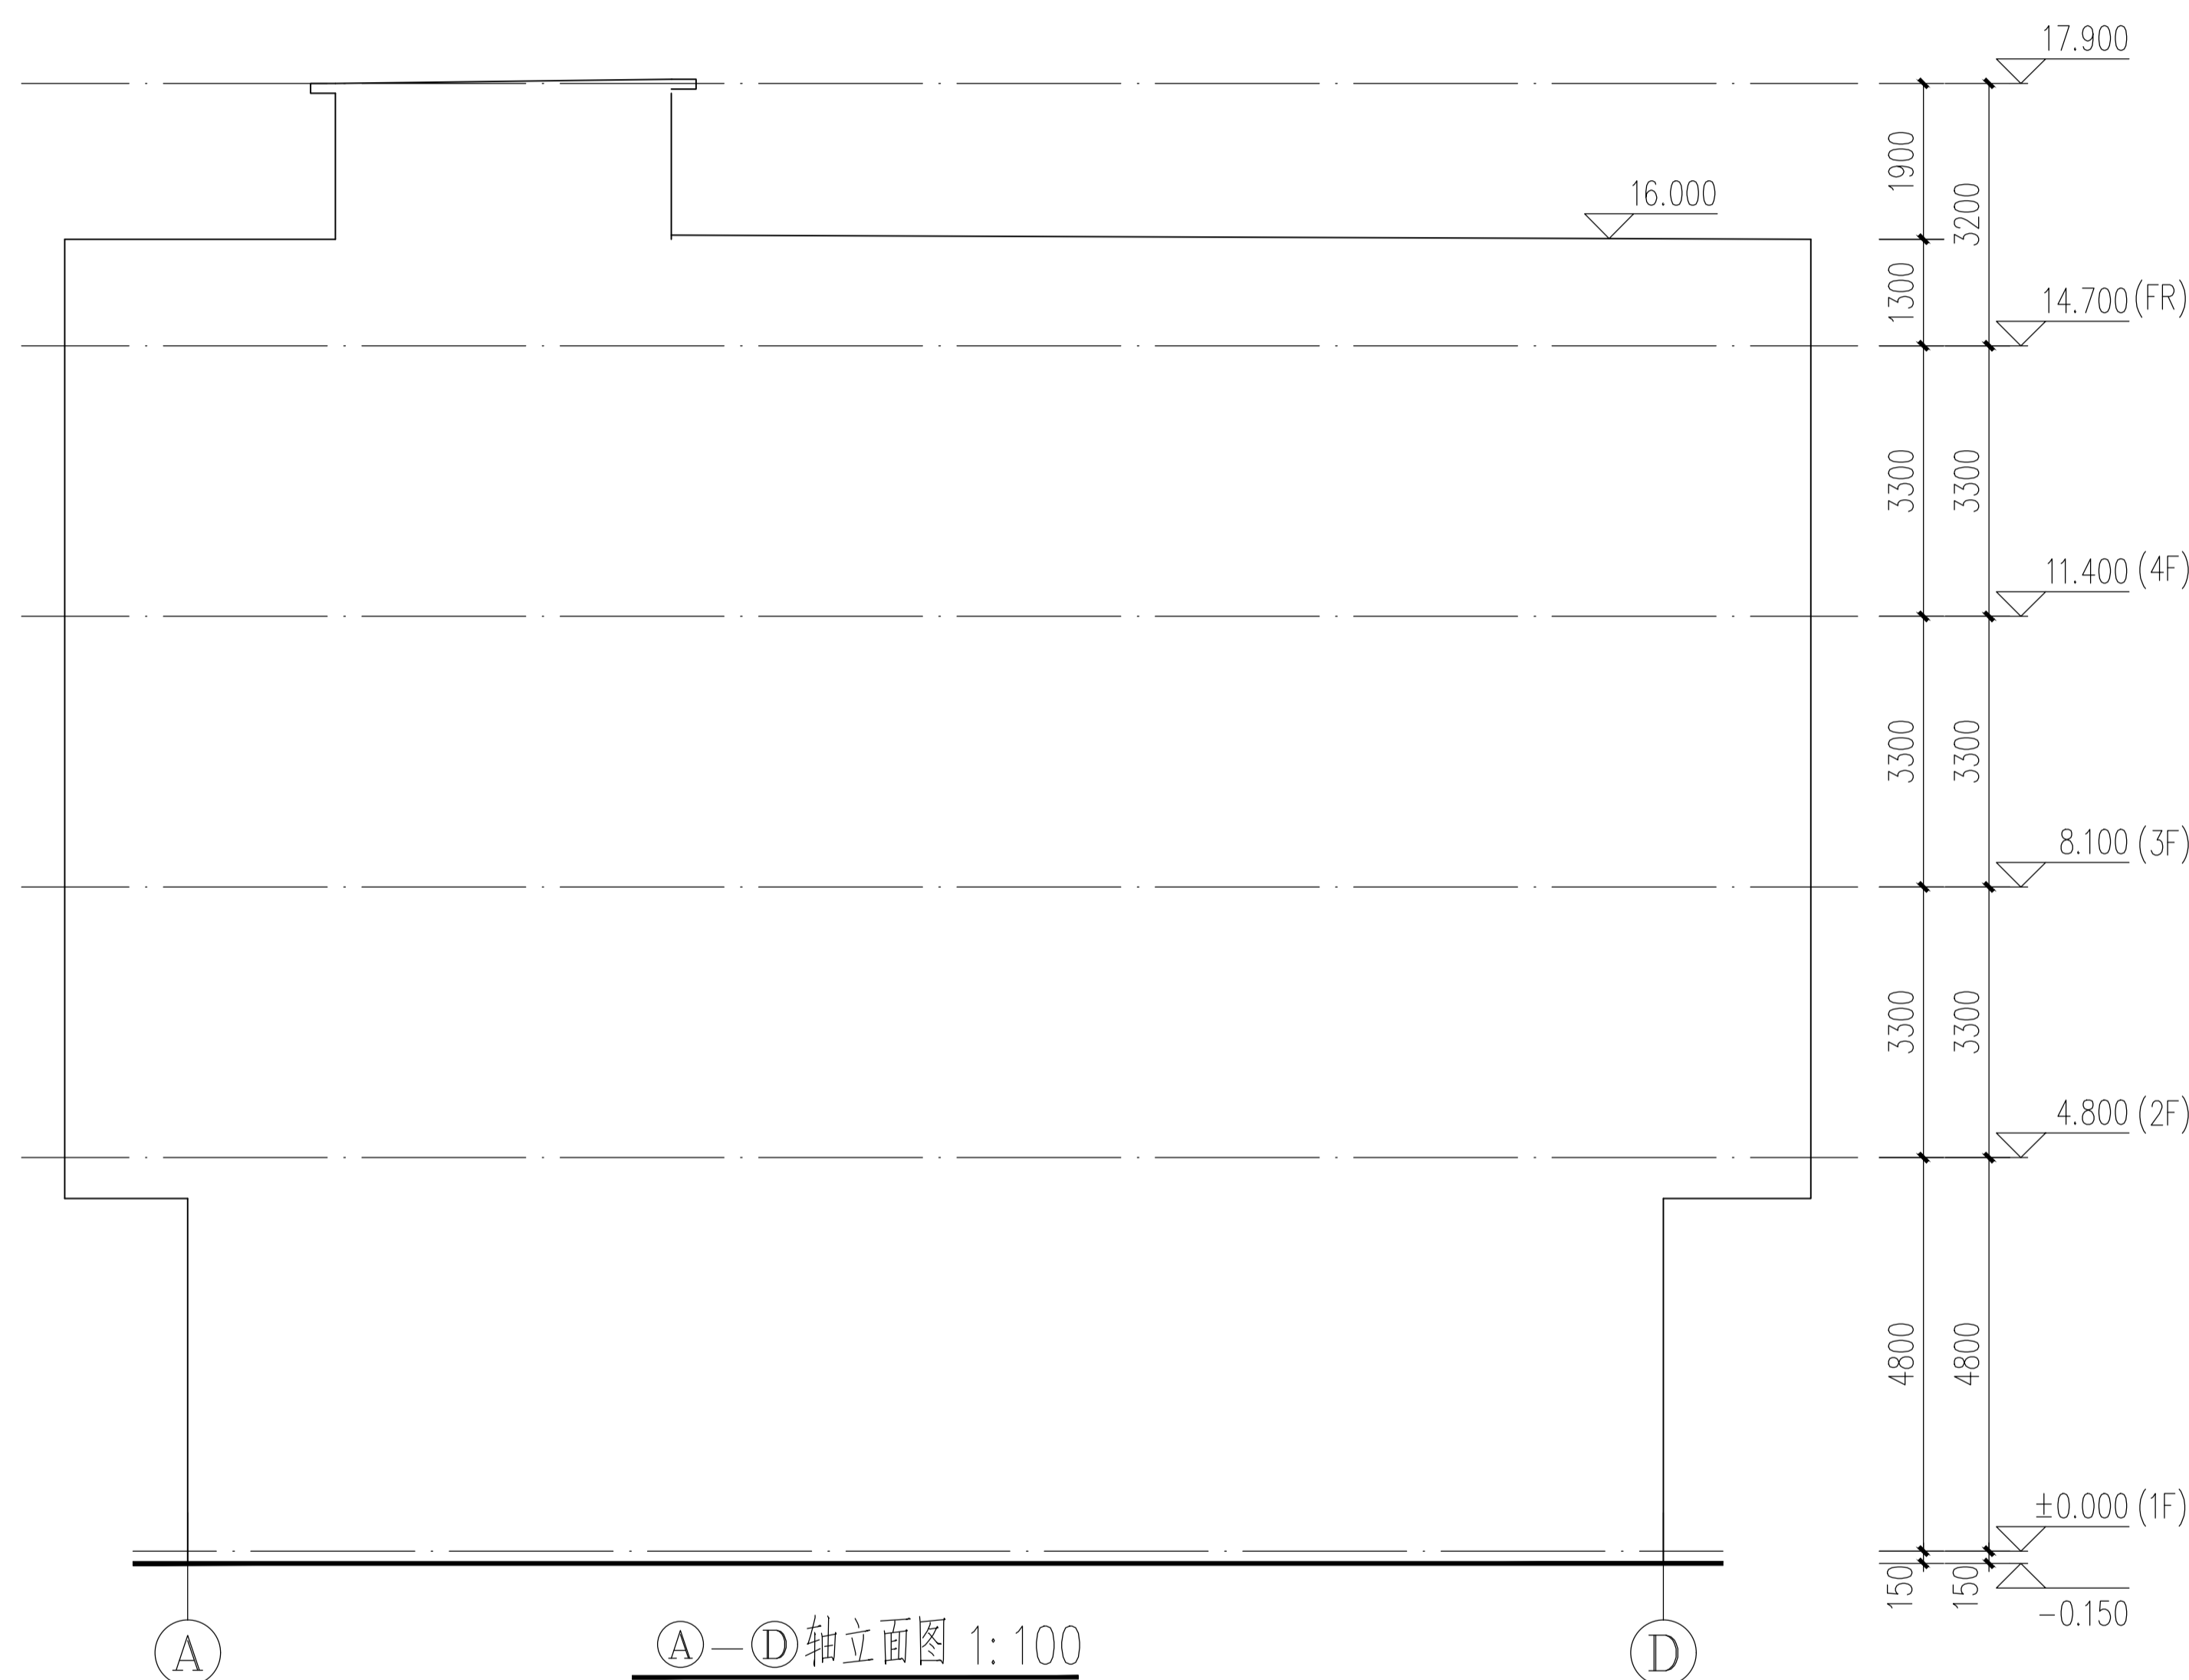

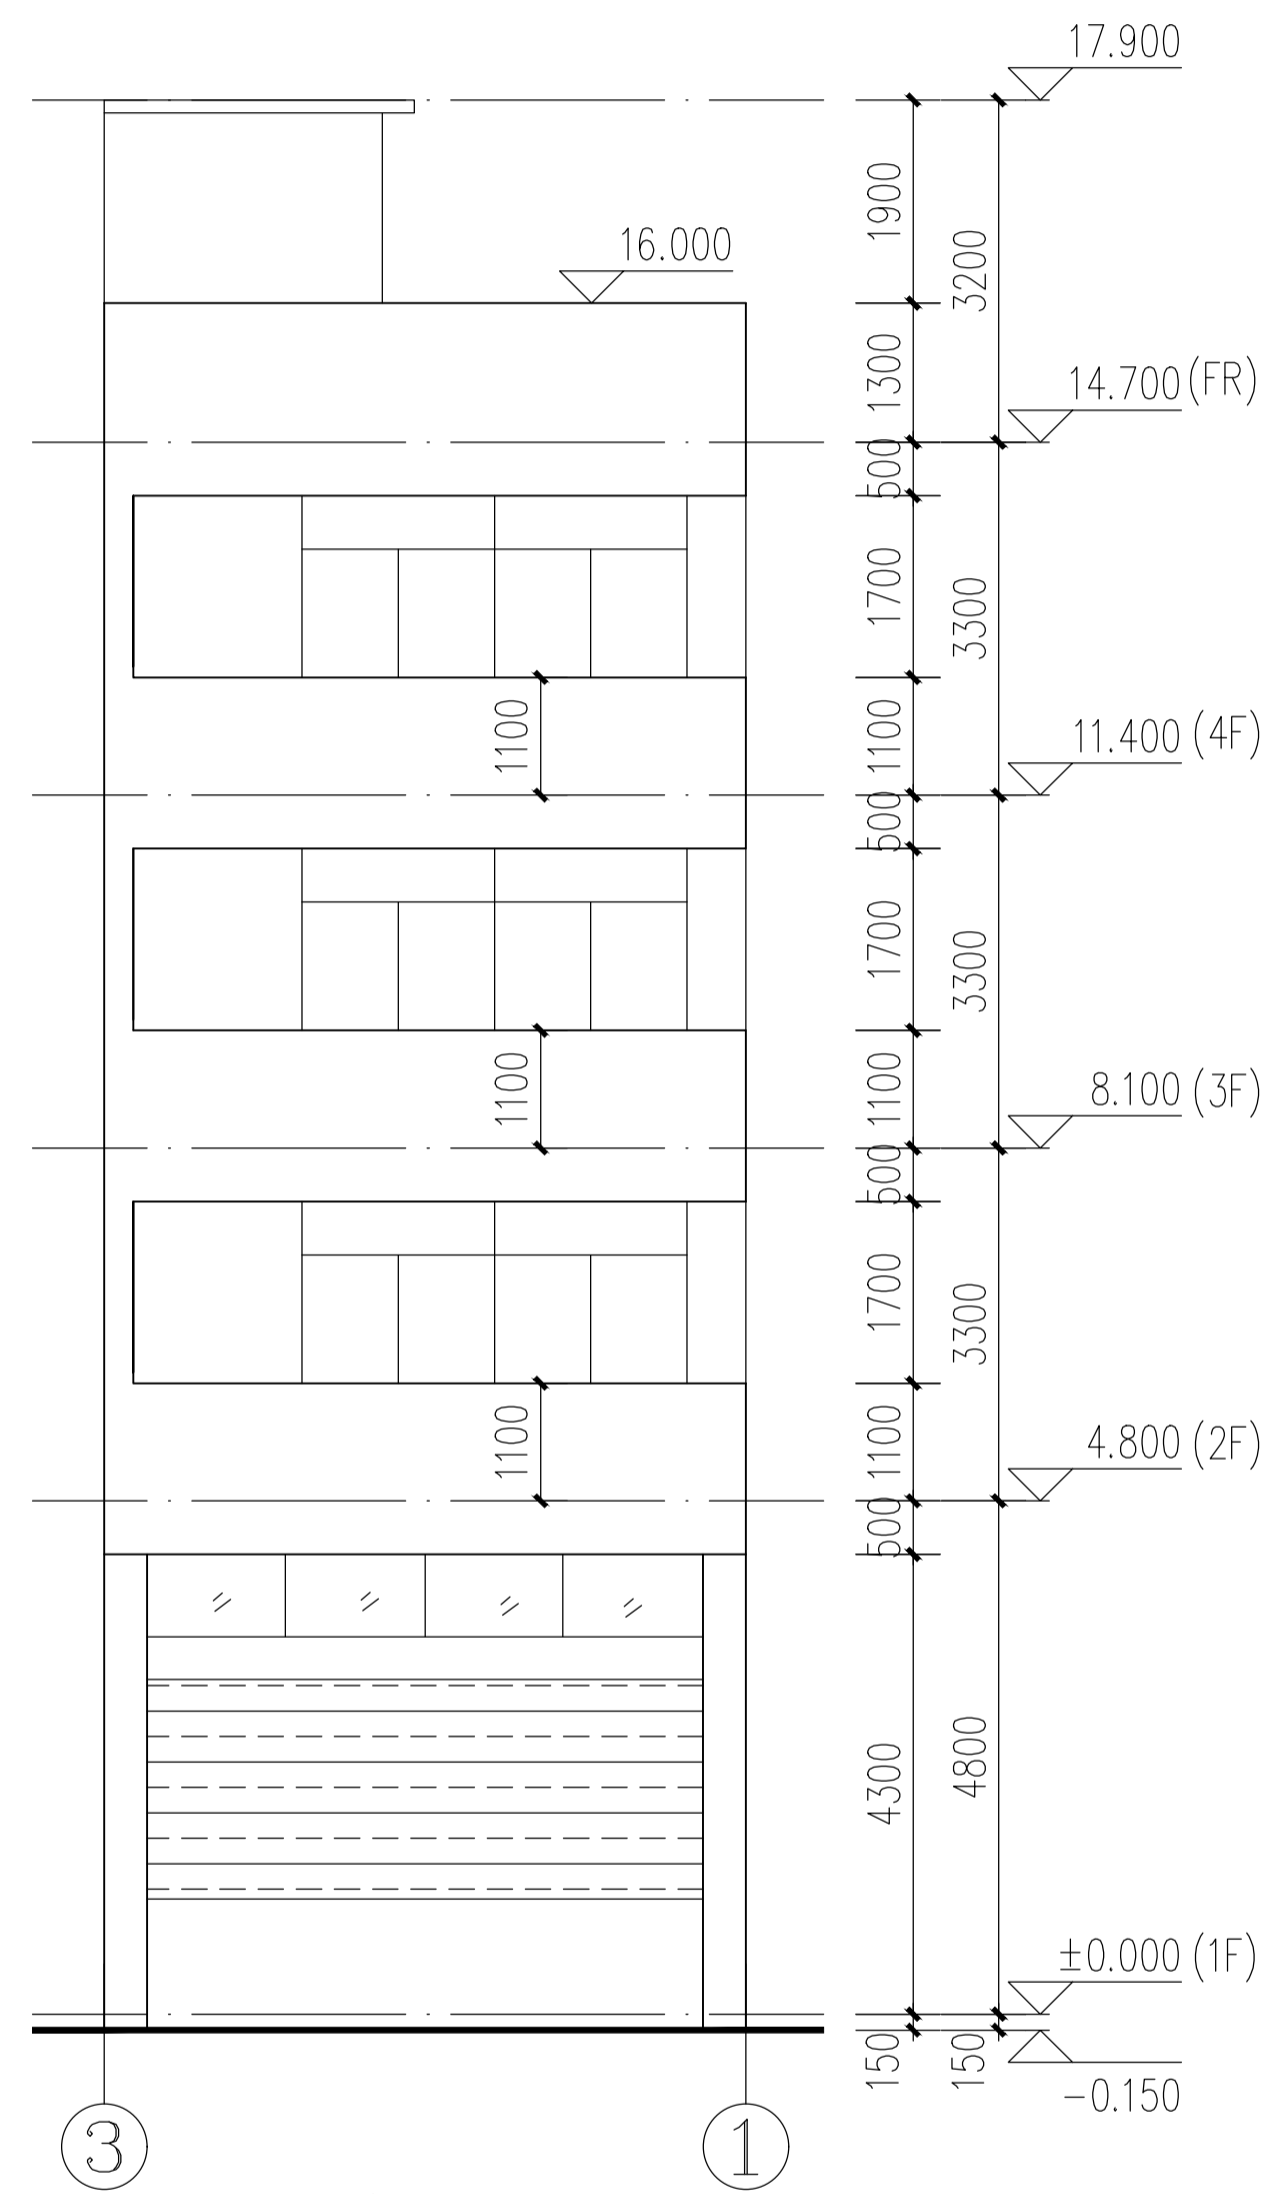

③-①轴立面图 1:100

注: 1、立面饰面均采用75x75瓷质砖,颜色由甲方自定。
2、所有外墙装饰材料(包括色泽样式)应由甲方、设计单位共同商量确认后后方可使用

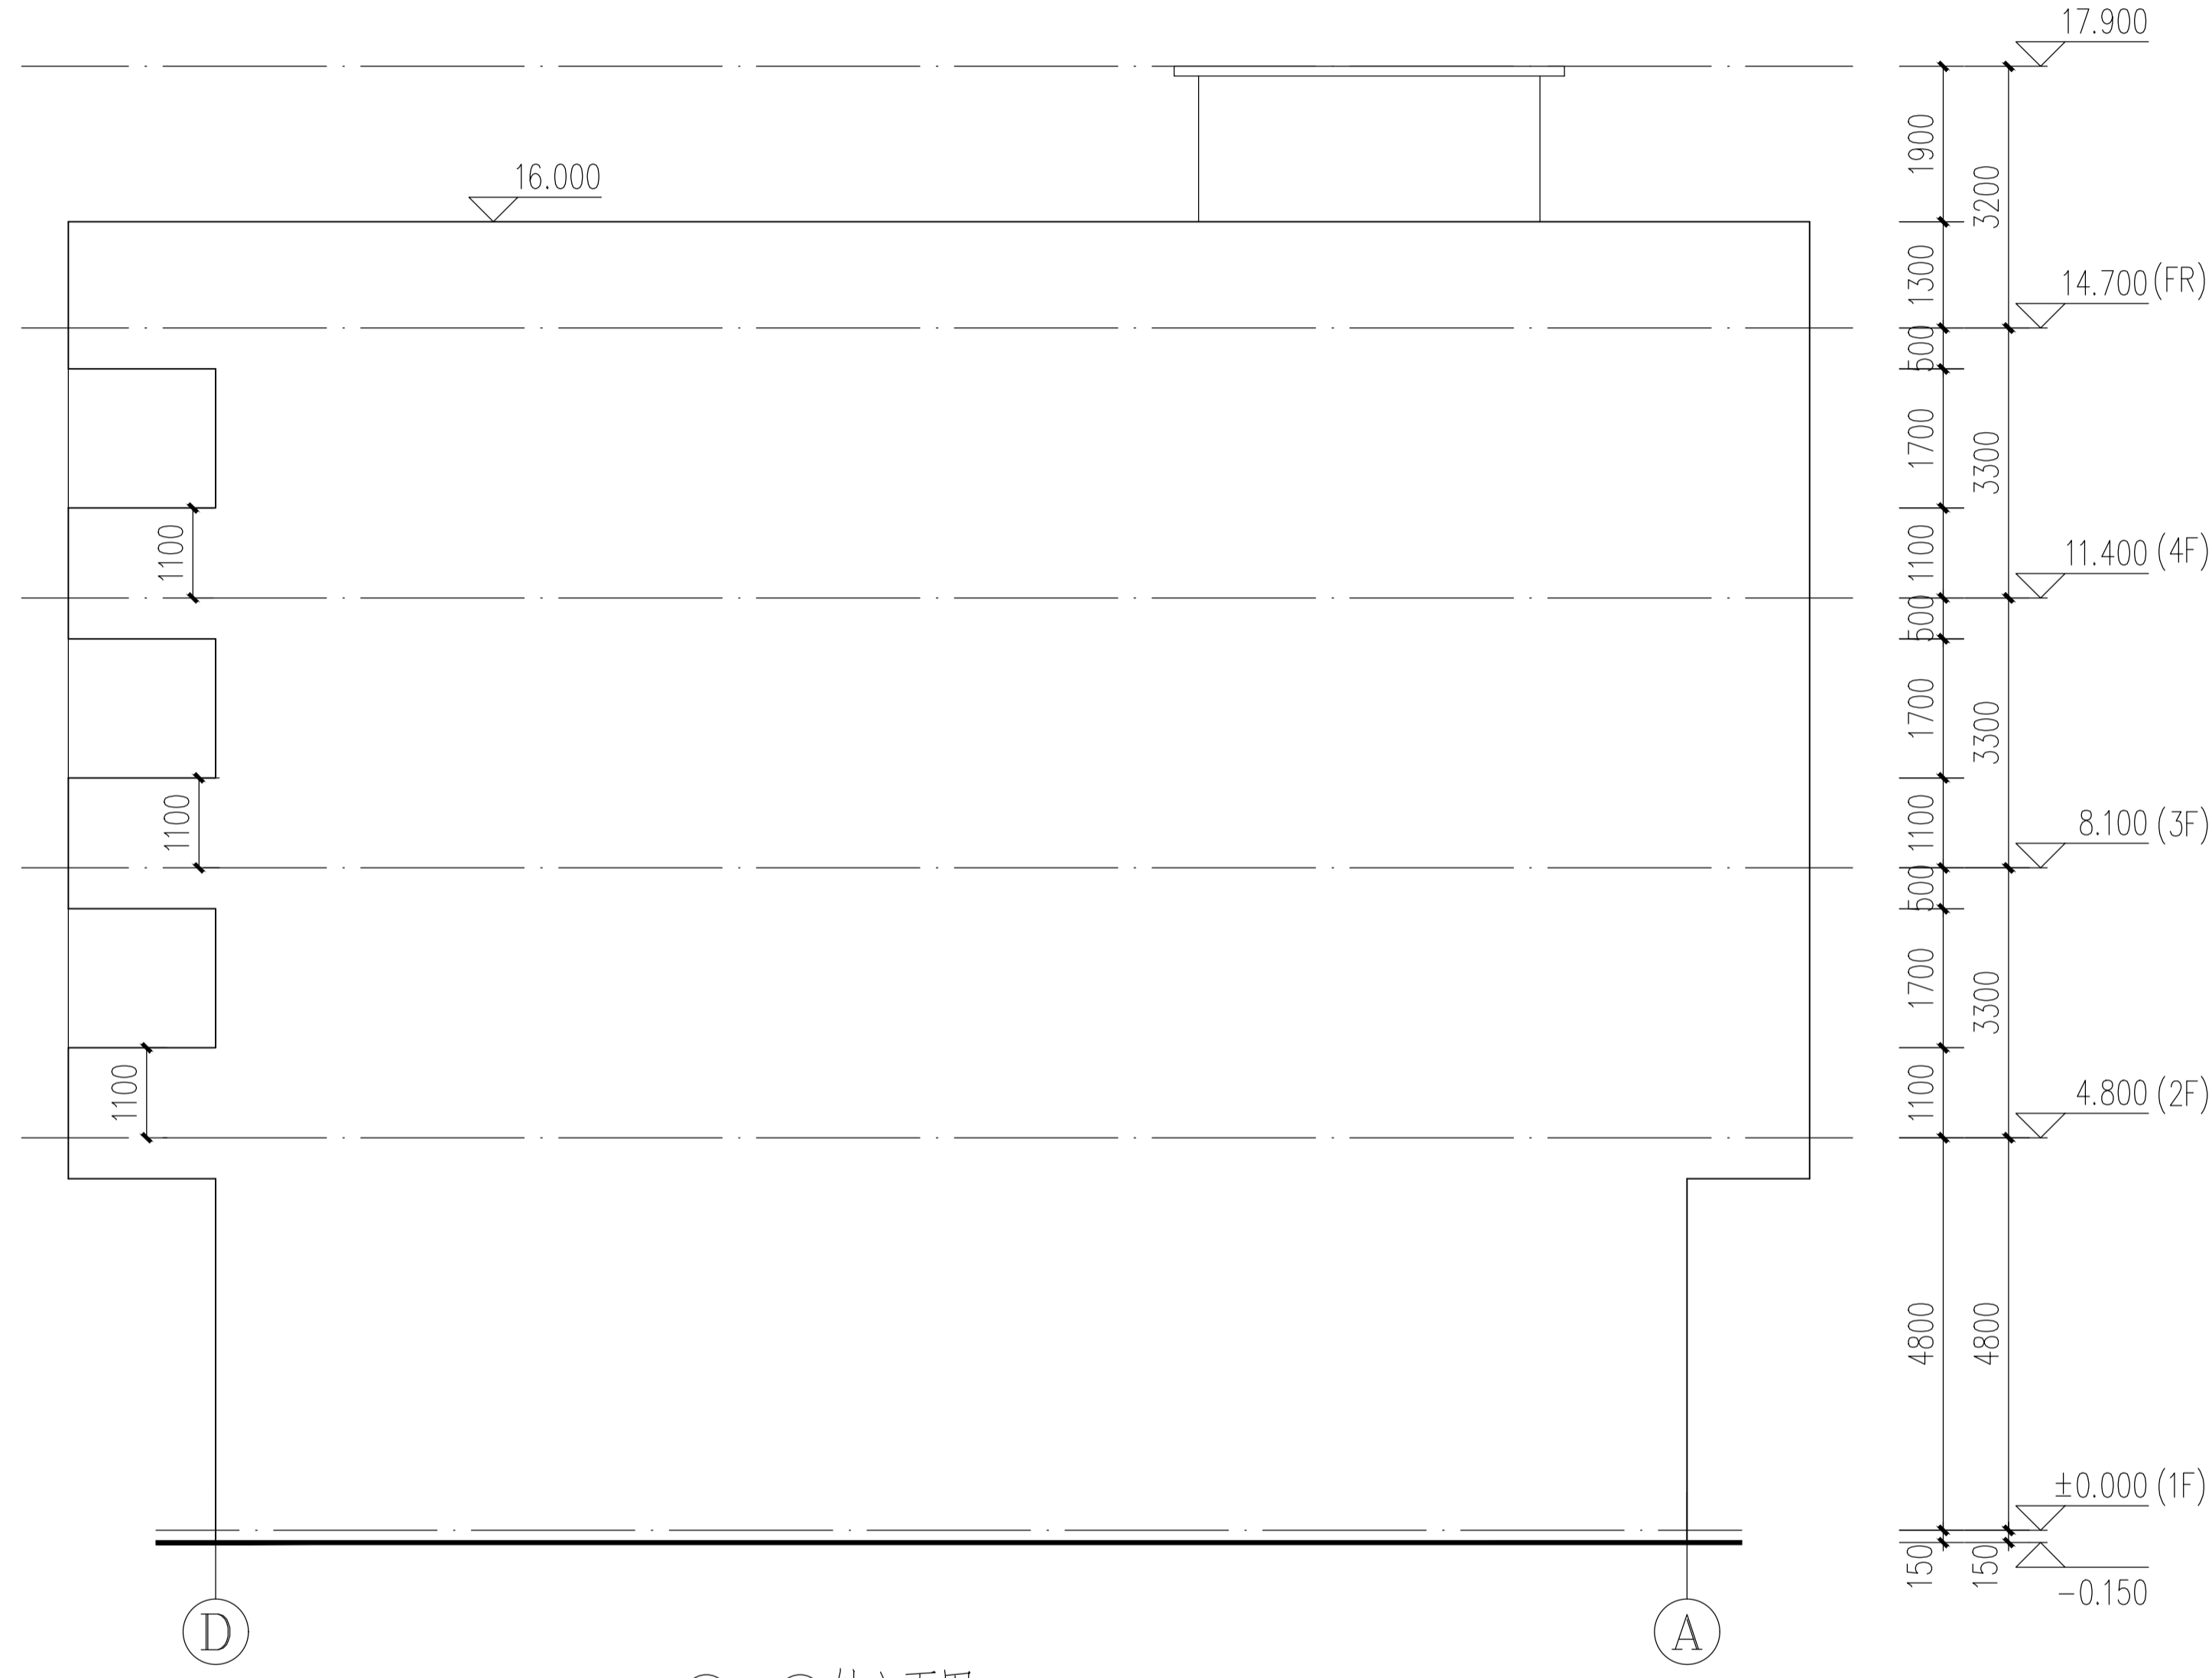



注: 1、立面饰面均采用75x75瓷质砖,颜色由甲方自定。
2、所有外墙装饰材料(包括色泽样式)应由甲方、设计单位共同商量确认后后方可使用

会签栏			
总图		电气	
建筑		给排水	
结构		暖通	

设计专用章

本图未加盖设计专用章无效
注册执业章

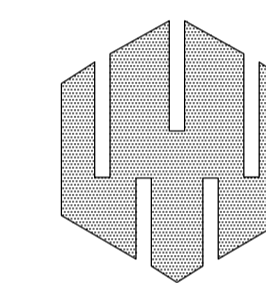


万禹工程设计有限公司

建筑行业(建筑工程)甲级
风景园林工程设计专项乙级
市政行业道路工程丙级
市政行业排水工程丙级

职责	姓名	签署
项目负责	吴小军	吴小军
专业负责	吴小军	吴小军
审定	吴小军	吴小军
审核	吴小军	吴小军
校对	易志禹	易志禹
设计	陆劲	陆劲

建设单位	严敏定
项目名称	严敏定住宅楼
子项名称	
图名	③-①轴立面图 ①-④轴立面图





日期	2025.05	设计号	WY-2023YDA-013
设计阶段	施工图		
版次	第一版		
专业	建筑		
图号	JS-05		

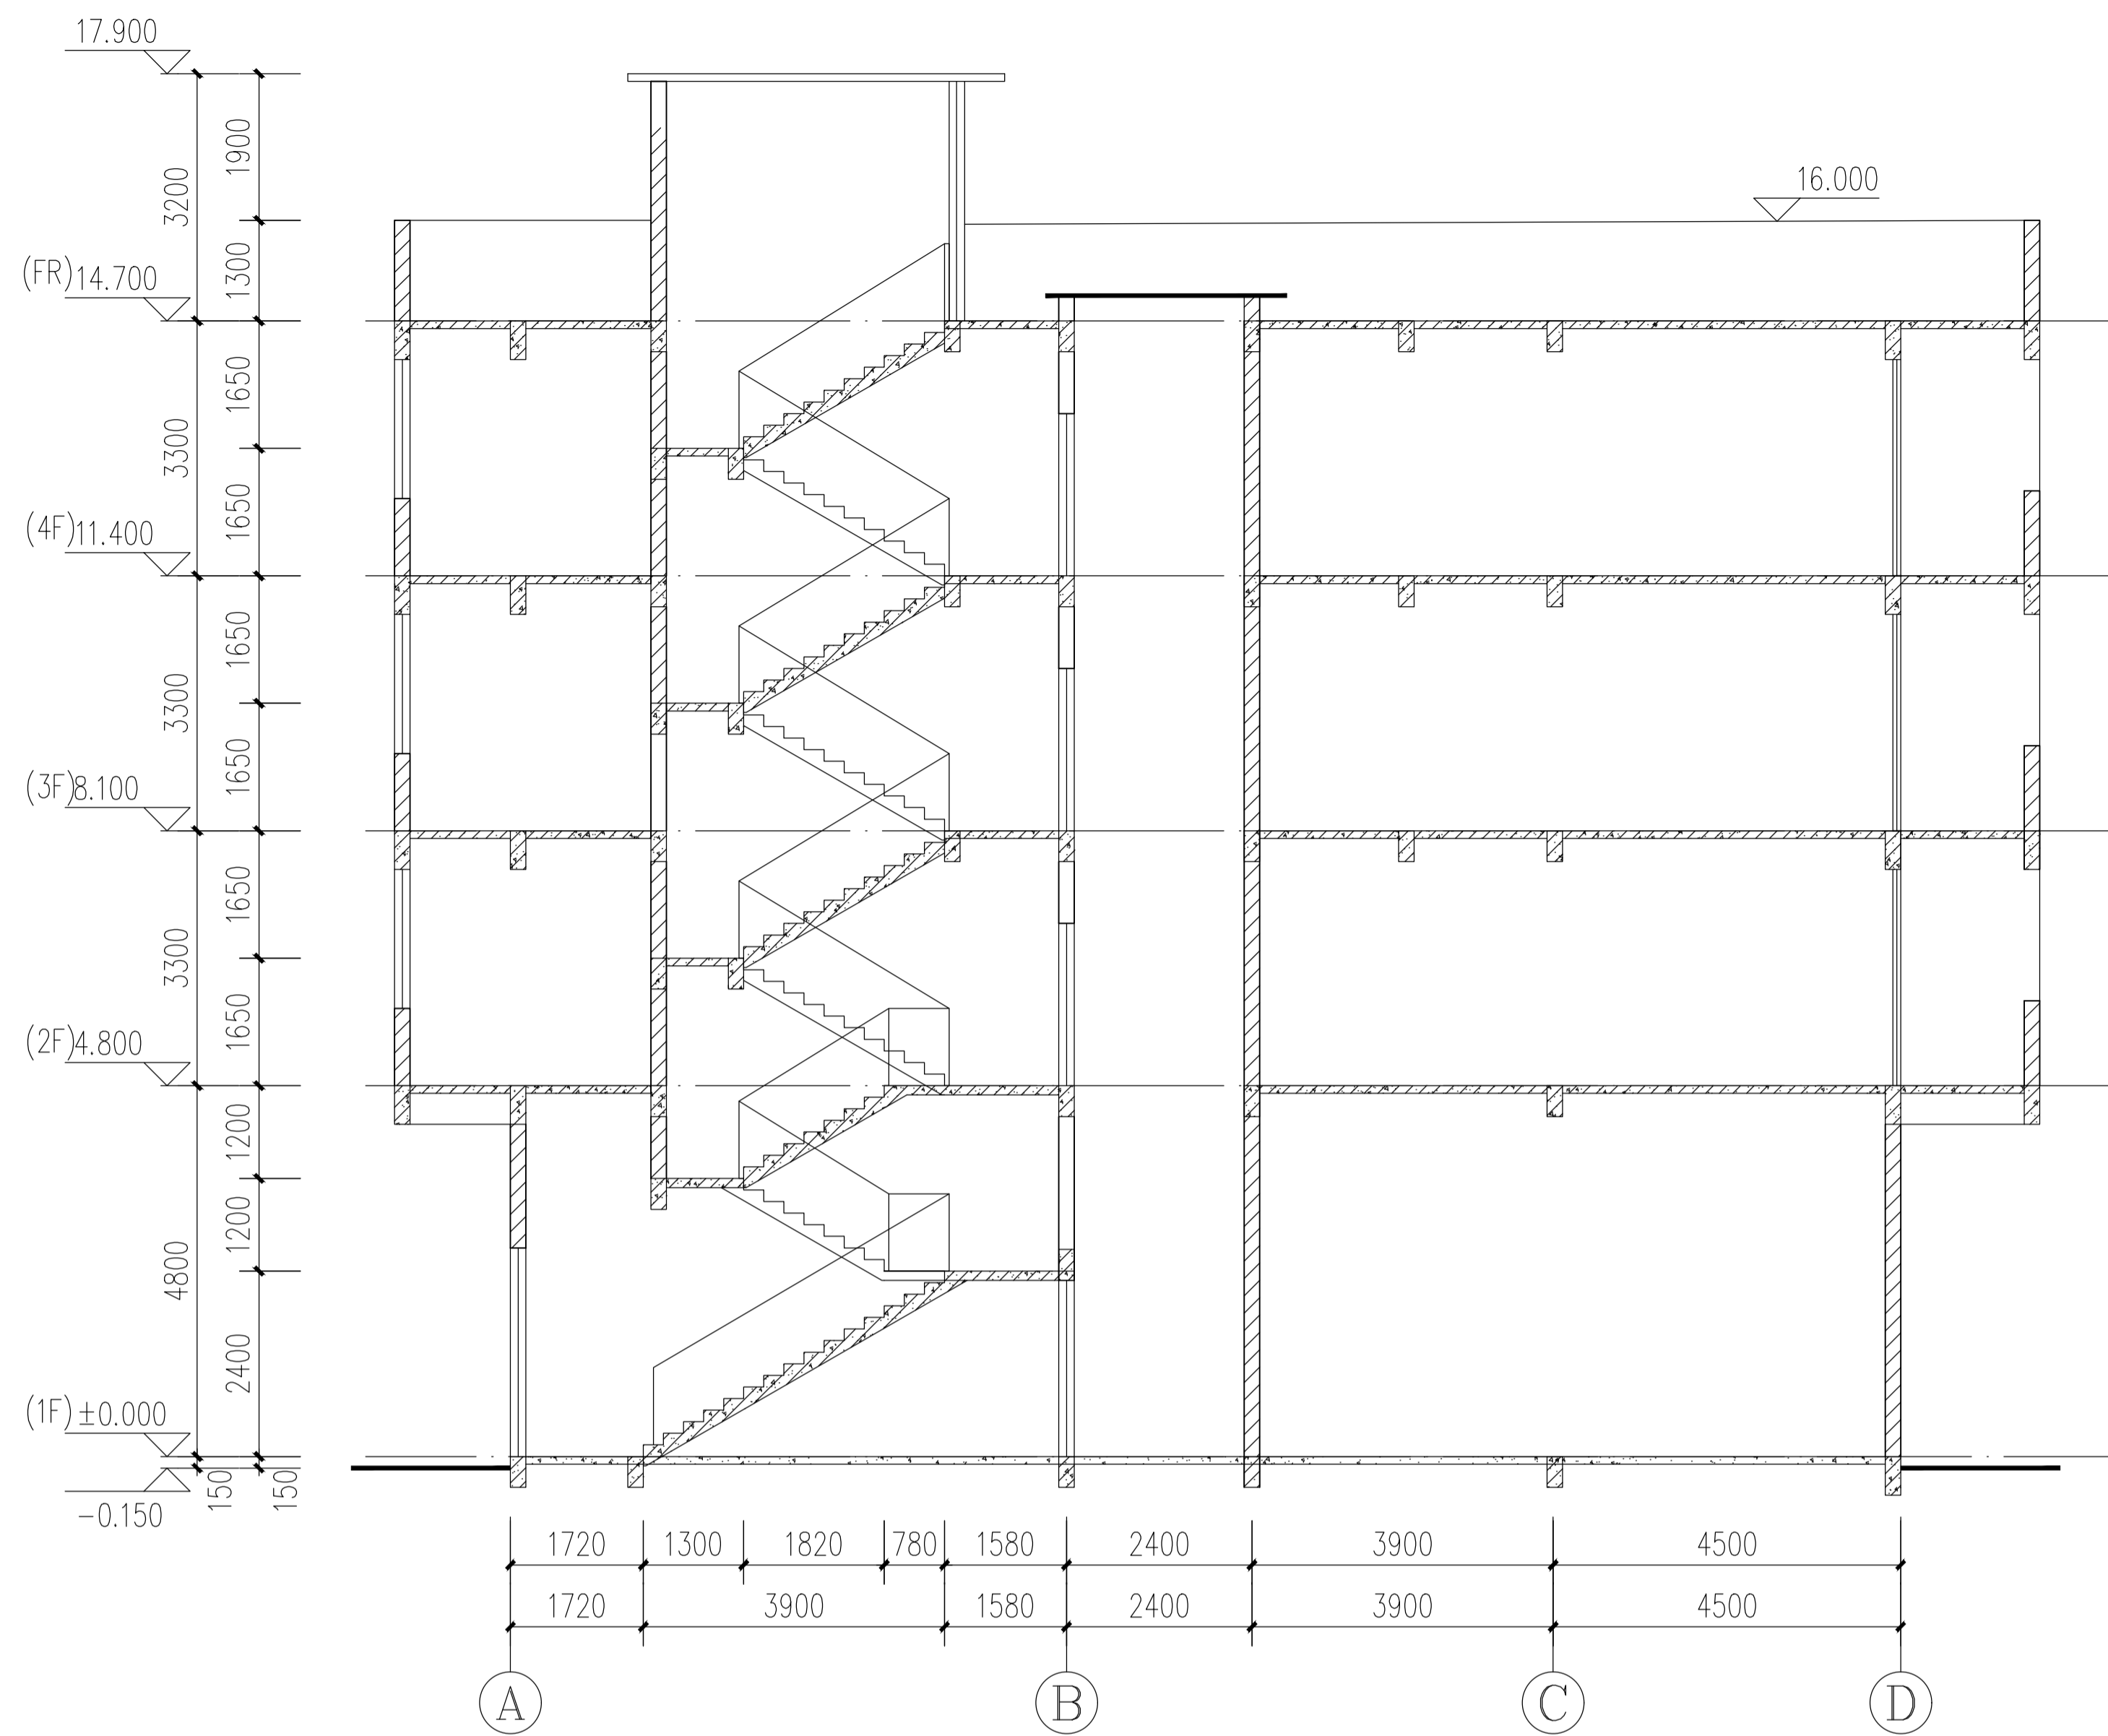

楼梯剖面图 1:100

门窗表


类型	设计编号	洞口尺寸(mm)	图集名称	页次	选用型号	备注
普通门	M0721	700X2100				
	M0821	800X2100				
	M0921	900X2100				
	M0927	900X2700				
	M1121	1100X2100				
	M1224	1200X2400				
	M1527	1500X2700				
	M1828	1800X2800				
	M5230	5200X4000				
M3140	3100X4000					
普通窗	C0915	900X1500				
	C0918	900X1800				
	C1017	1000X1700				
	C1217	1200X1700				
	C1218	1200X1800				
	C1517	1500X1700				
	C1518	1500X1800				

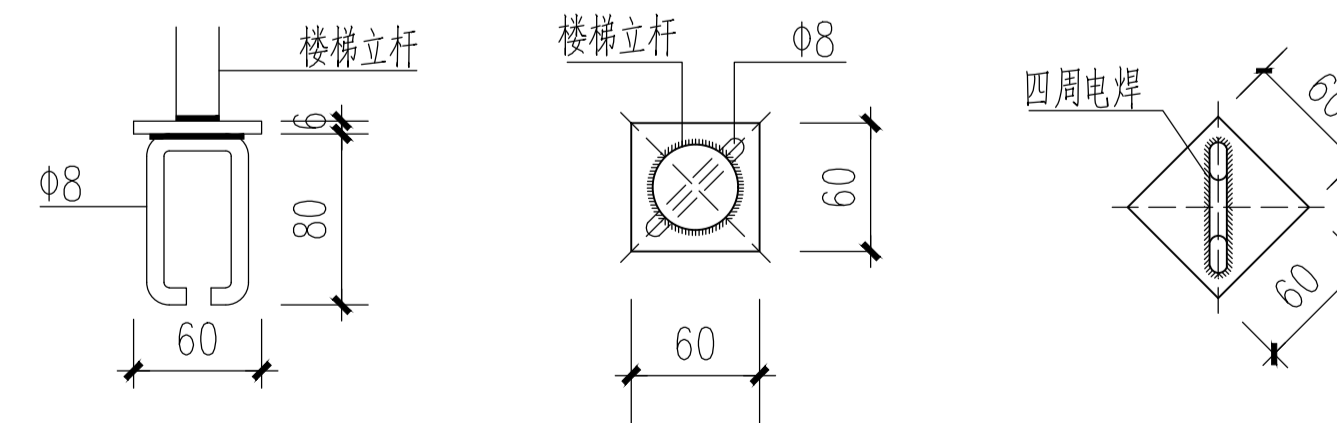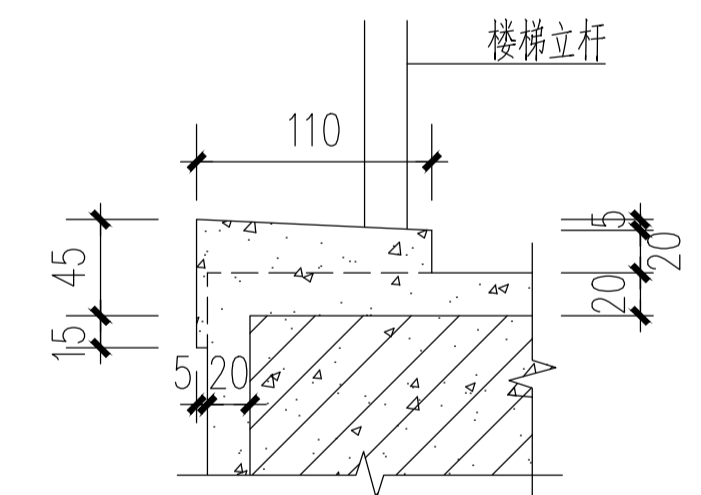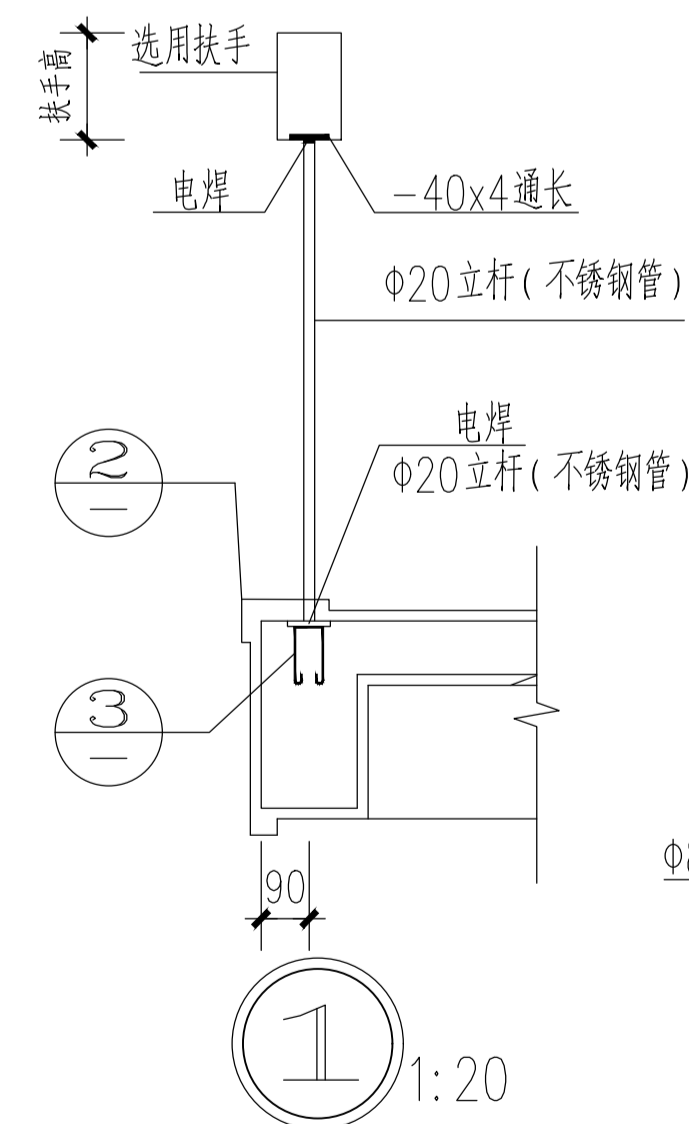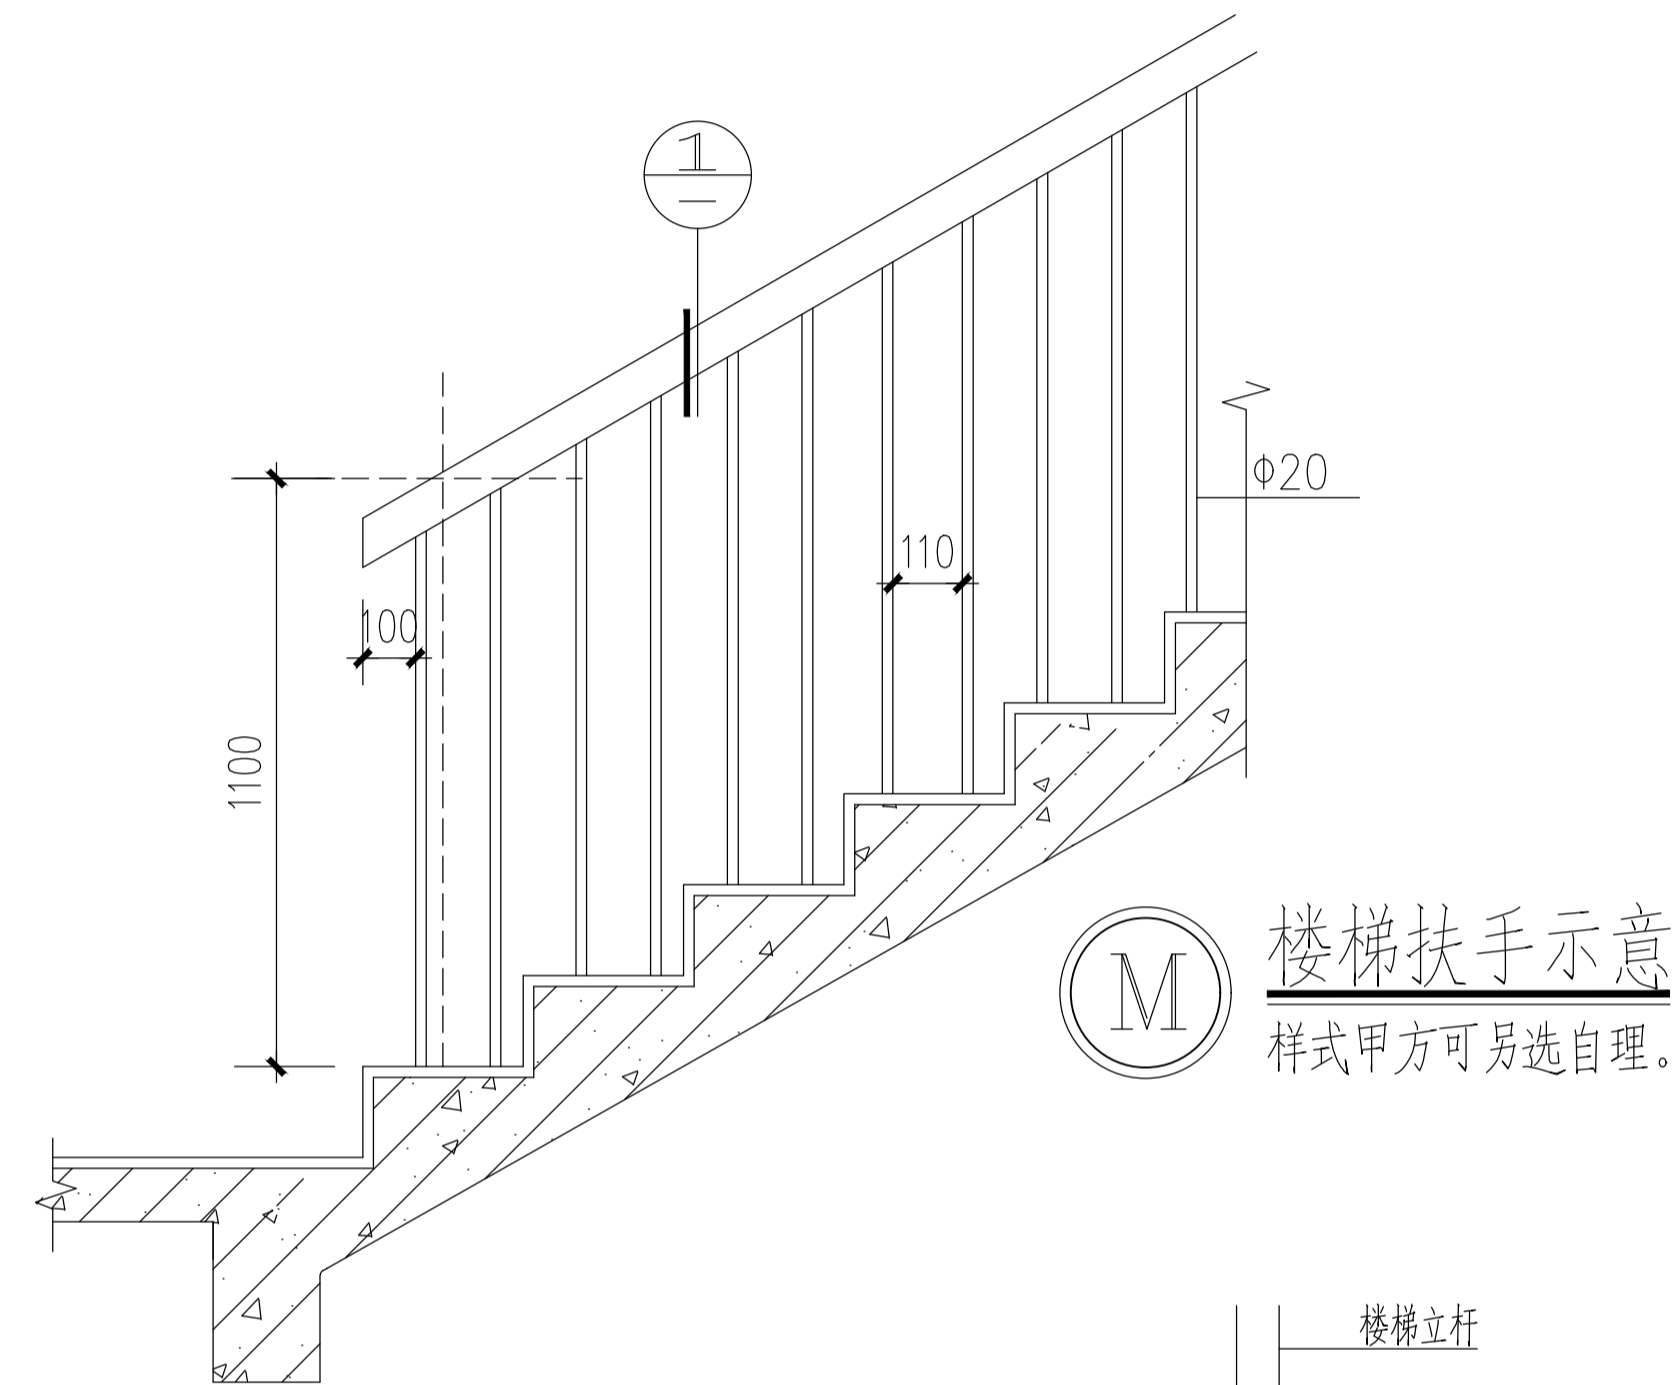

总图	电气
建筑	给排水
结构	暖通

设计专用章

本图未加盖设计专用章无效
注册执业章

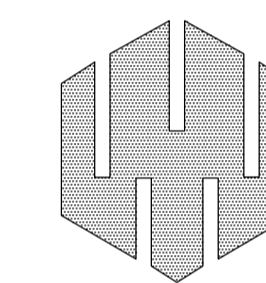

万禹工程设计有限公司


建筑行业(建筑工程)甲级
风景园林工程设计专项乙级
市政行业道路工程丙级
市政行业排水工程丙级

职责	姓名	签署
项目负责	吴小军	吴小军
专业负责	吴小军	吴小军
审定	吴小军	吴小军
审核	吴小军	吴小军
校对	易志禹	易志禹
设计	陆劲	陆劲

建设单位	严敏定		
项目名称	严敏定住宅楼		
子项名称			
图名	楼梯剖面图 门窗表		


日期	2025.05	设计号	WY-2023YDA-013
设计阶段	施工图		
版次	第一版		
专业	建筑		
图号	JS-06		

原报建图

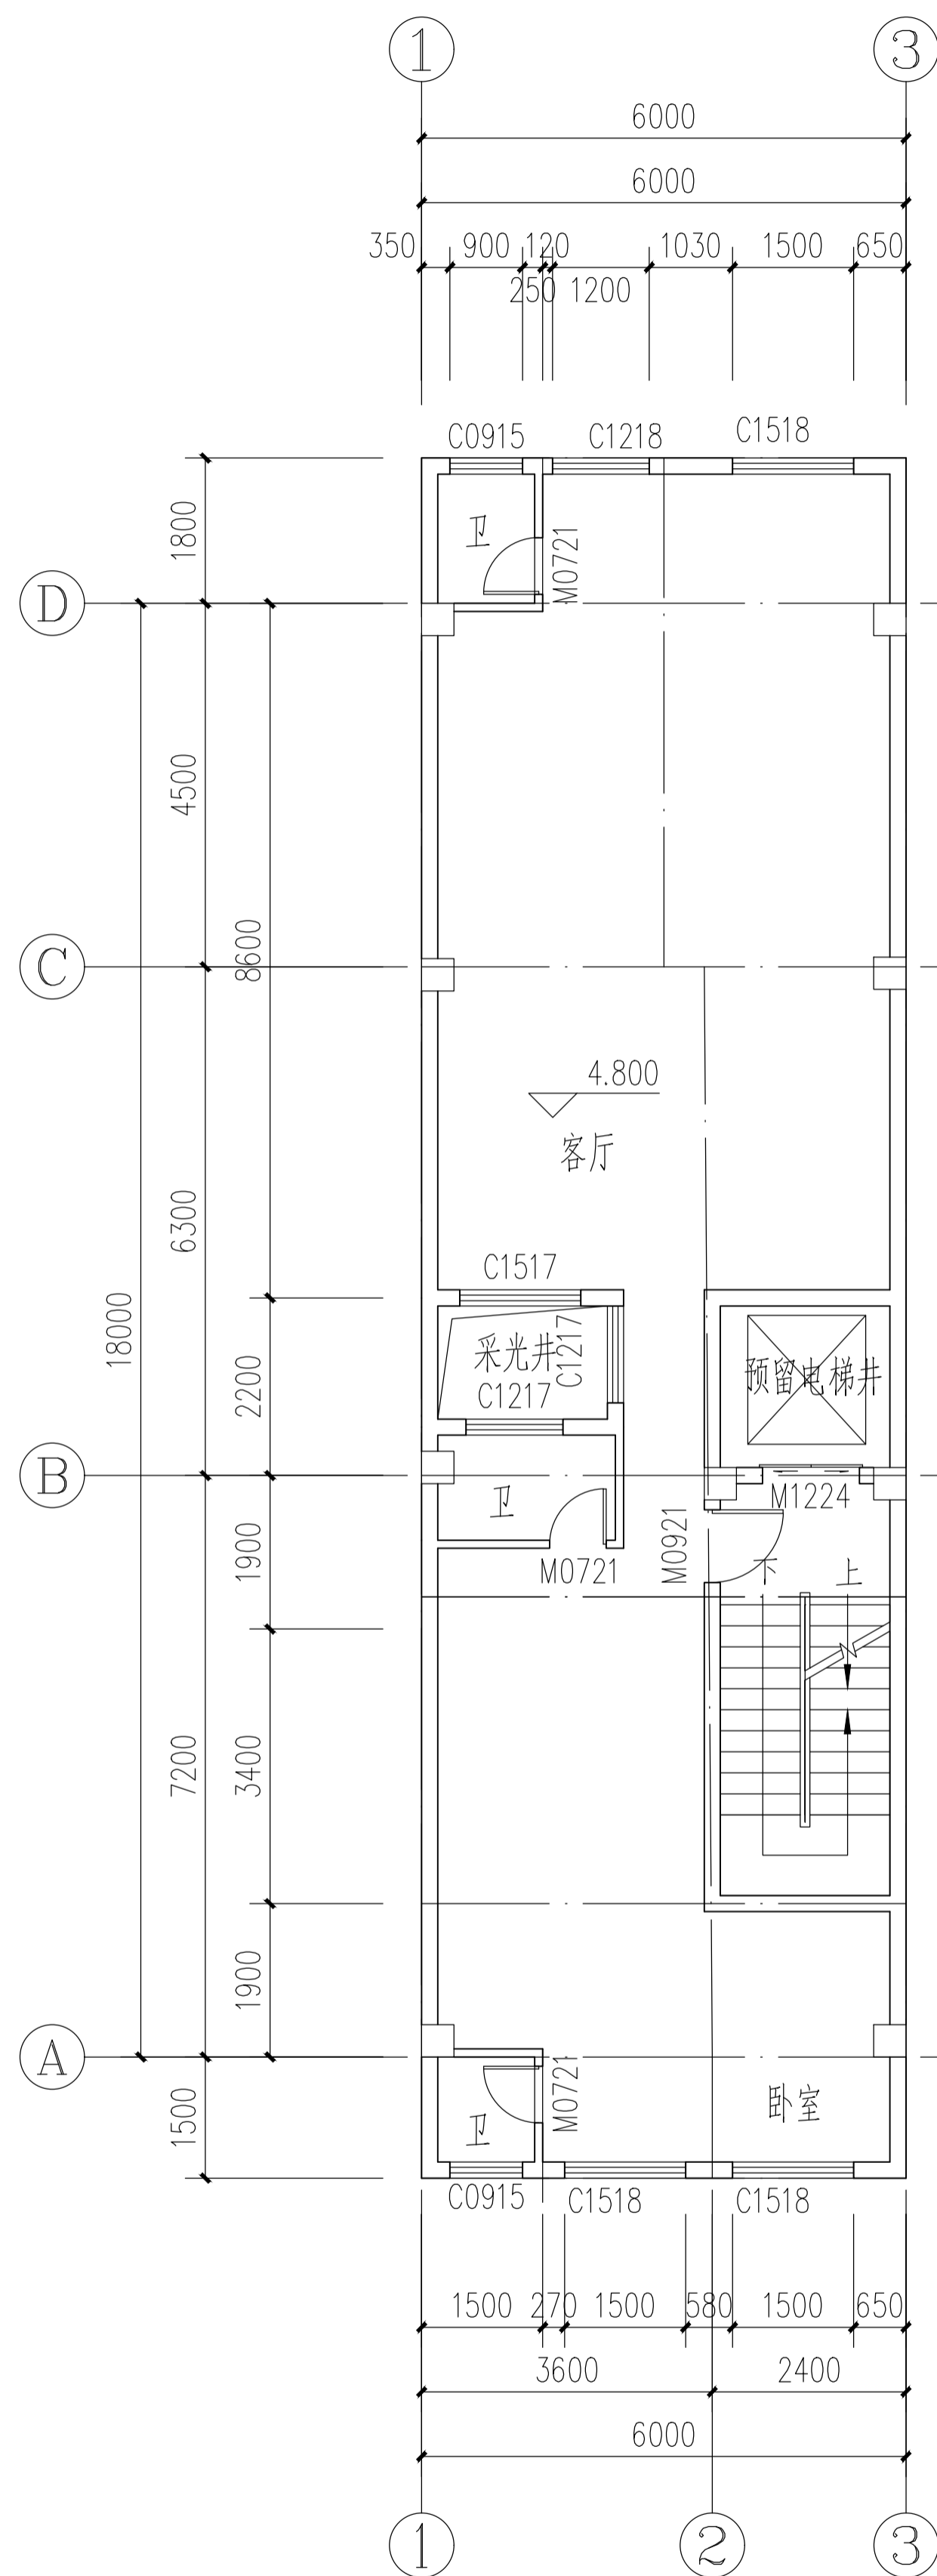


二层平面图 1:100

修改图

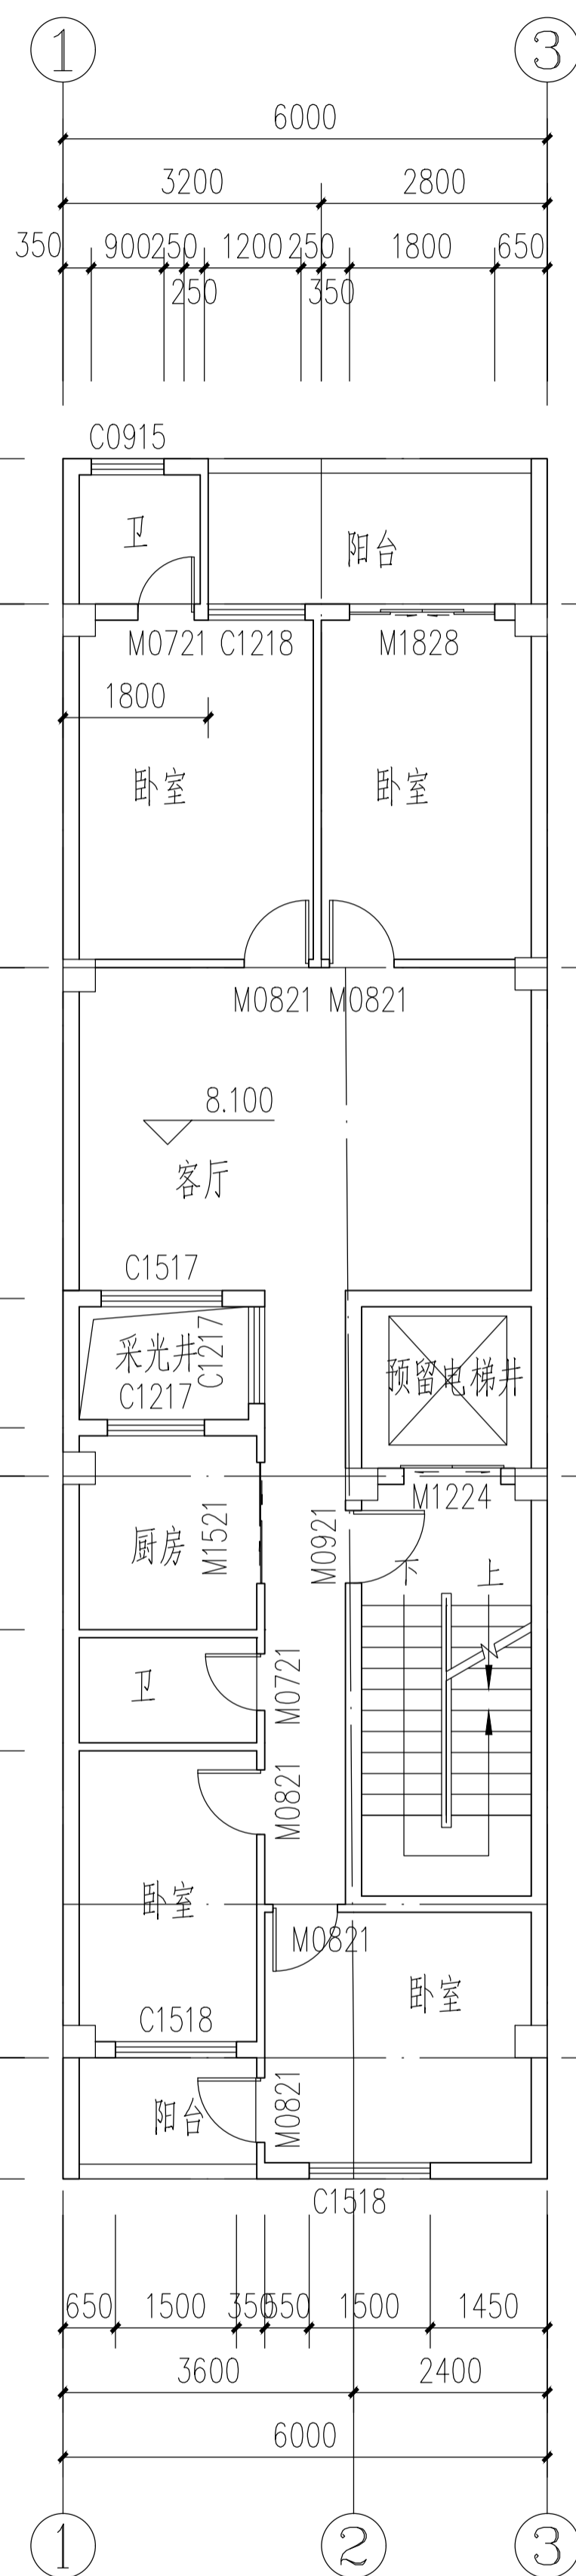

三层平面图 1:100

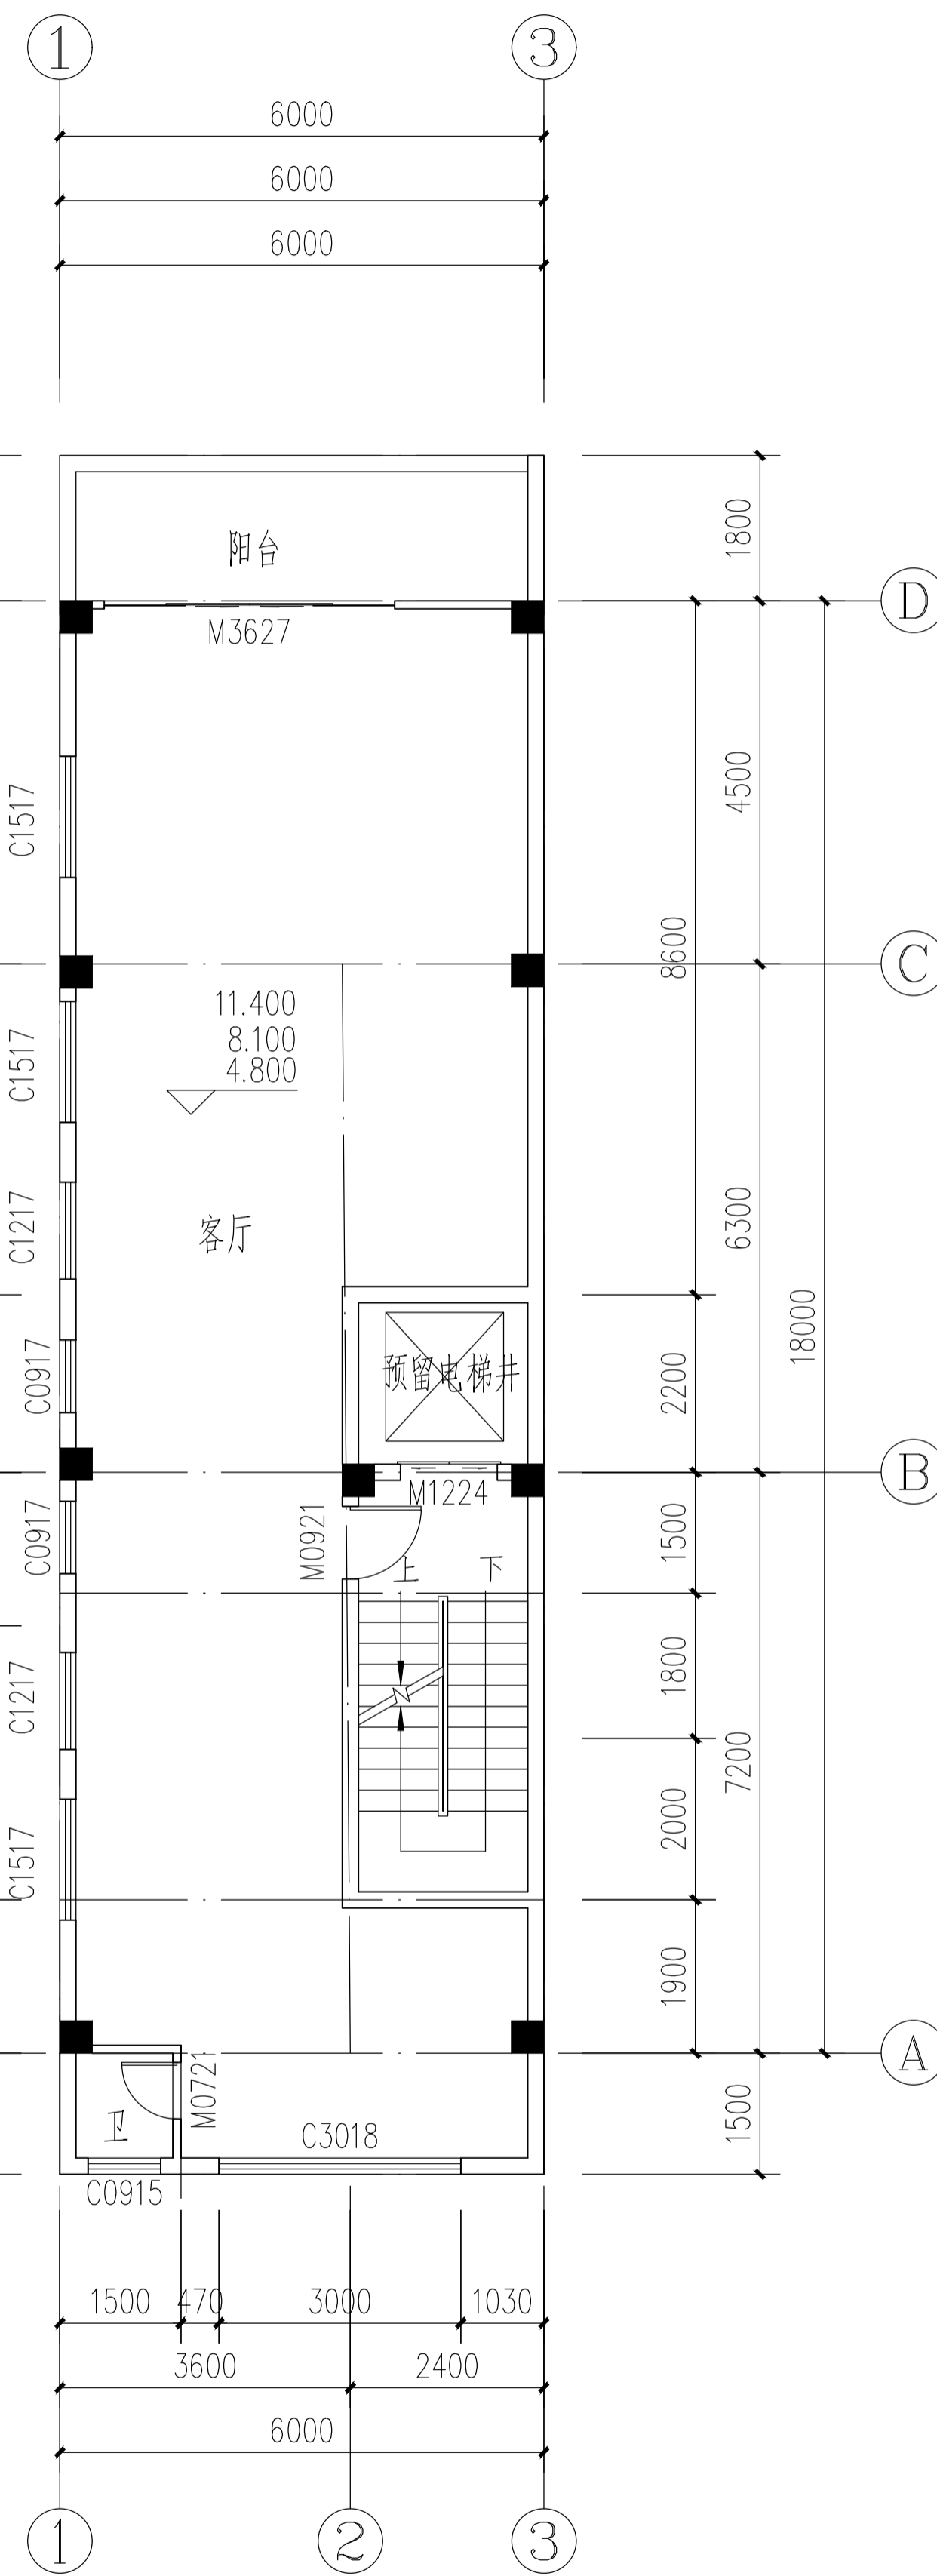


二至四层平面图 1:100

总图	电气
建筑	给排水
结构	暖通

设计专用章

本图未加盖设计专用章无效
注册执业章

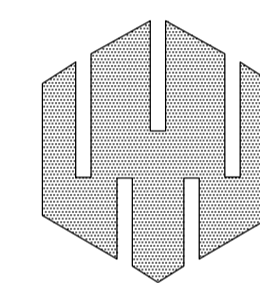

万禹工程设计有限公司


建筑行业（建筑工程）甲级
风景园林工程设计专项乙级
市政行业道路工程丙级
市政行业排水工程丙级

职责	姓名	签署
项目负责	吴小军	吴小军
专业负责	吴小军	吴小军
审定	吴小军	吴小军
审核	吴小军	吴小军
校对	易志禹	易志禹
设计	陆劲	陆劲

建设单位	严敏定
项目名称	严敏定住宅楼
子项名称	
图名	二至三层对比图


日期	2025.05	设计号	WY-2023YDA-013
设计阶段	施工图		
版次	第一版		
专业	建筑		
图号	JS-02		

原报建图

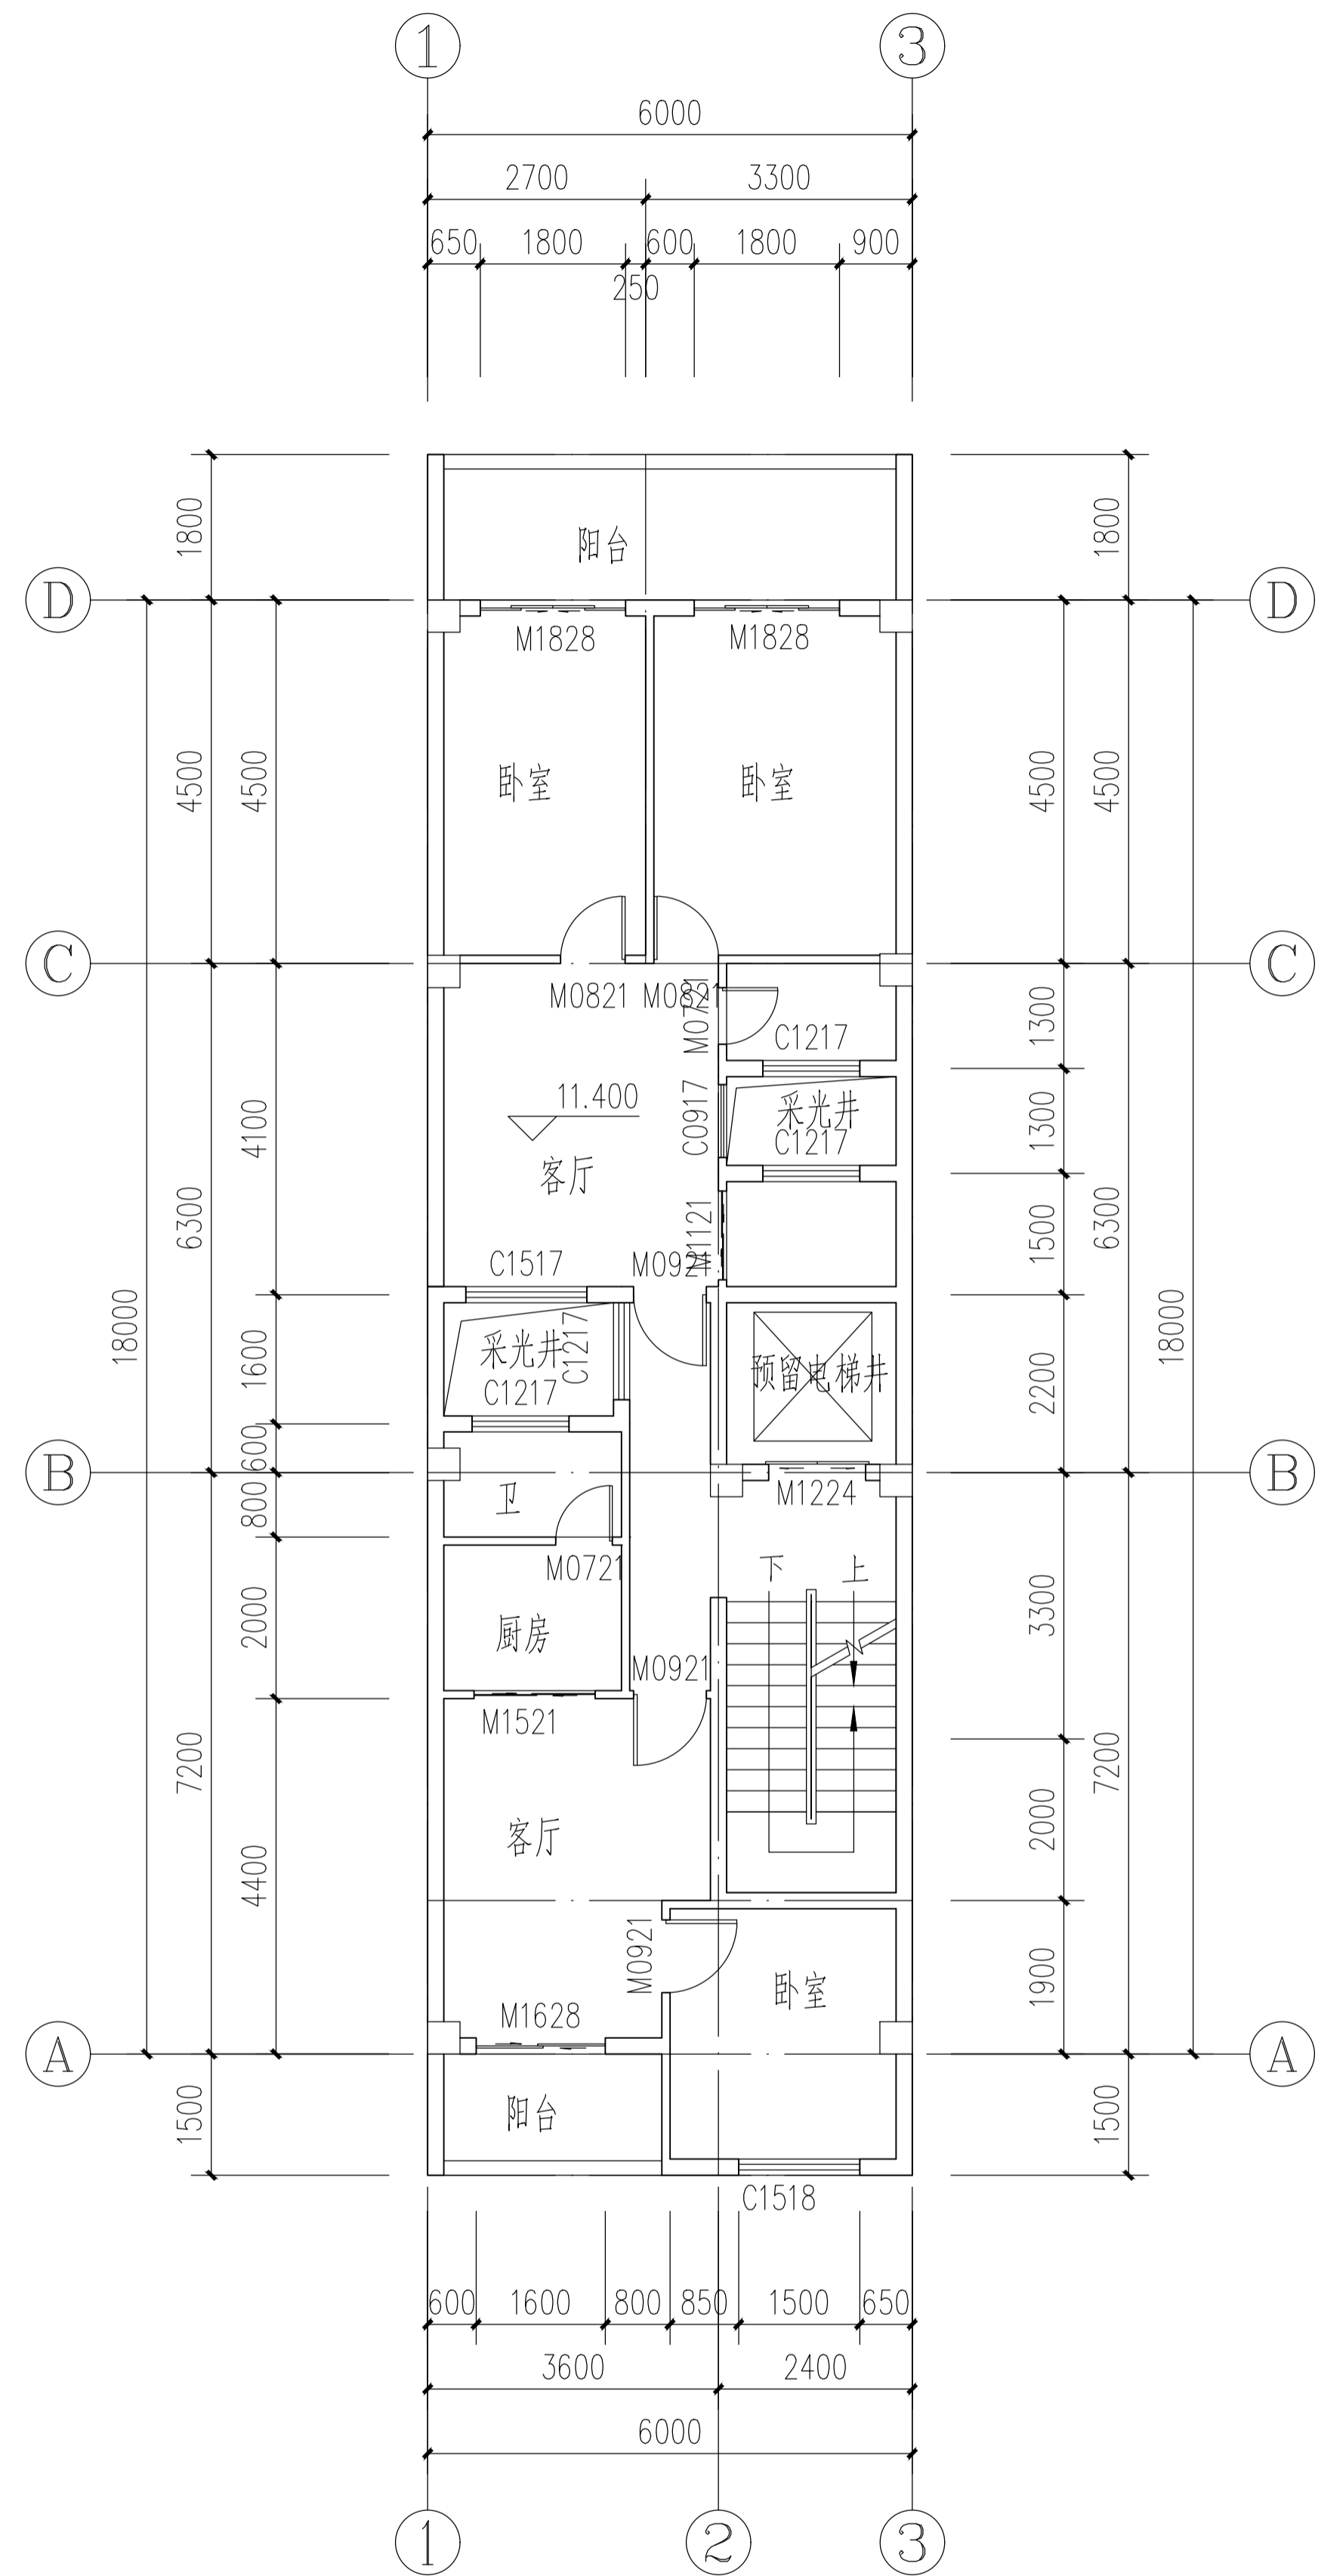

四层平面图 1:100

修改图

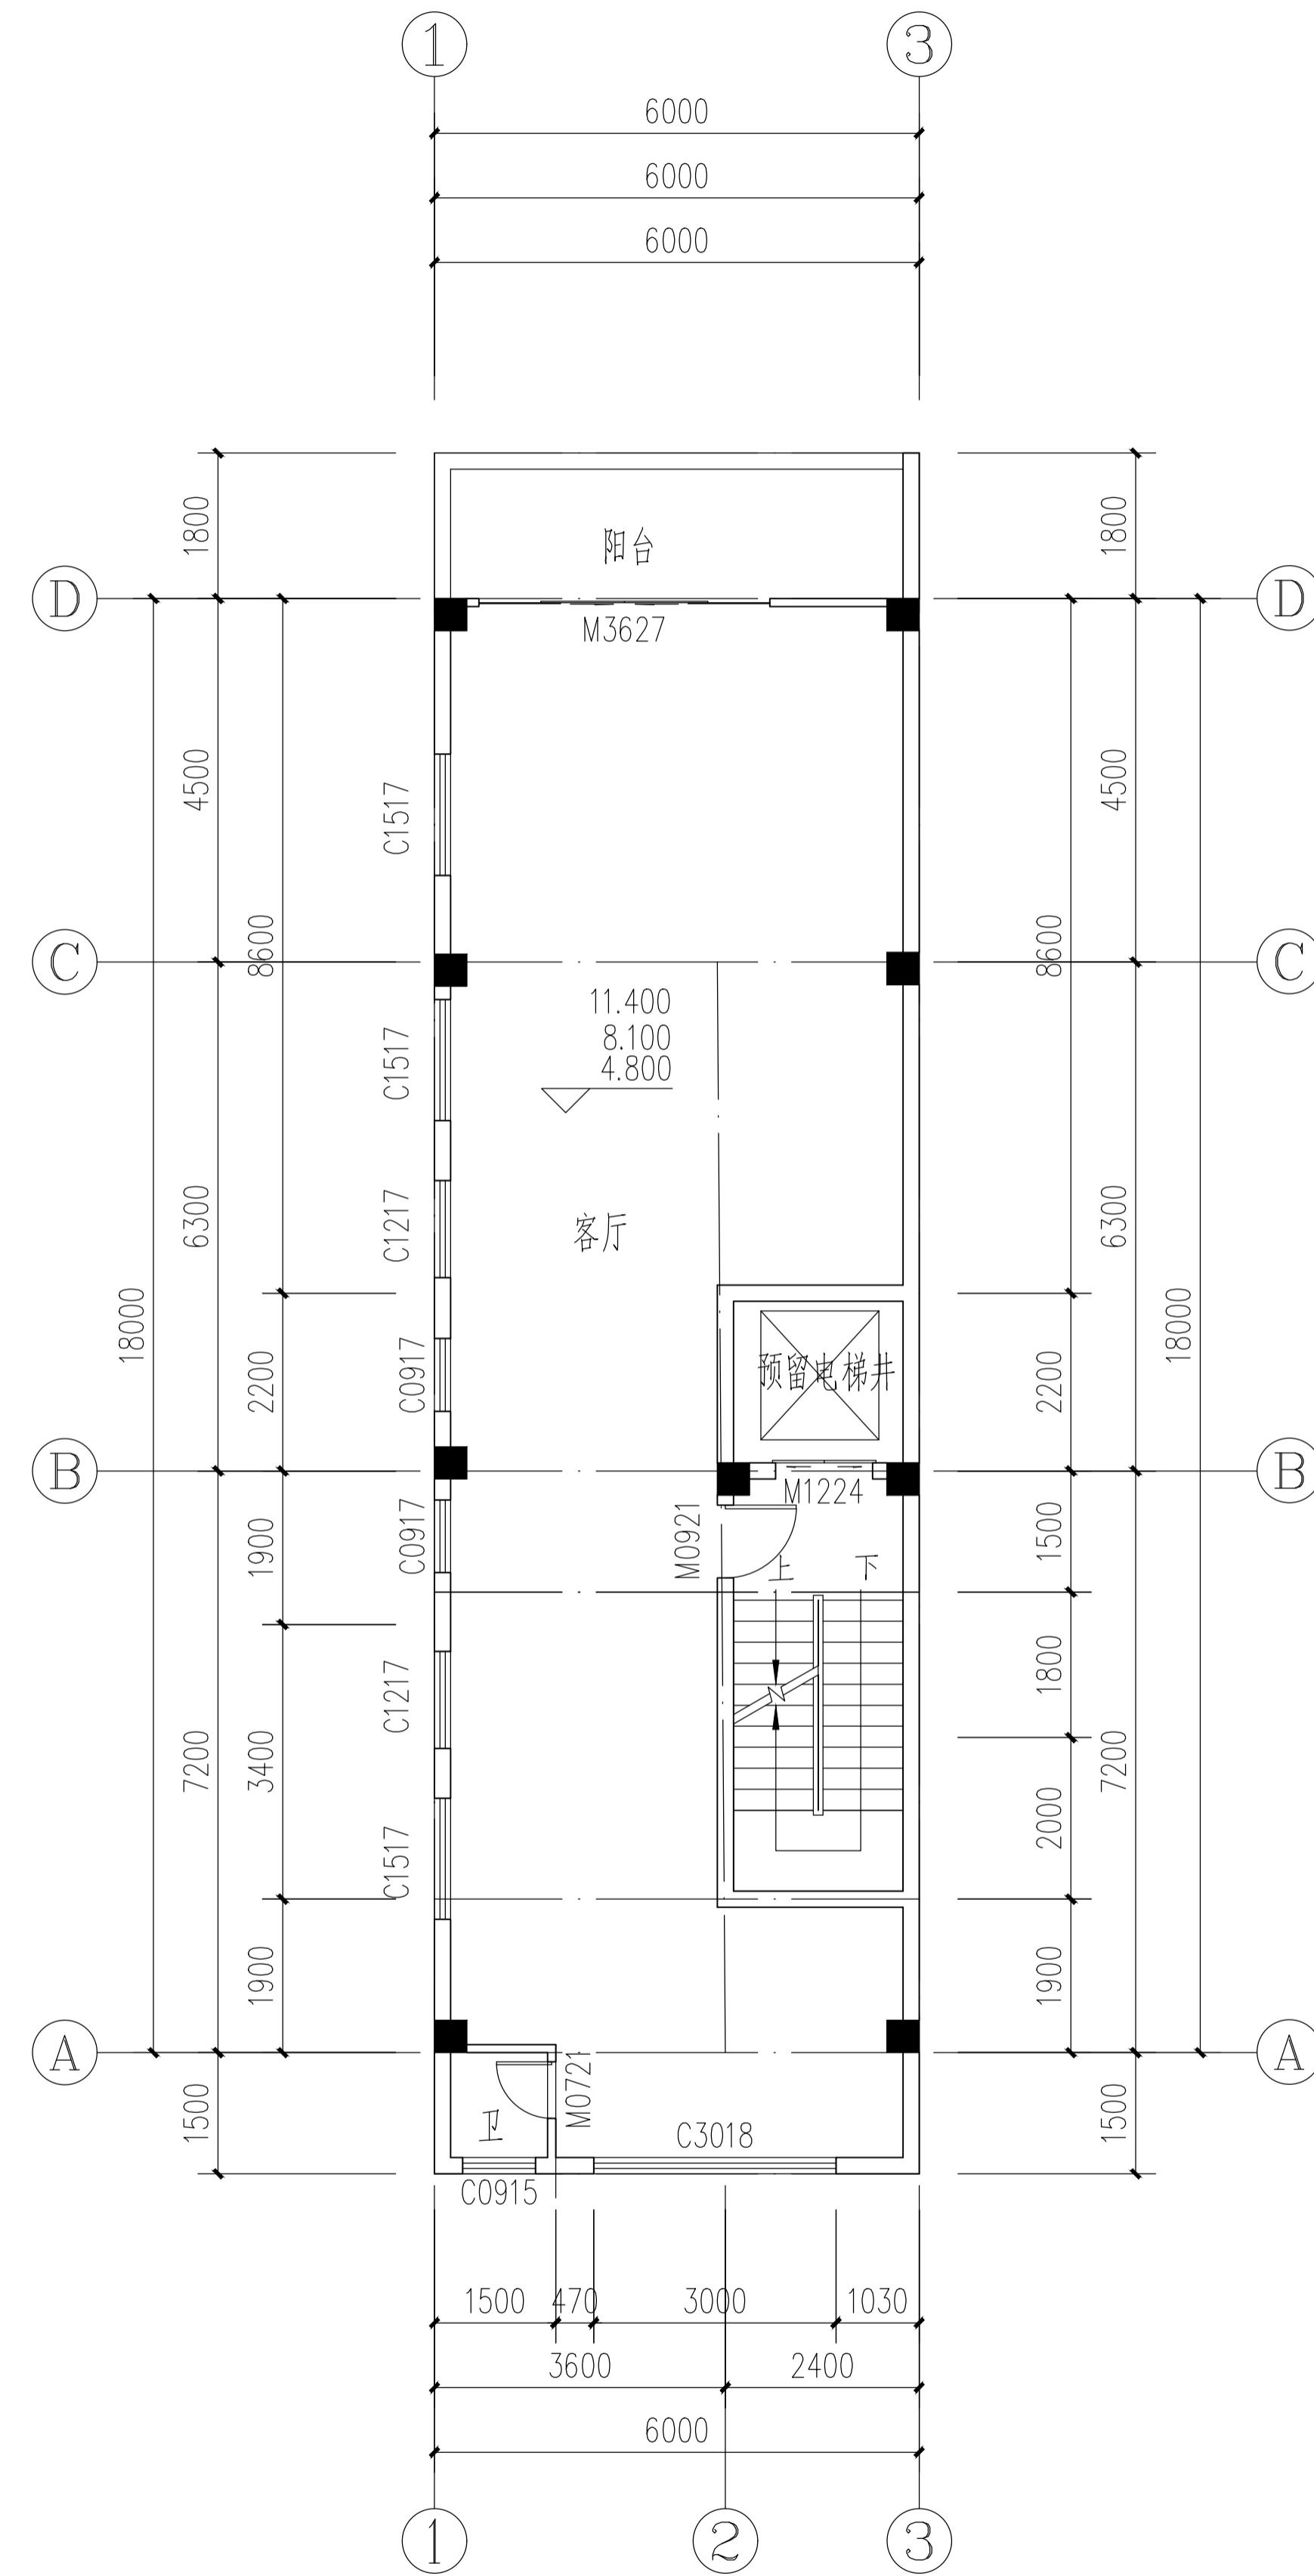


四层平面图 1:100

会签栏			
总图		电气	
建筑		给排水	
结构		暖通	

设计专用章

本图未加盖设计专用章无效
注册执业章

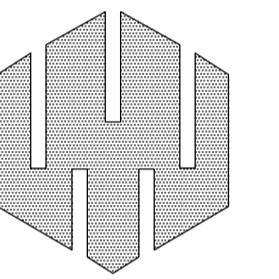

万禹工程设计有限公司


建筑行业(建筑工程)甲级
风景园林工程设计专项乙级
市政行业道路工程丙级
市政行业排水工程丙级

职责	姓名	签署
项目负责	吴小军	吴小军
专业负责	吴小军	吴小军
审定	吴小军	吴小军
审核	吴小军	吴小军
校对	易志禹	易志禹
设计	陆劲	陆劲

建设单位	严敏定
项目名称	严敏定住宅楼
子项名称	
图名	四层对比图


日期	2025.05	设计号	WY-2023YDA-013
设计阶段	施工图		
版次	第一版		
专业	建筑		
图号	JS-03		

原报建图

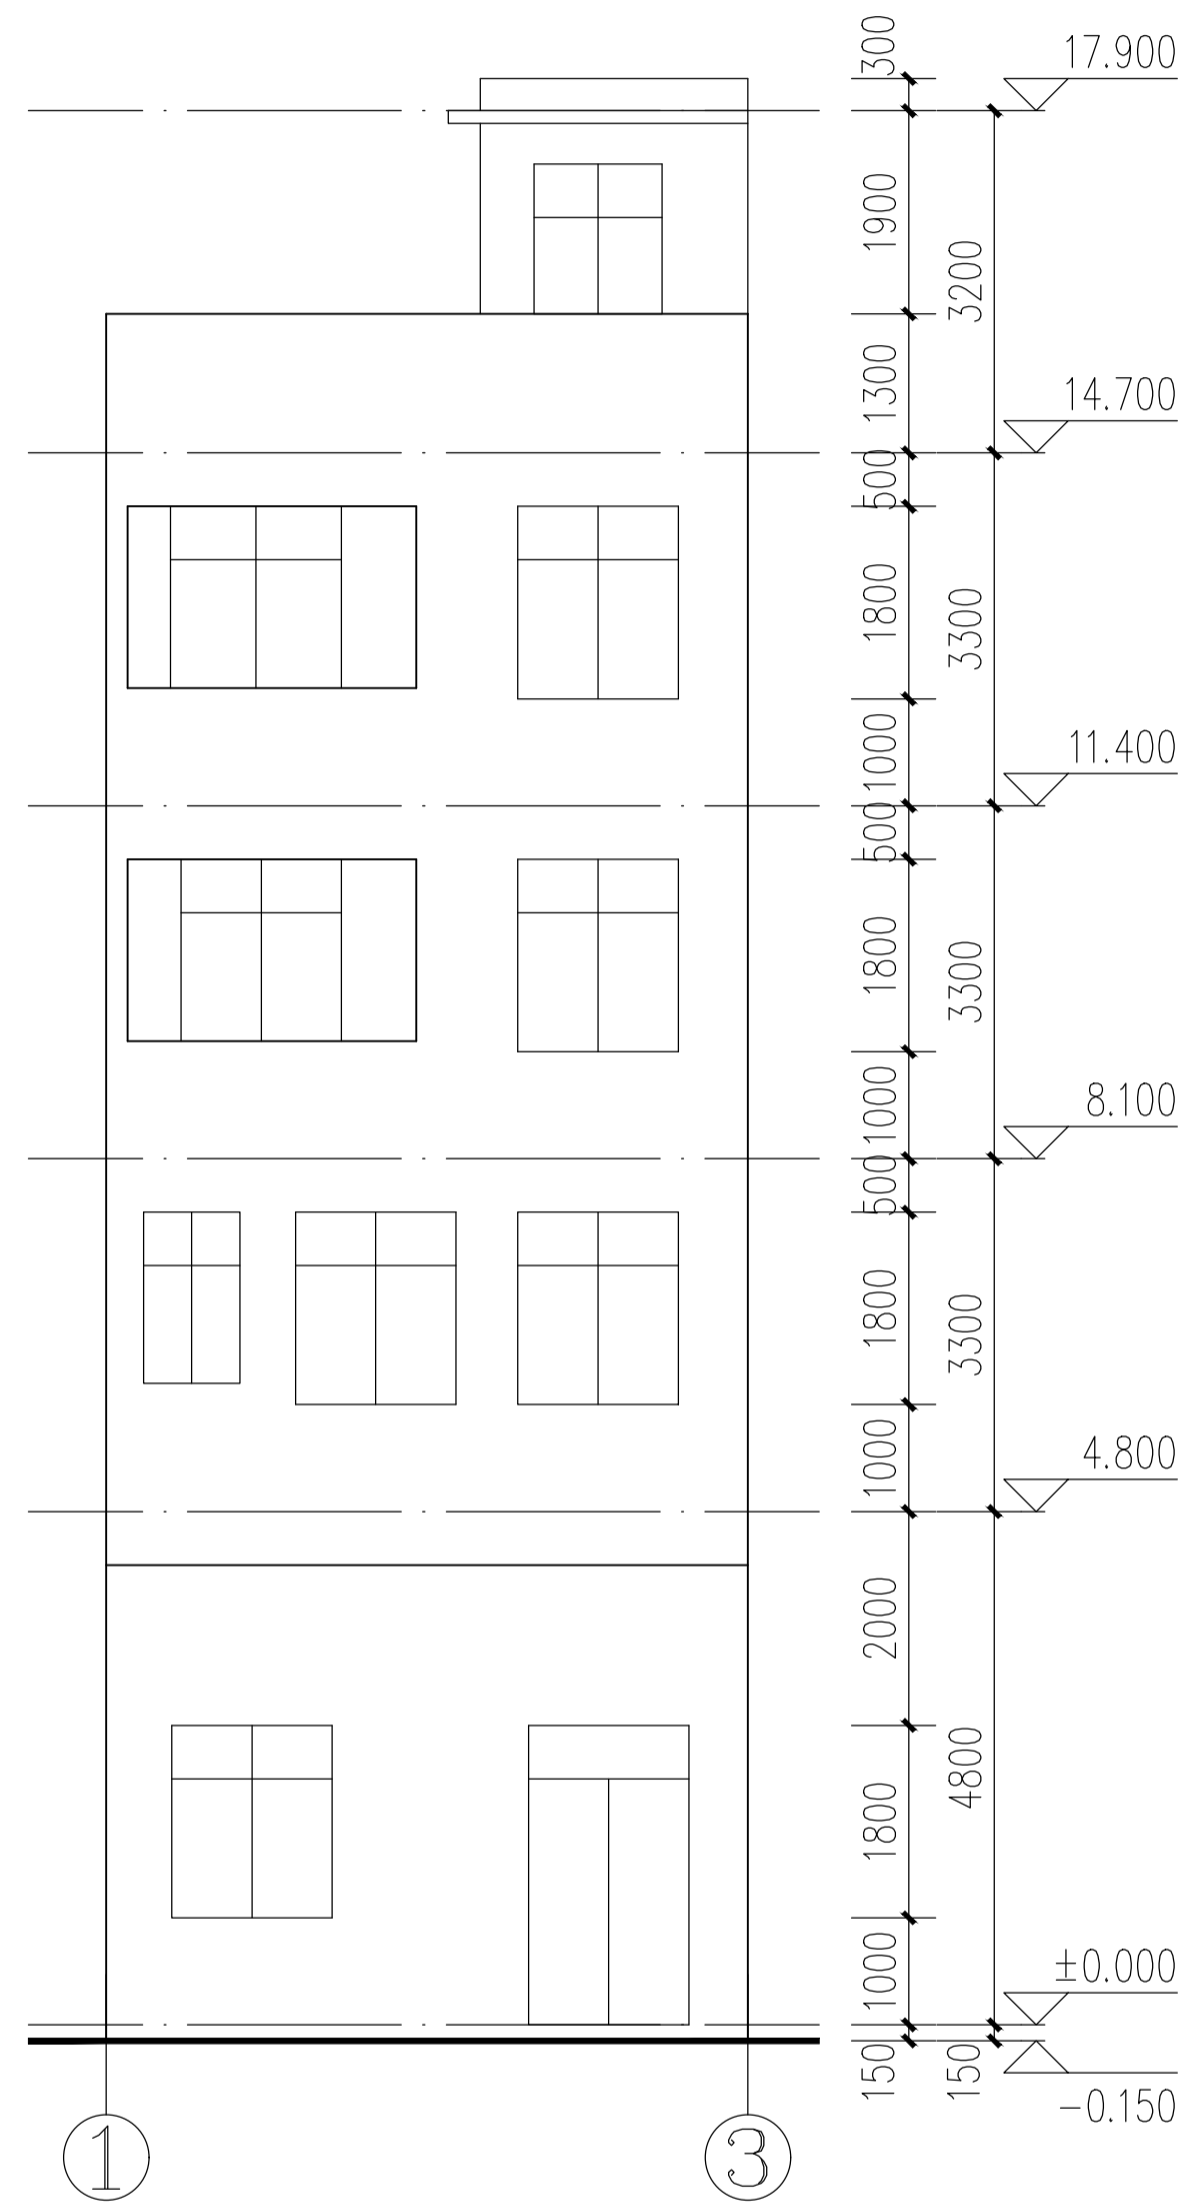

①-③轴立面图 1:100


注:1、立面墙面均采用75x75瓷质砖,颜色由甲方自定。
2、所有外墙装饰材料(包括色泽样式)应由甲方、设计单位共同商量确认后后方可使用

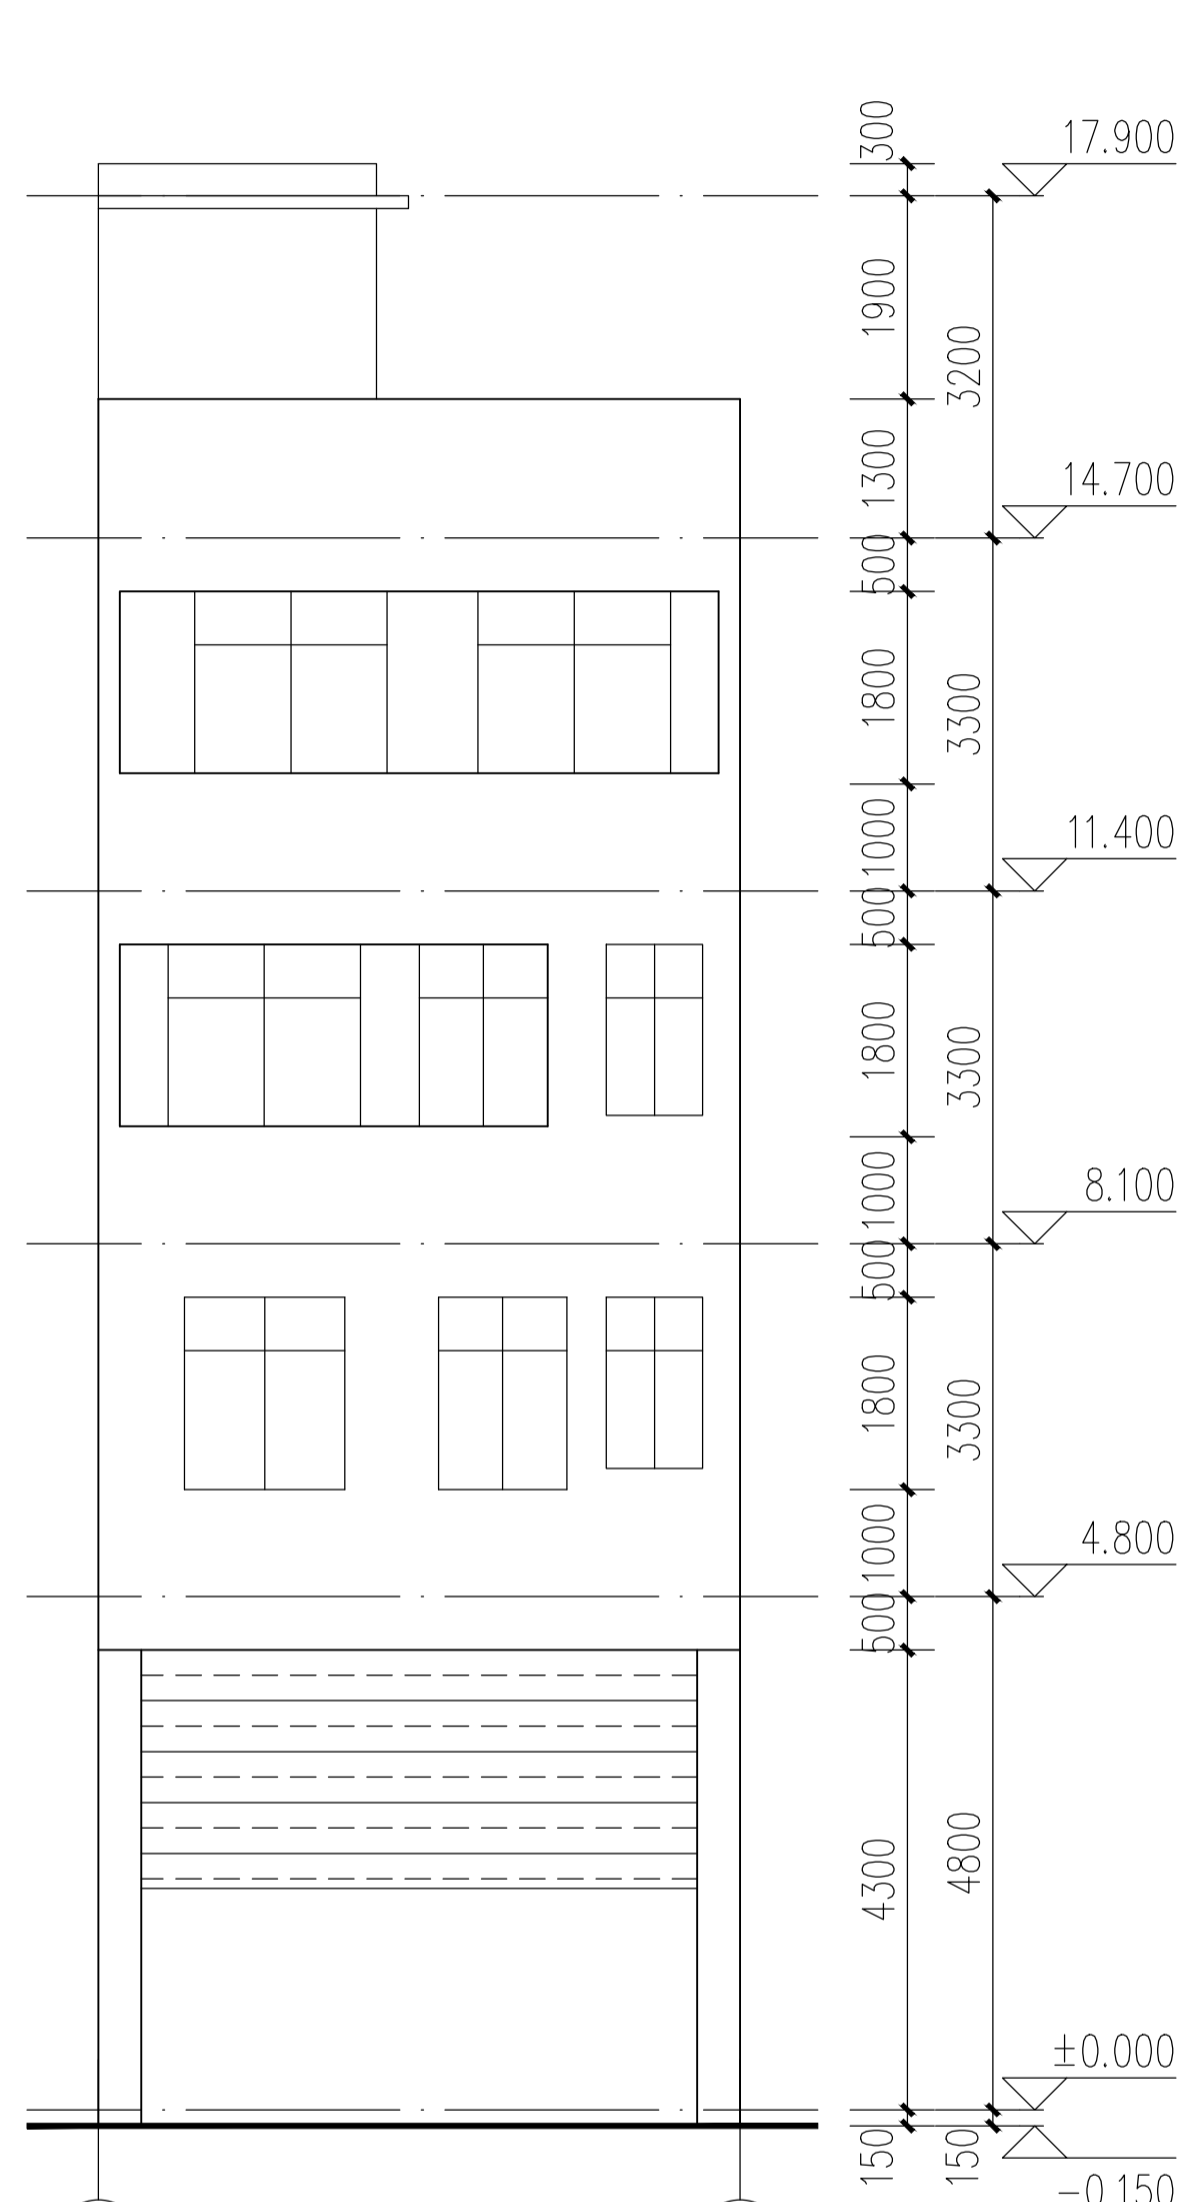

③-①轴立面图 1:100

注:1、立面墙面均采用75x75瓷质砖,颜色由甲方自定。
2、所有外墙装饰材料(包括色泽样式)应由甲方、设计单位共同商量确认后后方可使用

修改图

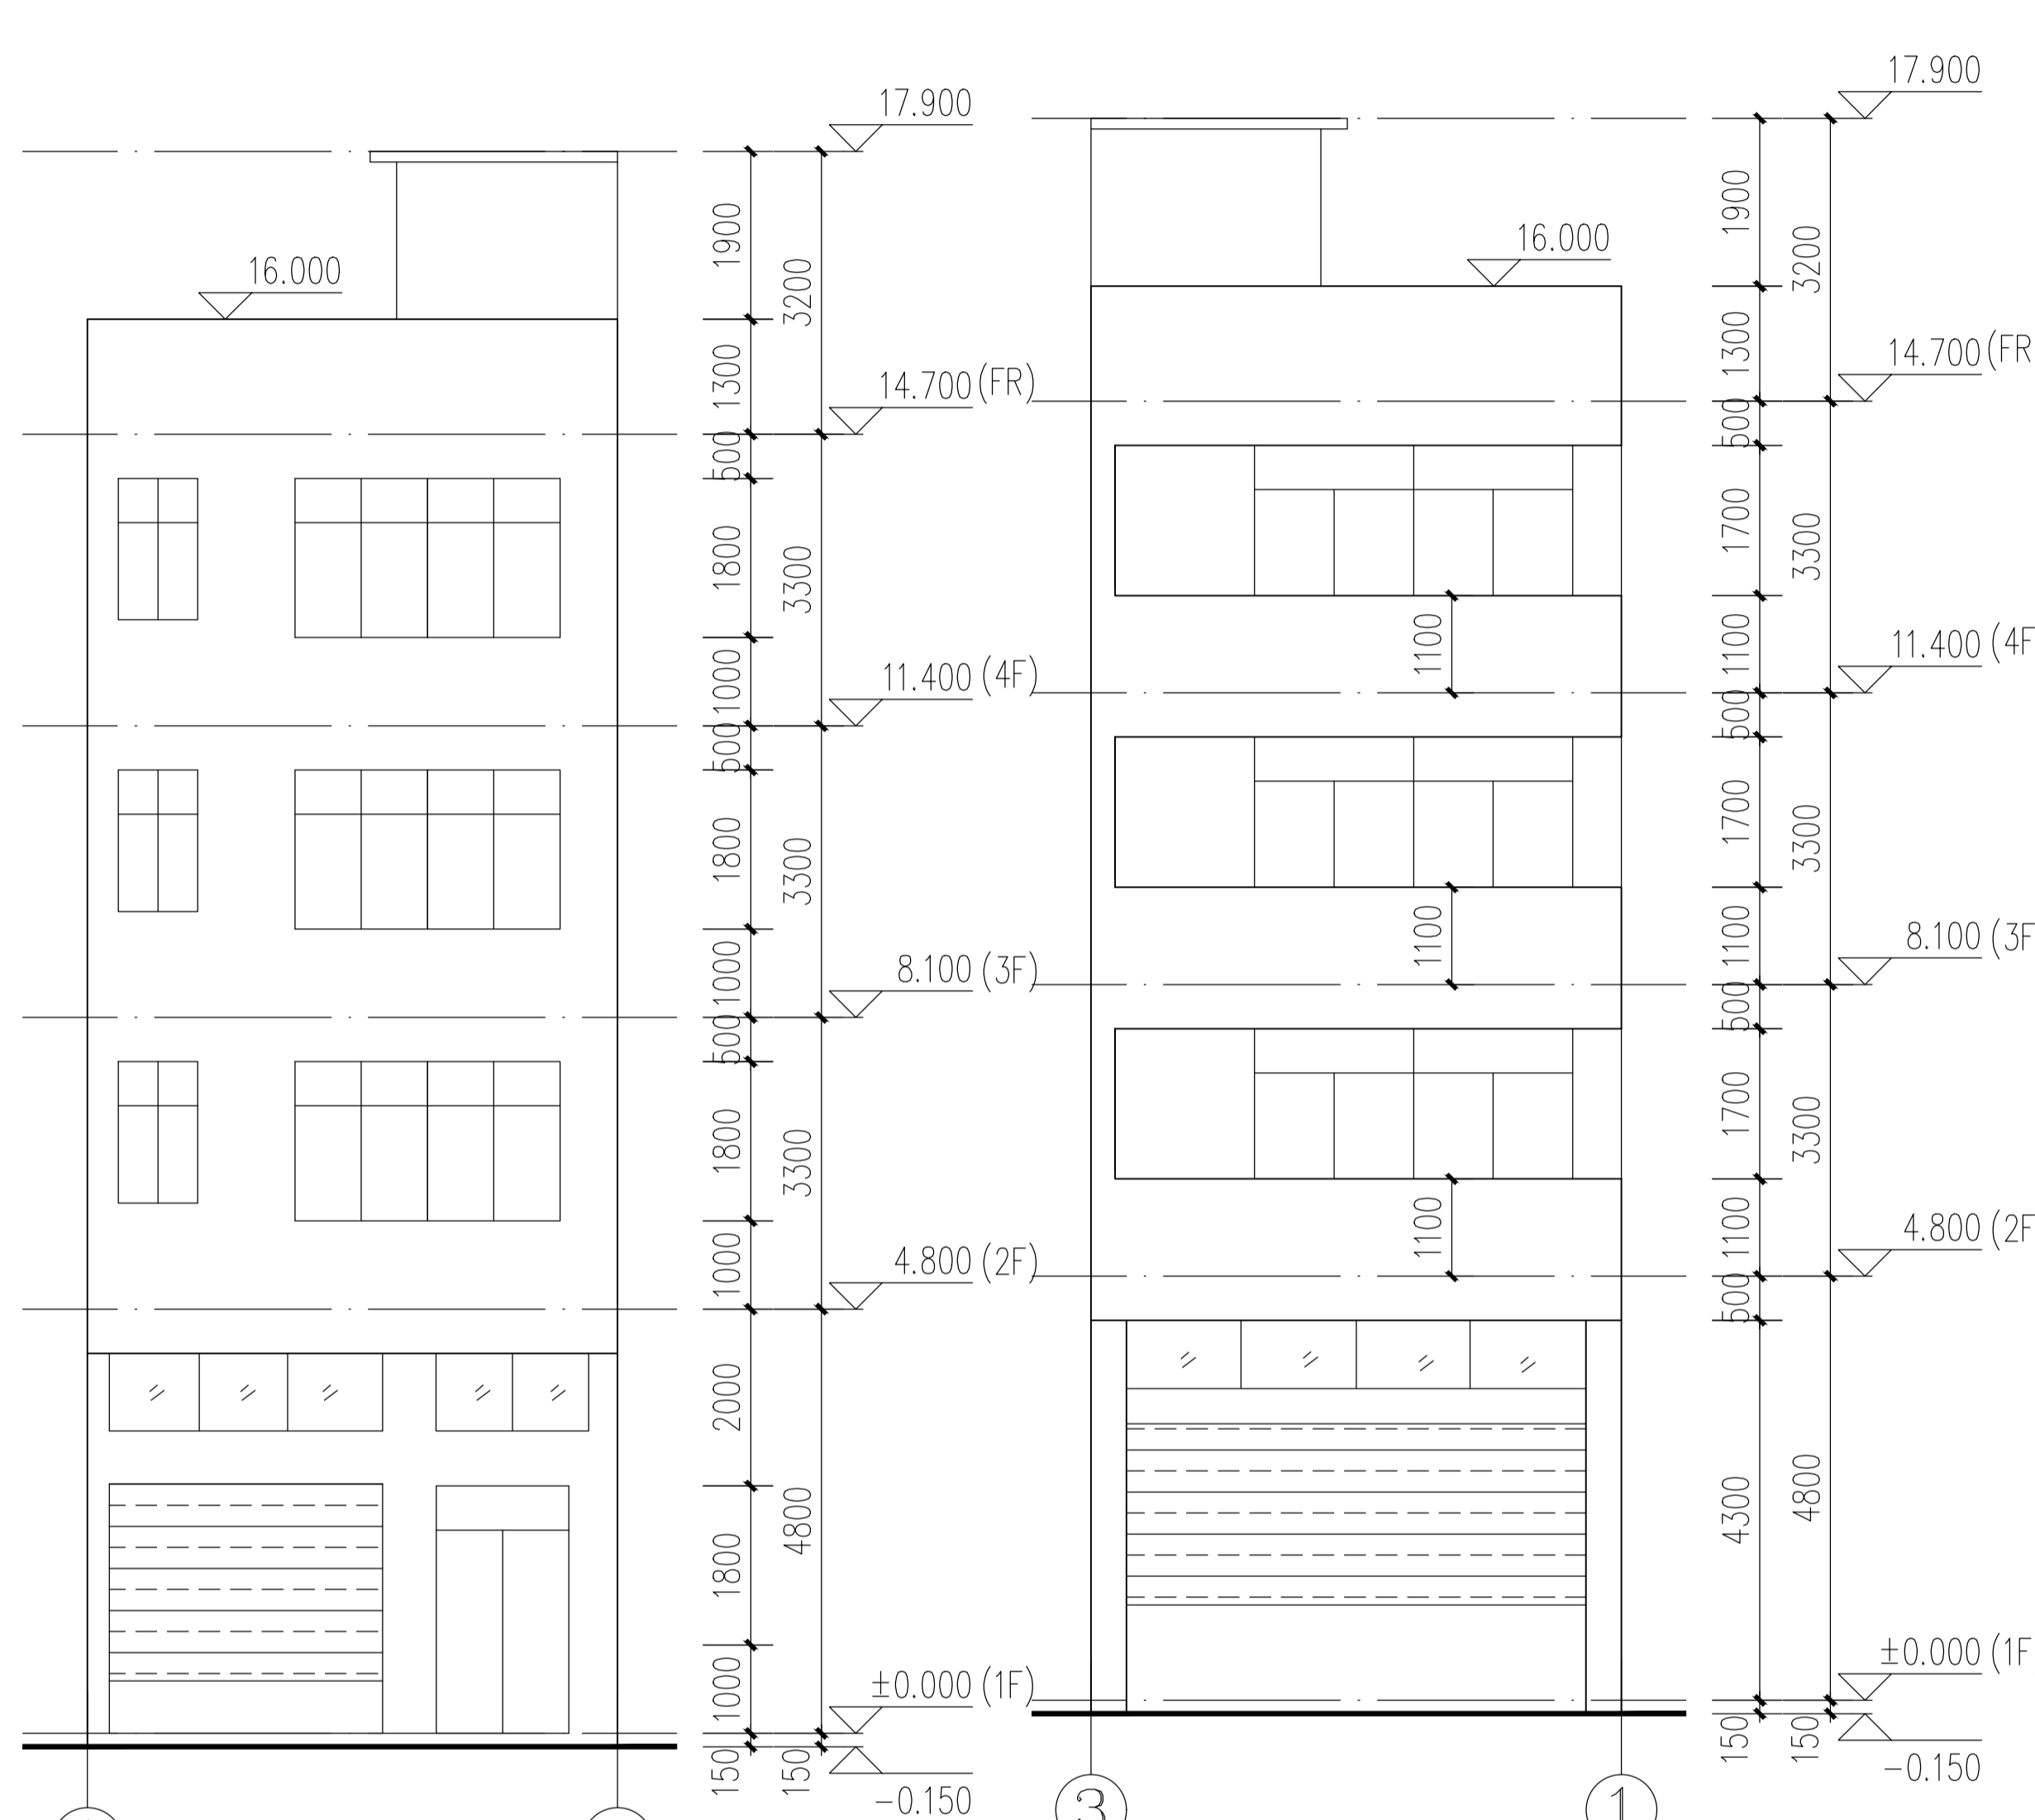

①-③轴立面图 1:100

注:1、立面墙面均采用75x75瓷质砖,颜色由甲方自定。
2、所有外墙装饰材料(包括色泽样式)应由甲方、设计单位共同商量确认后后方可使用


③-①轴立面图 1:100

注:1、立面墙面均采用75x75瓷质砖,颜色由甲方自定。
2、所有外墙装饰材料(包括色泽样式)应由甲方、设计单位共同商量确认后后方可使用

会签栏			
总图		电气	
建筑		给排水	
结构		暖通	

设计专用章

本图未加盖设计专用章无效
注册执业章

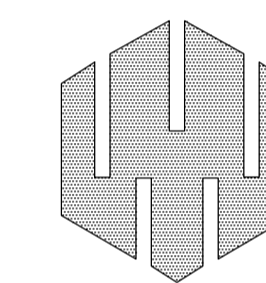

万禹工程设计有限公司

建筑行业(建筑工程)甲级
风景园林工程设计专项乙级
市政行业道路工程丙级
市政行业排水工程丙级

职责	姓名	签署
项目负责人	吴小军	吴小军
专业负责人	吴小军	吴小军
审定	吴小军	吴小军
审核	吴小军	吴小军
校对	易志禹	易志禹
设计	陆劲	陆劲

建设单位	严敏定
项目名称	严敏定住宅楼
子项名称	
图名	③-①轴立面图 ①-③轴立面图

日期	2025.05	设计号	WY-2023YDA-013
设计阶段	施工图		
版次	第一版		
专业	建筑		
图号	JS-05		