



# 首次报建

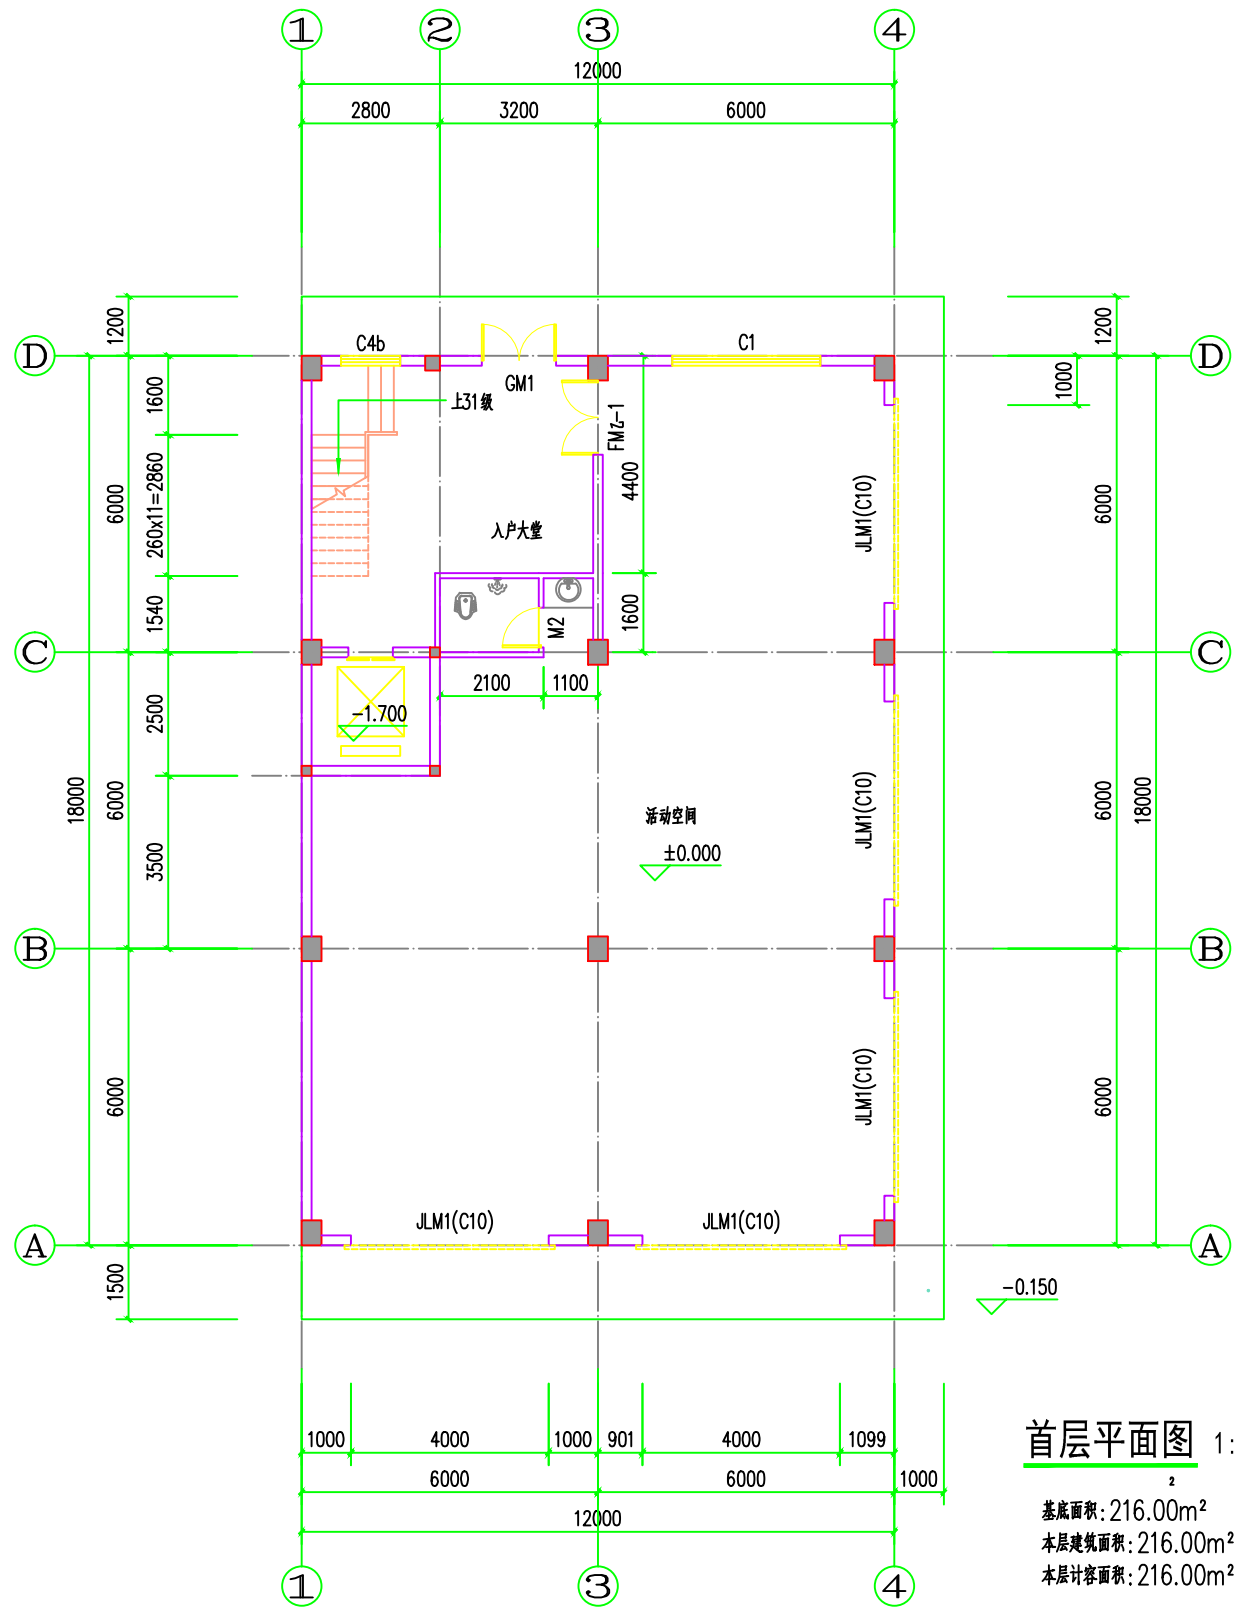

首层平面图 1:100

基底面积: 216.00m<sup>2</sup>  
本层建筑面积: 216.00m<sup>2</sup>  
本层计容面积: 216.00m<sup>2</sup>  
本栋总建筑面积: 485.10m<sup>2</sup>  
本栋总计容面积: 485.10m<sup>2</sup>

# 修改方案，二次报建

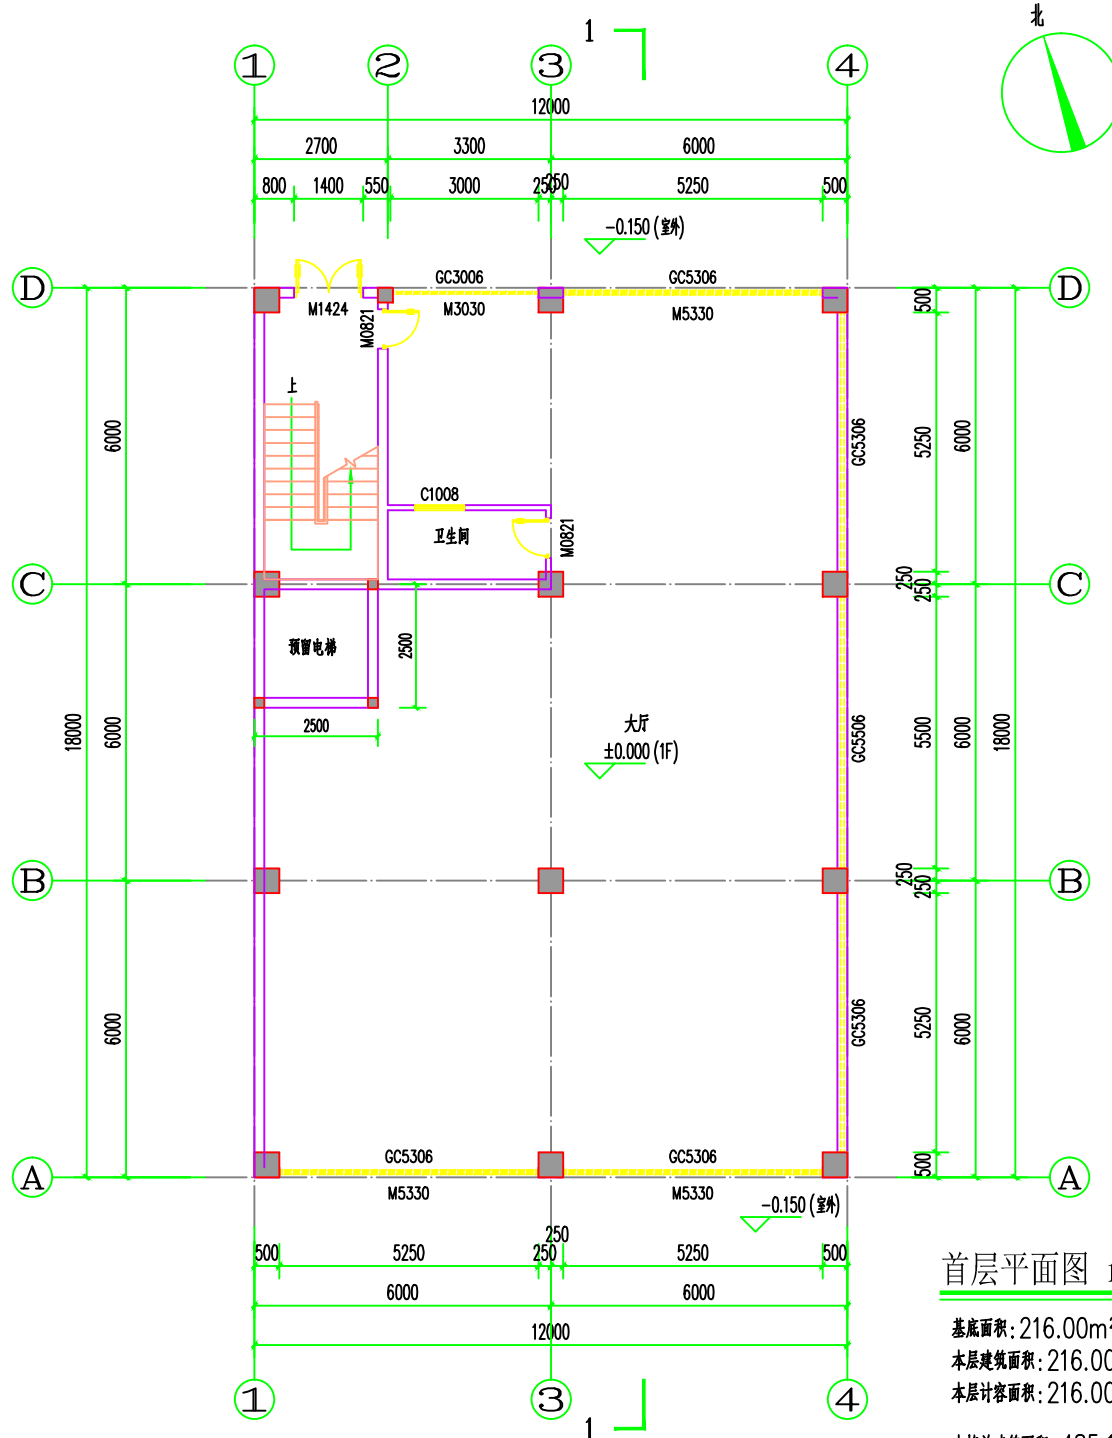

首层平面图 1:100

基底面积: 216.00m<sup>2</sup>  
本层建筑面积: 216.00m<sup>2</sup>  
本层计容面积: 216.00m<sup>2</sup>  
本栋总建筑面积: 485.10m<sup>2</sup>  
本栋总计容面积: 485.10m<sup>2</sup>

|   |     |                                                                                       |       |      |                                                                                       |      |            |
|---|-----|---------------------------------------------------------------------------------------|-------|------|---------------------------------------------------------------------------------------|------|------------|
| <div></div> <div>广东智铭设计有限公司</div> <div>Guangdong Zhiming Design Co., Ltd.</div> |     |                                                                                       |       | 建设单位 | 赖习勋                                                                                   | 设计号  |            |
|   |     |                                                                                       |       | 工程名称 | 赖习勋住宅楼                                                                                | 设计阶段 | 施 工 图      |
|   |     |                                                                                       |       | 子项名称 |                                                                                       | 专 业  | 建 施        |
| 审 定   | 杜少平 |  | 项目负责人 | 聂 红  |  | 图 号  | JS- 06     |
| 审 核   | 聂 红 |  | 校 核   | 张彦志  |  | 比 例  | 1:100 版本 1 |
| 专业负责人   | 聂 红 |  | 设 计   | 余世霖  |                                                                                       | 日 期  | 2025.04    |
|   |     |                                                                                       |       | 图名:  | 首层对比图                                                                                 |      |            |