


修改方案，二次报建

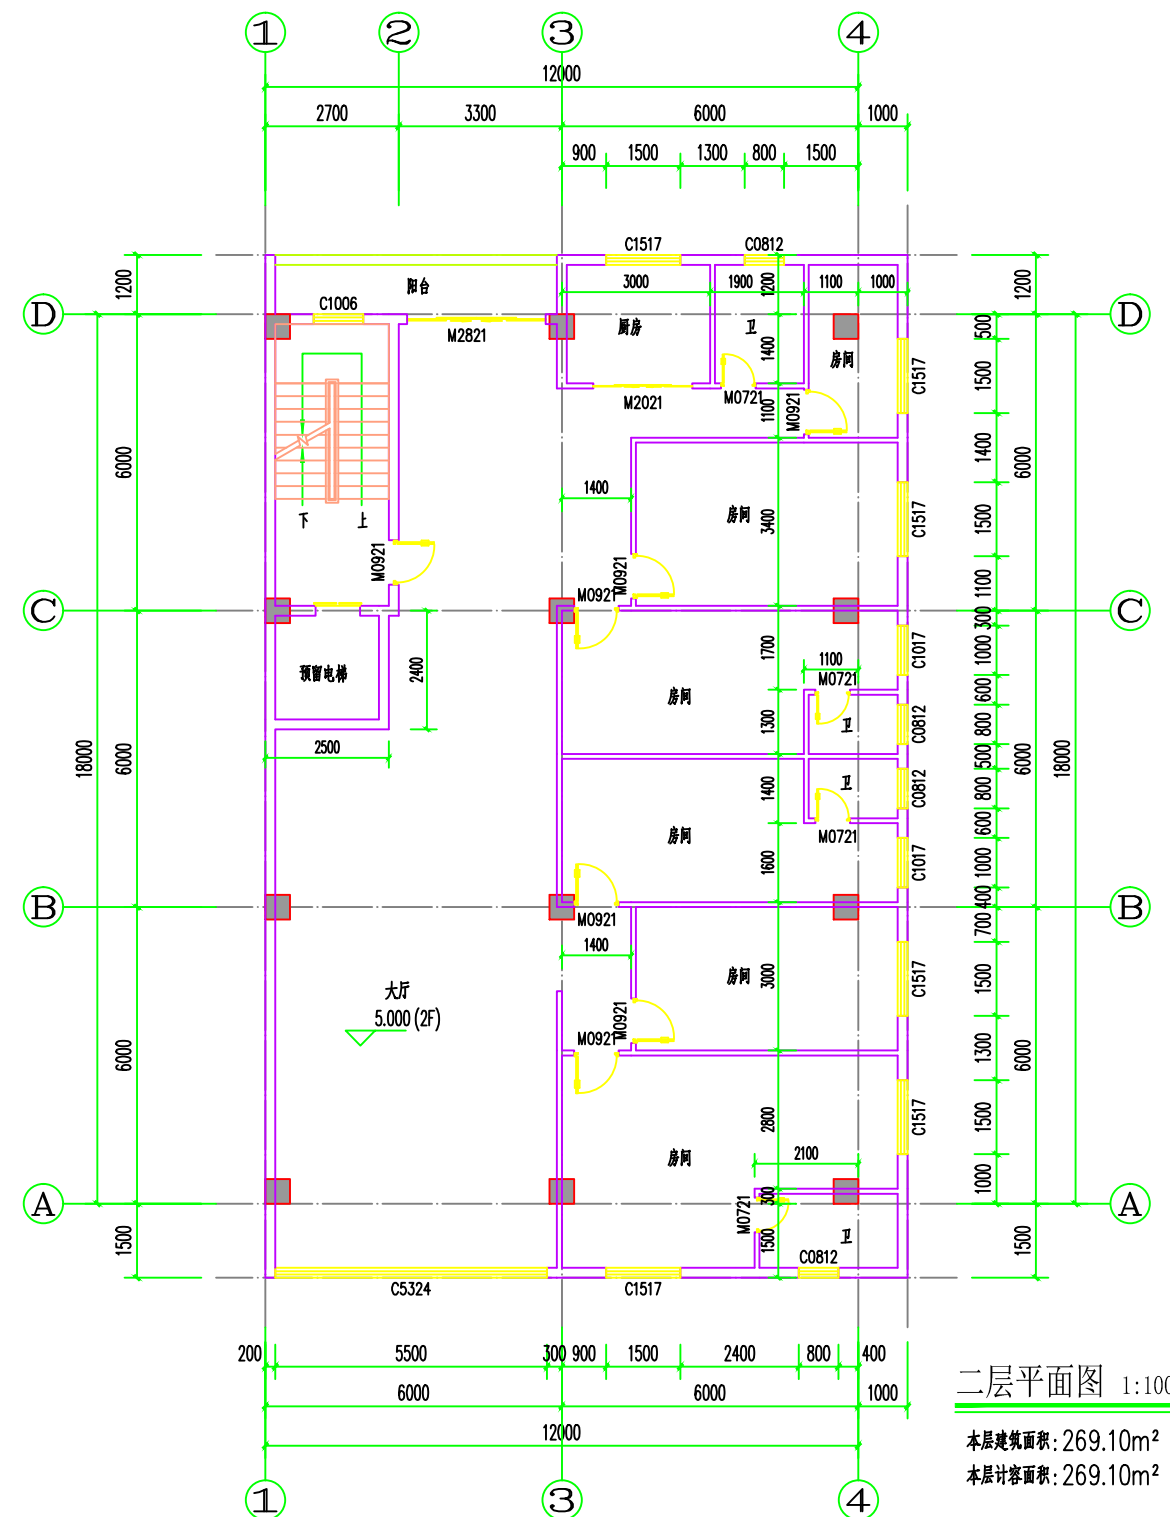

二层平面图 1:100

本层建筑面积: 269.10m²
本层计容面积: 269.10m²

 广东智铭设计有限公司 Guangdong Zhiming Design Co., Ltd.						建设单位 工程名称 子项名称		赖习勋 赖习勋住宅楼		设计号 设计阶段 专 业		施 工 图 建 施	
审 定	杜少平		项目负责人	聂 红		图名： 二层对比图							
审 核	聂 红		校 核	张彦志						图 号		JS- 06	
专业负责人	聂 红		设 计	余世霖						比 例		1:100 版本 1	
								日 期		2025.04			