



首次报建

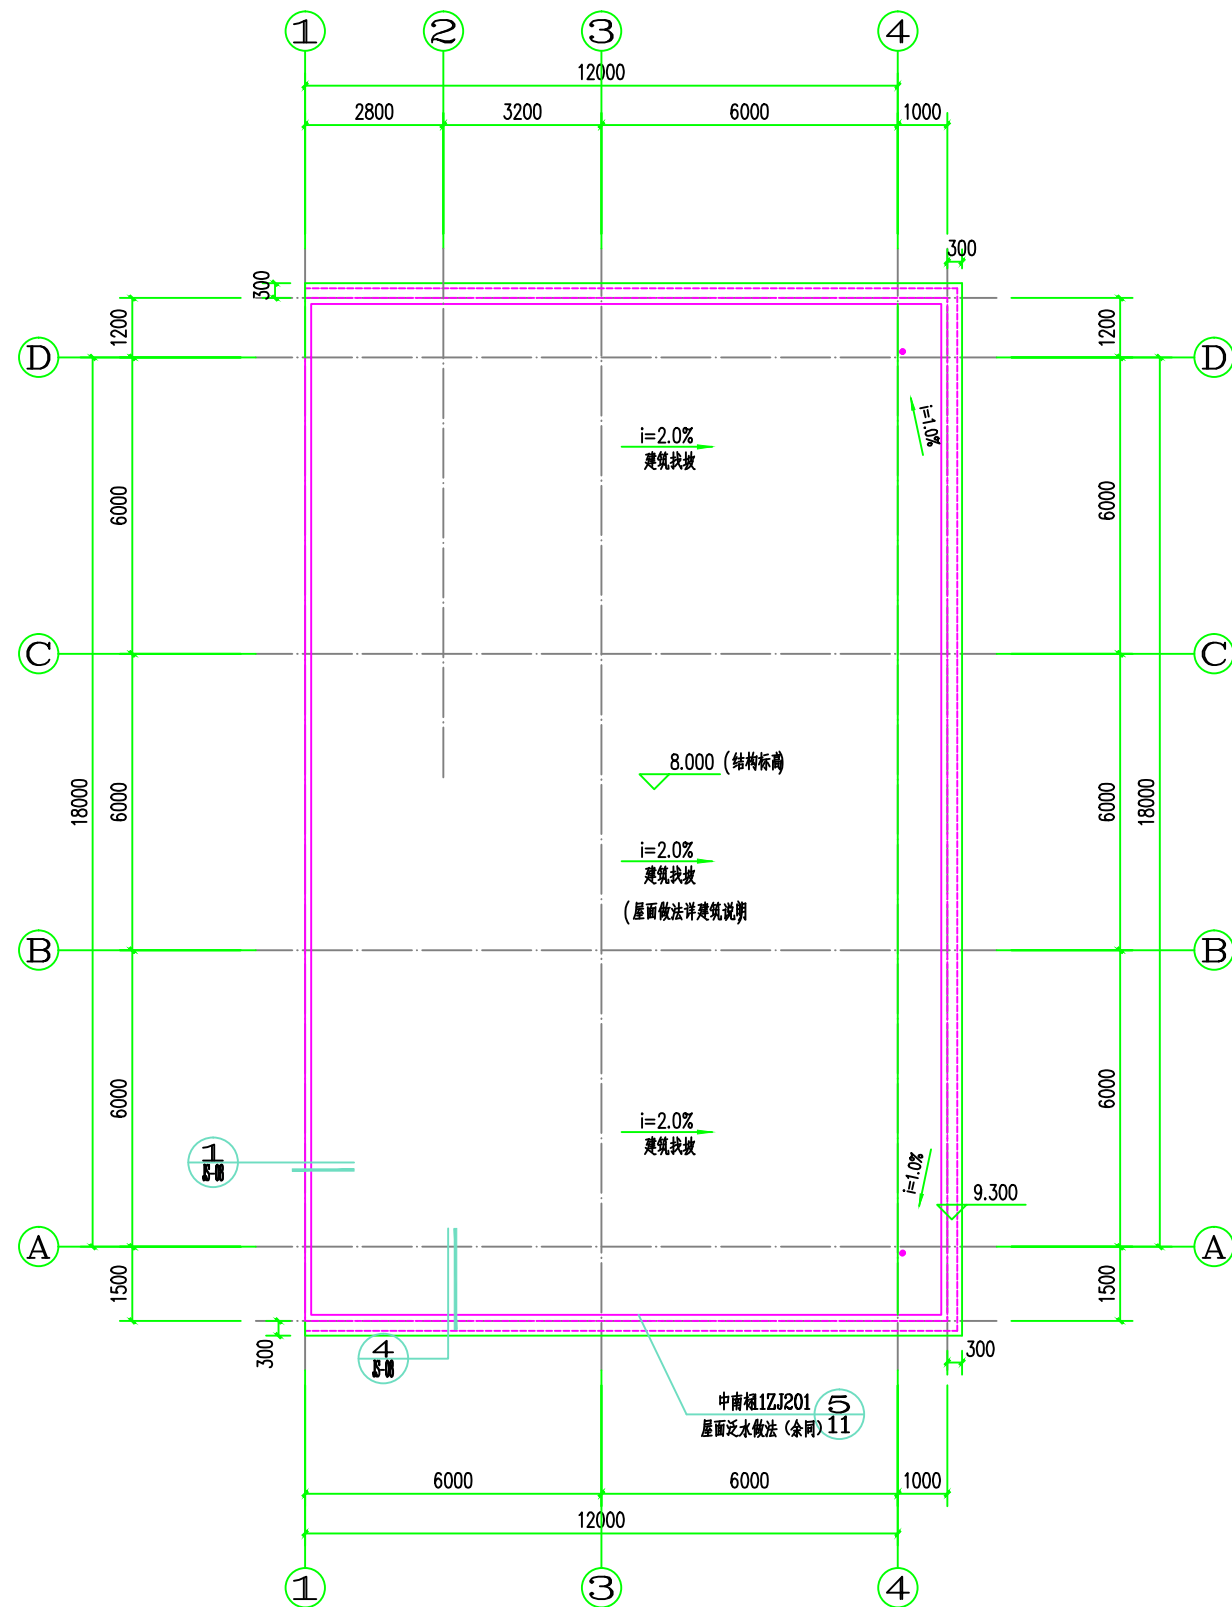

屋面层平面图 1:100

本层建筑面积: 0m²
本层计容面积: 0m²

修改方案，二次报建

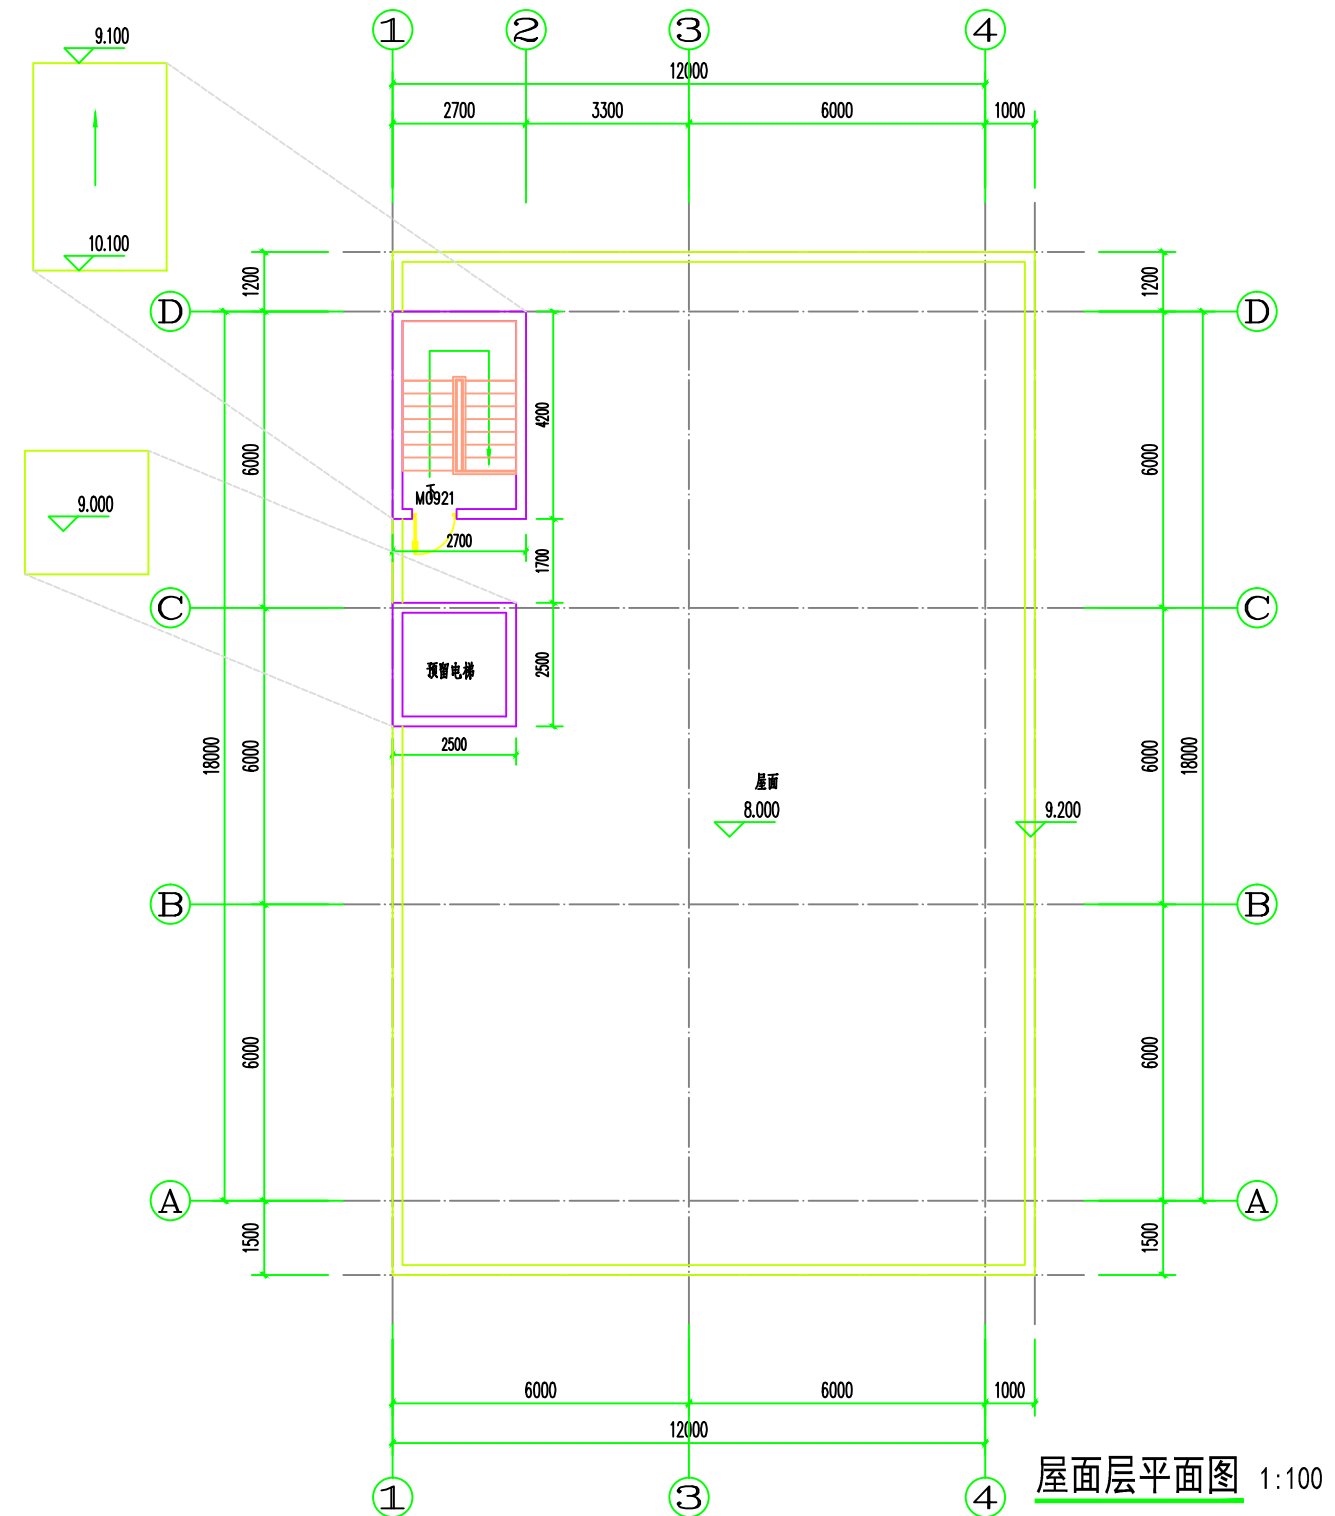

屋面层平面图 1:100

本层建筑面积: 0m²
本层计容面积: 0m²

 广东智铭设计有限公司 Guangdong Zhiming Design Co., Ltd.				建设单位	赖习勋	设计号	
				工程名称	赖习勋住宅楼	设计阶段	施工图
				子项名称		专 业	建 施
审 定	杜少平		项目负责人	聂 红		图名: 屋面层对比图	
审 核	聂 红		校 核	张彦志			
专业负责人	聂 红		设 计	余世霖			
						图 号	JS- 06
						比 例	1:100 版本 1
						日 期	2025.04