



首次报建

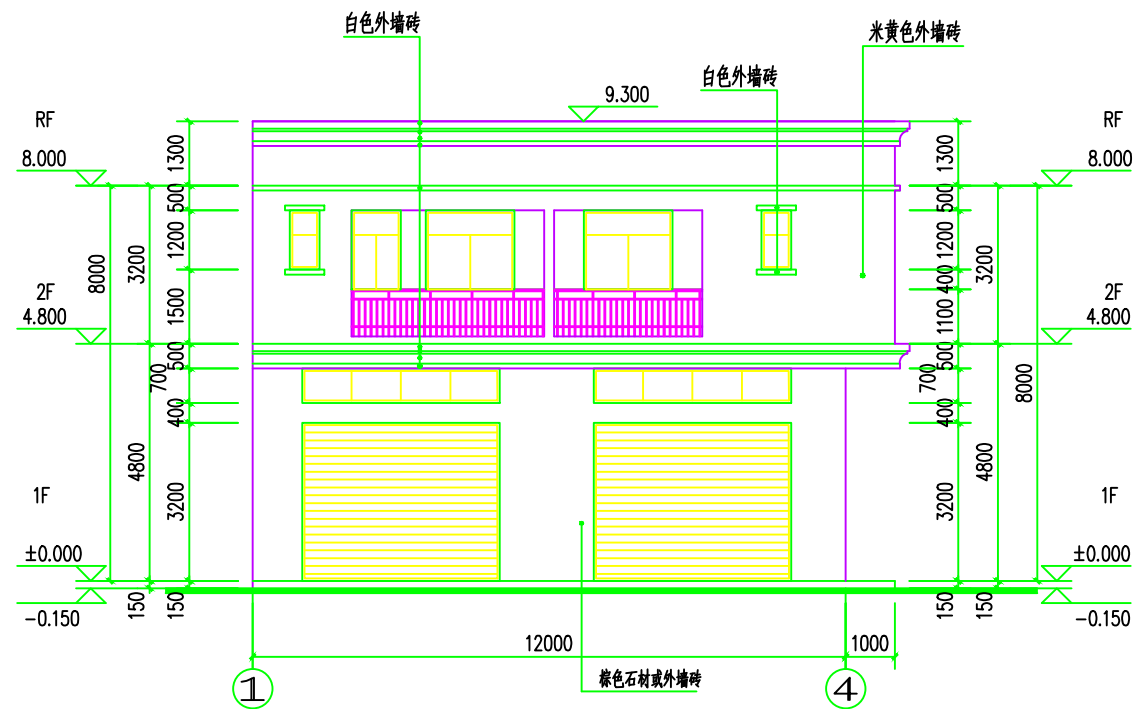


①-④立面图 1:100

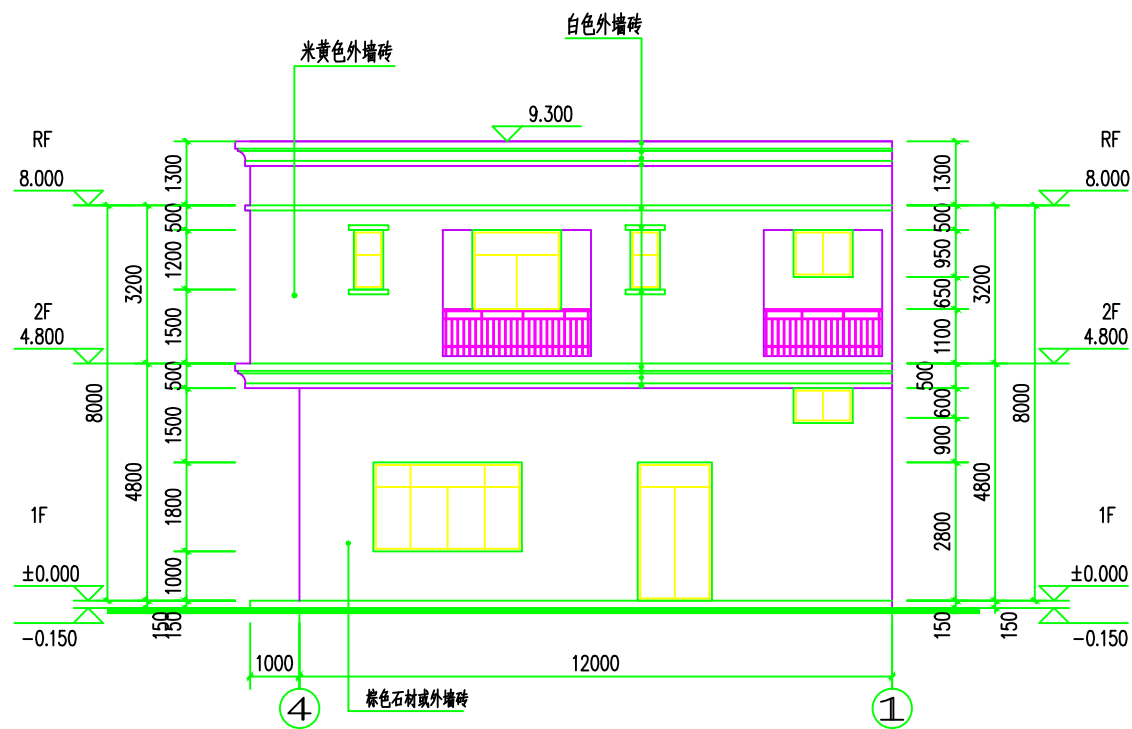


④-①立面图 1:100

修改方案，二次报建

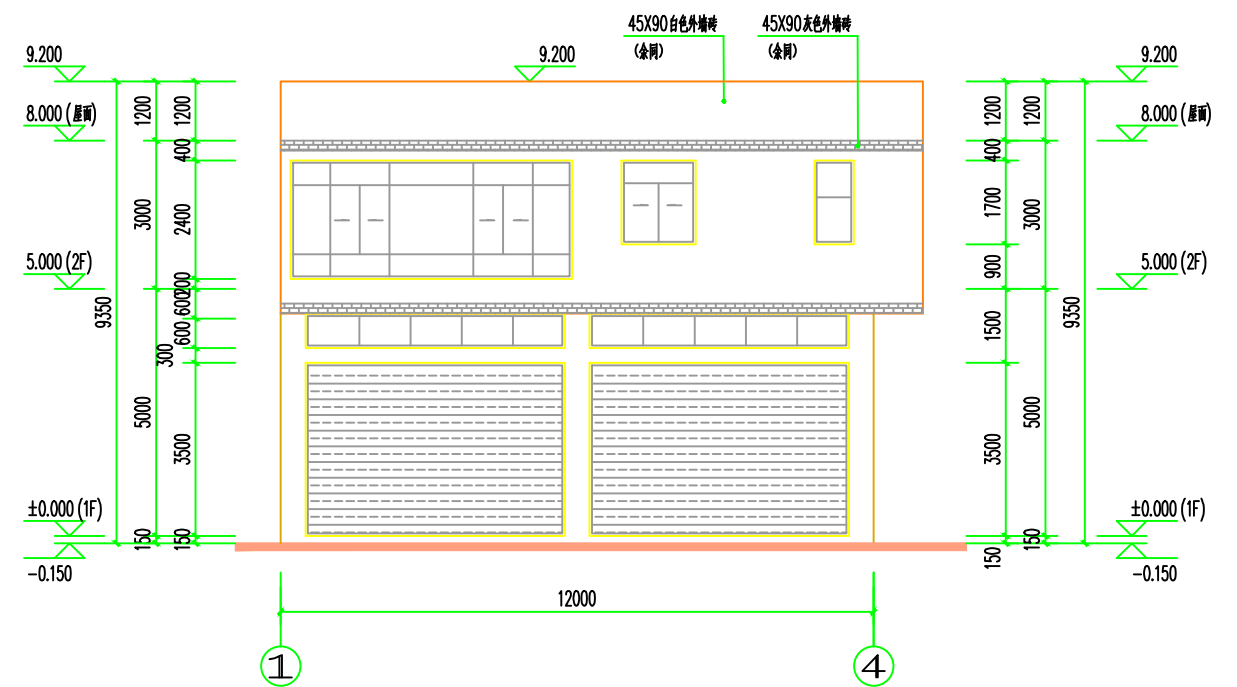

①~④轴立面图 1:100

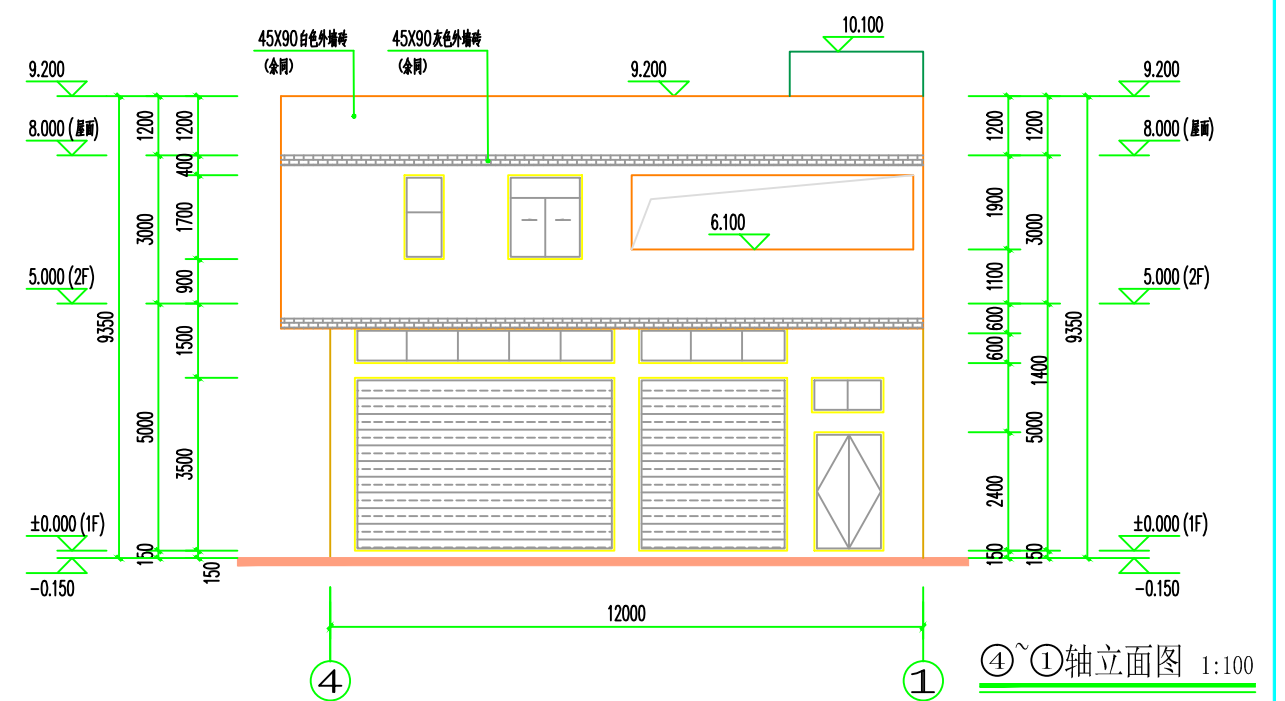

④~①轴立面图 1:100

 广东智铭设计有限公司 Guangdong Zhiming Design Co., Ltd.				建设单位	赖习勋	设计号	
				工程名称	赖习勋住宅楼	设计阶段	施工图
				子项名称		专业	建筑
审定	杜少平	项目负责人	聂红	图名:	①~④轴立面图对比图		
审核	聂红	校核	张彦志		④~①轴立面图对比图		
专业负责人	聂红	设计	余世霖		图号	JS-06	
					比例	1:100	版本 1
					日期	2025.04	