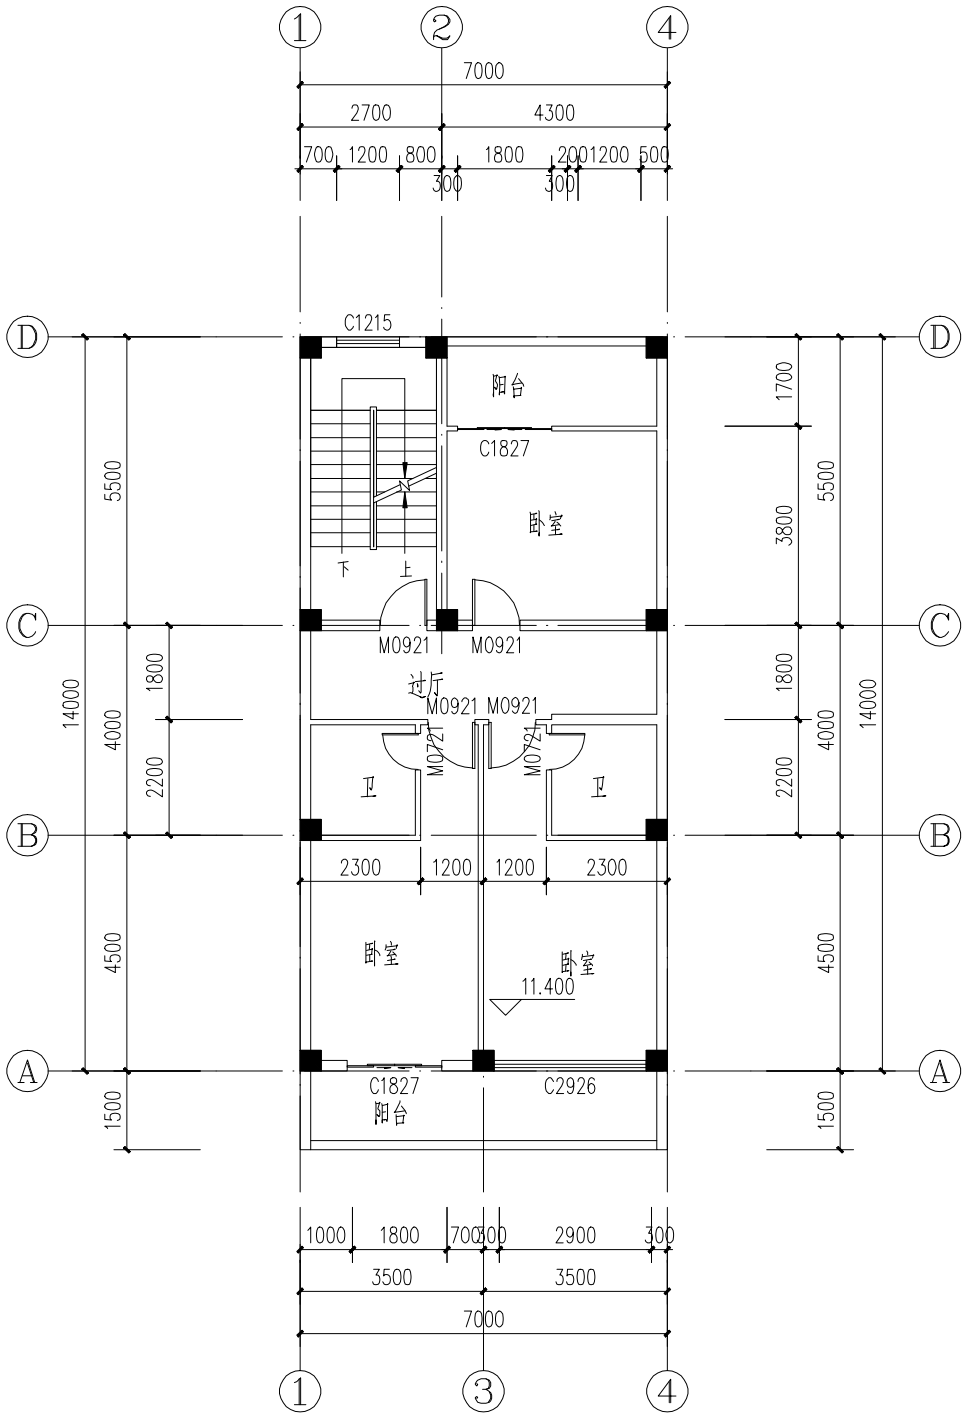

四层平面图 1:100

本层建筑面积：103.25m²
本层计容面积：103.25m²

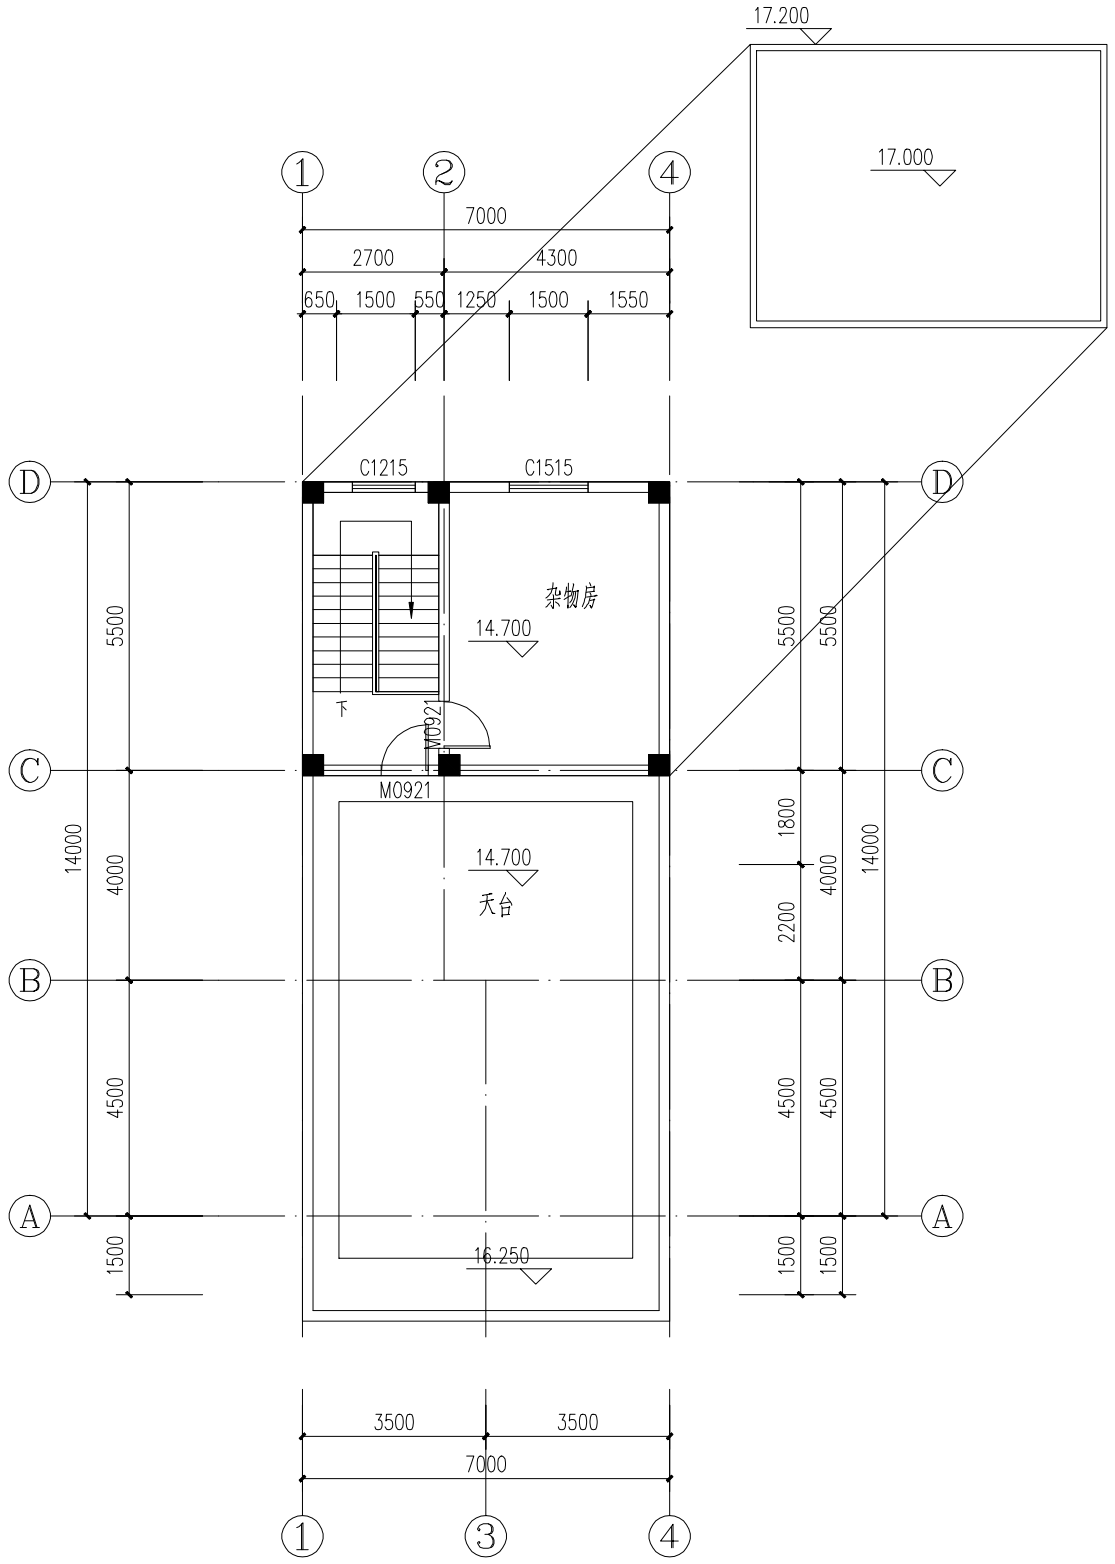

屋面层平面图 1:100

本层建筑面积：39.20m²
本层计容面积：39.20m²

说明：

1、未标注门窗按平面图居中安装或靠边安装墙宽120.
2、外墙、分户墙及楼梯间墙为200墙，其余均为100墙.
3、墙体约3m长设一构造柱，全部构造柱大样见结施.
4、未配筋大样详见结施图.大样配筋以结施图为准.
5、厕所标高为H-0.050.
6、天面找坡均为建筑找坡

版权所有，不得复制、套用。
ALL RIGHTS RESERVED, DON'T COPIED, REPRODUCED

世方国际
Shifang International Co.,Ltd.
广州世方建筑设计有限公司
GUANGZHOU SHIFANG ARCHITECTS AND ENGINEERS LTD
建筑行业（建筑工程）甲级；风景园林工程设计乙级；市政行业（道路工程、给水工程、排水工程、桥梁工程）专业乙级；
证书编号：A244062074
NATIONAL DESIGN LICENSE No.A244062074
地址 Add：广州市南沙区进港大道星河东悦汇A栋14楼
邮箱 E-mail：6827677@qq.com
电话 Tel：020-39922677

加盖图章处 STAMP AREA

建设单位 CLIENT
邓亚喜、朱春红、朱亚伟

工程名称 PROJECT
邓亚喜、朱春红、朱亚伟住宅楼

子项名称 SUB-TITLE

图纸名称 TITLE
三层平面图　屋面层平面图

版本 REVISION

版本 REV. NO.	修订内容 DESCRIPTION	修订日期 DATE	修订人 REV. BY

审定 APPROVED BY	张力丹	张力丹
审核 CHECKED BY	陈金堂	陈金堂
项目负责 PROJECT CHIEF	郑伟钦	郑伟钦
专业负责 CHIEF	郑伟钦	郑伟钦
校对 CHECKED BY	陈齐才	陈齐才
设计 DESIGN	白松林	白松林
绘图 DRAWN BY	白松林	白松林

专业 PROFESSIONAL	阶段 STAGE	图号 DWG. NO.
建筑	竣工图	JS-04
比例 SCALE	版本号 REVISION	日期 DATE
1:100	01	2025.10
工程编号 PROJ. NO.	SF-2024-008	

本图纸未经我司批准或复制及技术审定，不得用于施工。