



清远市英德市白沙镇落实地块落实前土地使用规划局部图
(WLS01)

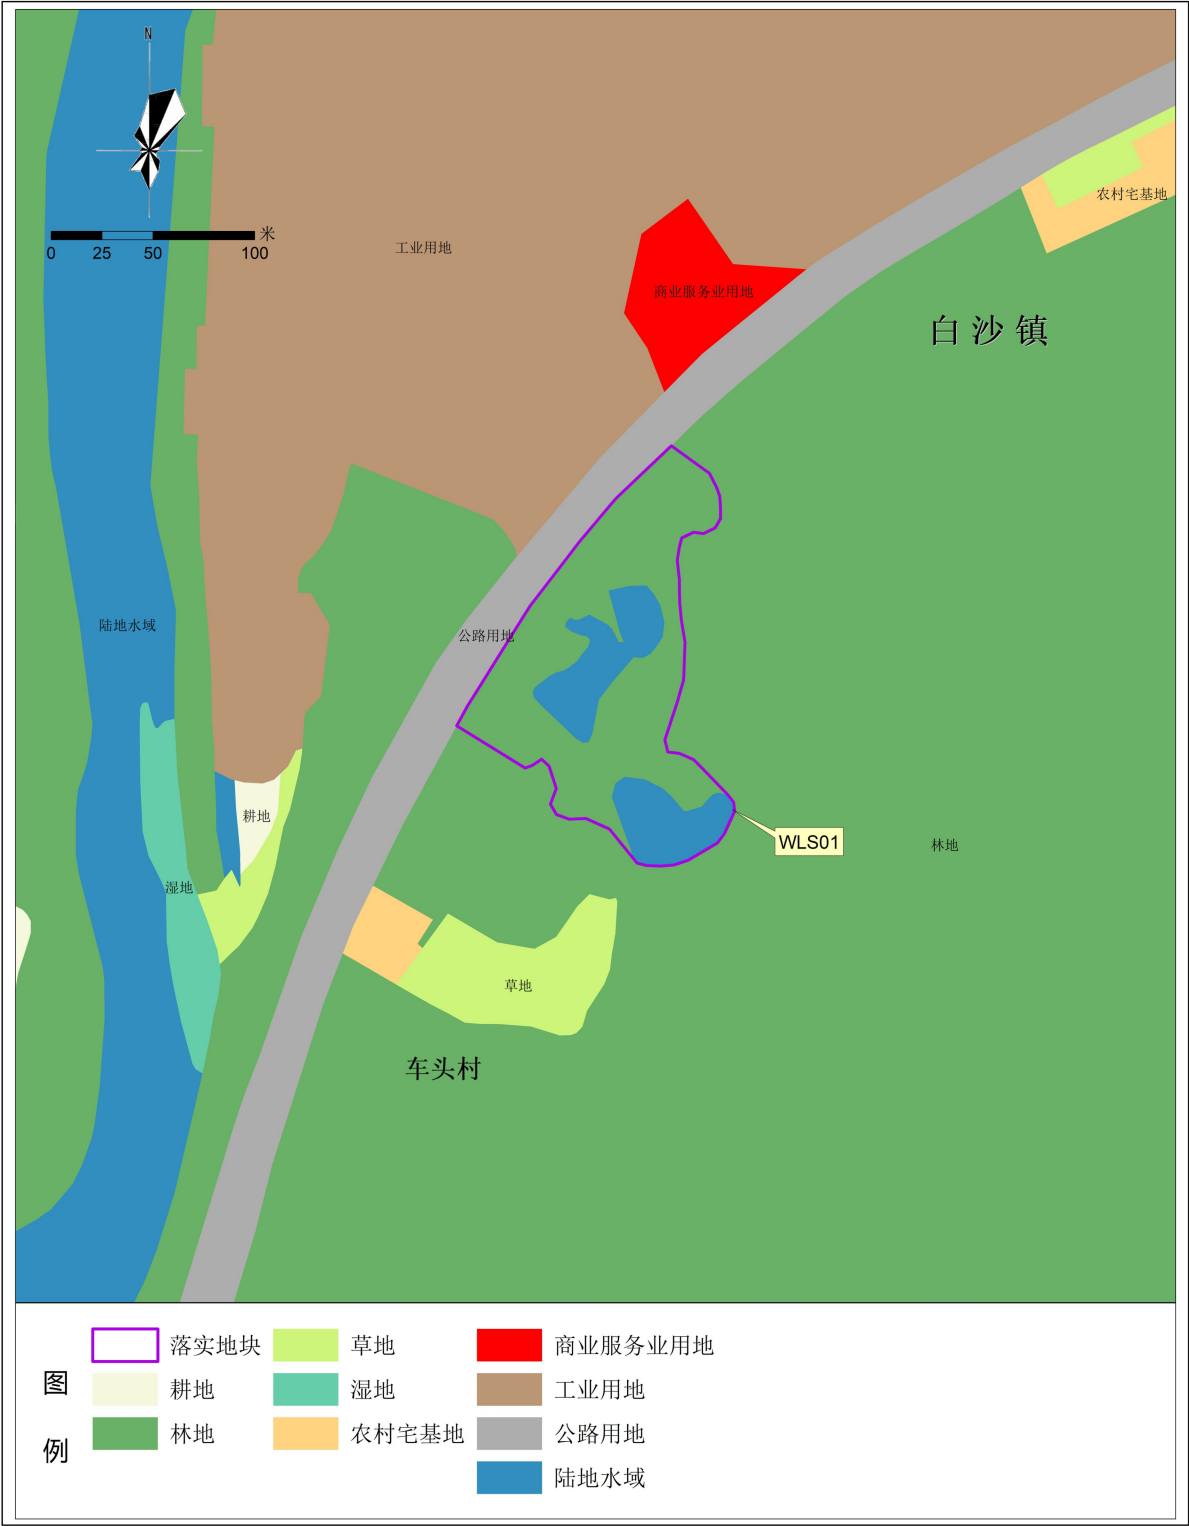

清远市英德市石灰铺镇落实地块落实前土地使用规划局部图
(WLS02-03)

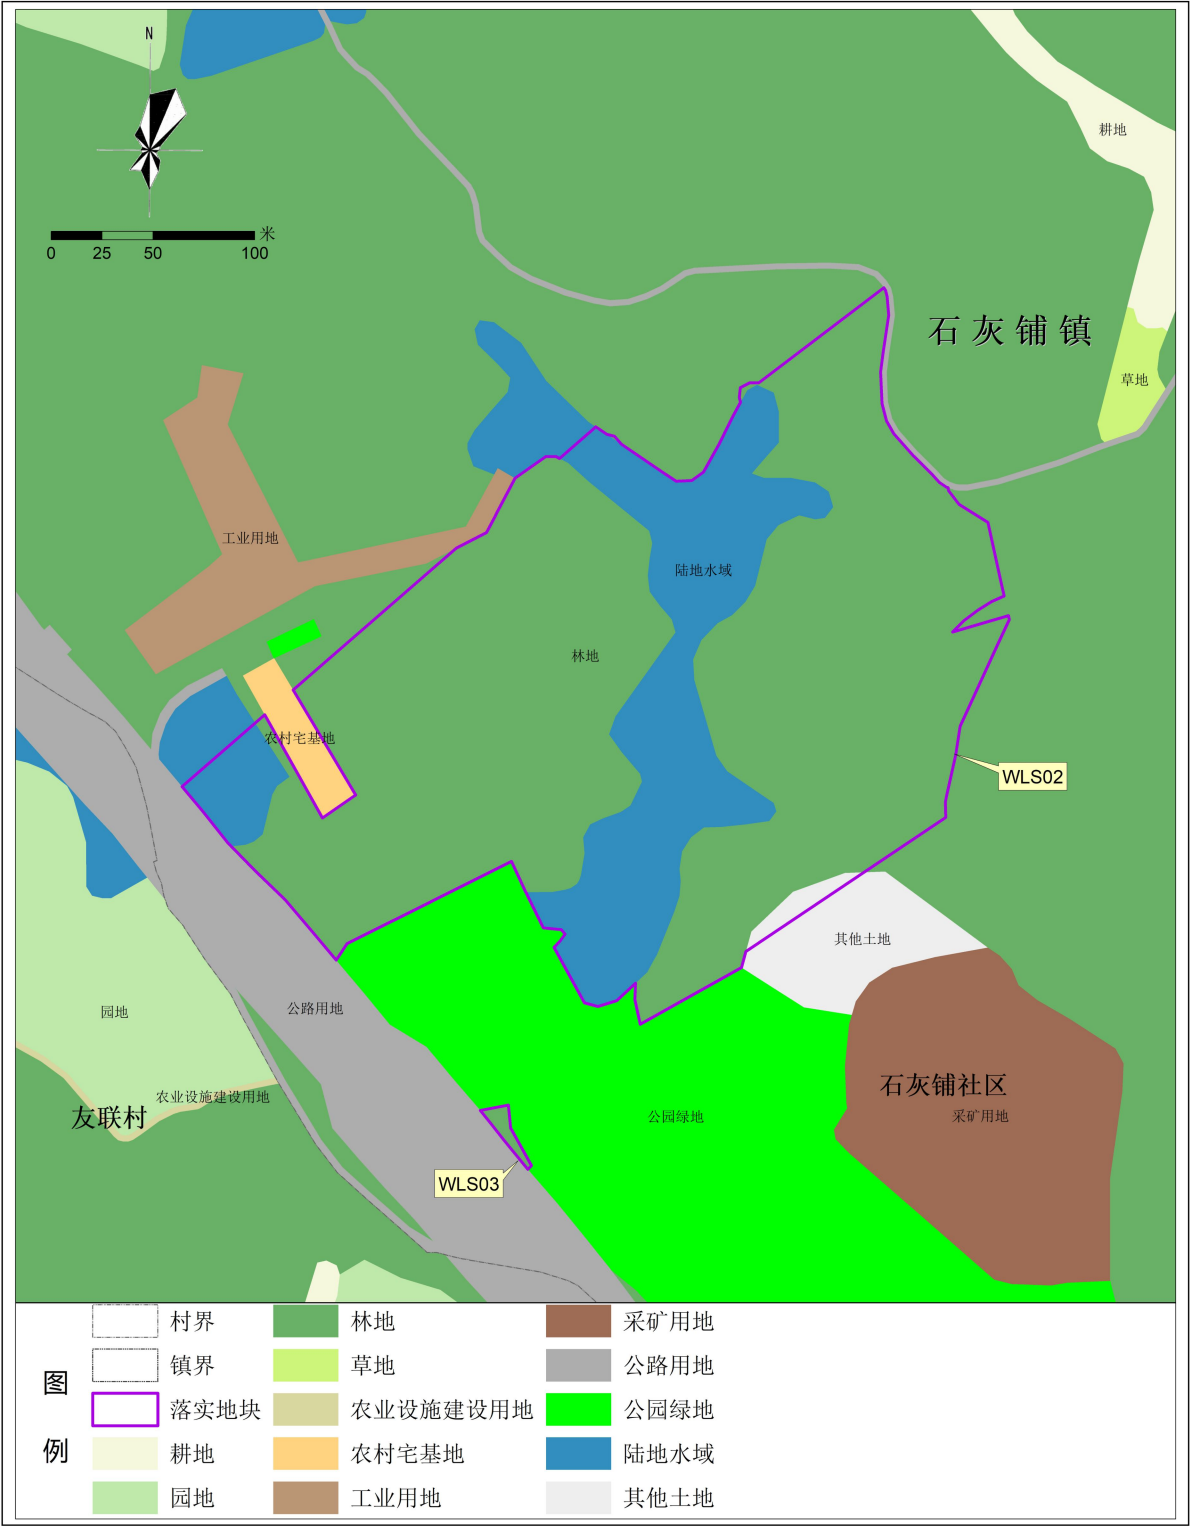

清远市英德市大站镇落实地块落实前土地使用规划局部图
(WLS04-05)




清远市英德市大站镇落实地块落实前土地使用规划局部图
(WLS06-07)




清远市英德市大站镇落实地块落实前土地使用规划局部图
(NLS01、WLS08-10)




清远市英德市大站镇落实地块落实前土地使用规划局部图
(WLS11)

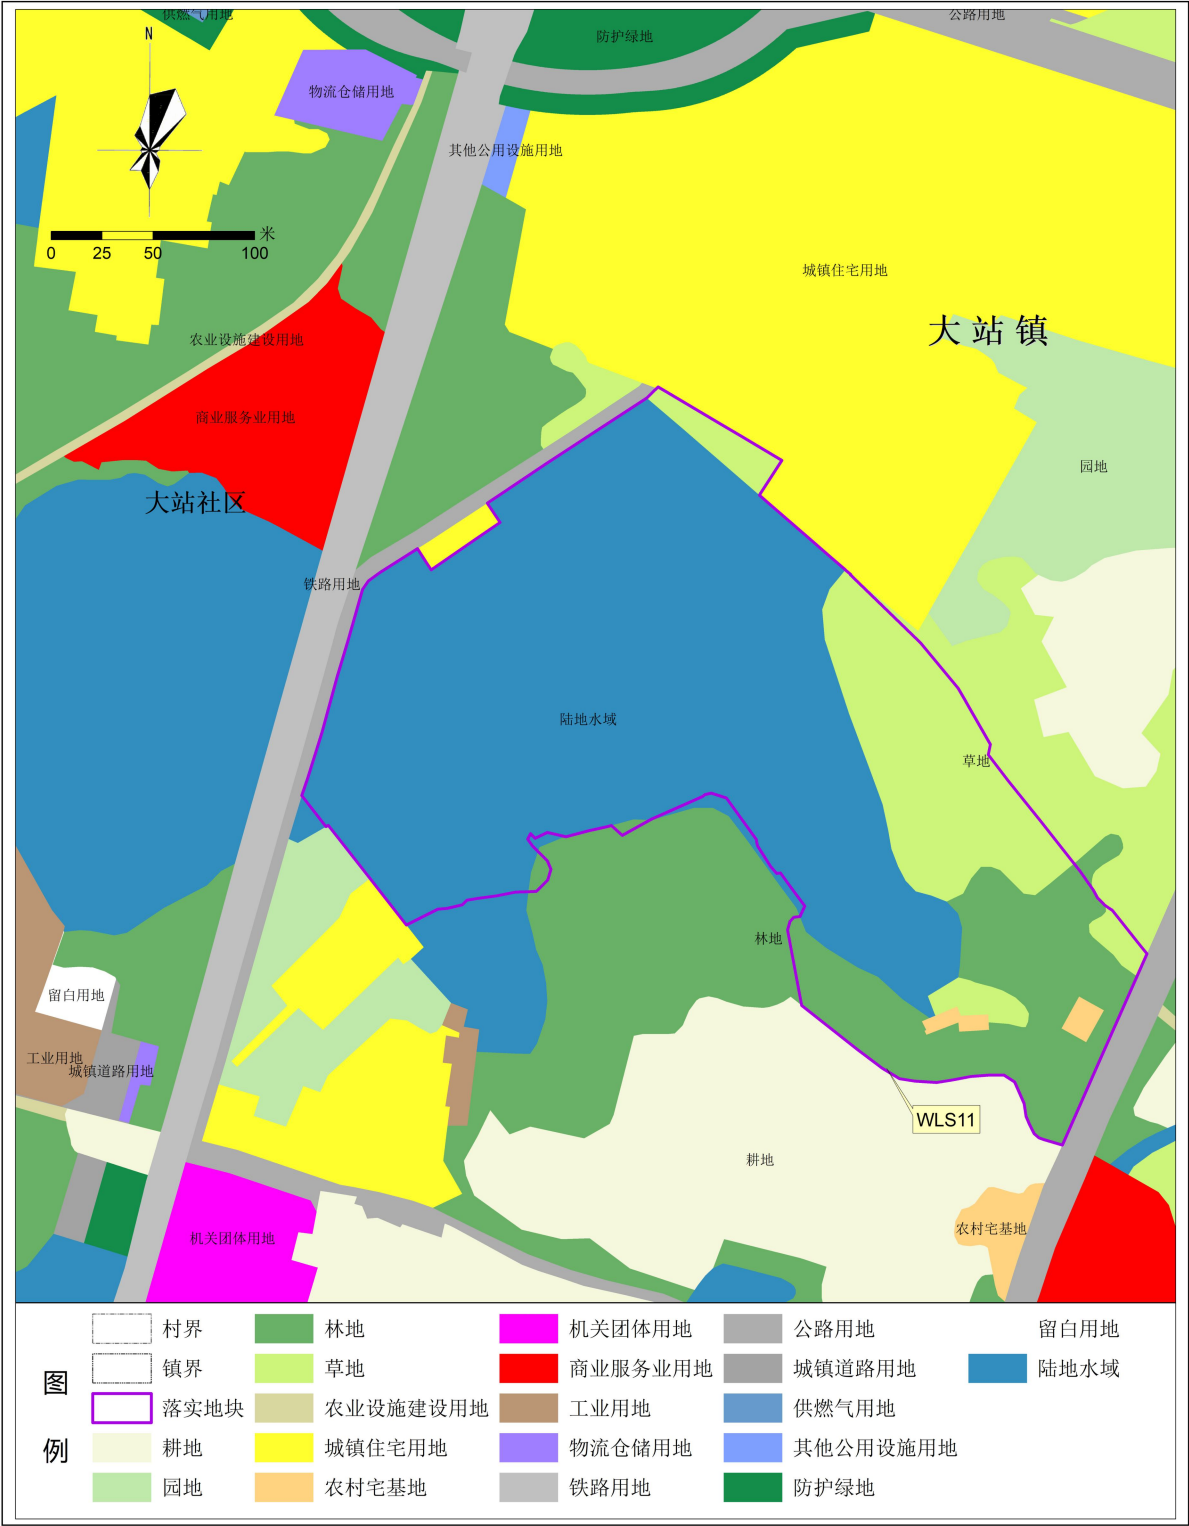


清远市英德市大站镇落实地块落实前土地使用规划局部图
(WLS12)

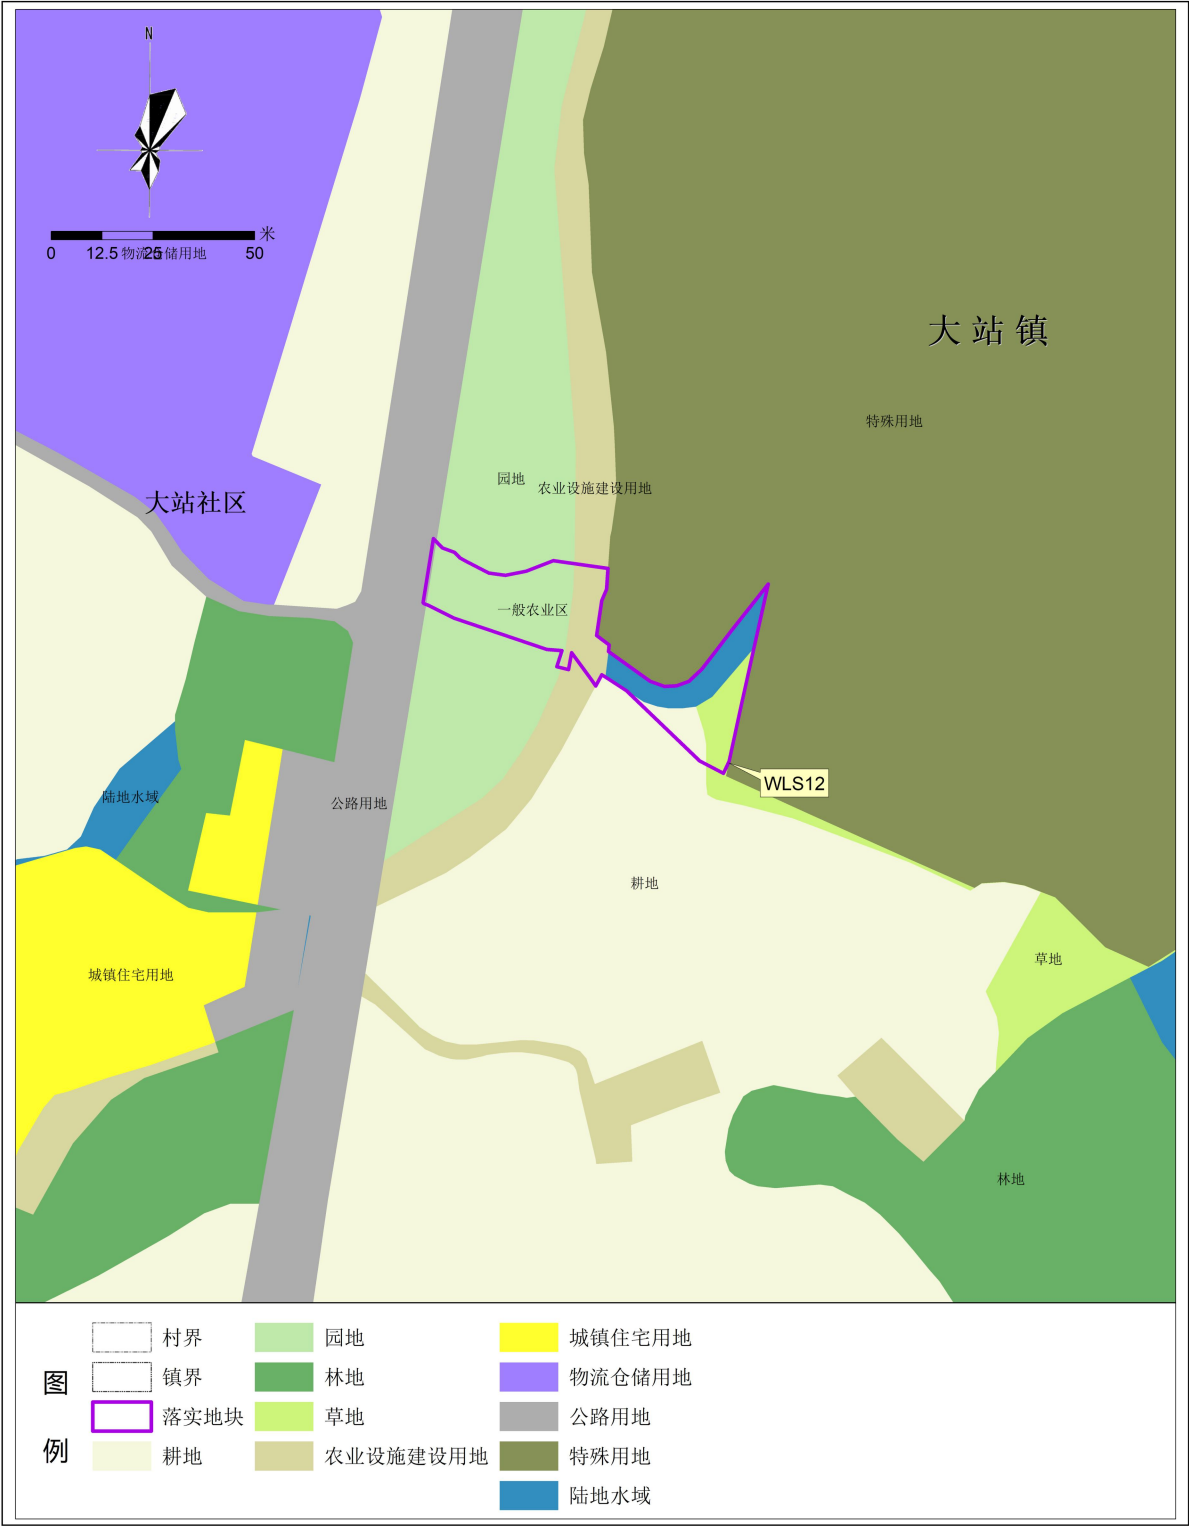

清远市英德市大站镇落实地块落实前土地使用规划局部图
(NLS02、WLS13-14)

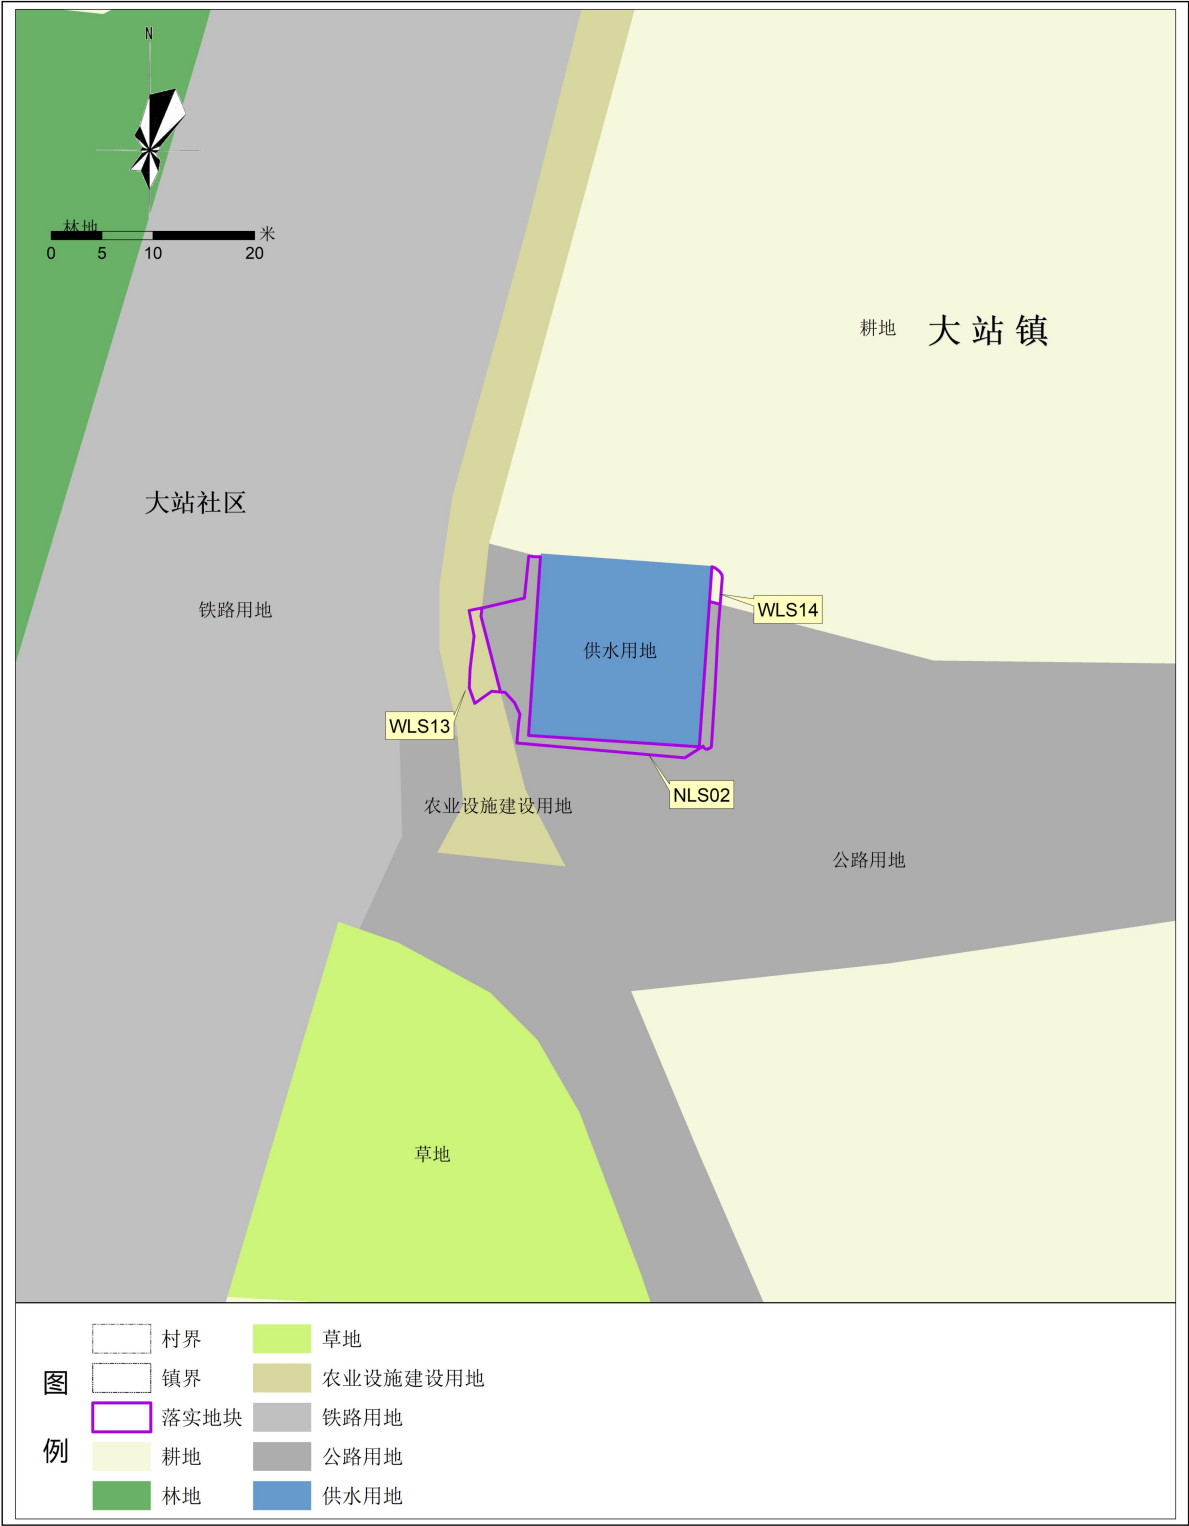

清远市英德市白沙镇落实地块落实后土地使用规划局部图
(WLS01)

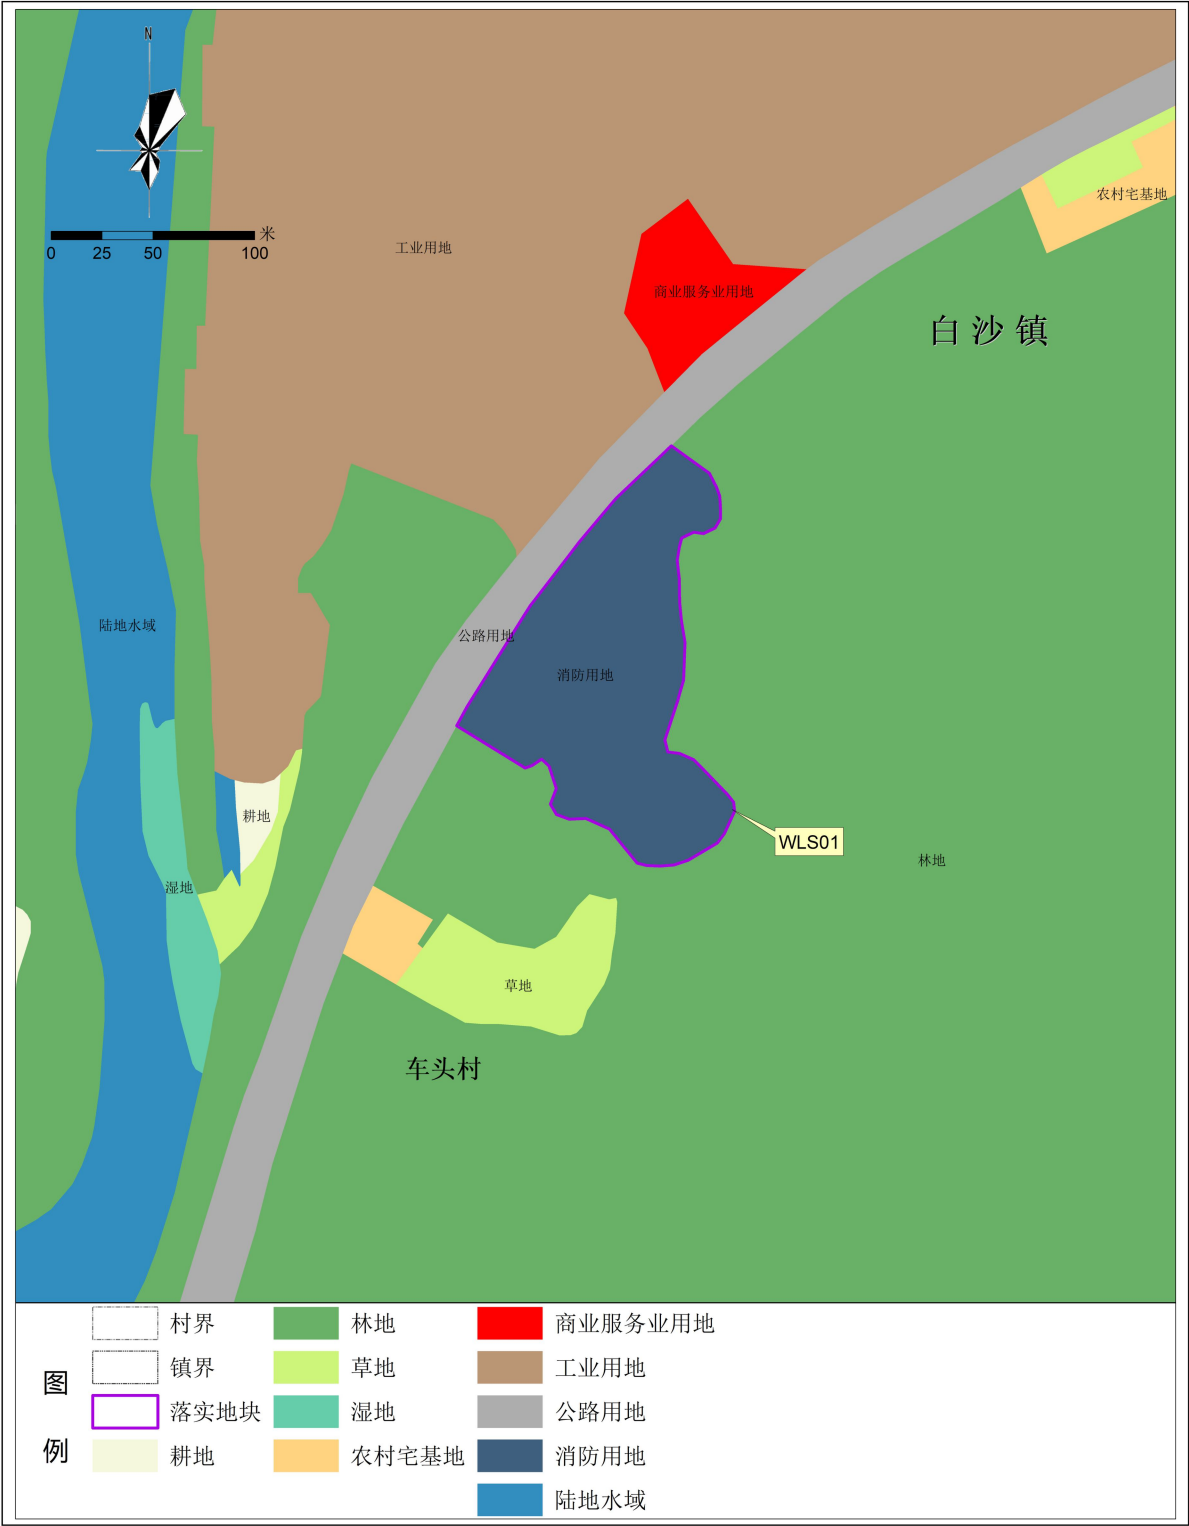


清远市英德市石灰铺镇落实地块落实后土地使用规划局部图
(WLS02-03)



英德市自然资源局
2026年7月 编制

清远市英德市大站镇落实地块落实后土地使用规划局部图
(WLS04-05)

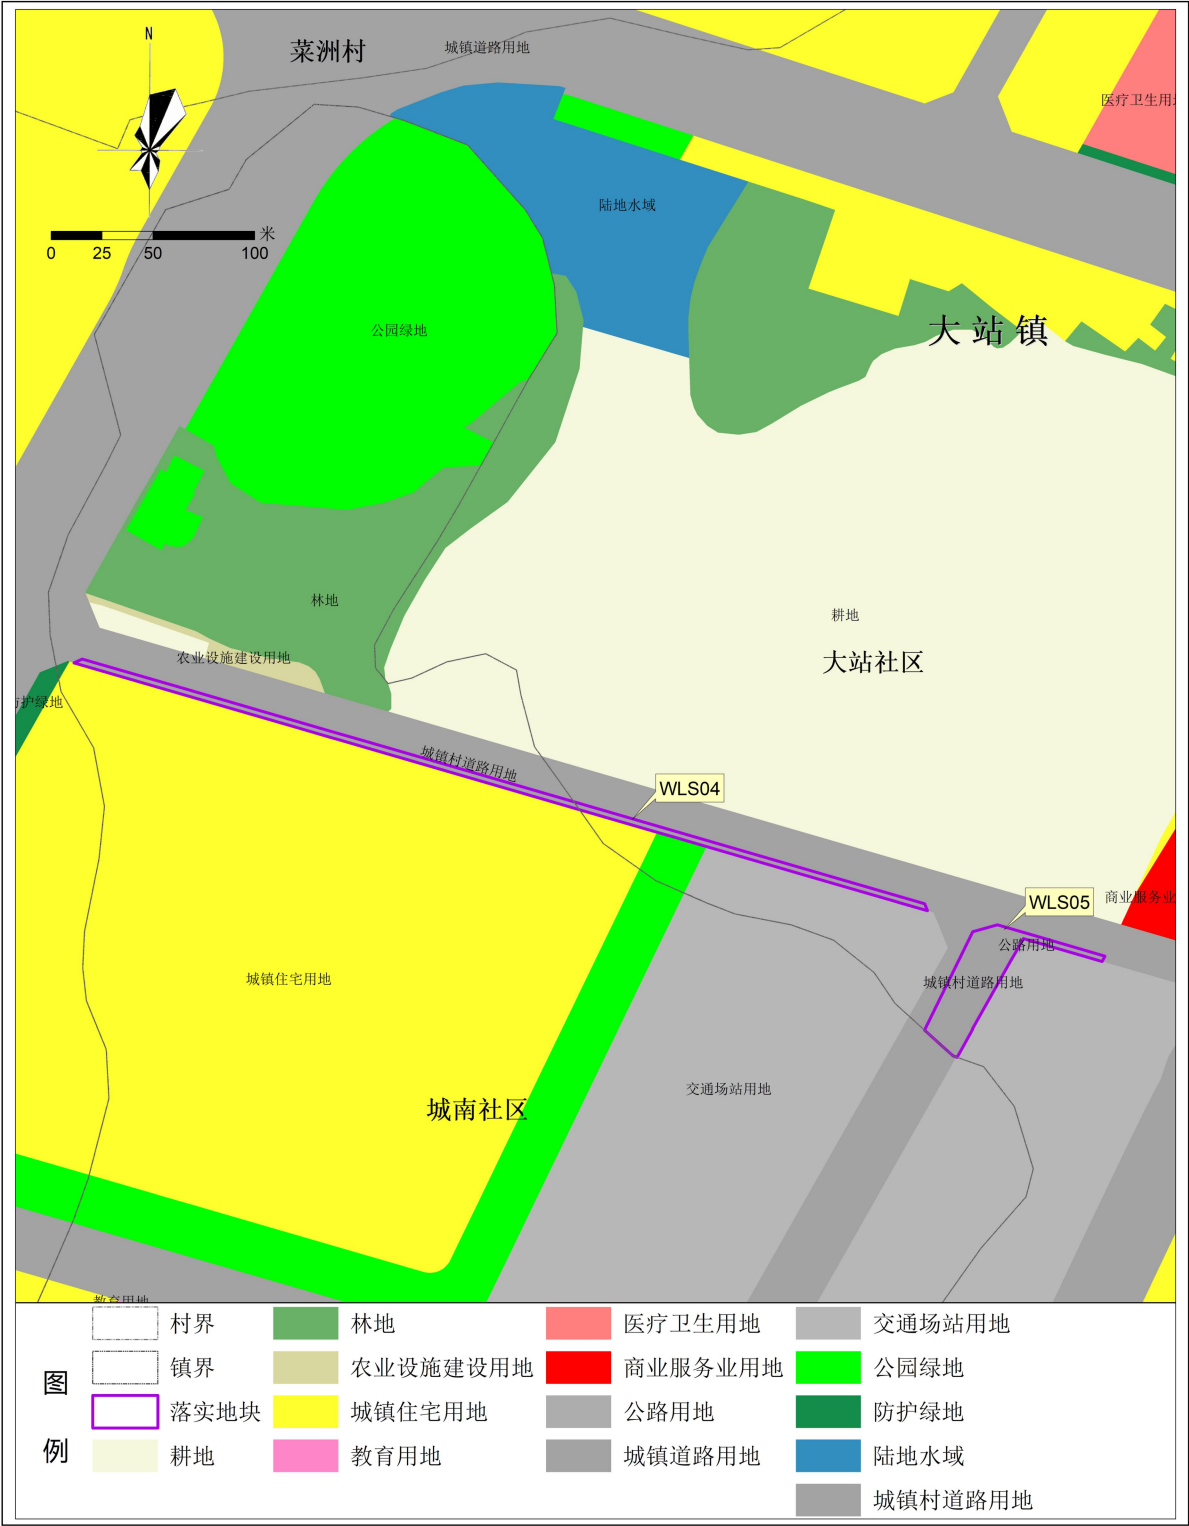


清远市英德市大站镇落实地块落实后土地使用规划局部图
(WLS06-07)




清远市英德市大站镇落实地块落实后土地使用规划局部图
(NLS01、WLS08-10)



清远市英德市大站镇落实地块落实后土地使用规划局部图
(WLS11)

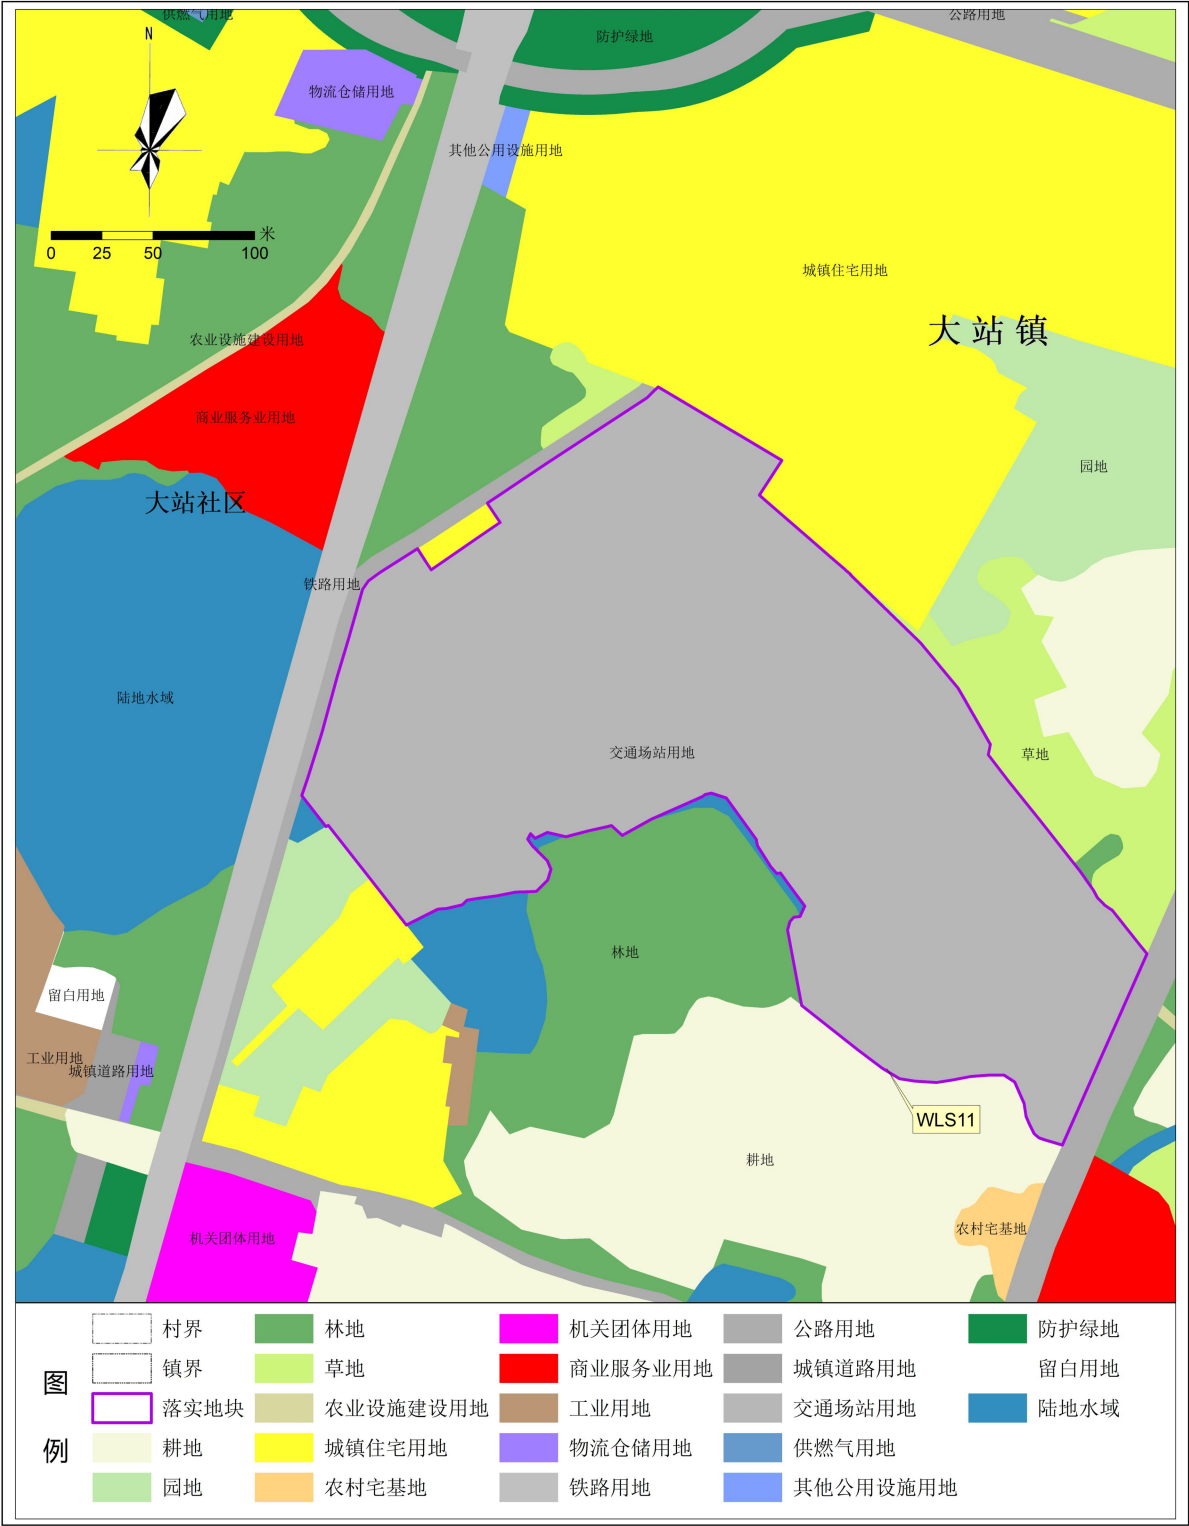

清远市英德市大站镇落实地块落实后土地使用规划局部图
(WLS12)

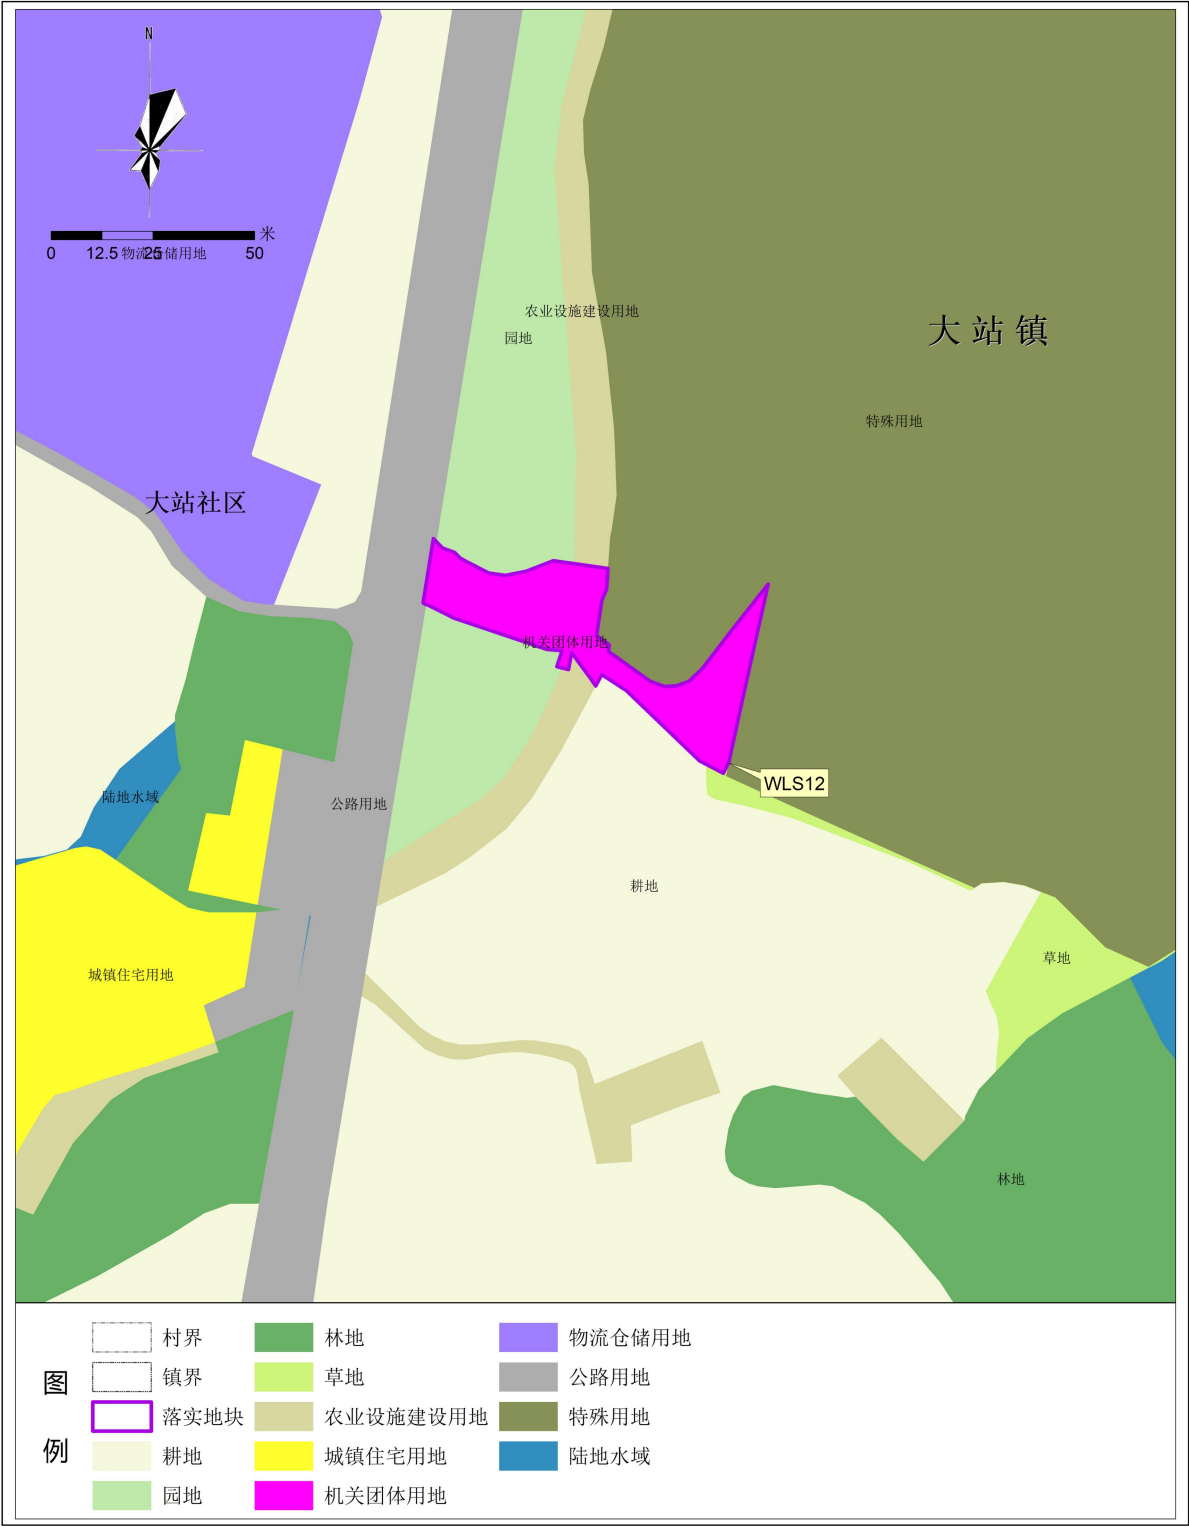

清远市英德市大站镇落实地块落实后土地使用规划局部图
(NLS02、WLS13-14)

