



首层原有杂物间改成商铺及厅

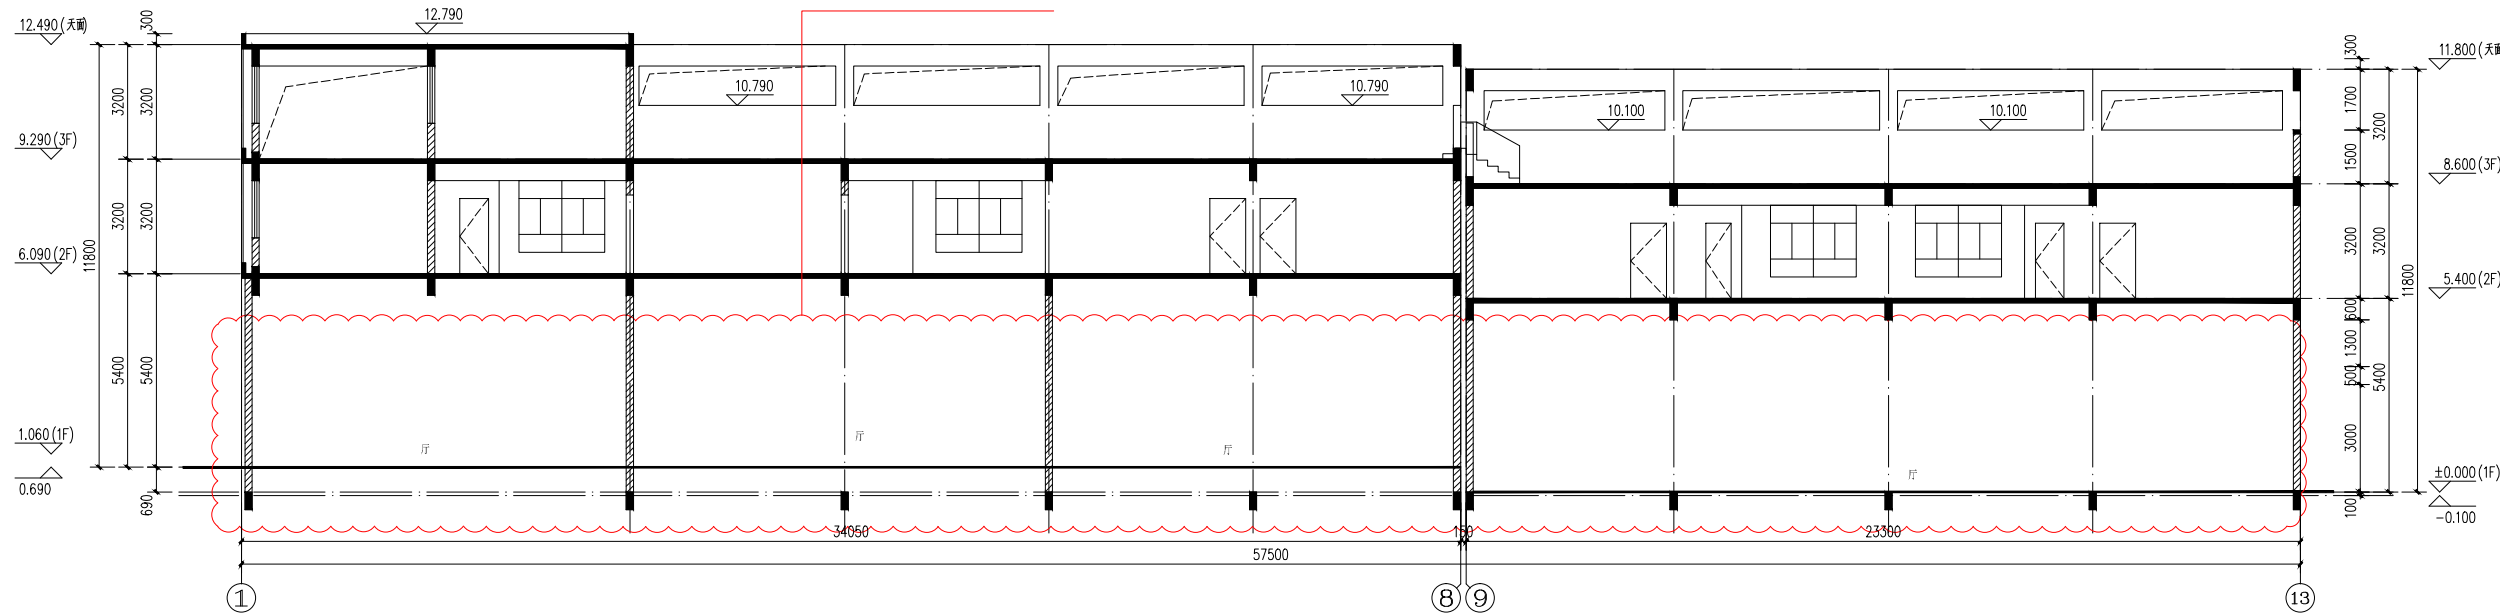


1-1剖面图 1:100

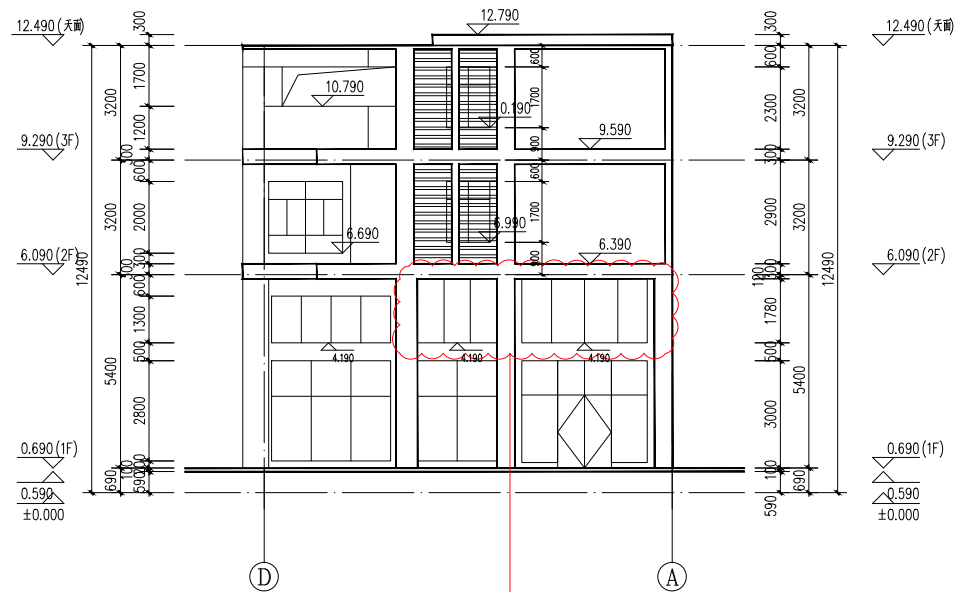


D-A轴立面图 1:100

注：外墙做法采用米白色真石漆


首层门窗调整

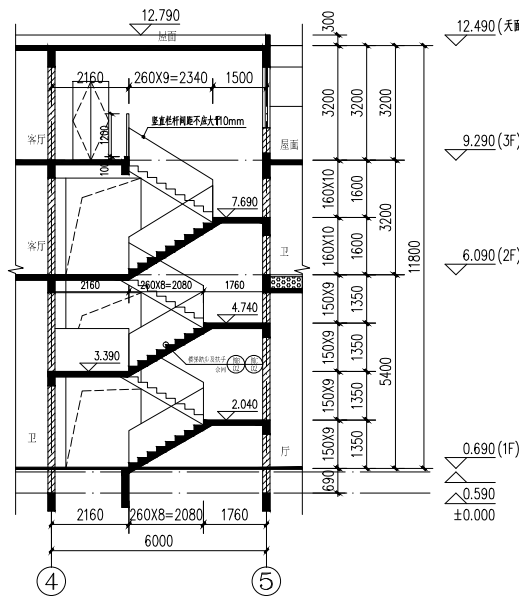

2-2剖面图 1:100

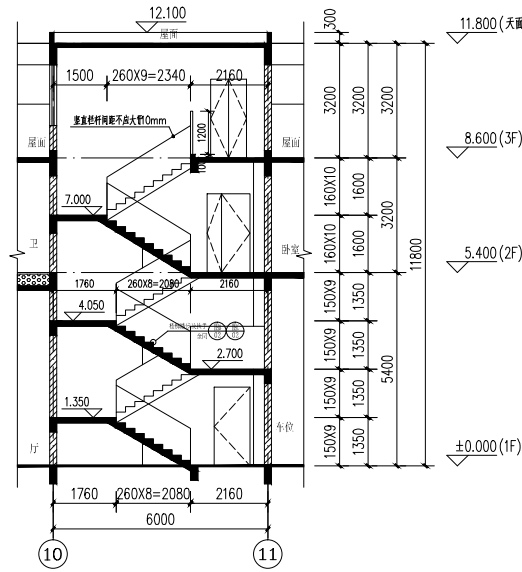

3-3剖面图 1:100

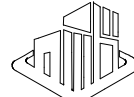

艺术卓越 鼎级创作
ARTISTIC EXCELLENCE TOP GRADE CREATION
艺卓鼎创工程设计有限公司
YI ZHUO DING CHUANG ENGINEERING DESIGN CO. LTD.
建筑行业 建筑工程 甲级 编号: A252007973
市政行业 乙级 编号: A452007977

- 备注:
1. 本图未经我司设计师批准, 不得随意将任何部分翻印、复制或传播。
 2. 须以比例量度为准, 一切应依照图内数字所示为准。
 3. 本图所有涉及梁、柱、排土墙等构造物均须具备专业资质设计单位或结构工程师复核无误后方可实施。
 4. 本图以最后更正之版本为准, 其它版本自动作废。
 5. 本图须加盖本院出图章, 否则一律无效。

岗位	人员	印前体	签字
审定人	Approved by	曹泽浩	曹泽浩
项目负责人	Project manager	孙欣	孙欣
专业负责人	Professional manager	孙欣	孙欣
审核人	Verified by	王永宏	王永宏
校对人	Checked by	唐京华	唐京华
设计	Designer	石浩然	石浩然

建设单位	CLIENT	欧汉彬
工程名称	PROJECT	欧汉彬后住楼C栋
子工程名称	SUB-PROJECT	
图纸名称	DRAWING TITLE	○-○轴立面图 1-1剖面图 2-2剖面图 3-3剖面图
业务号	PROJECT NO.	2020060010-008
日期	DATE	2020.06
版本号	INDEX	1
归档二维码	ARCHIVE QR CODE	
专业	DISCIPLINE	建筑
设计阶段	STAGE	报建图
图号	DRAWING NO.	J-06
比例	PROPORTIONAL	1:100