





艺术卓越 鼎级创作
ARTISTIC EXCELLENCE DINGJIE CREATION
艺卓鼎创工程设计有限公司
YI ZHUO DING CHUANG ENGINEERING DESIGN CO., LTD.
建筑行业 建筑工程 甲级 编号: A252007973
市政行业 乙级 编号: A452007977

- 备注:
1. 本图未经我司设计师之批准, 不得随意将任何部分翻印、复制或传播。
 2. 须以比例量度此图, 一切应依图内数字所示为准。
 3. 本图所有涉及梁、柱、排土墙等构造物专业设计均需具备专业资质设计单位或结构工程师复核无误后方可实施。
 4. 本图以最后更正之版本为准, 其它版本自动作废。
 5. 本图增加或删减内容, 否则一律无效。

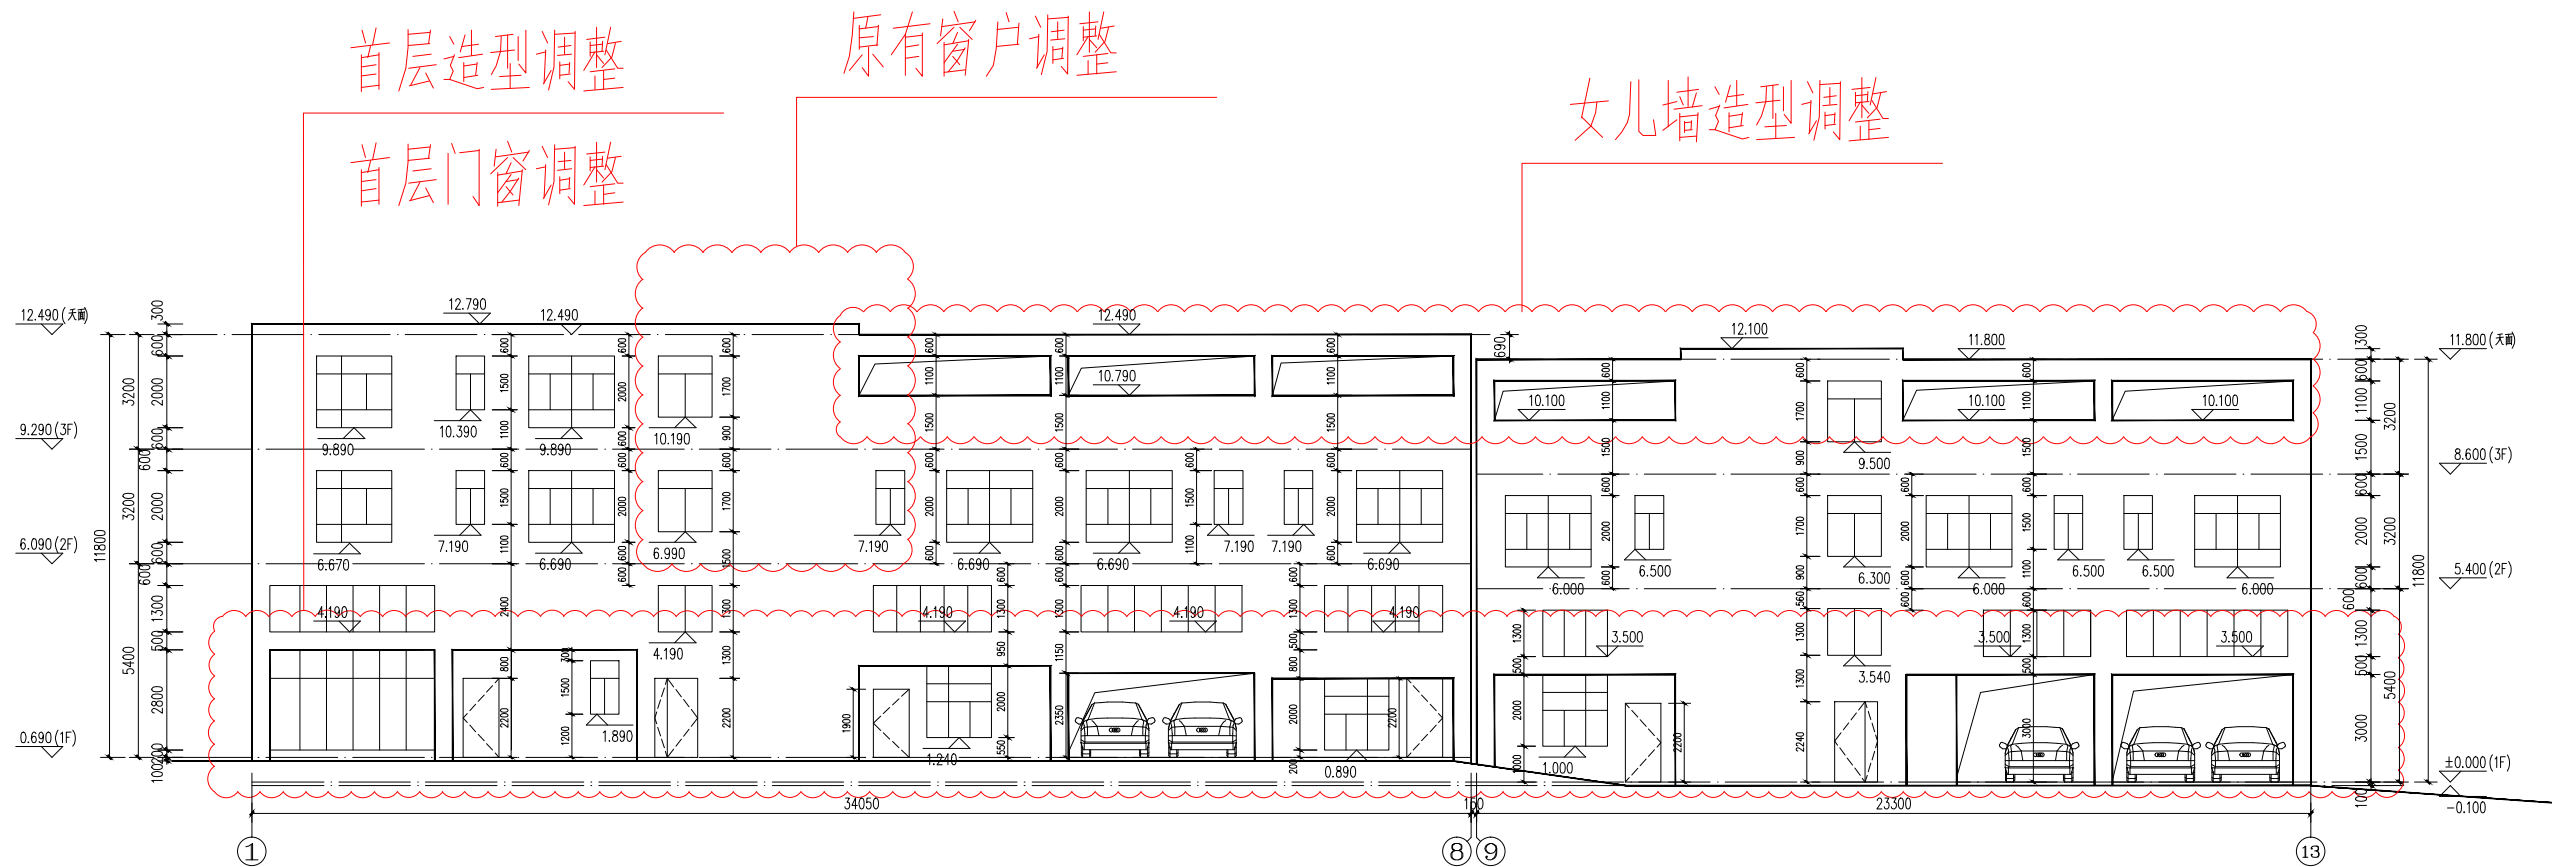

①—⑬轴立面图 1:100

注: 外墙做法采用米白色真石漆

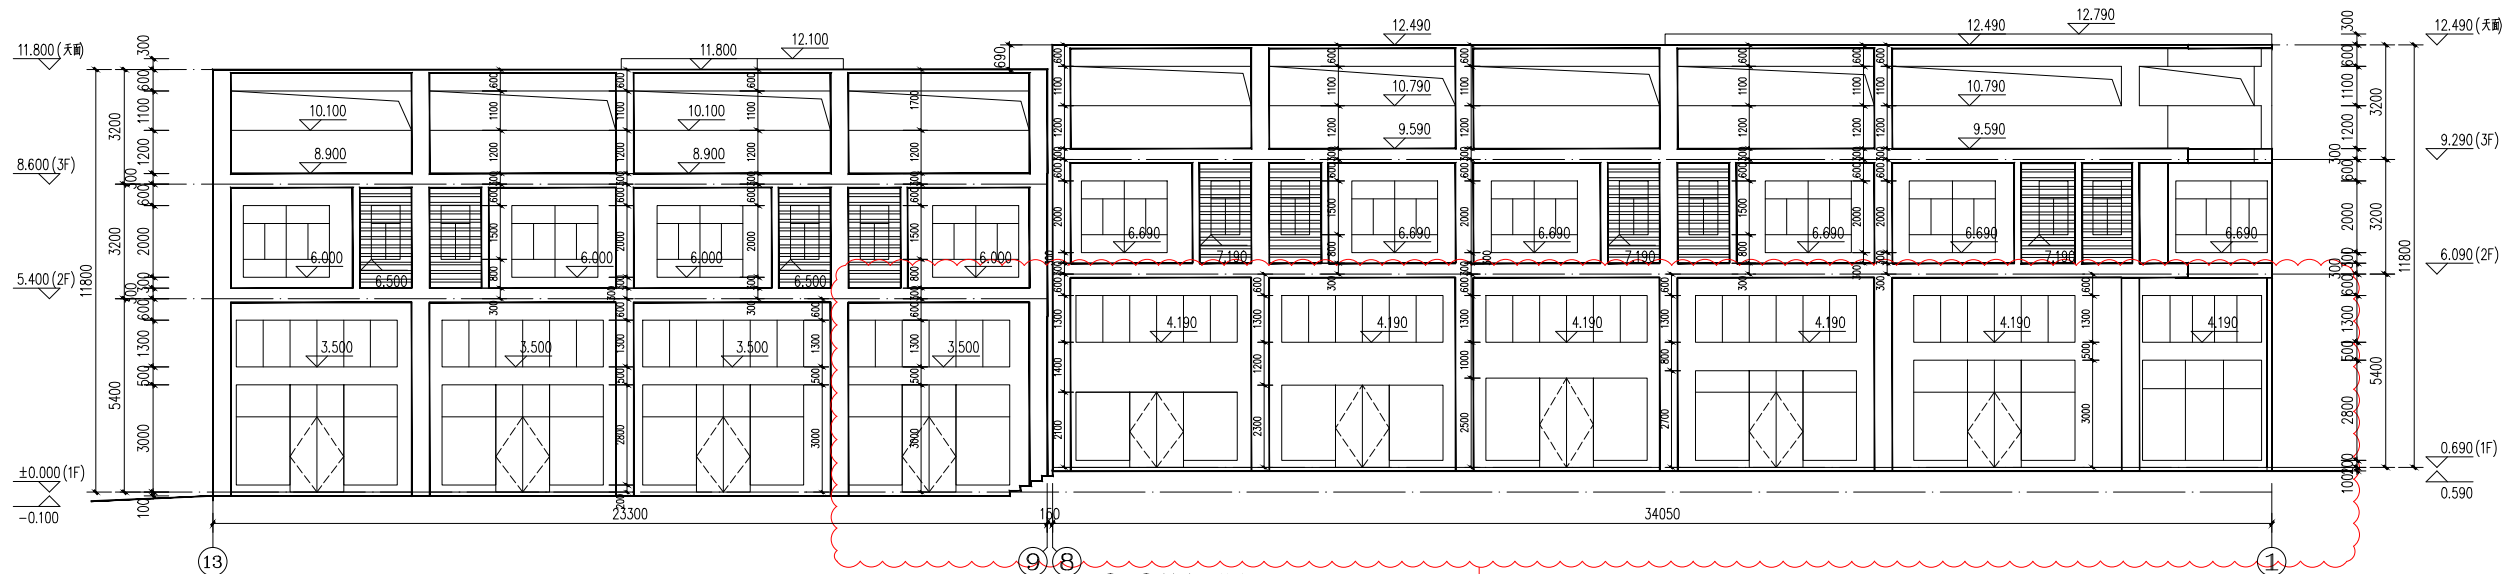

⑬—①轴立面图 1:100

注: 外墙做法采用米白色真石漆

岗位	人员	印前体	签字
审定人	Approved by	曹泽浩	曹泽浩
项目负责人	Project manager	孙欣	孙欣
专业负责人	Professional manager	孙欣	孙欣
审核人	Verified by	王永宏	王永宏
校对人	Checked by	唐京华	唐京华
设计	Designer	石肃然	石肃然

建设单位	CLIENT	欧汉彬
工程名称	PROJECT	欧汉彬后住楼C栋
子工程名称	SUB-PROJECT	
图纸名称	DRAWING TITLE	①—⑬轴立面图 ⑬—①轴立面图
业务号	PROJECT NO.	202006(KC10-008)
日期	DATE	2020.06
版本号	INDEX	1
归档二维码	ARCHIVE QR CODE	
专业	DISCIPLINE	建筑
设计阶段	STAGE	报建图
图号	DRAWING NO.	J-05
比例	PROPORTIONAL	1:100

首层门窗调整