


谢志标用地红线图

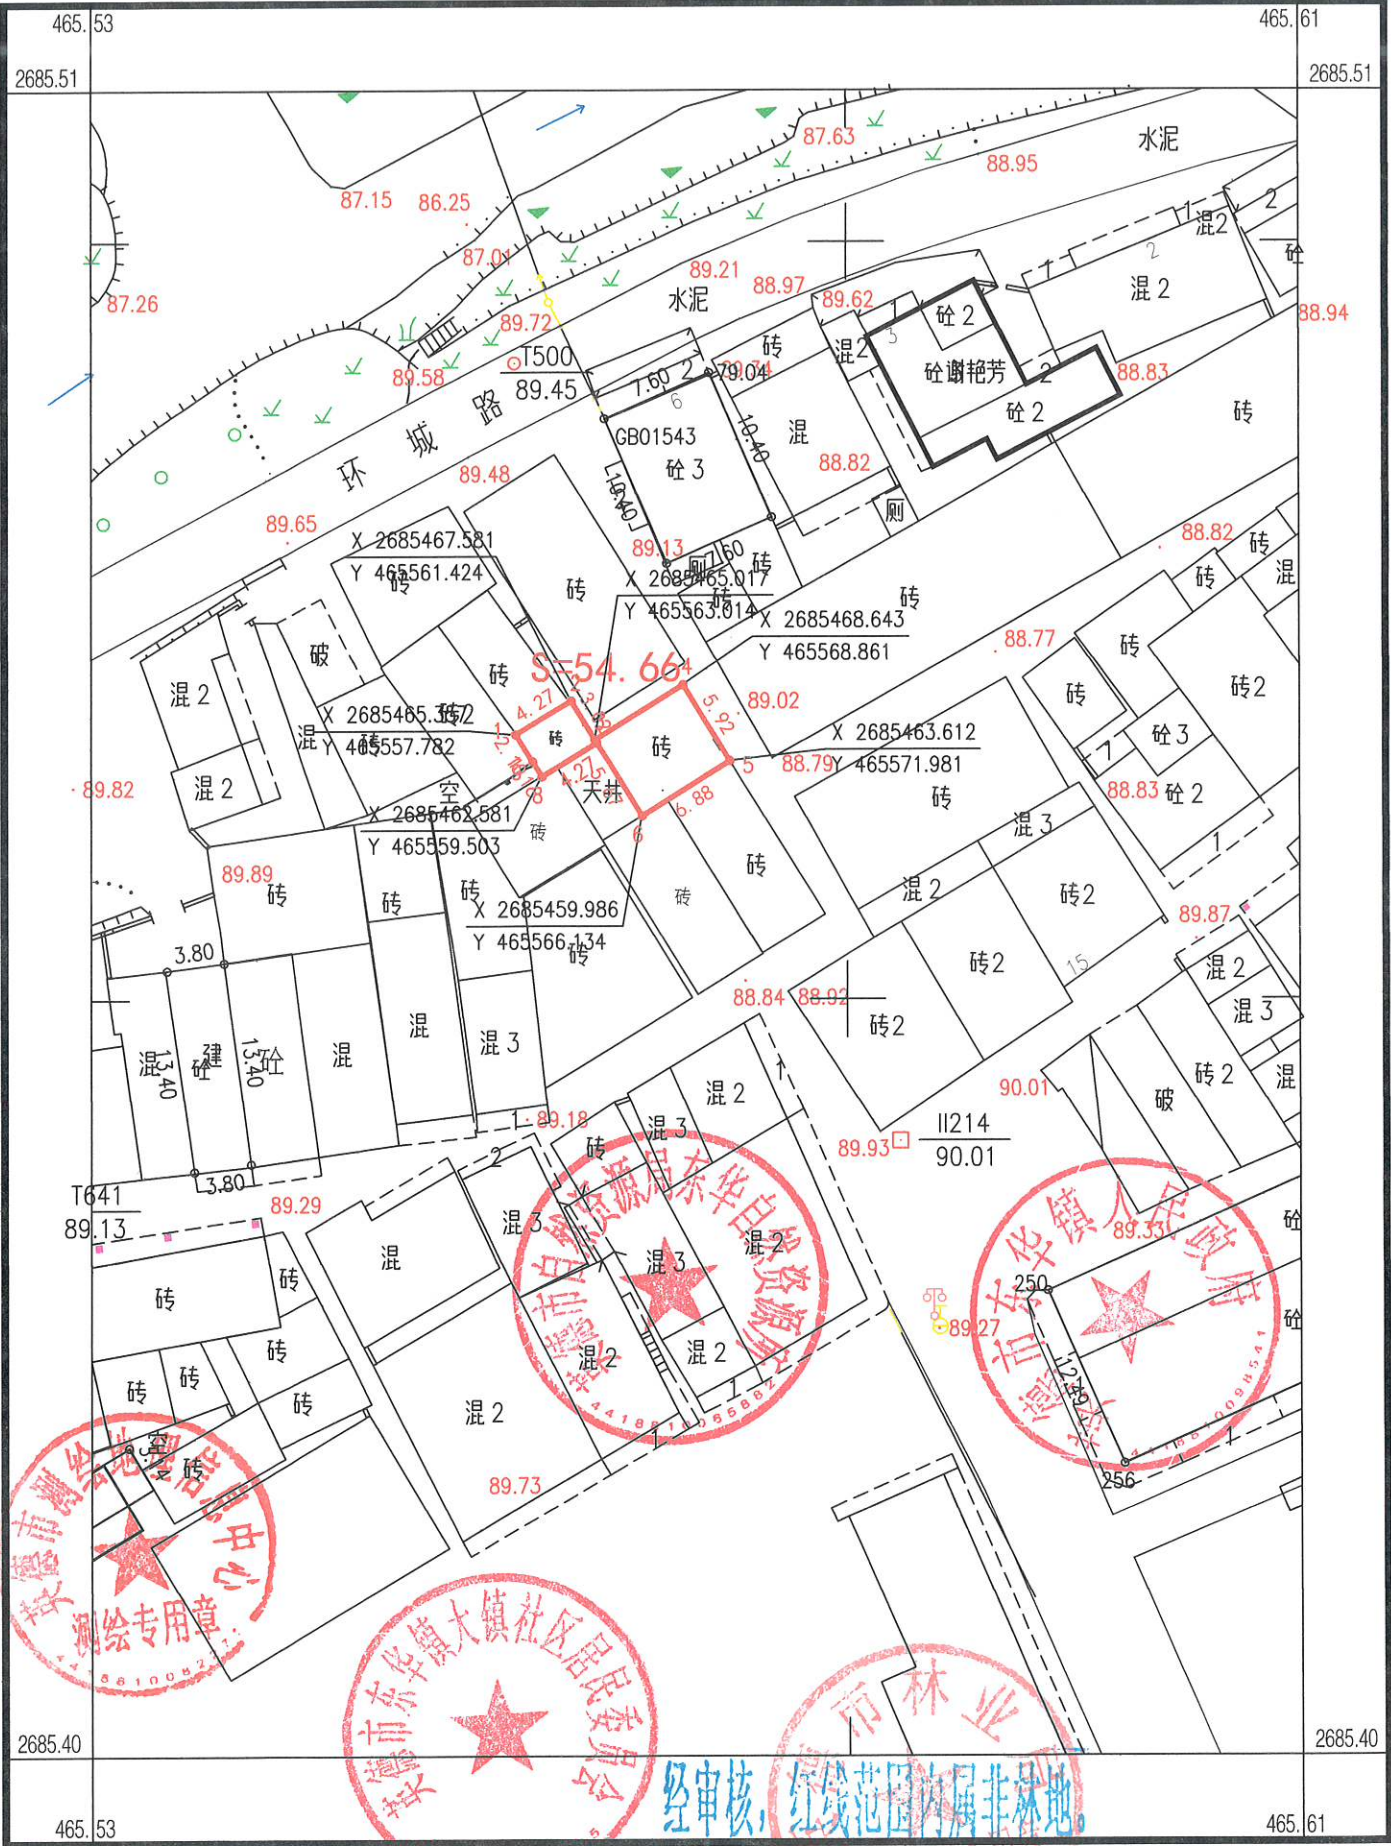

英德市测绘地理信息中心

2000国家大地坐标系，中央子午线114度
1985国家高程基准，等高距为1米
2017国家基本比例尺地图图式
英德市测绘地理信息中心于2025年7月测制

经审核，红线范围内属非林地。
1:500 2026年4月27日

测量员：谭雄文
绘图员：谭学众
检查员：玉斌