
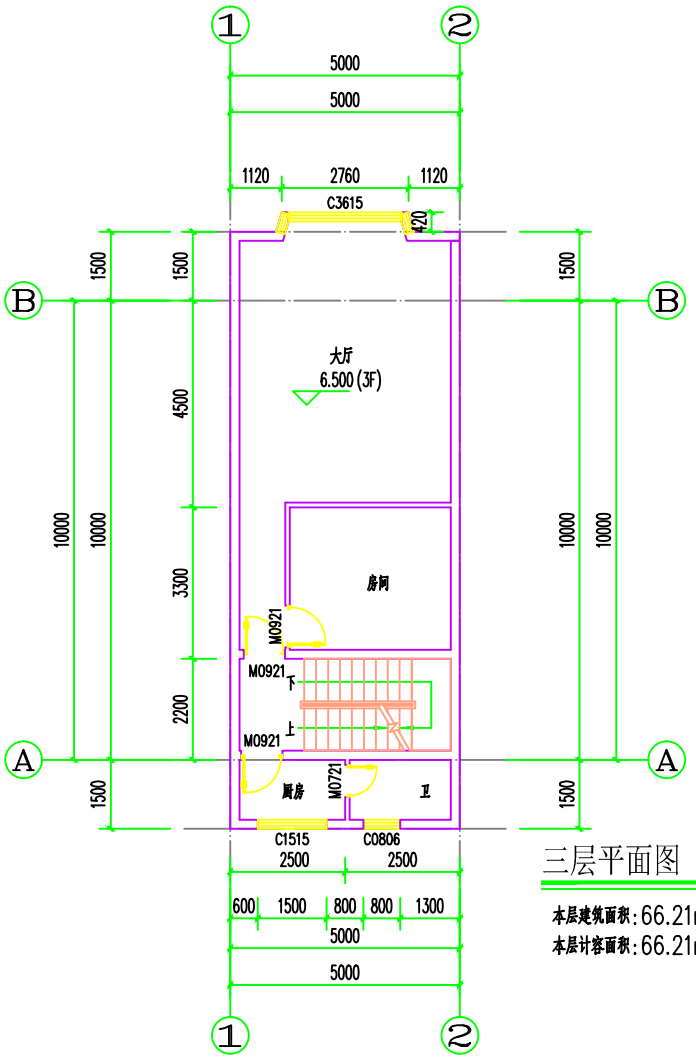


三层平面图 1:100

本层建筑面积:66.21m²
本层计容面积:66.21m²

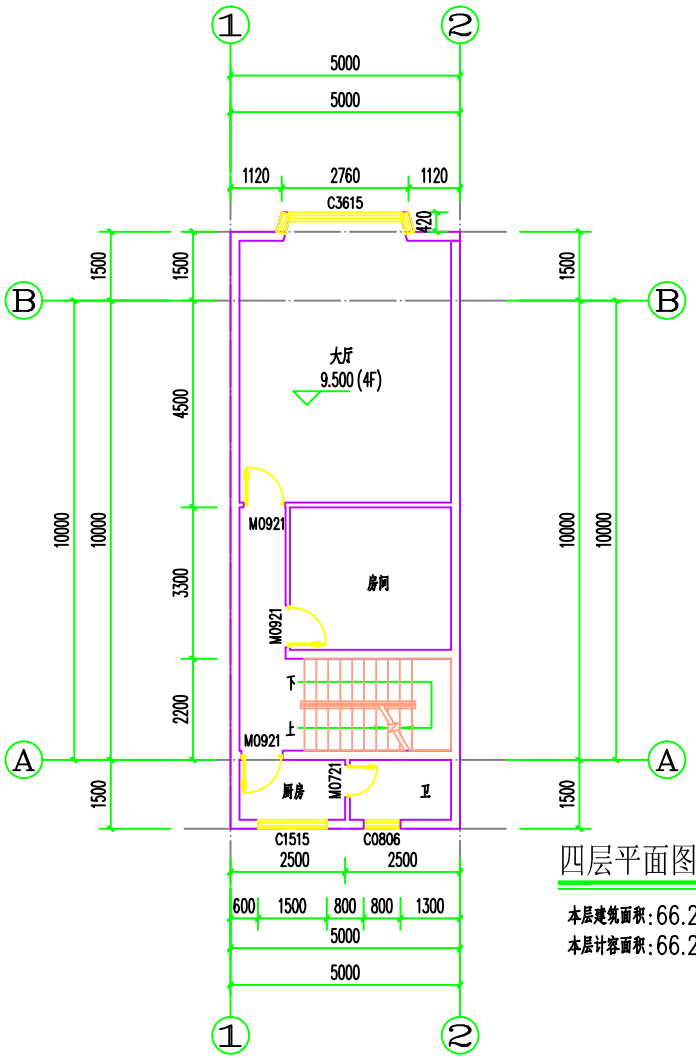

四层平面图 1:100

本层建筑面积:66.21m²
本层计容面积:66.21m²

平面图说明:

1. 室内的门梁宽均为100mm或贴柱贴墙,如有不同,见图纸标注。
2. 所有窗台高度低于900mm时,内侧均设防护栏杆净高≥900mm。
3. 所有柱子截面尺寸详结施。
4. 外墙,分户墙,及楼梯间分隔墙厚度均为200mm,内墙厚度为100mm。
5. 室内所有外露管道应在灌水试验后,二次装修包管。
6. 女儿墙泛水详参:11ZJ201 (2/24)

广东智铭设计有限公司 Guangdong Zhiming Design Co.,Ltd.						建设单位	谭帅众	设计号	
						工程名称	谭帅众住宅楼	设计阶段	竣工图
						子项名称		专业	建施
审定	杜少平		项目负责人	聂红		图名:	三层平面图 四层平面图	图号	JS-04
审核	聂红		校核	张彦志				比例	1:100 版本 1
专业负责人	聂红		设计	余世霖				日期	2026.02