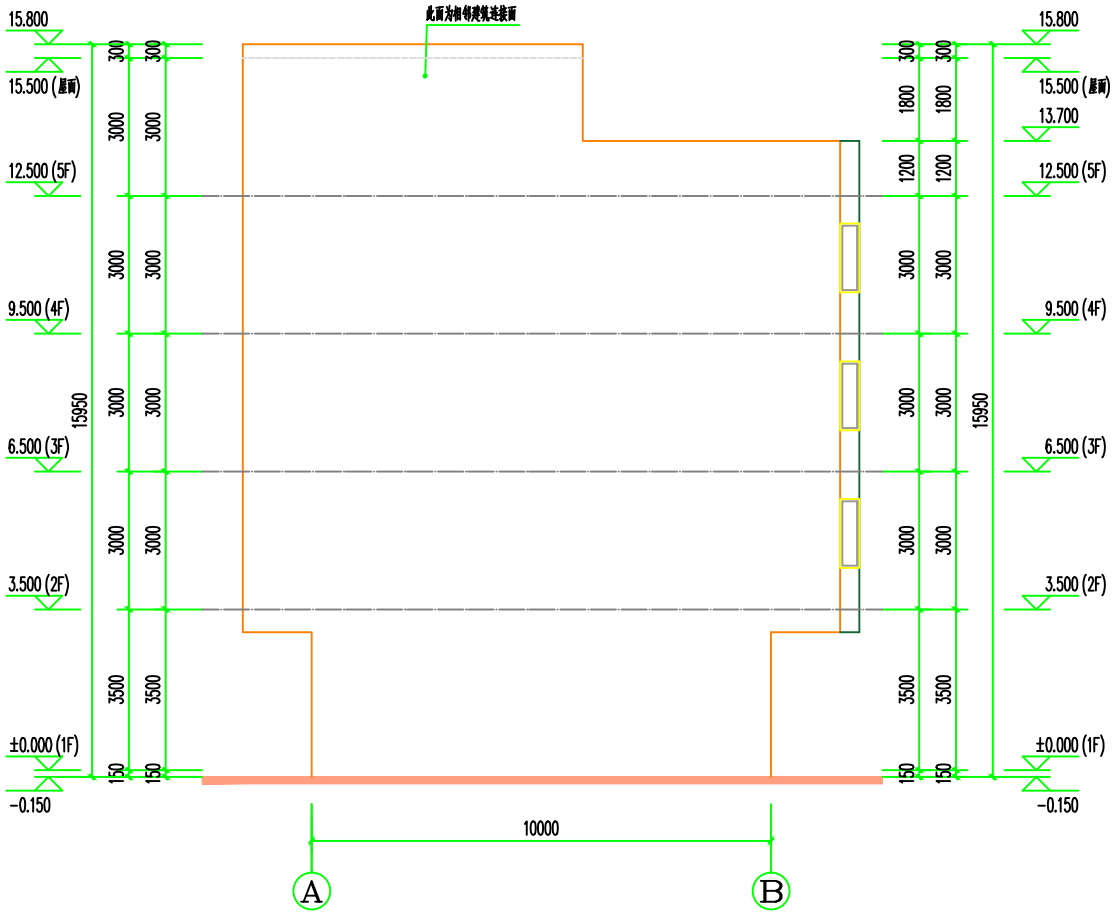


Ⓐ~Ⓑ轴立面图 1:100

广东智铭设计有限公司 Guangdong Zhiming Design Co.,Ltd.						建设单位	谭帅众	设 计 号	
						工程名称	谭帅众住宅楼	设计阶段	竣 工 图
						子项名称		专 业	建 施
审 定	杜少平		项目负责人	聂 红		图名: Ⓐ~Ⓑ轴立面图		图 号	JS- 07
审 核	聂 红		校 核	张彦志				比 例	1:100 版本 1
专业负责人	聂 红		设 计	余世霖				日 期	2026.02