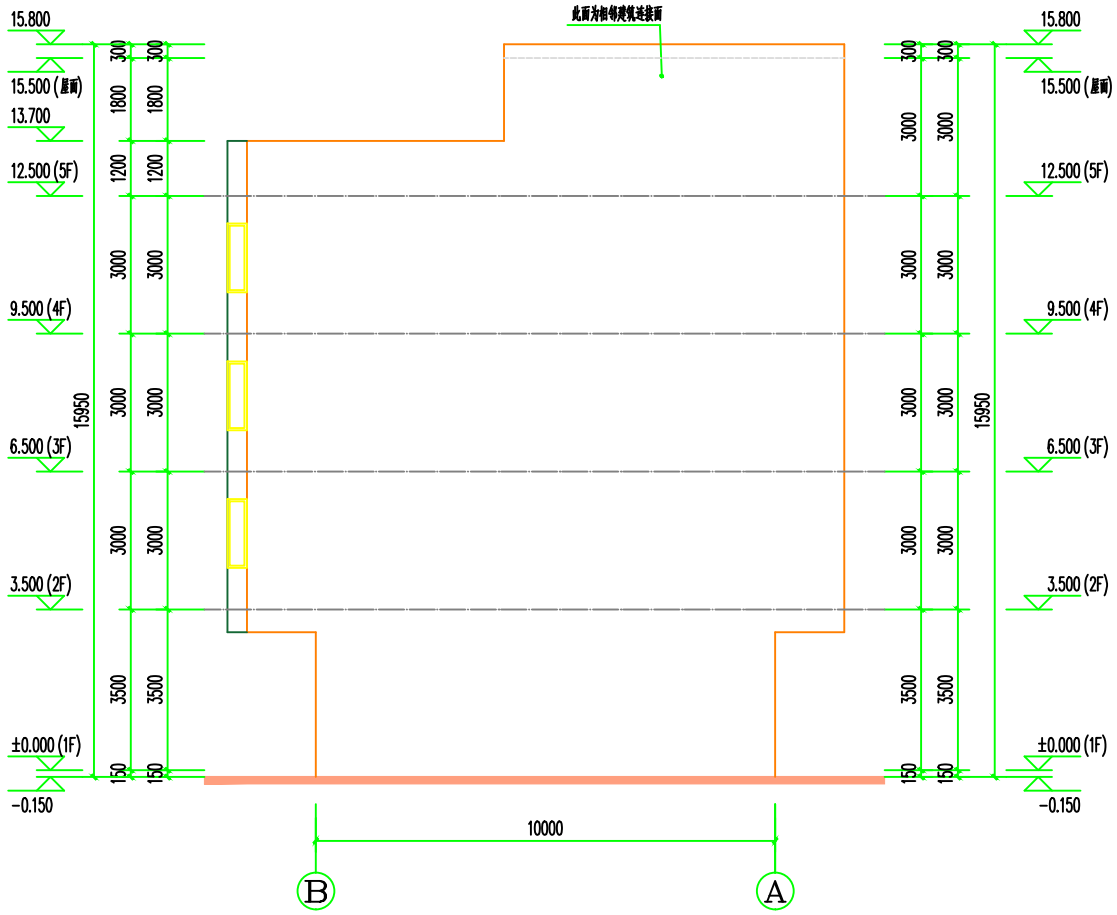


Ⓑ~Ⓐ轴立面图 1:100

广东智铭设计有限公司 Guangdong Zhiming Design Co.,Ltd.						建设单位	谭帅众	设计号	
						工程名称	谭帅众住宅楼	设计阶段	竣工图
						子项名称		专业	建施
审定	杜少平		项目负责人	聂红		图名: Ⓑ~Ⓐ轴立面图		图号	JS-08
审核	聂红		校核	张彦志				比例	1:100 版本 1
专业负责人	聂红		设计	余世霖				日期	2026.02