


调整前

调整后

英规委函〔2024〕63号附图：英德市天宝山庄（三期）调整规划和建筑设计方案

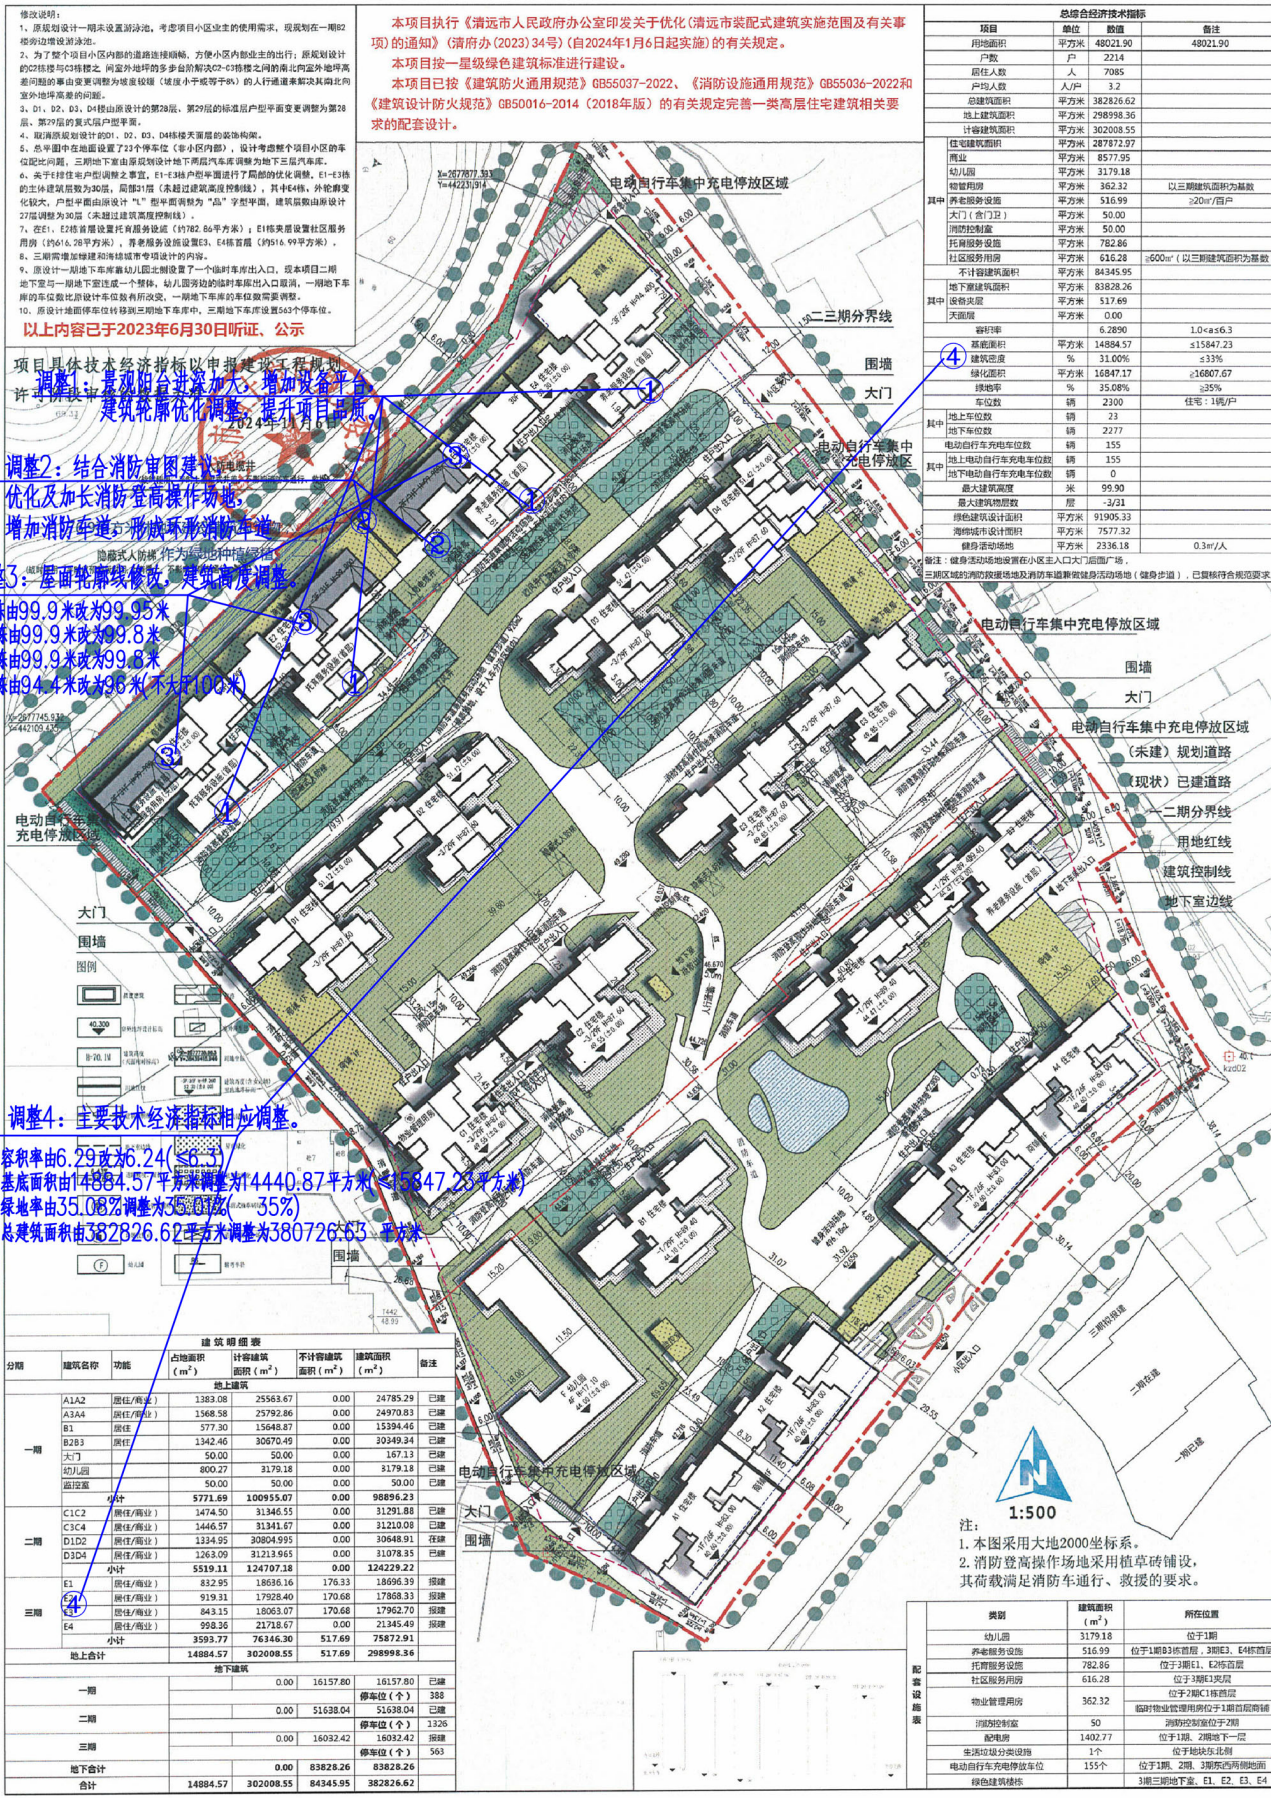

3.2 总图对比

天寶山莊
TianBao

樾龙府

恒辉·天宝山庄住宅小区（三期）规划设计
TianBao Residential District Planning And Design Scheme

