


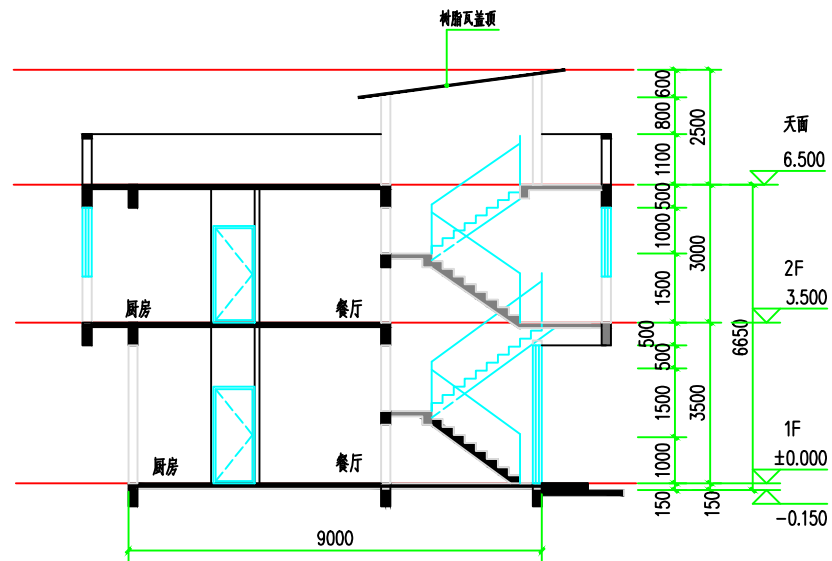

1-1剖面图 1:100

 广东智铭设计有限公司 Guangdong Zhiming Design Co., Ltd.						建设单位	黄奕全		设计号				
						工程名称	黄奕全住宅楼		设计阶段	竣工图			
						子项名称			专 业	建 施			
审 定	杜少平		项目负责人	聂 红		图名： 1-1剖面图				图 号	JS- 06		
审 核	聂 红		校 核	余世霖						比 例	1: 100	版本	1
专业负责人	聂 红		设 计	张彦志						日 期	2025. 11		