



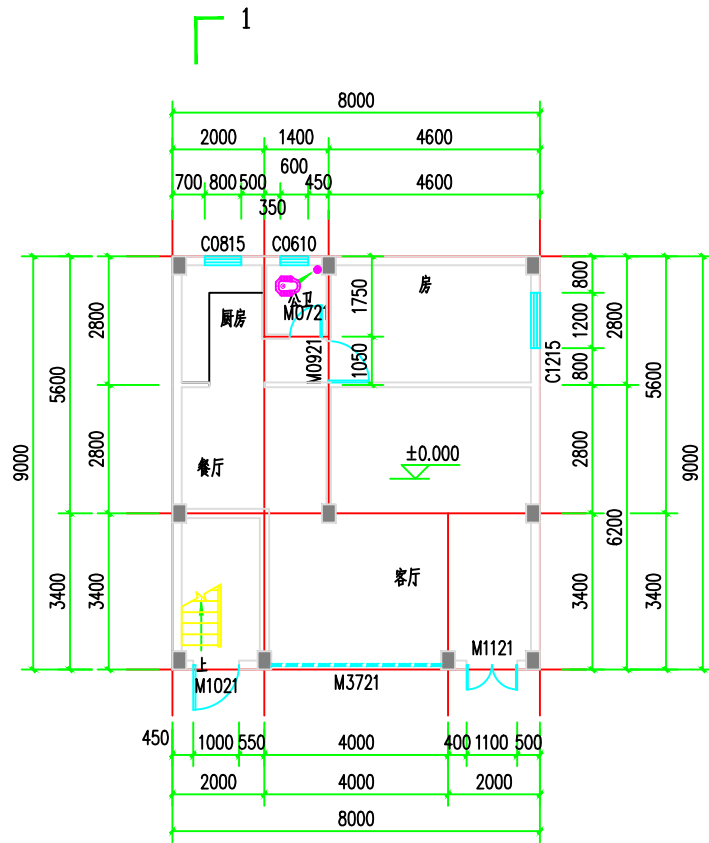

首层平面图 1:100

基底面积:72.00m²
本层建筑面积:72.00m²
本层计容面积:72.00m²
总建筑面积:184.55m²
总计容面积:177.20m²
不计容面积:7.35m²

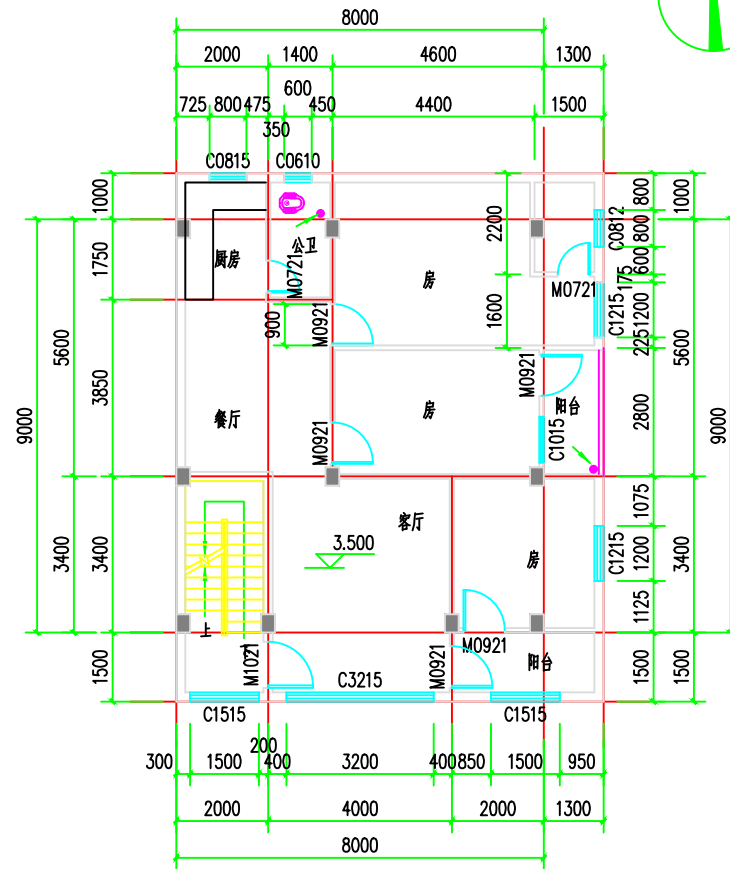

二层平面图 1:100

本层建筑面积:105.20m²
本层计容面积:105.20m²

 广东智铭设计有限公司 Guangdong Zhiming Design Co., Ltd.	建设单位		黄奕全		设计号	
	工程名称		黄奕全住宅楼		设计阶段	竣工图
	子项名称				专业	建 施
审 定	杜少平	项目	负责人	聂 红	图 名	首层平面图
审 核	聂 红	校 核	余世霖	二 层 平 面 图	图 号	JS-03
专业负责人	聂 红	设 计	张彦志	比 例	1:100	版 本 1
					日 期	2025.11