



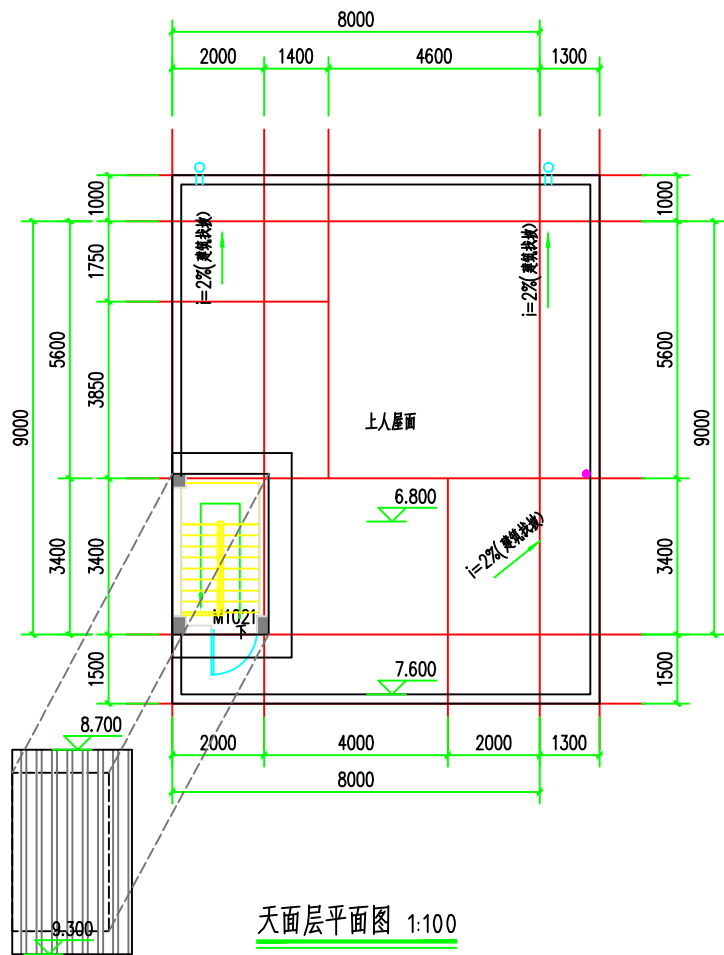

天面层平面图 1:100

本层建筑面积: 7.35m²
本层计容面积: 0m²

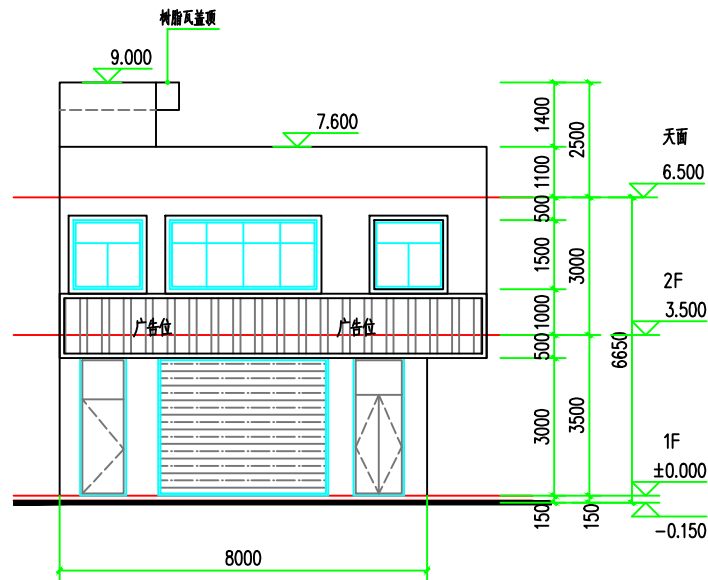

①-⑤轴立面图 1:100

外墙为米黄色外墙砖95X45

 广东智铭设计有限公司 Guangdong Zhiming Design Co., Ltd.					建设单位	黄奕全		设计号		
					工程名称	黄奕全住宅楼		设计阶段	竣工图	
					子项名称			专 业	建 施	
审 定	杜少平	项目负责人	聂 红	图名：天面层平面图 ①-⑤轴立面图	图 号	JS- 04				
审 核	聂 红	校 核	余世霖		比 例	1: 100 版本 1				
专业负责人	聂 红	设 计	张彦志		日 期	2025. 11				