



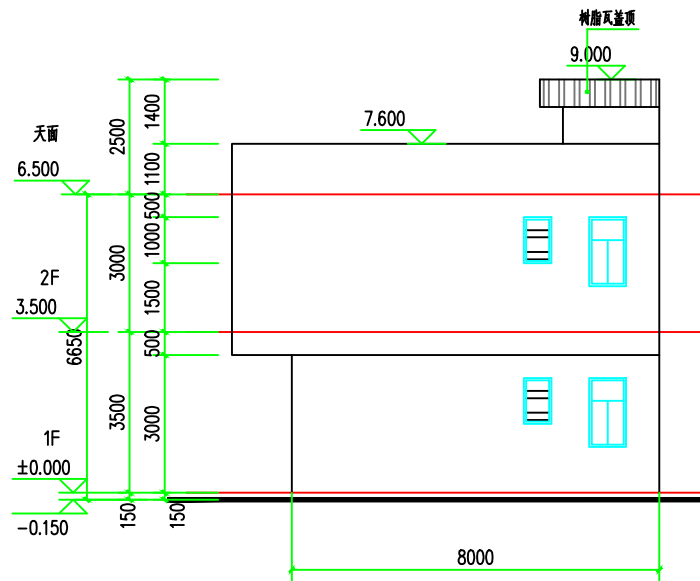

⑤-①轴立面图 1:100

外墙为米黄色外墙砖95X45

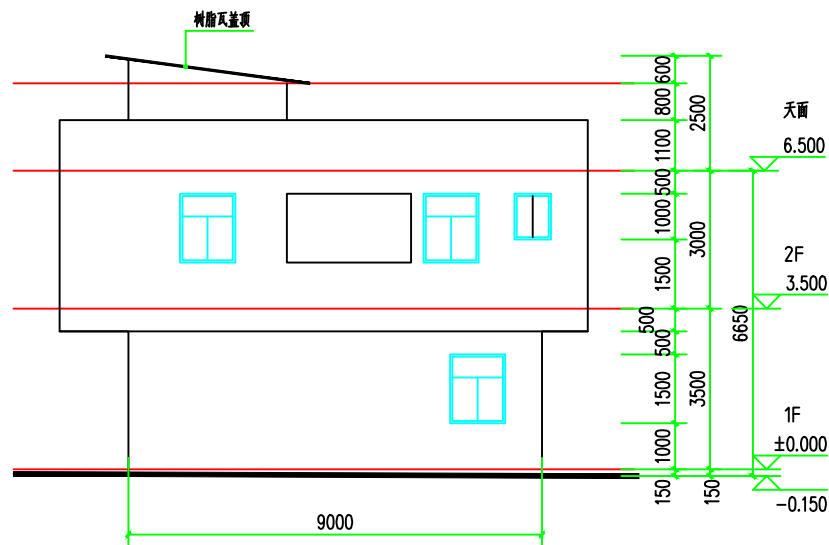

①-A轴立面图 1:100

外墙为米黄色外墙砖95X45

 广东智铭设计有限公司 Guangdong Zhiming Design Co., Ltd.				建设单位		黄奕全		设计号					
				工程名称		黄奕全住宅楼		设计阶段		竣工图			
				子项名称				专 业		建 施			
审 定		杜少平		项目负责人		聂 红		图名：		⑤-①轴立面图			
审 核		聂 红		校 核		余世霖				图 号		JS- 05	
专业负责人		聂 红		设 计		张彦志				比 例		1: 100	版本 1
								日 期		2025. 11			