



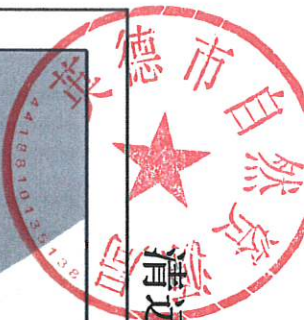


清远市英德市西牛镇周转规模使用前地块土地使用规划局部图（ZZ001）

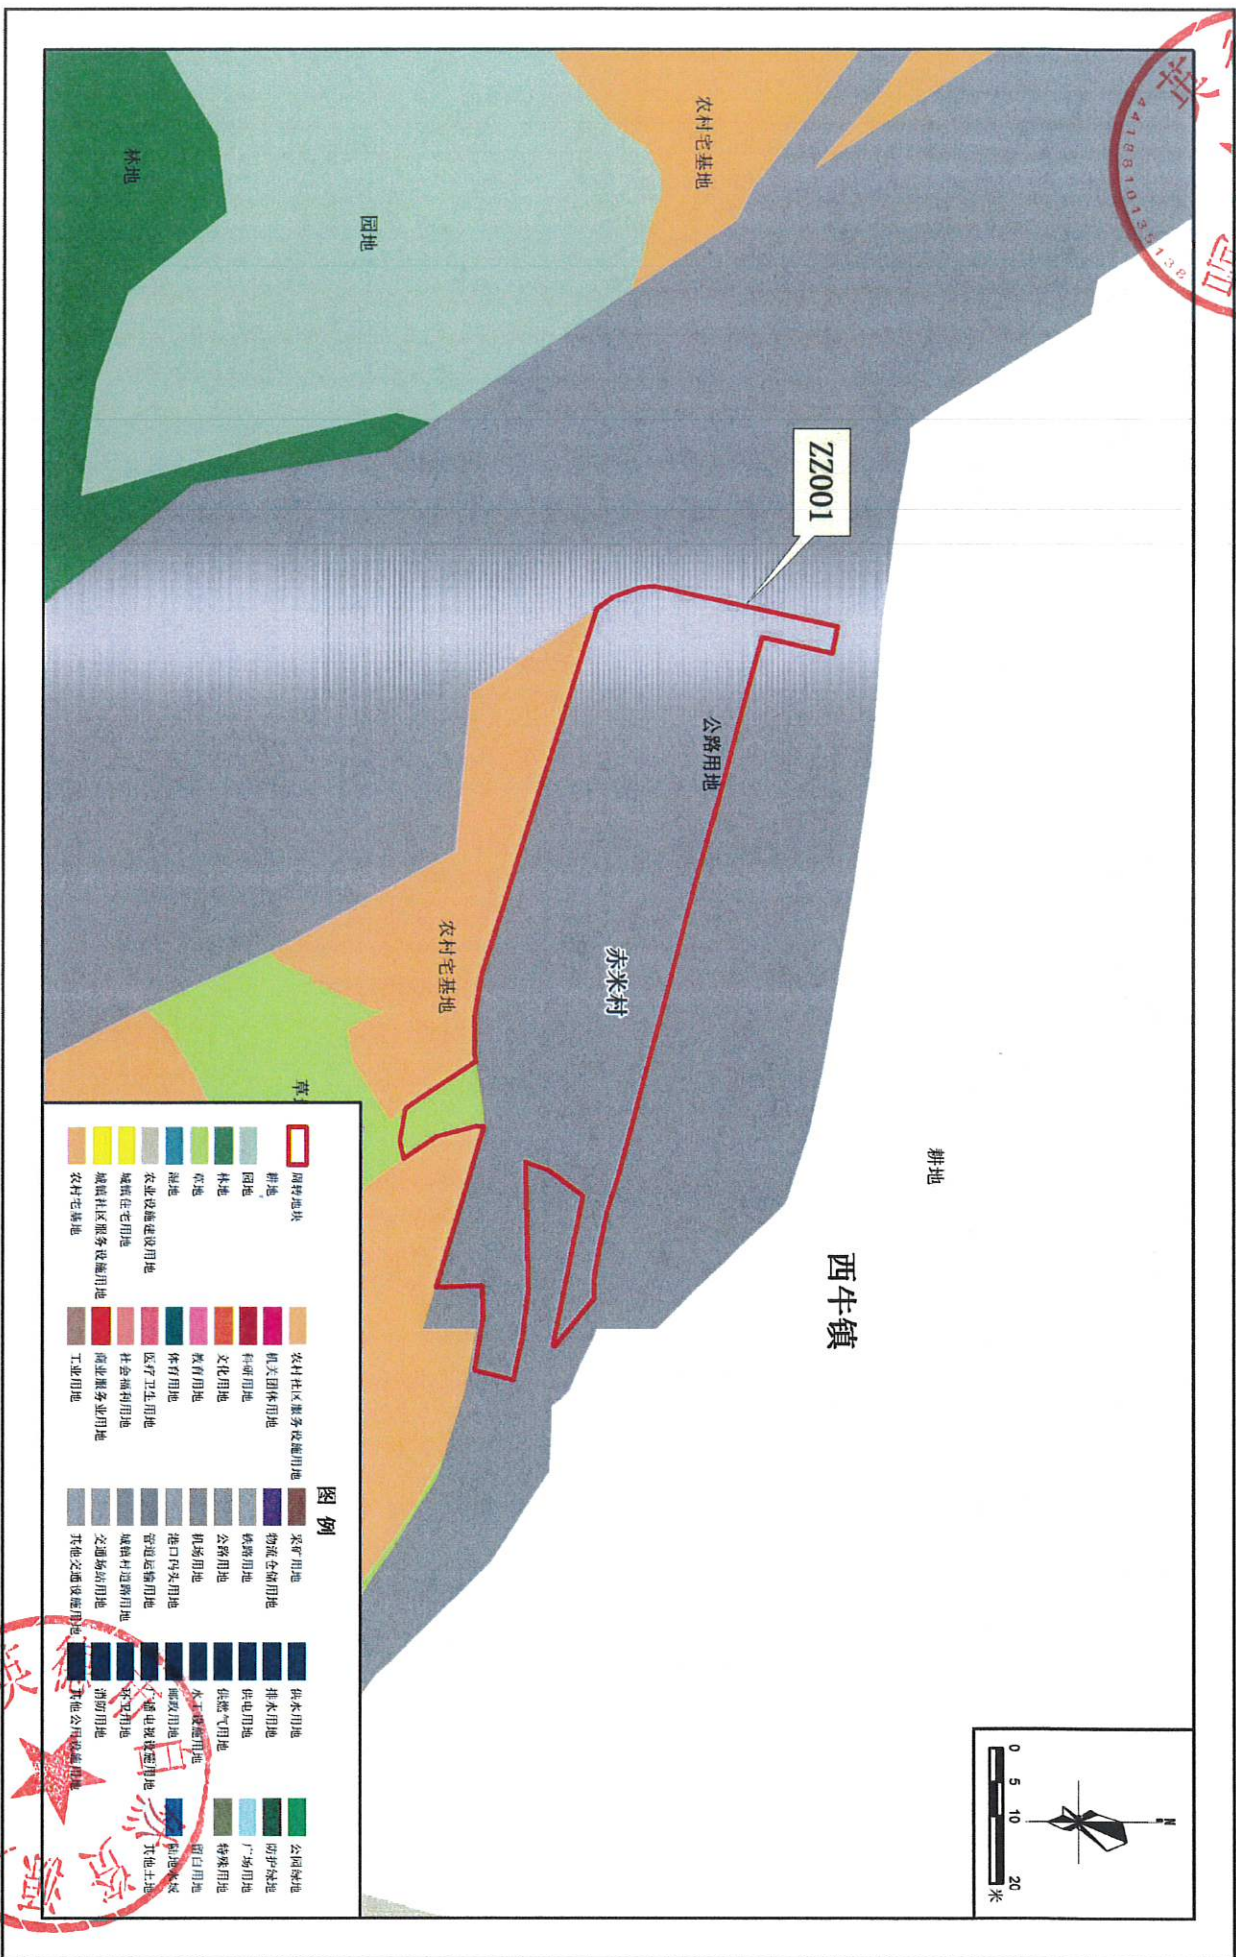

2000 国家大地坐标系
1985 高程基准

英德市自然资源局 编制
二〇二六年九月

清远市英德市西牛镇周转规模使用后地块土地使用规划局部图 (ZZ001)

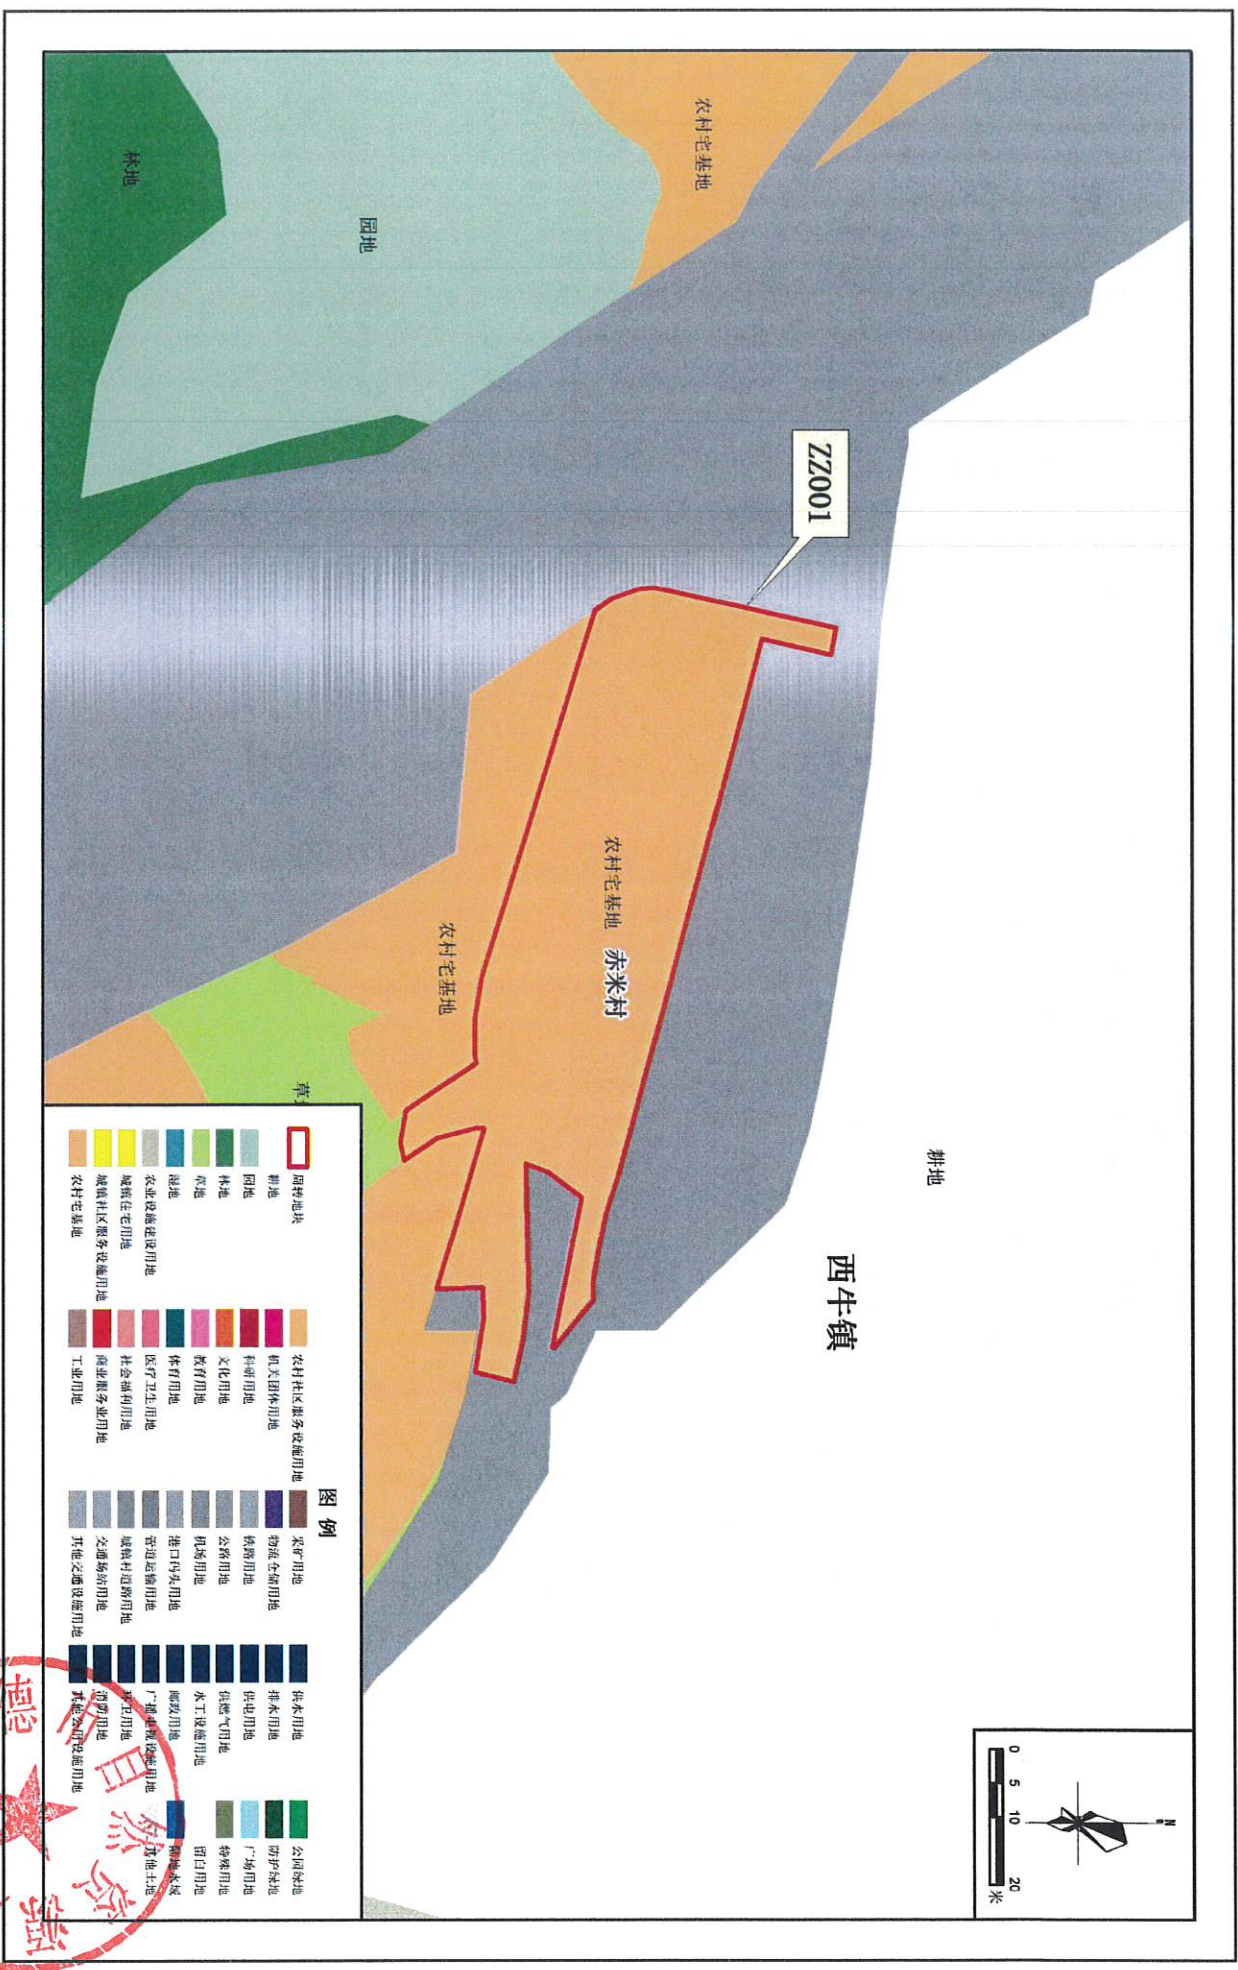

2000国家大地坐标系
1985高程基准

英德市自然资源局 编制
二〇二六年九月

清远市英德市建设用地周转规模使用方案

(英德市英城永盈花卉培养基地项目)

使用前地块土地使用规划局部图



清远市英德市建设用地周转规模使用方案

(英德市英城永盈花卉培养基地项目)


使用后地块土地使用规划局部图




2000国家大地坐标系
1985国家高程标准

英德市自然资源局 编制
二〇二六年九月

清远市英德市建设用地周转规模使用地块土地使用规划图（调整前）

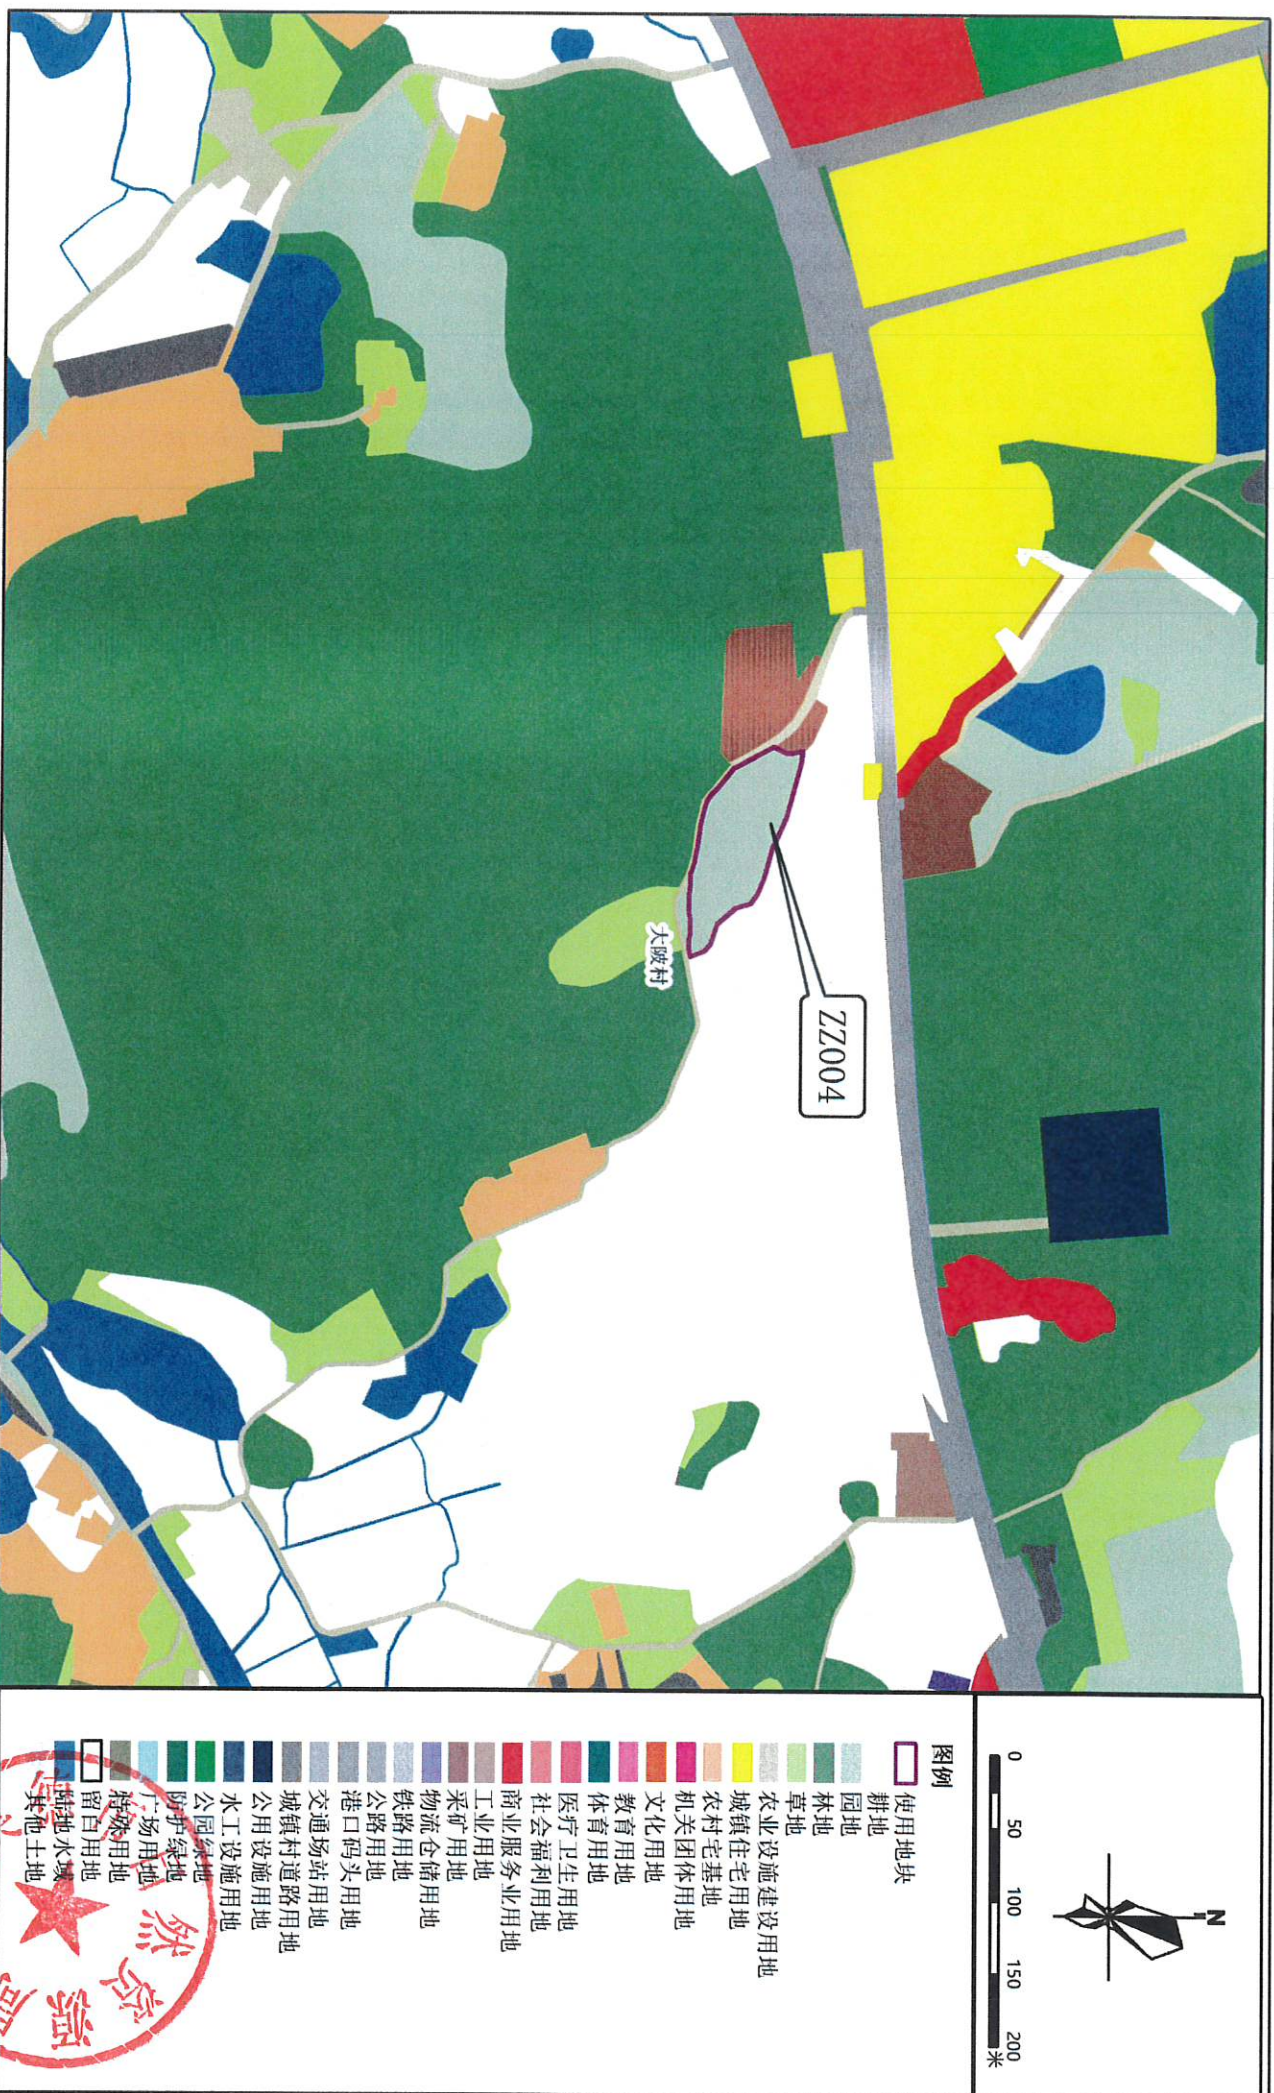

清远市英德市建设用地周转规模使用地块土地使用规划图（调整后）


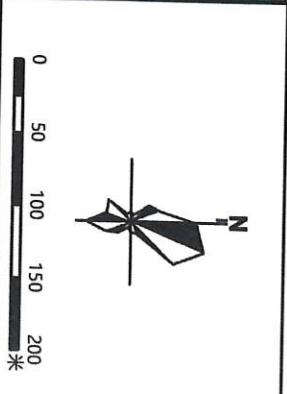


图例

- 使用地块
- 耕地
- 园地
- 林地
- 草地
- 农业设施建设用地
- 城镇住宅用地
- 农村宅基地
- 机关团体用地
- 文化用地
- 教育用地
- 体育用地
- 医疗卫生用地
- 社会福利用地
- 商业服务业用地
- 工业用地
- 采矿用地
- 物流仓储用地
- 铁路用地
- 公路用地
- 港口码头用地
- 交通场站用地
- 城镇村道路用地
- 公用设施用地
- 水工设施用地
- 公园绿地
- 防护绿地
- 广场用地
- 特殊用地
- 留白用地
- 陆地水域
- 其他土地

2000 国家大地坐标系
1985 国家高程基准


清远市英德市建设用地周转规模使用地块土地使用规划图（调整前）

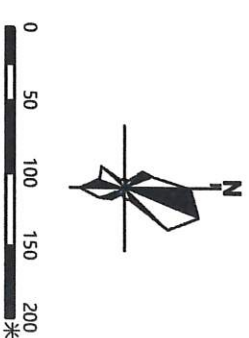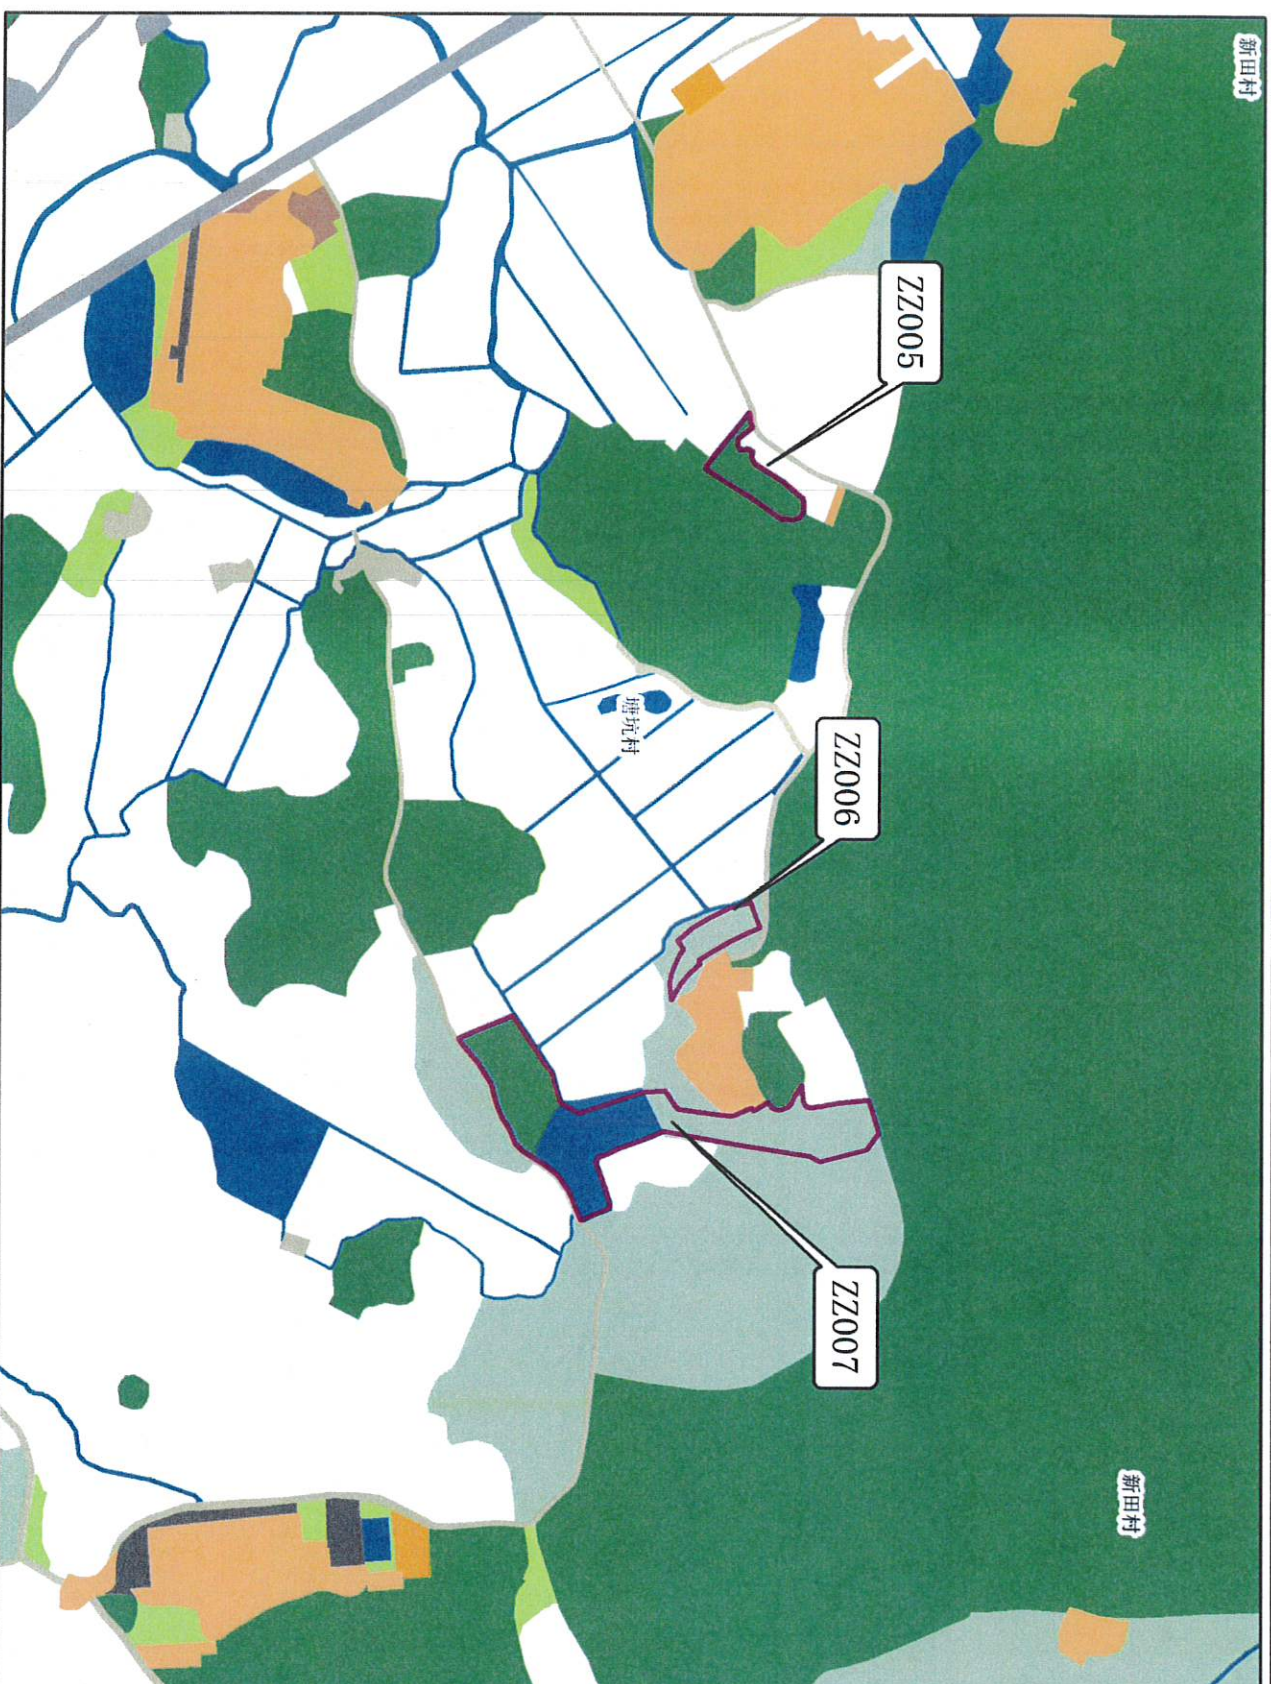

- 图例
- 使用地块
 - 耕地
 - 园地
 - 林地
 - 草地
 - 农业设施建设用地
 - 城镇住宅用地
 - 农村宅基地
 - 机关团体用地
 - 文化用地
 - 教育用地
 - 体育用地
 - 医疗卫生用地
 - 社会福利用地
 - 商业服务业用地
 - 工业用地
 - 采矿用地
 - 物流仓储用地
 - 铁路用地
 - 公路用地
 - 港口码头用地
 - 交通场站用地
 - 城镇村道路用地
 - 公用设施用地
 - 水工设施用地
 - 公园绿地
 - 防护绿地
 - 广场用地
 - 特殊用地
 - 留白用地
 - 陆地水域
 - 其他土地

英德市信和农文旅（樱泉谷）项目


清远市英德市建设用地周转规模使用地块土地使用规划图（调整后）

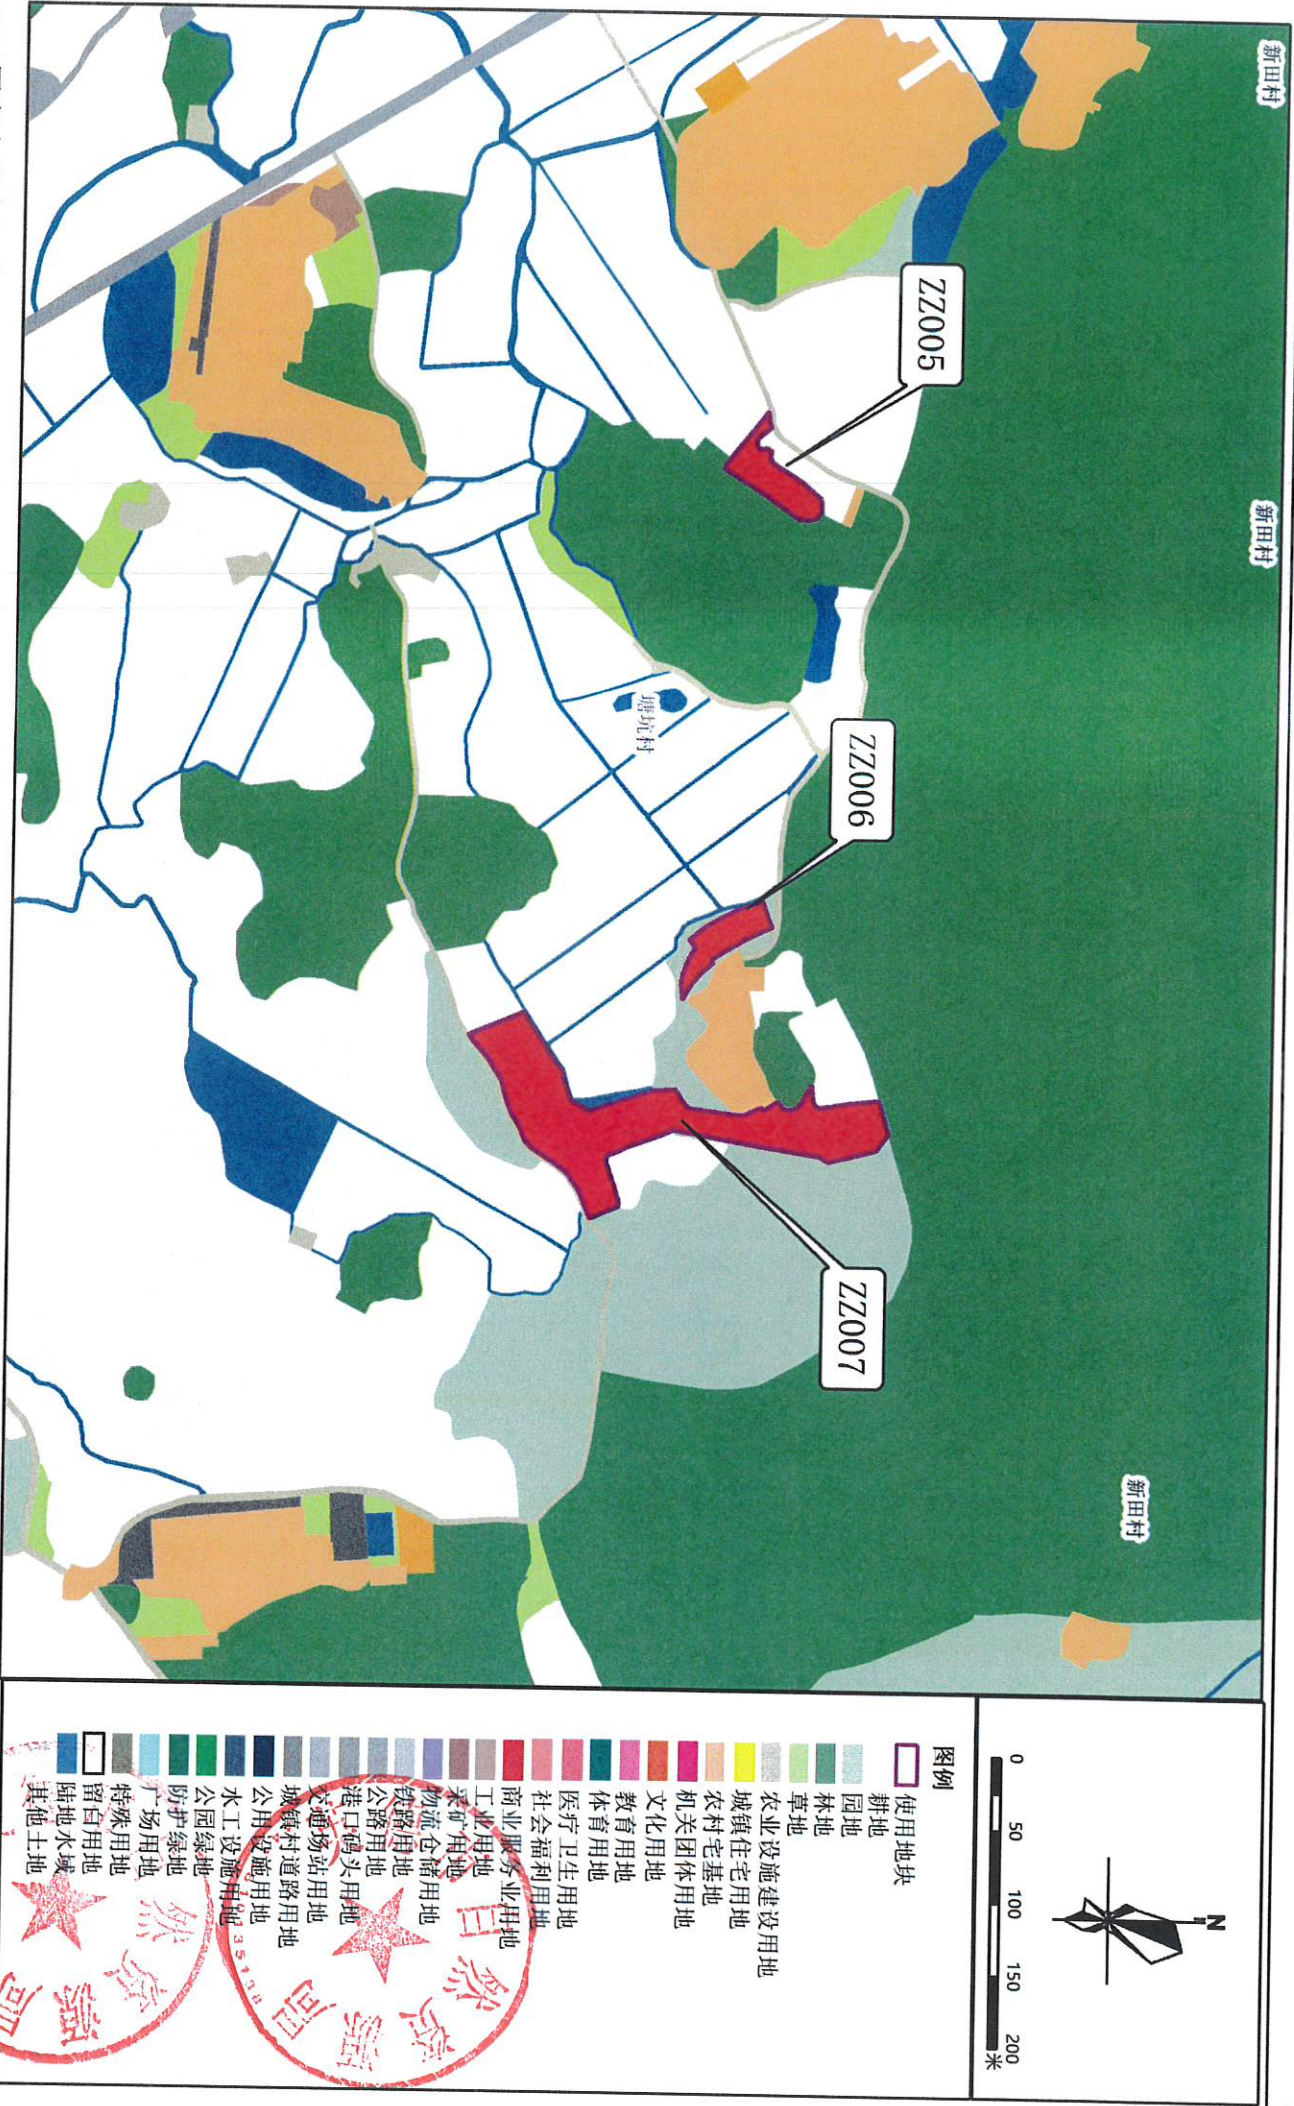


2000国家大地坐标系
1985国家高程基准

英德市自然资源局
2026年9月编制

清远市英德市建设用地周转规模使用地块土地使用规划图（调整前）

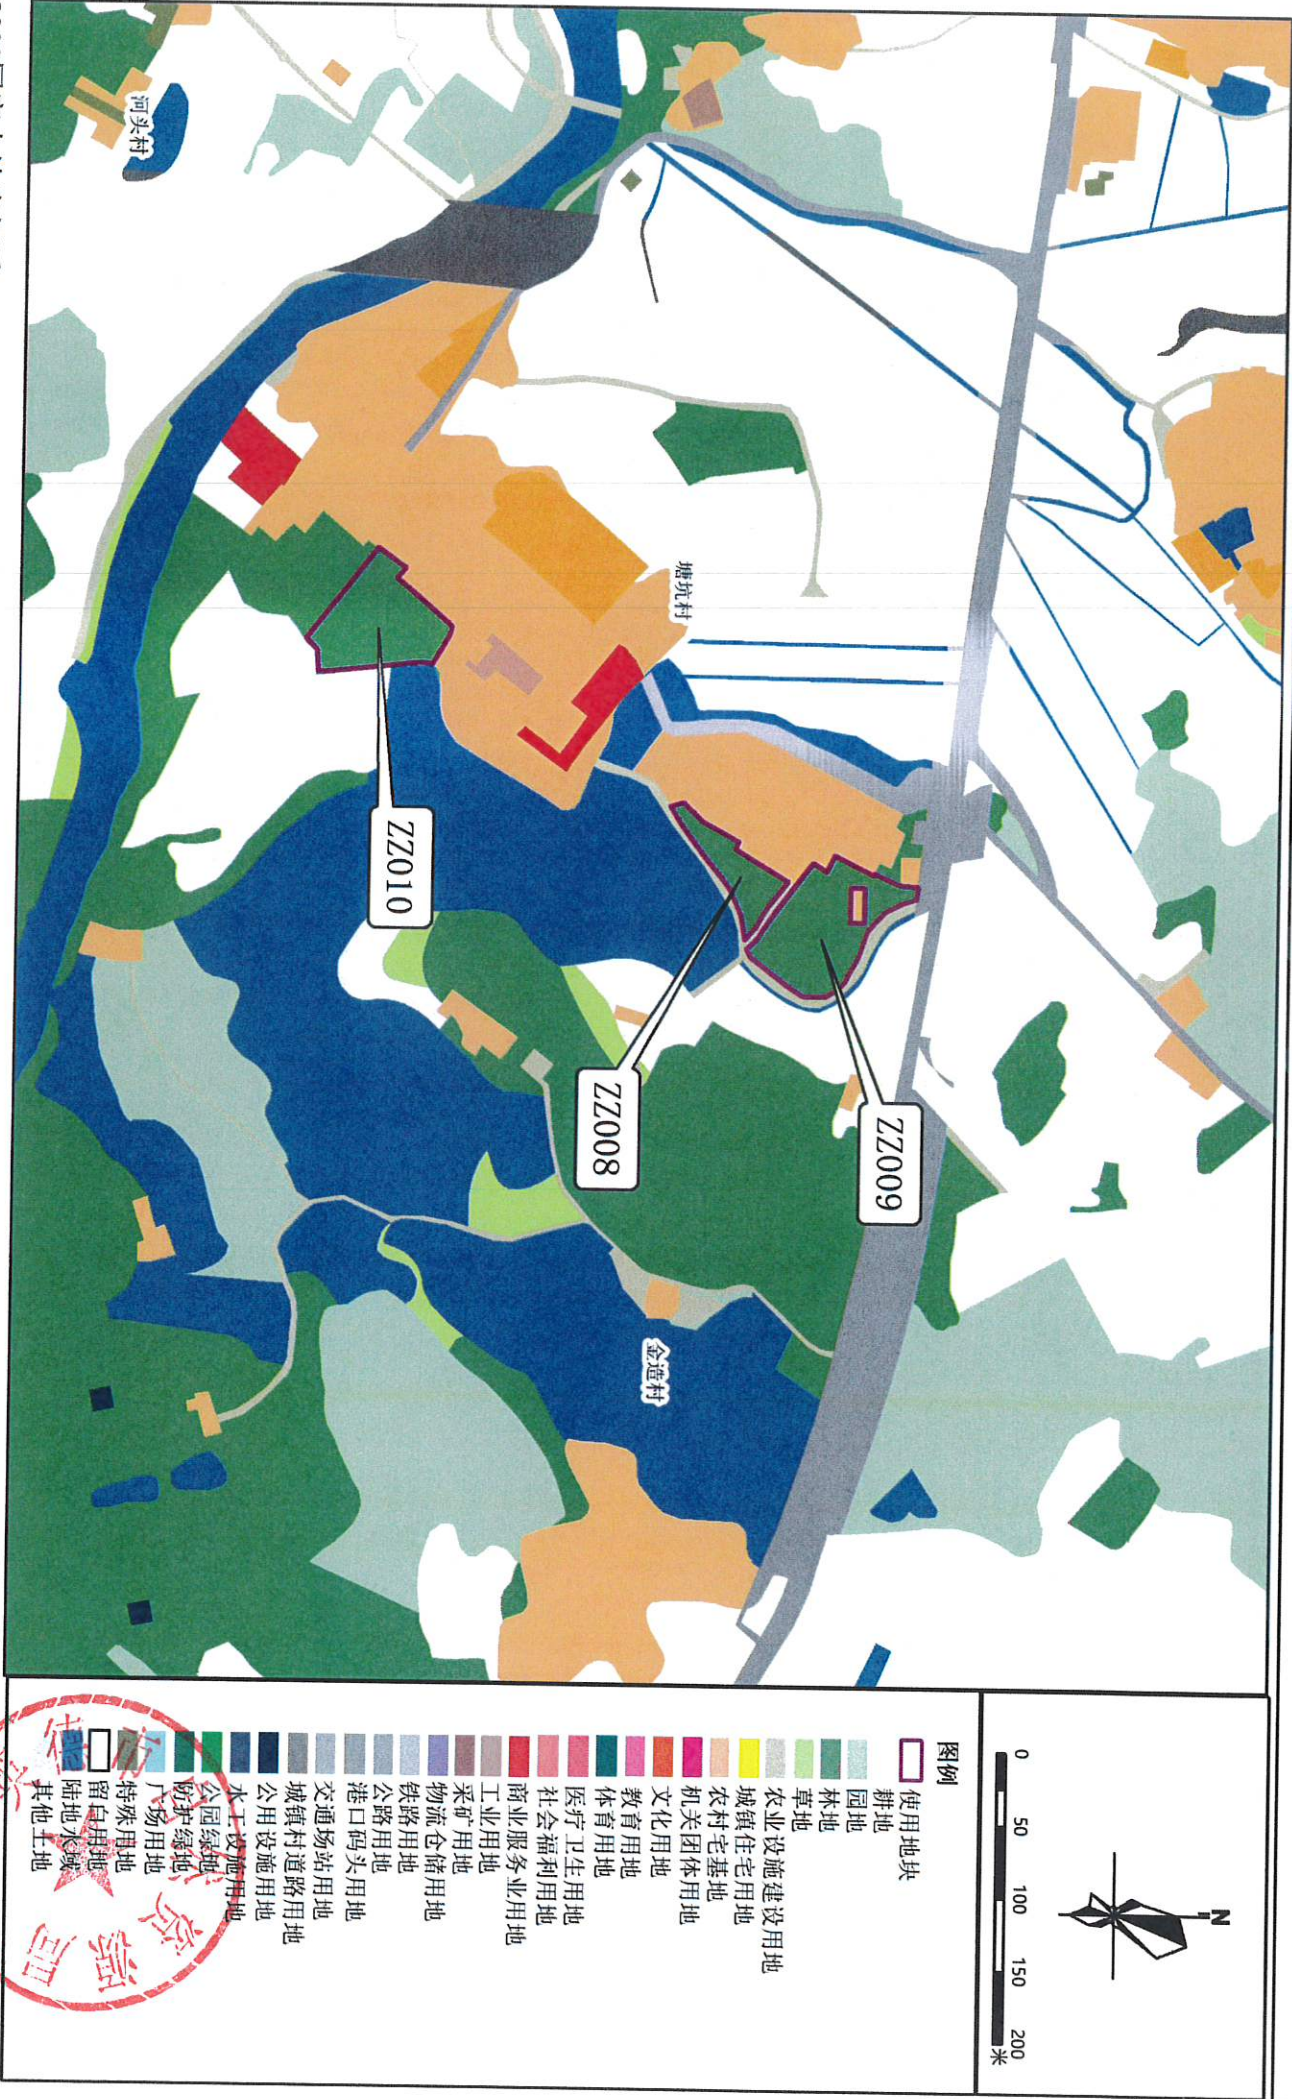


清远市英德市建设用地周转规模使用地块土地使用规划图（调整后）

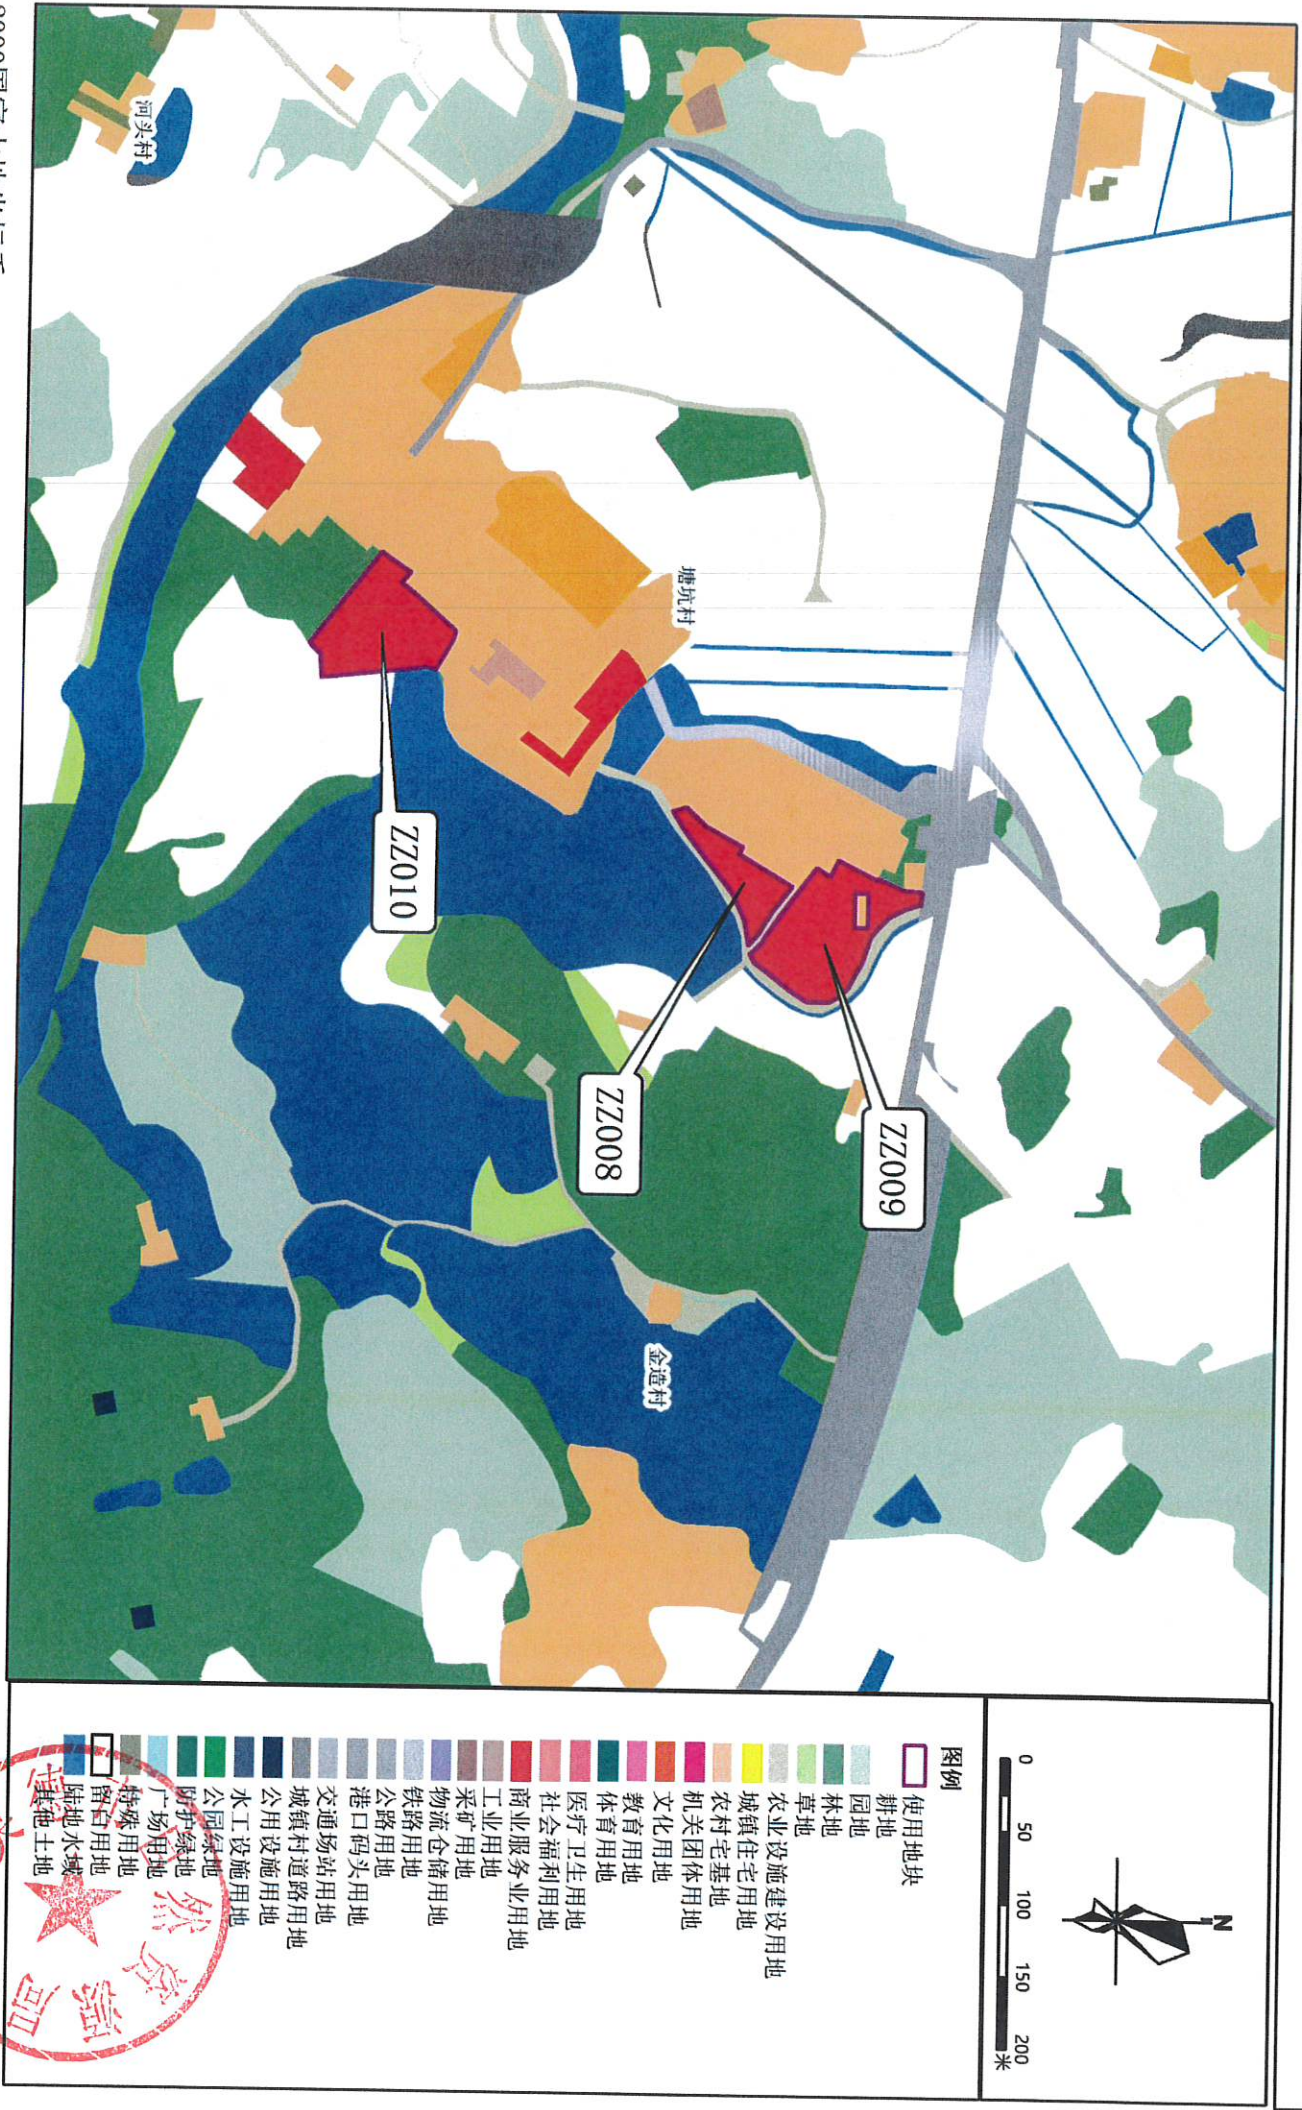


2000 国家大地坐标系
1985 国家高程基准

英德市自然资源局
2026年9月编制

清远市英德市大站镇周转规模使用前地块土地使用情况局部图 (ZZ011)

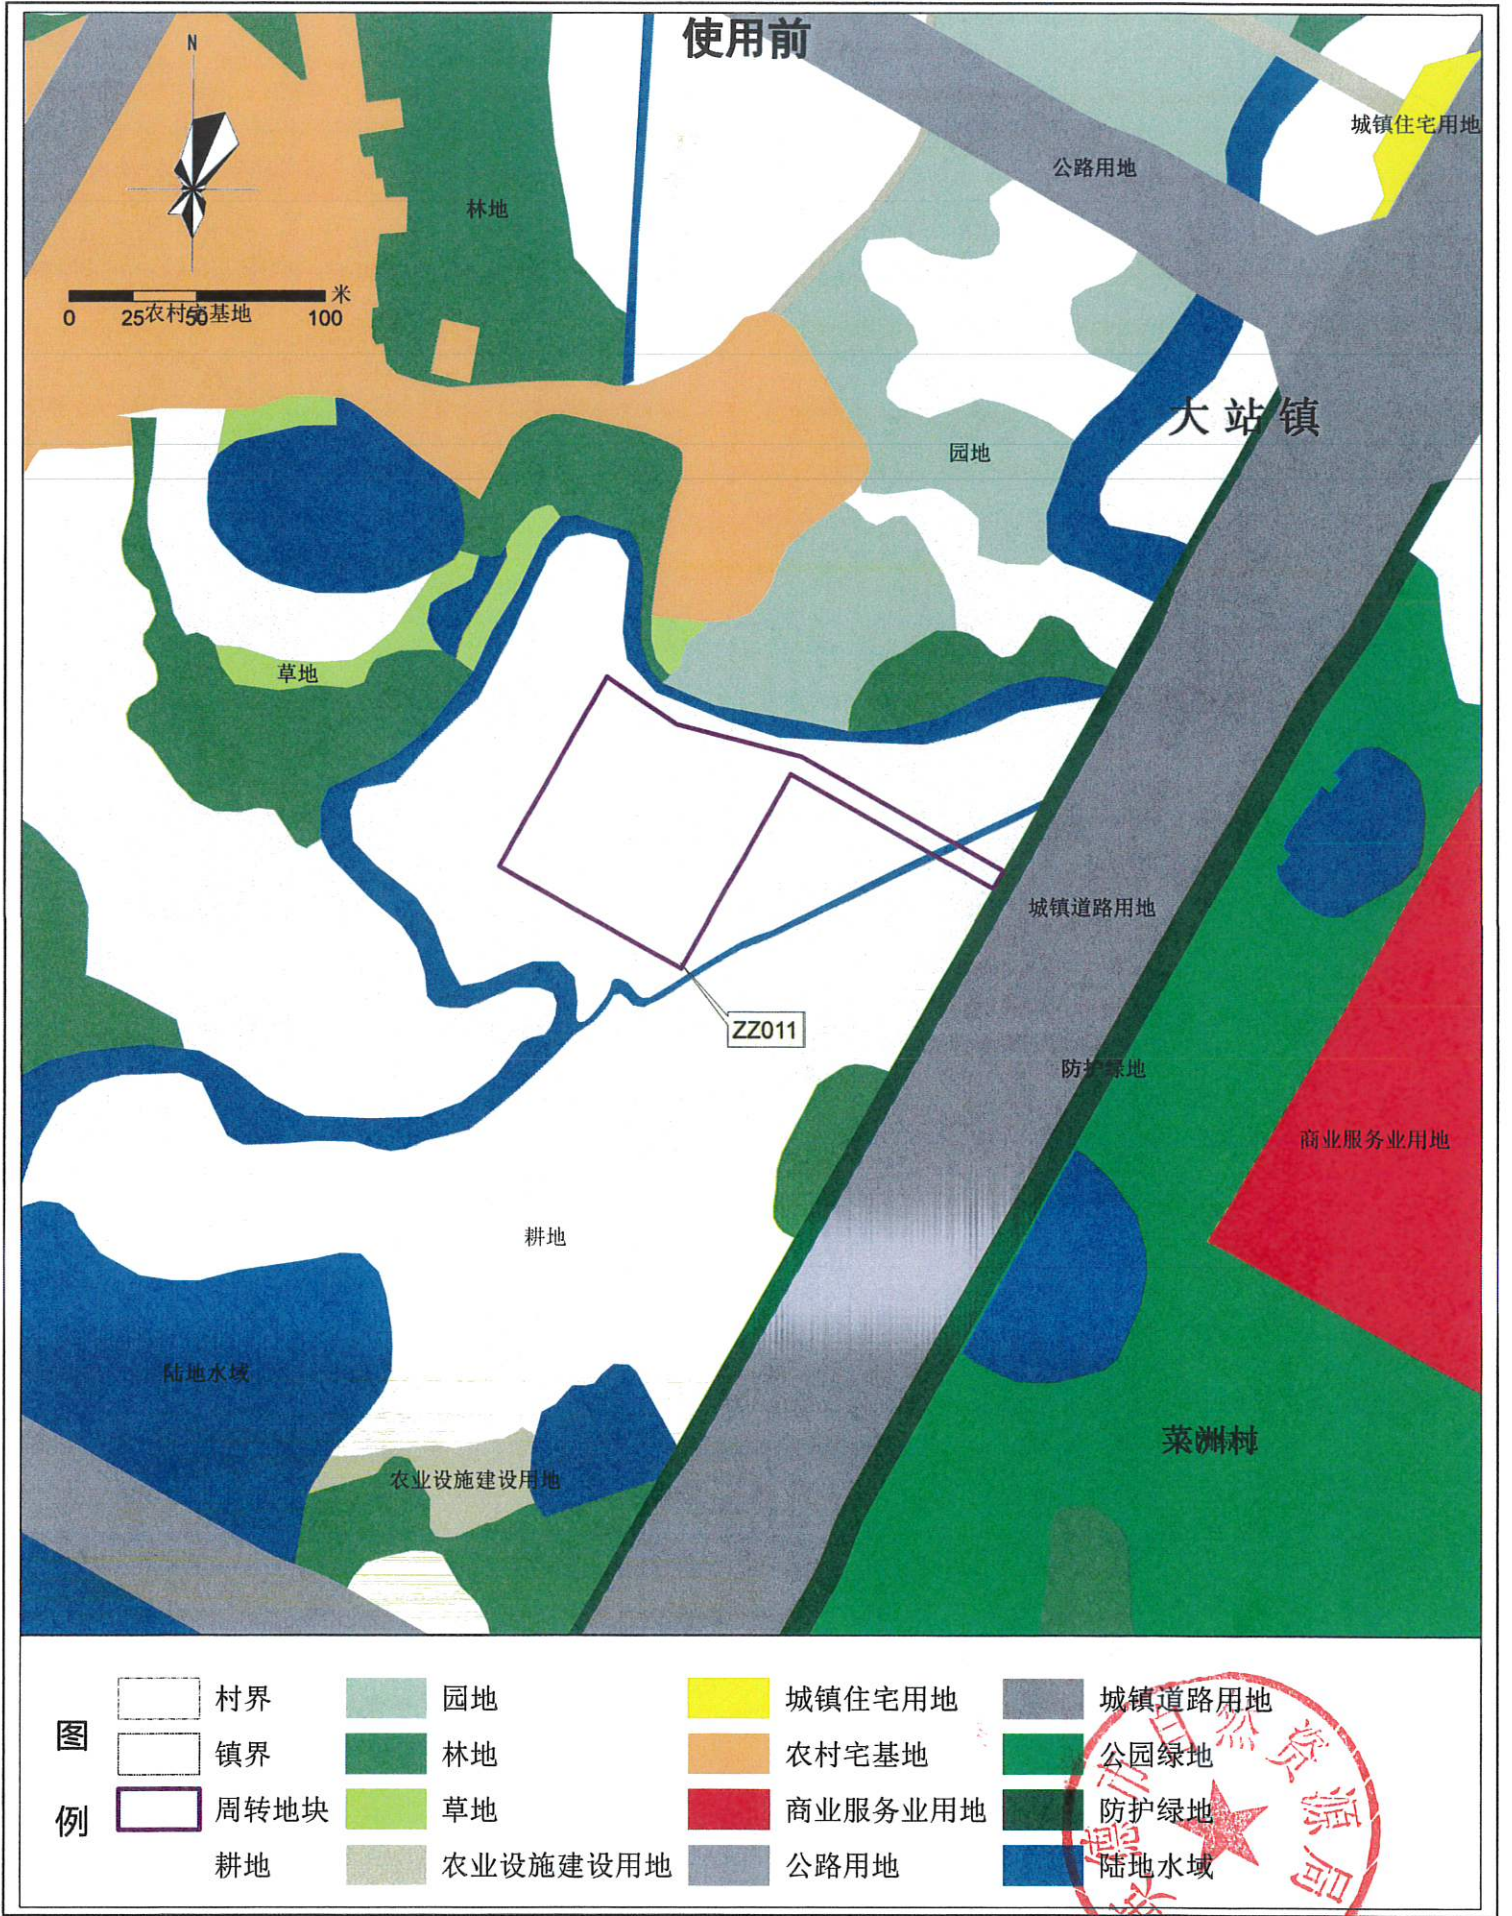

清远市英德市大站镇周转规模使用后地块土地使用规划局部图 (ZZ011)

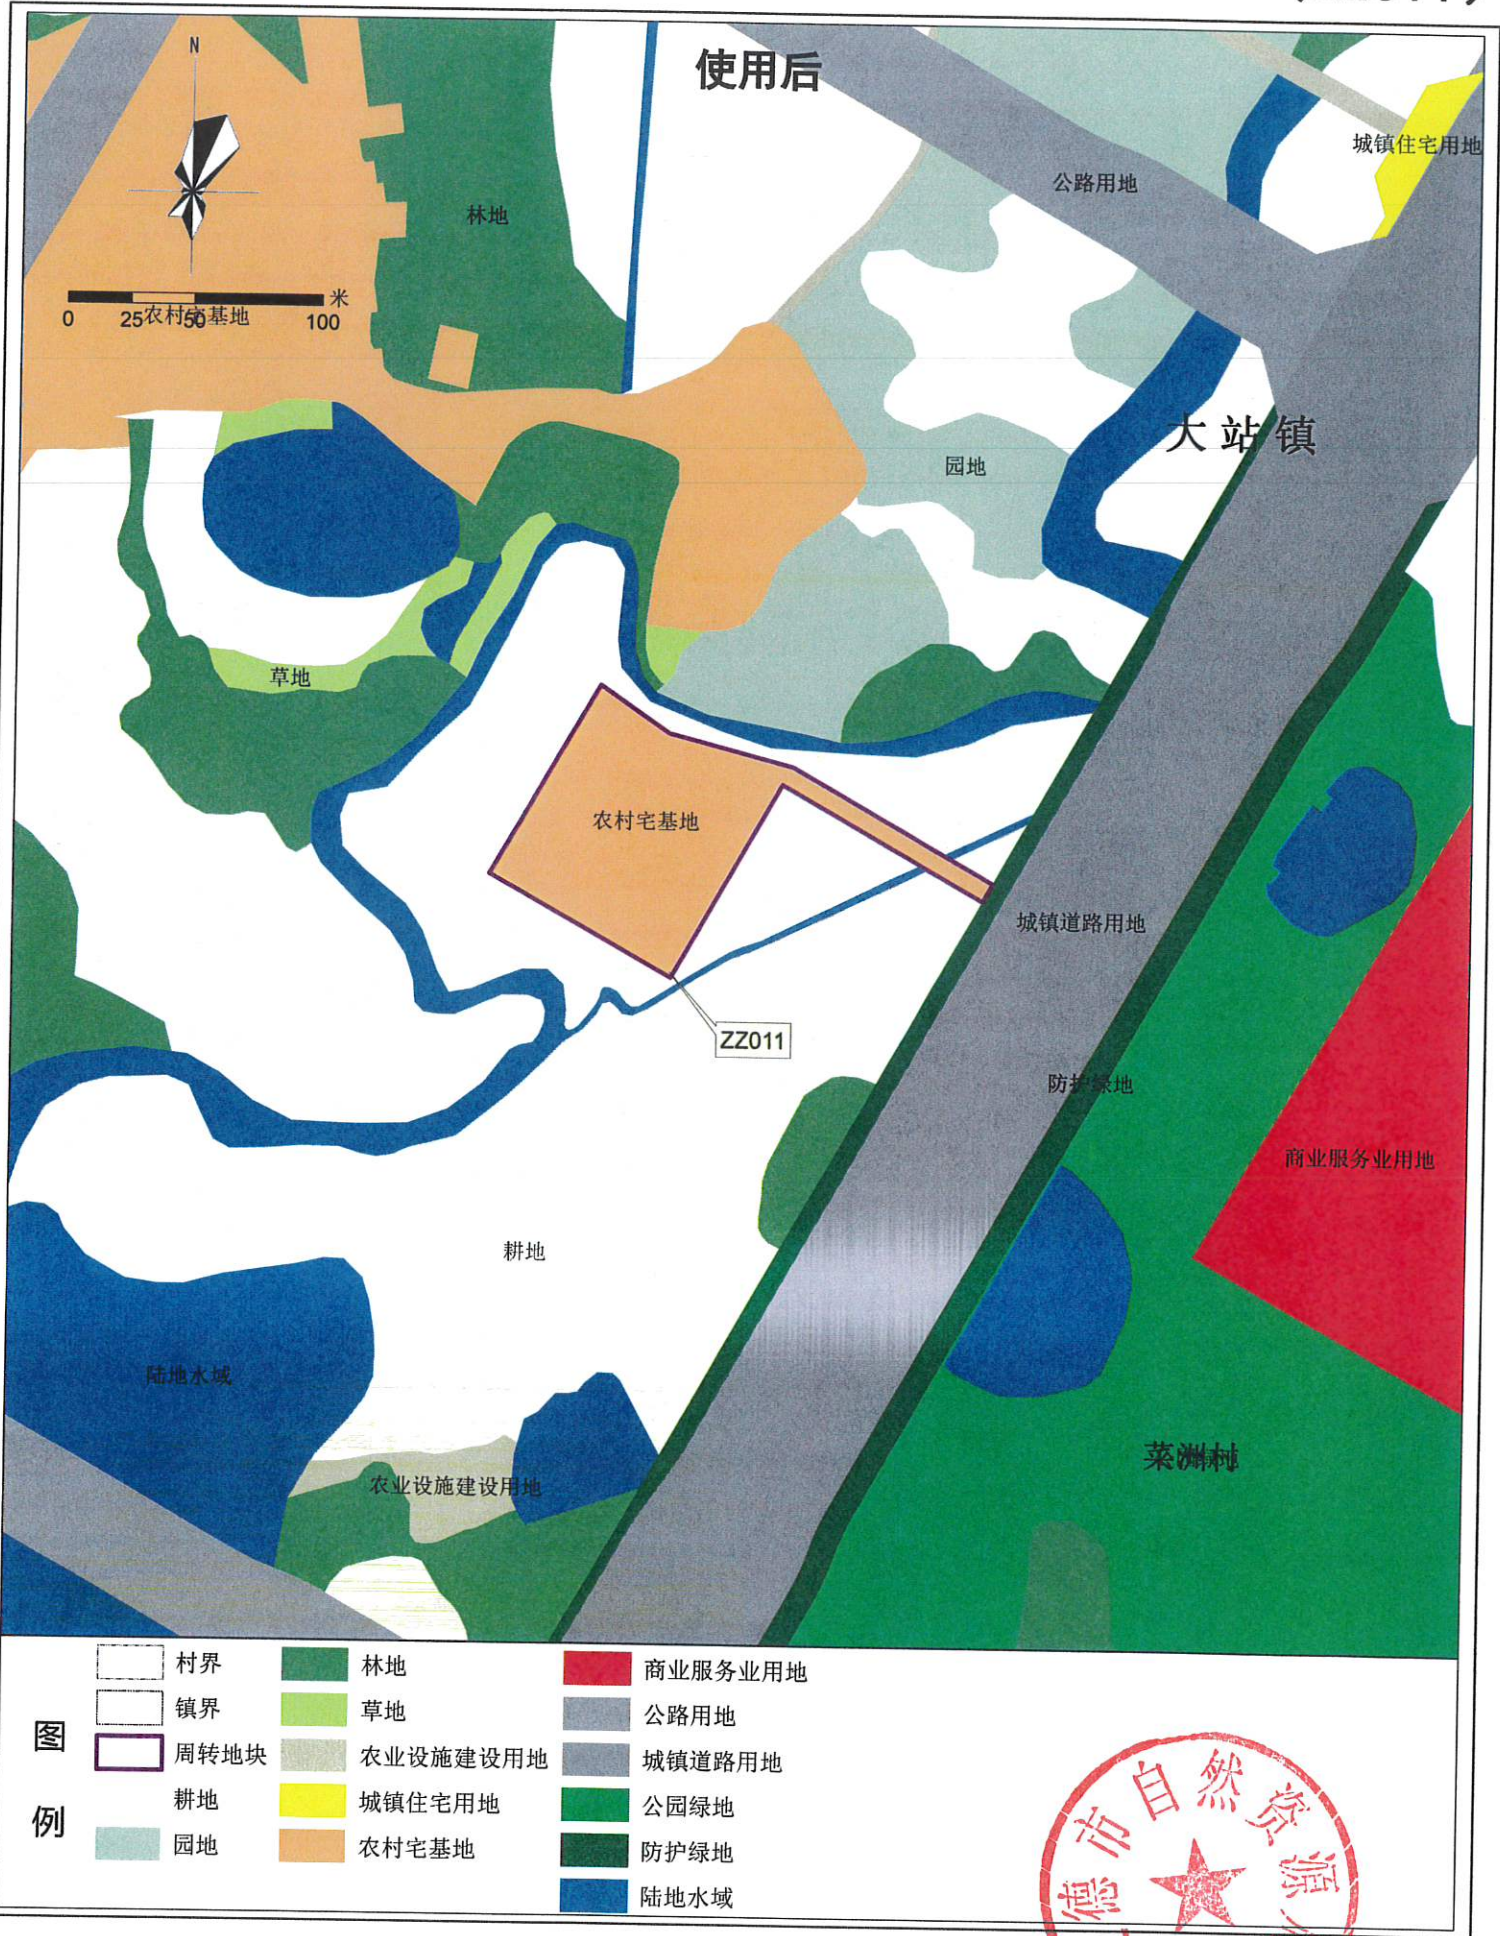

编制


清远市英德市大站镇周转规模使用前地块土地使用情况局部图
(ZZ012)



英德市自然资源局
2026年9月

编制

清远市英德市大站镇周转规模使用后地块土地使用规划局部图 (ZZ012)

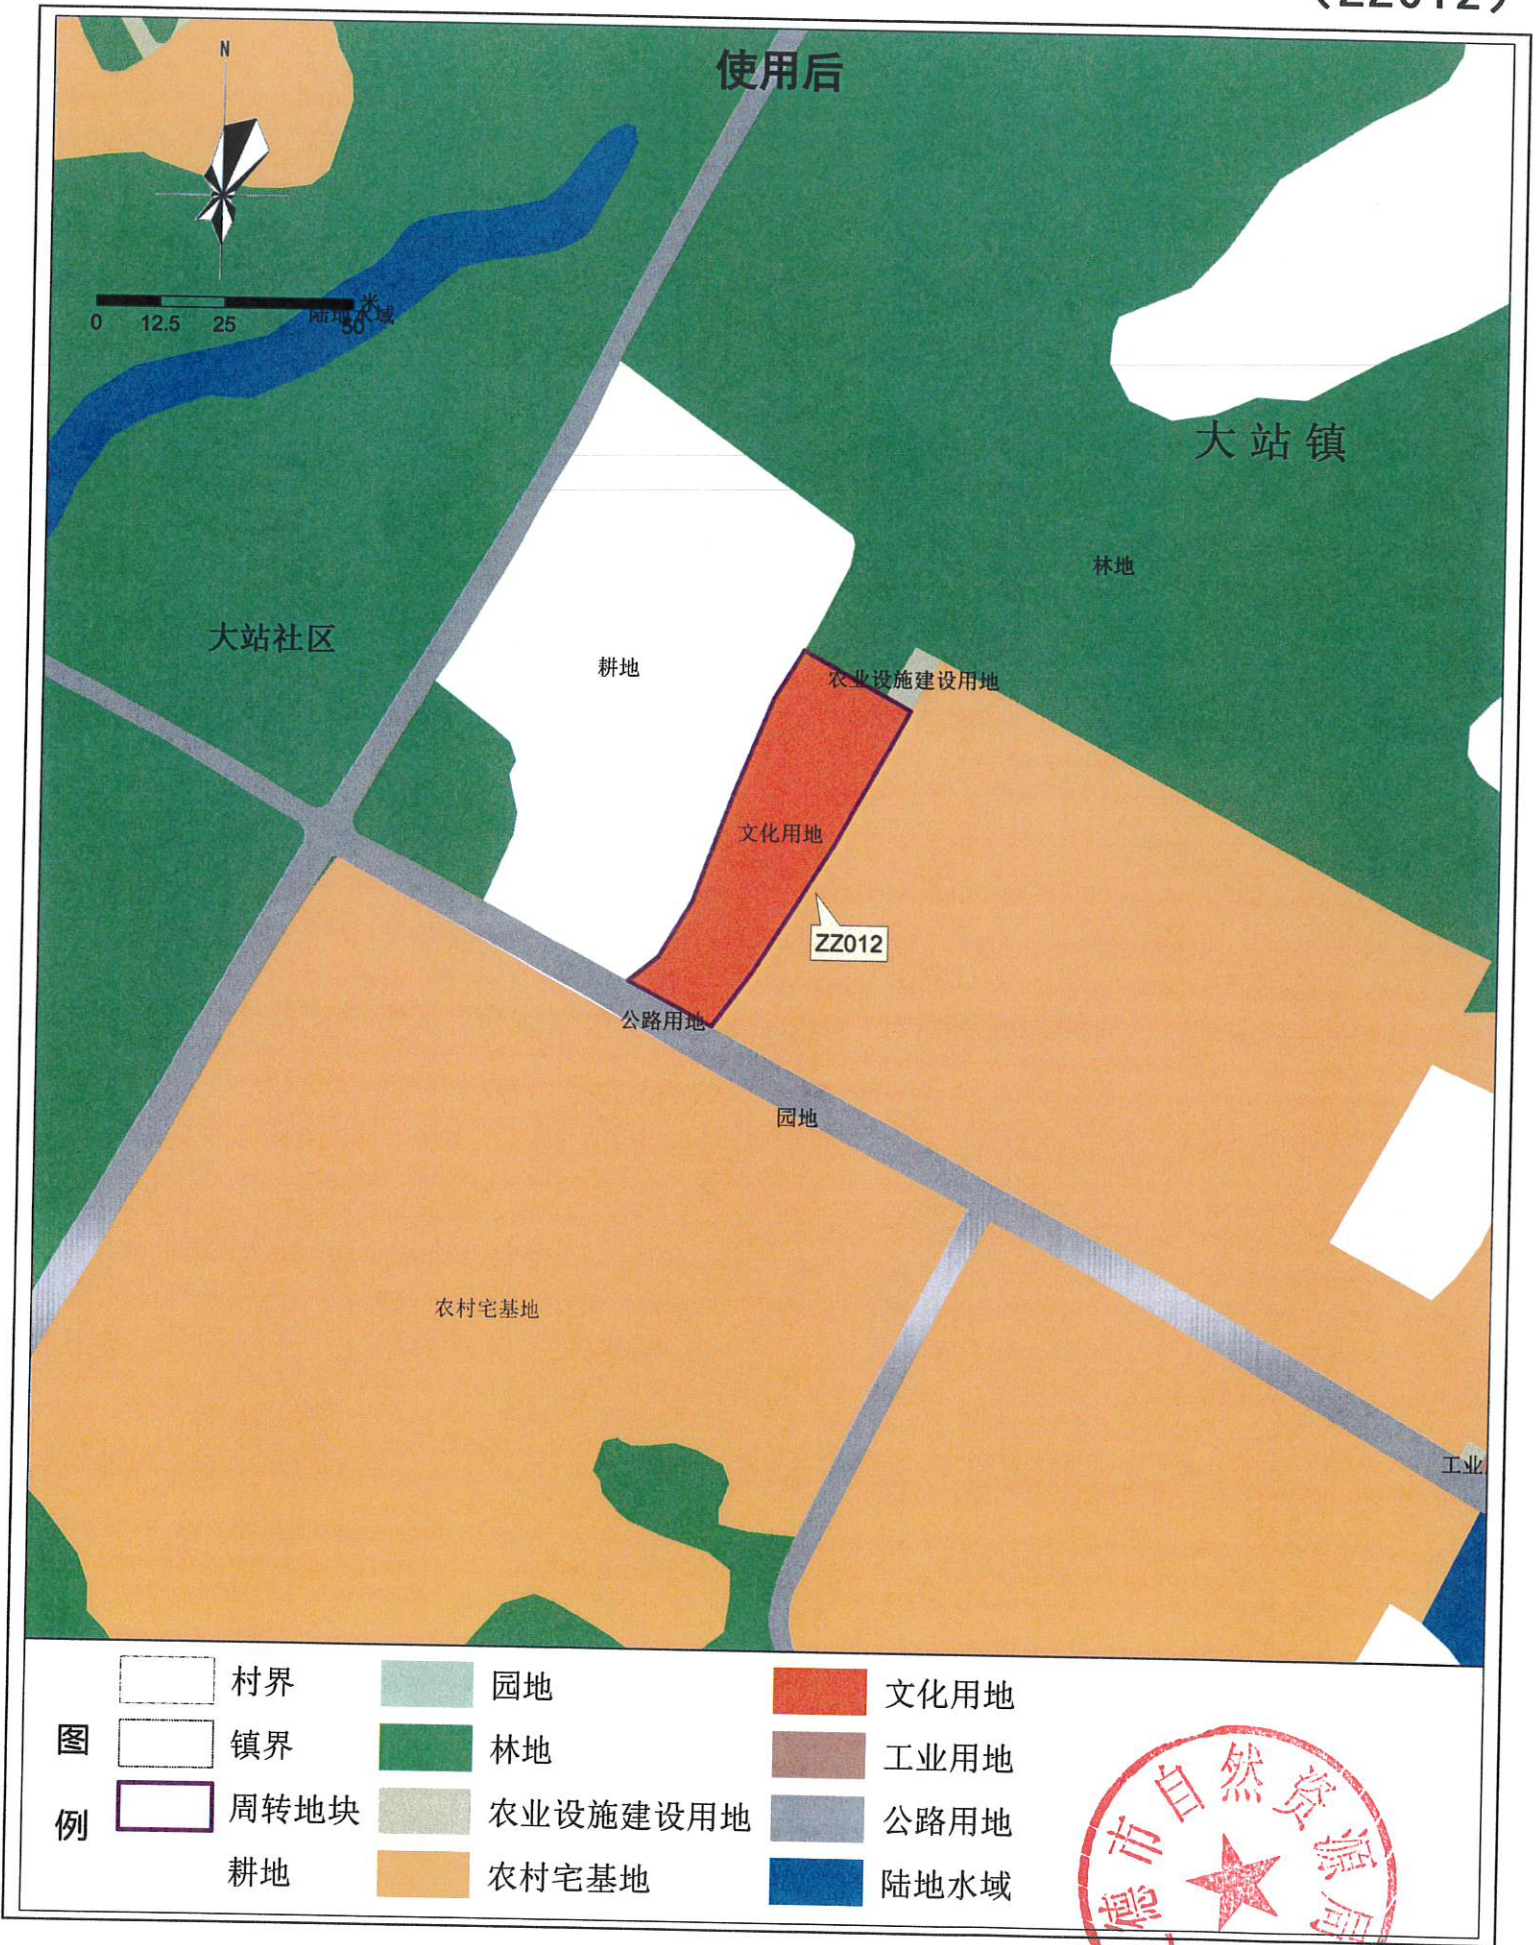

英德市自然资源局
2026年9月

编制