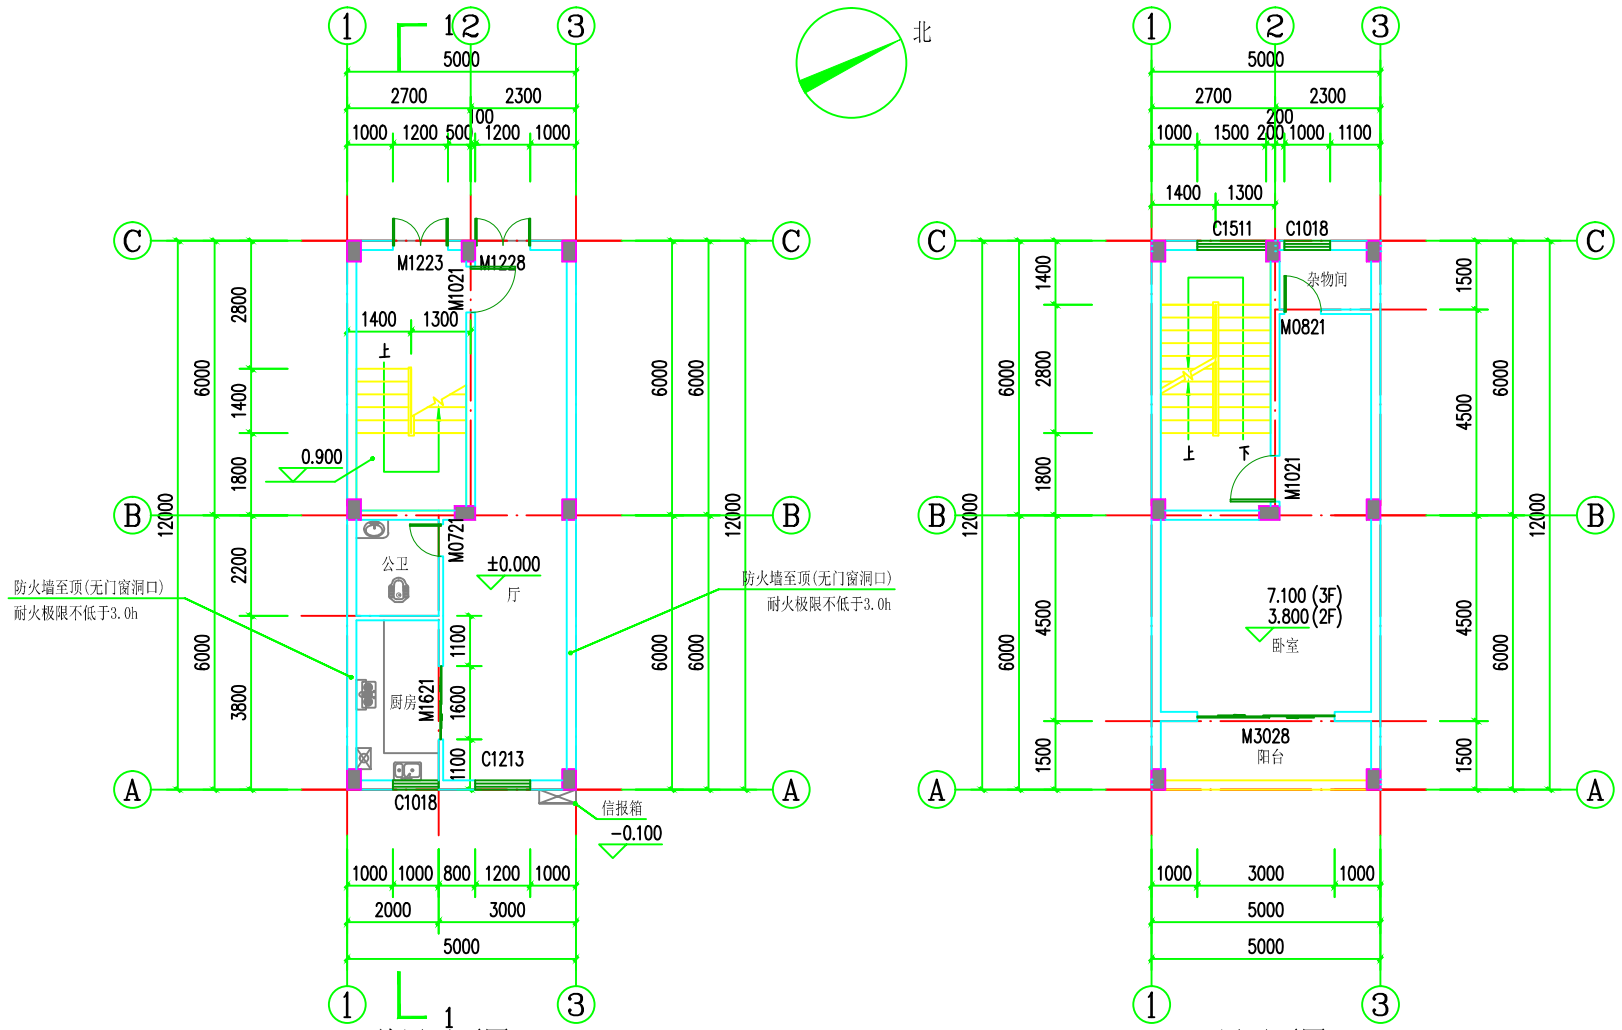


说明：

1. 本工程位于英德市连江口镇一区B块B413号；结构类型为钢筋混凝土框架结构，建筑类别三(多层住宅)类，防水等级II级，耐火等级二级，抗震设计烈度六度。
2. 本工程建筑占地面积60.00平方米，总建筑面积为189.58平方米，其中地下部分建筑面积0，
   地上部分建筑面积为189.58平方米；建筑层数为3层，规划建筑高度H1为12.00 m,消防建筑高度H2为10.50 m。
3. 本工程设计标高±0.000m相当于测量标高现场定/详总平面图 m（☑黄海高程，☐珠江高程，☐广州城建标高）。（详总平面）
   （珠江高程=黄海高程-0.586m=广州城建标高-5m）
4. 本工程竣工图所注尺寸，除总平面及标高以米（M）为单位外，其余以毫米（mm）为单位，图中建筑标高无特别注明均同结构标高。
5. 墙体厚度除图中注明者外，外墙、分户墙梯间墙为200，其余间墙为100;未标明的门垛一律为100，或贴柱边。
6. 本司实地卷尺测量、结合现场绘制此图，本项目所有内容仅为表达现状，不作它用。

图样：
- 表示抽油烟机，二次装修安装；
- 表示热水器，二次装修安装；
- 表示烟道(300*400),或排气管道(250*250)；
- 表示洗衣机；
- 表示空调主机；

艺术卓越 鼎级创作
ARTISTIC EXCELLENCE TRIPOD CREATION
艺卓鼎创工程设计有限公司
YI ZHUO DING CHUANG ENGINEERING&DESIGN CO LTD

建筑行业 建筑工程 甲级 编号：A252007973
市政行业 乙级 编号：A452007977

备注：
1.本图未经我司设计师之批准，不得随意将任何部分翻印、改动，违者必究。
2.勿以比例量度此图，一切应依图内数字所示为准。
3.本图所有涉及梁、柱、挡土墙等构造结构专业设计均需具备专业资质设计单位或结构工程师复核无误后方可实施。
4.本图以最后更正之版本作实，其它版本自动作废。
5.本图须加盖本院出图签章,否则一律无效。

注|Comments

出图签章|Stamp of design unit

执业签章|Stamp of Registration

岗位 \ 人员	印刷体 PRINT	签署 SIGNATURE
审定人 Approved by	费泽浩	
项目负责人 Project manager	孙欣	
专业负责人 Profession manager	孙欣	
审核人 Verified by	王永宏	
校对人 Checked by	唐京华	
设计 Designer	石肃然	

建设单位 CLIENT	CO 周文居住楼		
工程名称 PROJECT	NA 周文		
子工程名称 SUB-PROJECT			
图纸名称 DRAWING TITLE	首层平面图 2-3层平面图		
业务号 PROJECT NO.	202405(WJYD-014)	专业 DISCIPLINE	建筑
日期 DATE	2026.06	设计阶段 STAGE	报建图
版本号 INDEX	A	图号 DRAWING NO.	J-01
归档二维码: ARCHIVE QR CODE			