
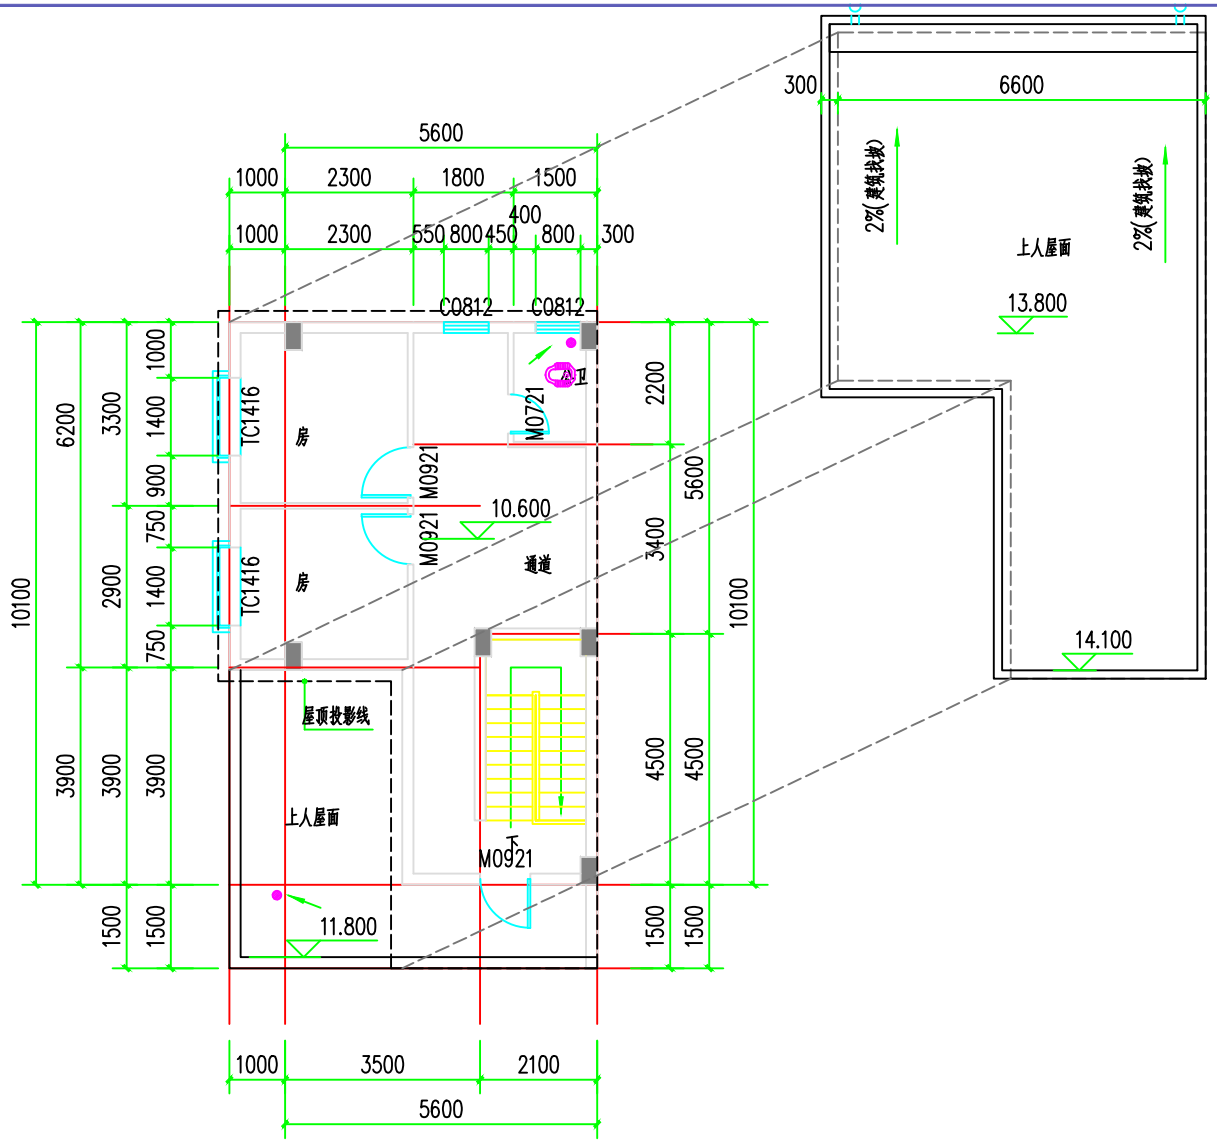


天面层平面图 1:100

本层建筑面积：57.35㎡

本层计容面积：57.35㎡

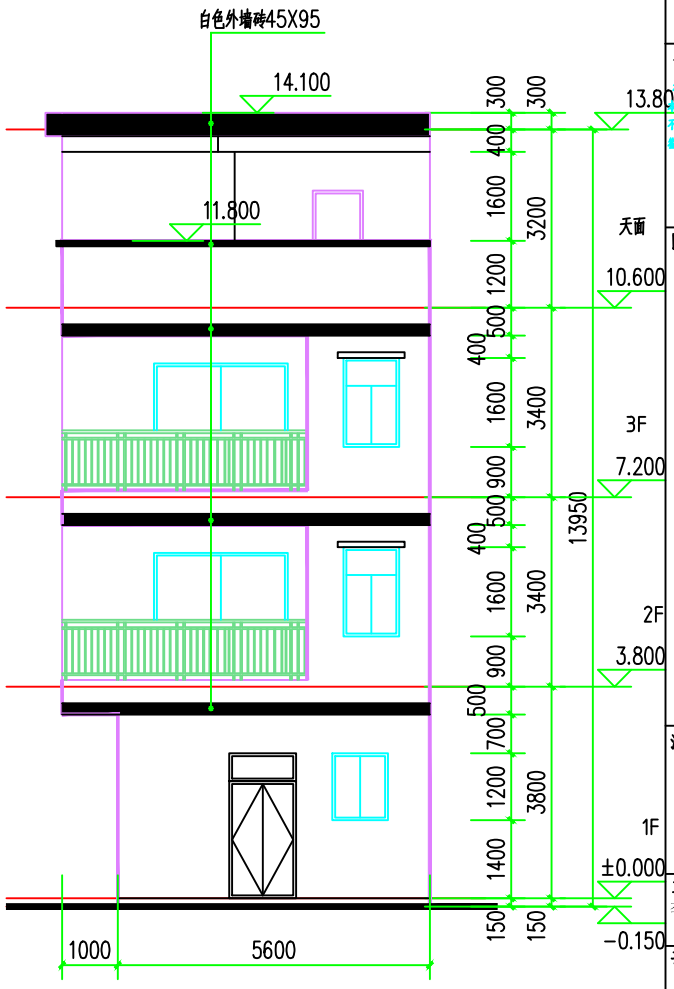

①-②轴立平面图 1:100

注：除特别注明外其余均为深灰色外墙砖

说明：

1. 所有阳台面标高均低于楼地面标高30mm.并向地漏方向找1%坡。厨房,卫生间楼地面均低于相邻楼面完成面30mm,（卫生是结构面下沉350mm),并向地漏方向找1%坡。
2. 室内的门垛宽均为100mm或贴柱贴墙，如有不同，见图纸标注。
3. 凡窗台高度低于900mm，均需做护窗栏杆.
4. 所有柱子截面尺寸详结施.
5. 外墙，分户墙,及楼梯间分隔墙厚度均为200mm，内墙厚度为100mm。
6. 户内厨房、卫生间内的设备及案台本图仅为示意。

中城恒业设计集团有限公司

ZHONGCHENG HENGYE DESIGN GROUP CO., LTD.

备注：

本图版权属本公司所有，未经本公司书面许可，任何人不得擅自复制或使用。本图仅供相关政府主管部门施工许可生效使用。本图未经施工图审查公司审查合格后不得用于施工，仅供业主或设计单位参考，建设单位之参考图。本图版权归本人所有并受到知识产权法律保护，未经许可使用。

图纸专用章：

注册师执业章：

工程名称：
李兴梅、谢婷、谢媛、谢彬、谢楠
住宅楼

子项名称：

建设单位：
李兴梅、谢婷、谢媛、谢彬、谢楠

审　定	蒋运卓	
工程负责人	陈博	
专业负责人	陈博	
审　核	高发亮	
校　对	蒋运卓	
设　计	陈博	

图　名：
天面层平面图
①-②轴立平面图

项目编号		设计阶段	竣工图
图　别	建　施	日　期	
图　号	JS-04	2026.08	
版　本	第 1 版		