
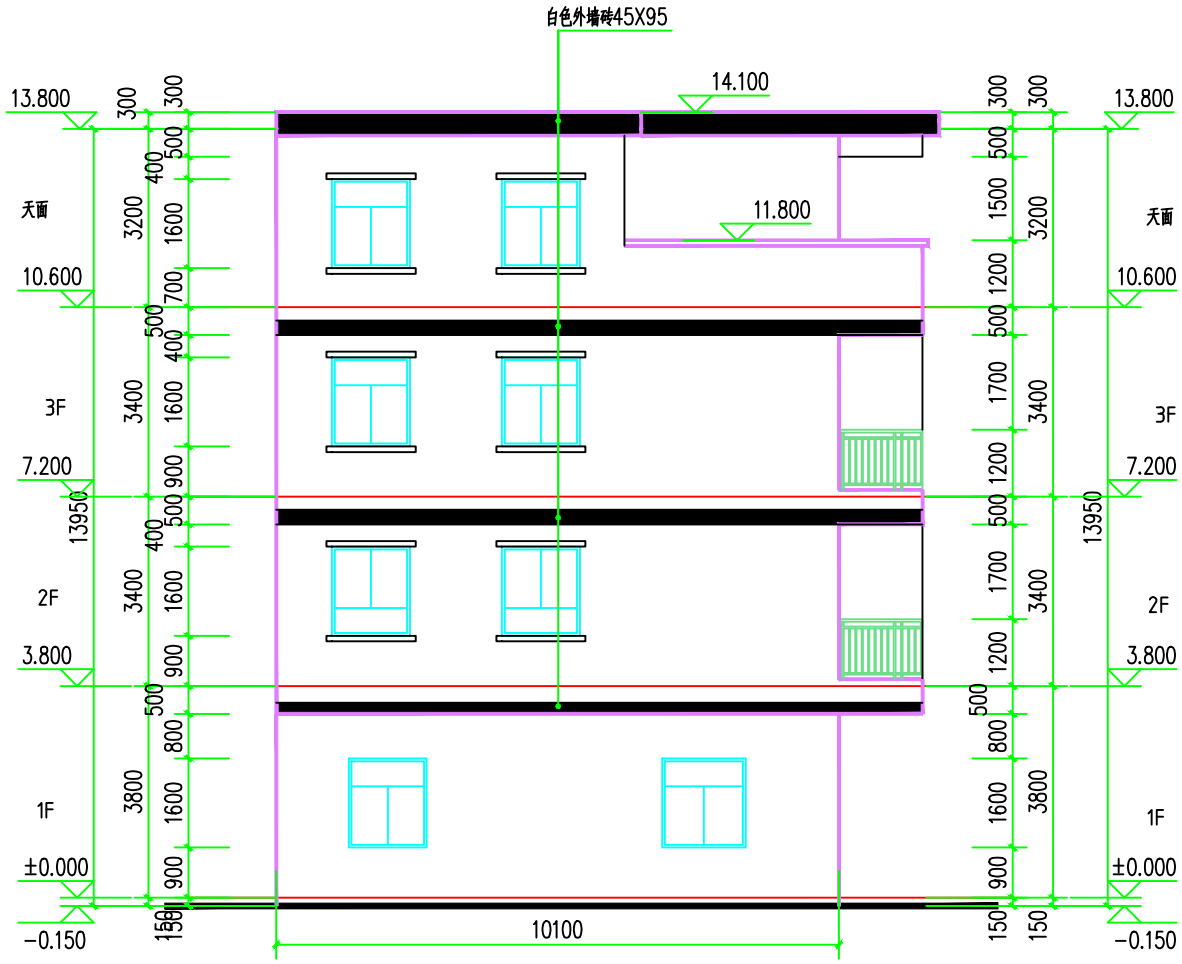


Ⓒ-Ⓐ轴立平面图 1:100

注：除特别注明外其余均为深灰色外墙砖

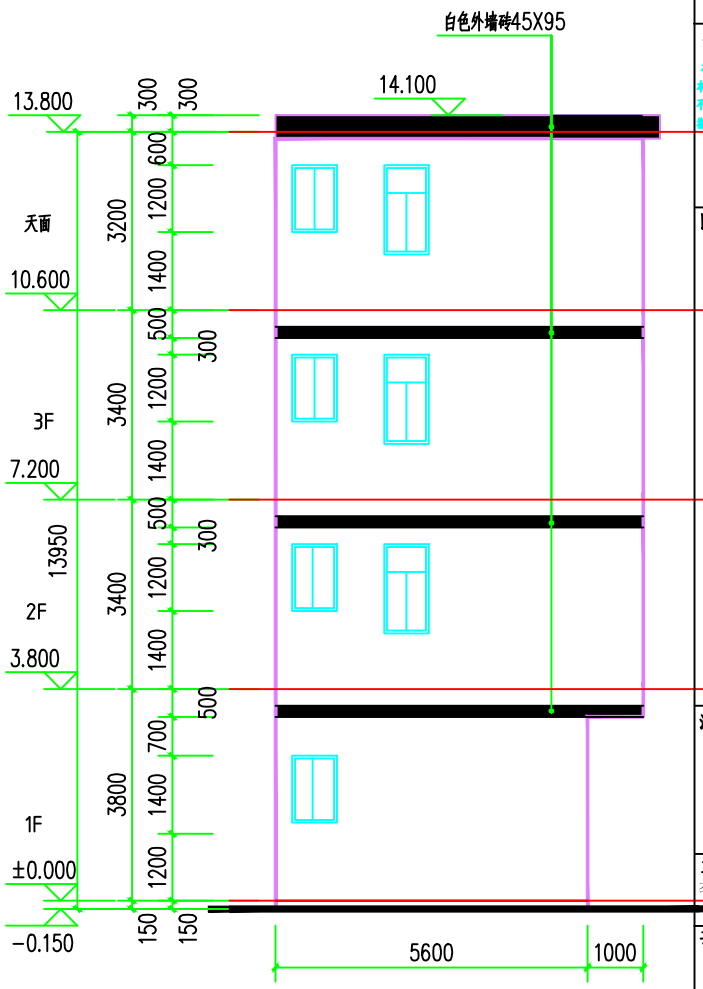

②-①轴立平面图 1:100

注：除特别注明外其余均为深灰色外墙砖

中城恒业设计集团有限公司
ZHONGCHENG HENGYE BUSINESS GROUP CO., LTD.

备注：

本图版权属本公司所有，未经本公司负责人书面许可，任何人不得擅自复制或使用。本图应经相关政府主管部门批准后方可生效使用。本图未经施工图审查公司审查合格后不得用于施工，仅供业主建设前期报审报批，建设单位之参考图。本图如由相关人员签字及同时加盖图章的蓝晒无效并予作废。

图纸专用章：

注册师执业章：

工程名称：
李兴梅、谢婷、谢媛、谢彬、谢楠
住宅楼

子项名称：

建设单位：
李兴梅、谢婷、谢媛、谢彬、谢楠

审　定	蒋运卓	蒋运卓
工程负责人	陈博	陈博
专业负责人	陈博	陈博
审　核	高发亮	高发亮
校　对	蒋运卓	蒋运卓
设　计	陈博	陈博

图　名：
Ⓒ-Ⓐ轴立平面图
②-①轴立平面图

项目编号		设计阶段	竣工图
图　别	建　施	日　期	
图　号	JS-05	2026.08	
版　本	第 1 版		