
调入地块土地利用现状图（TR01）

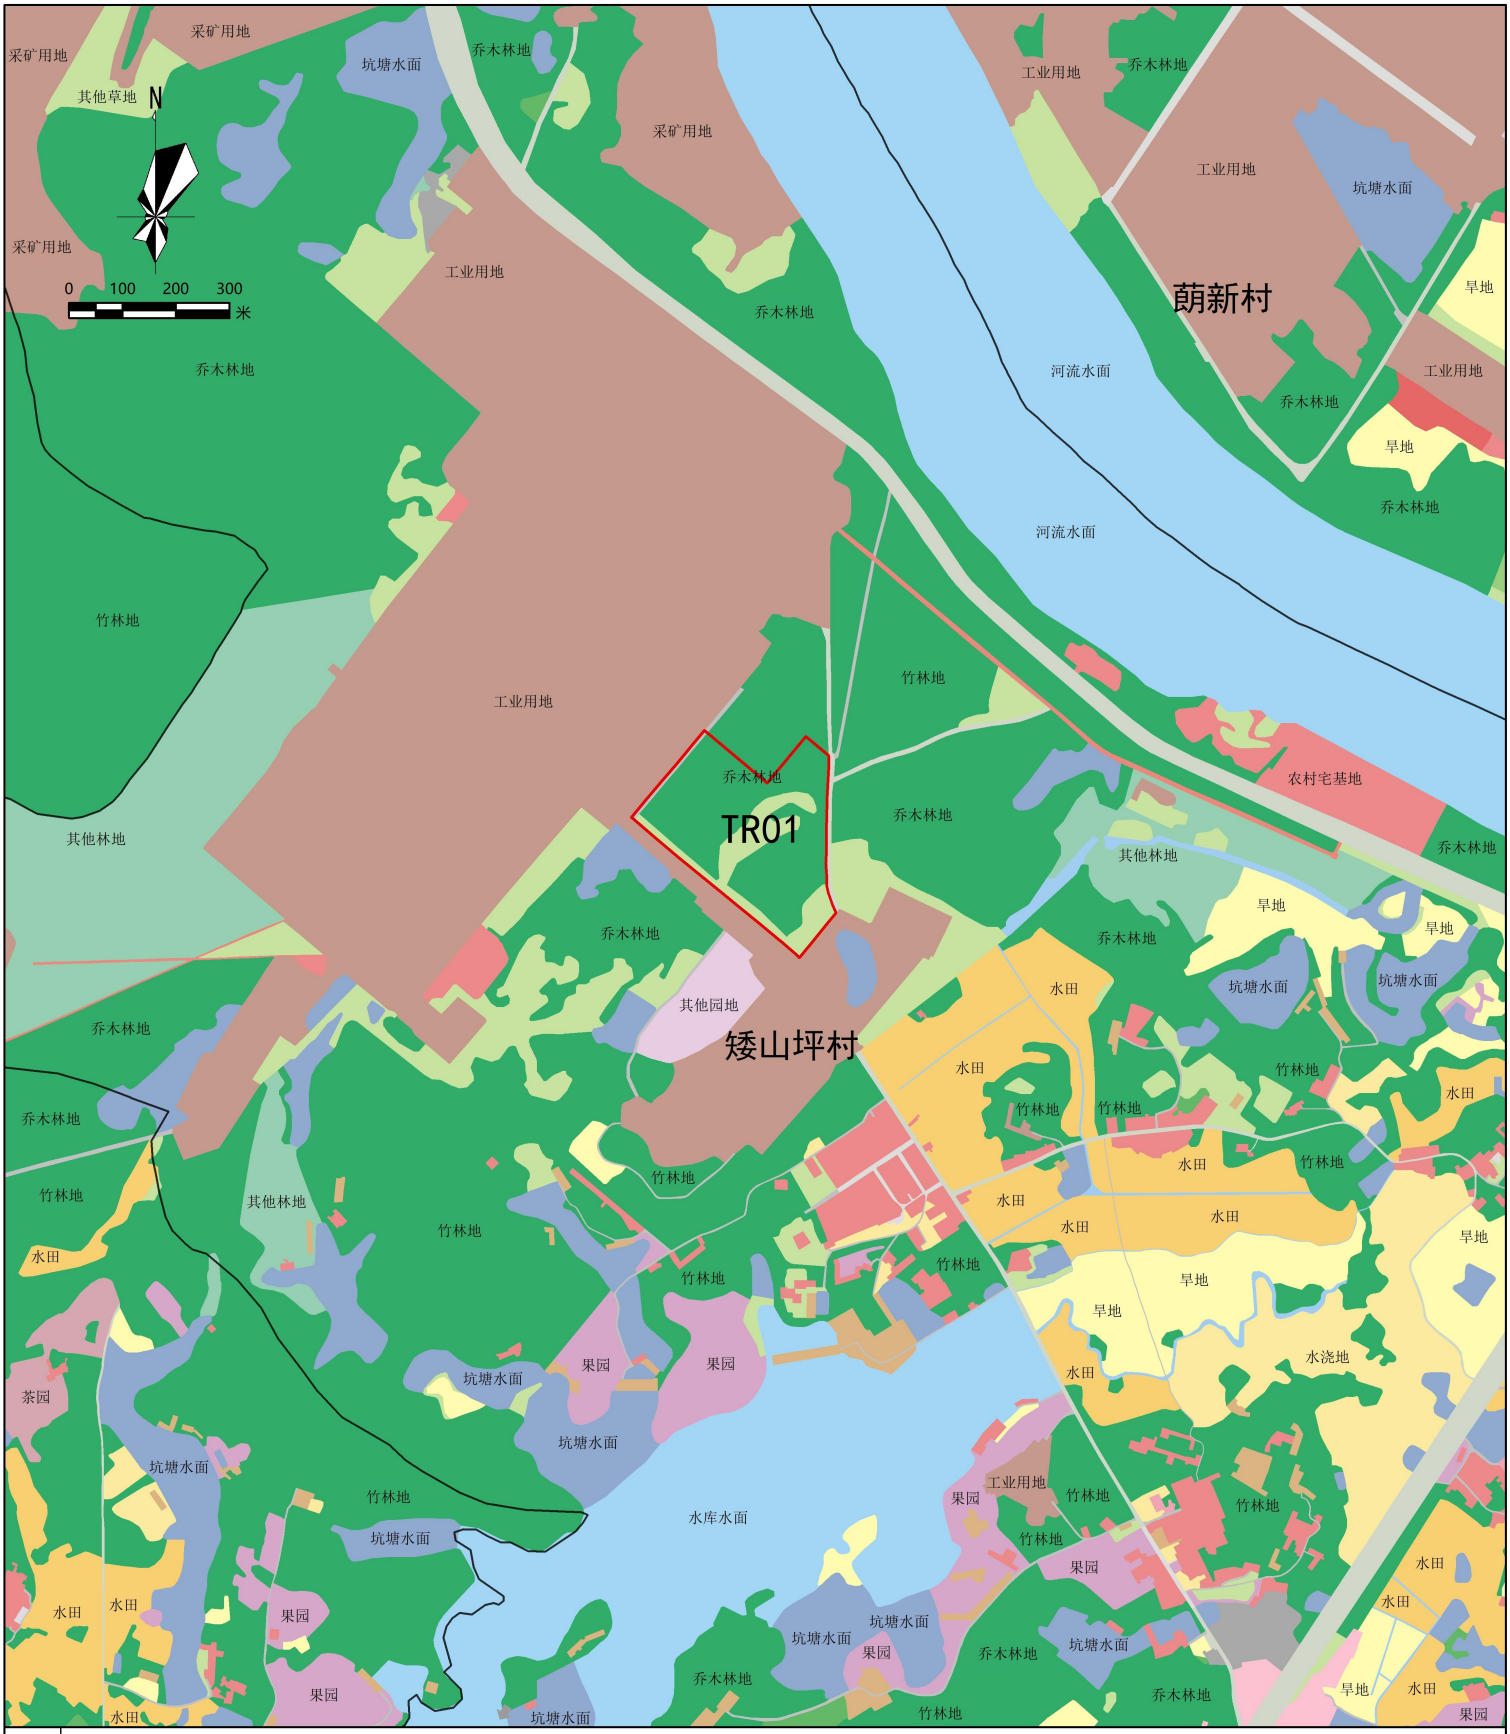

图例

- 调入地块
- 村级行政区划

注：本图界线不作权属争议的依据

2000国家大地坐标
1985国家高程基准

英德市自然资源局
2026年9月


调入地块优化前“三区三线”划定图（TR01）



2000国家大地坐标
1985国家高程基准

英德市自然资源局
2026年9月

调入地块优化后“三区三线”划定图（TR01）

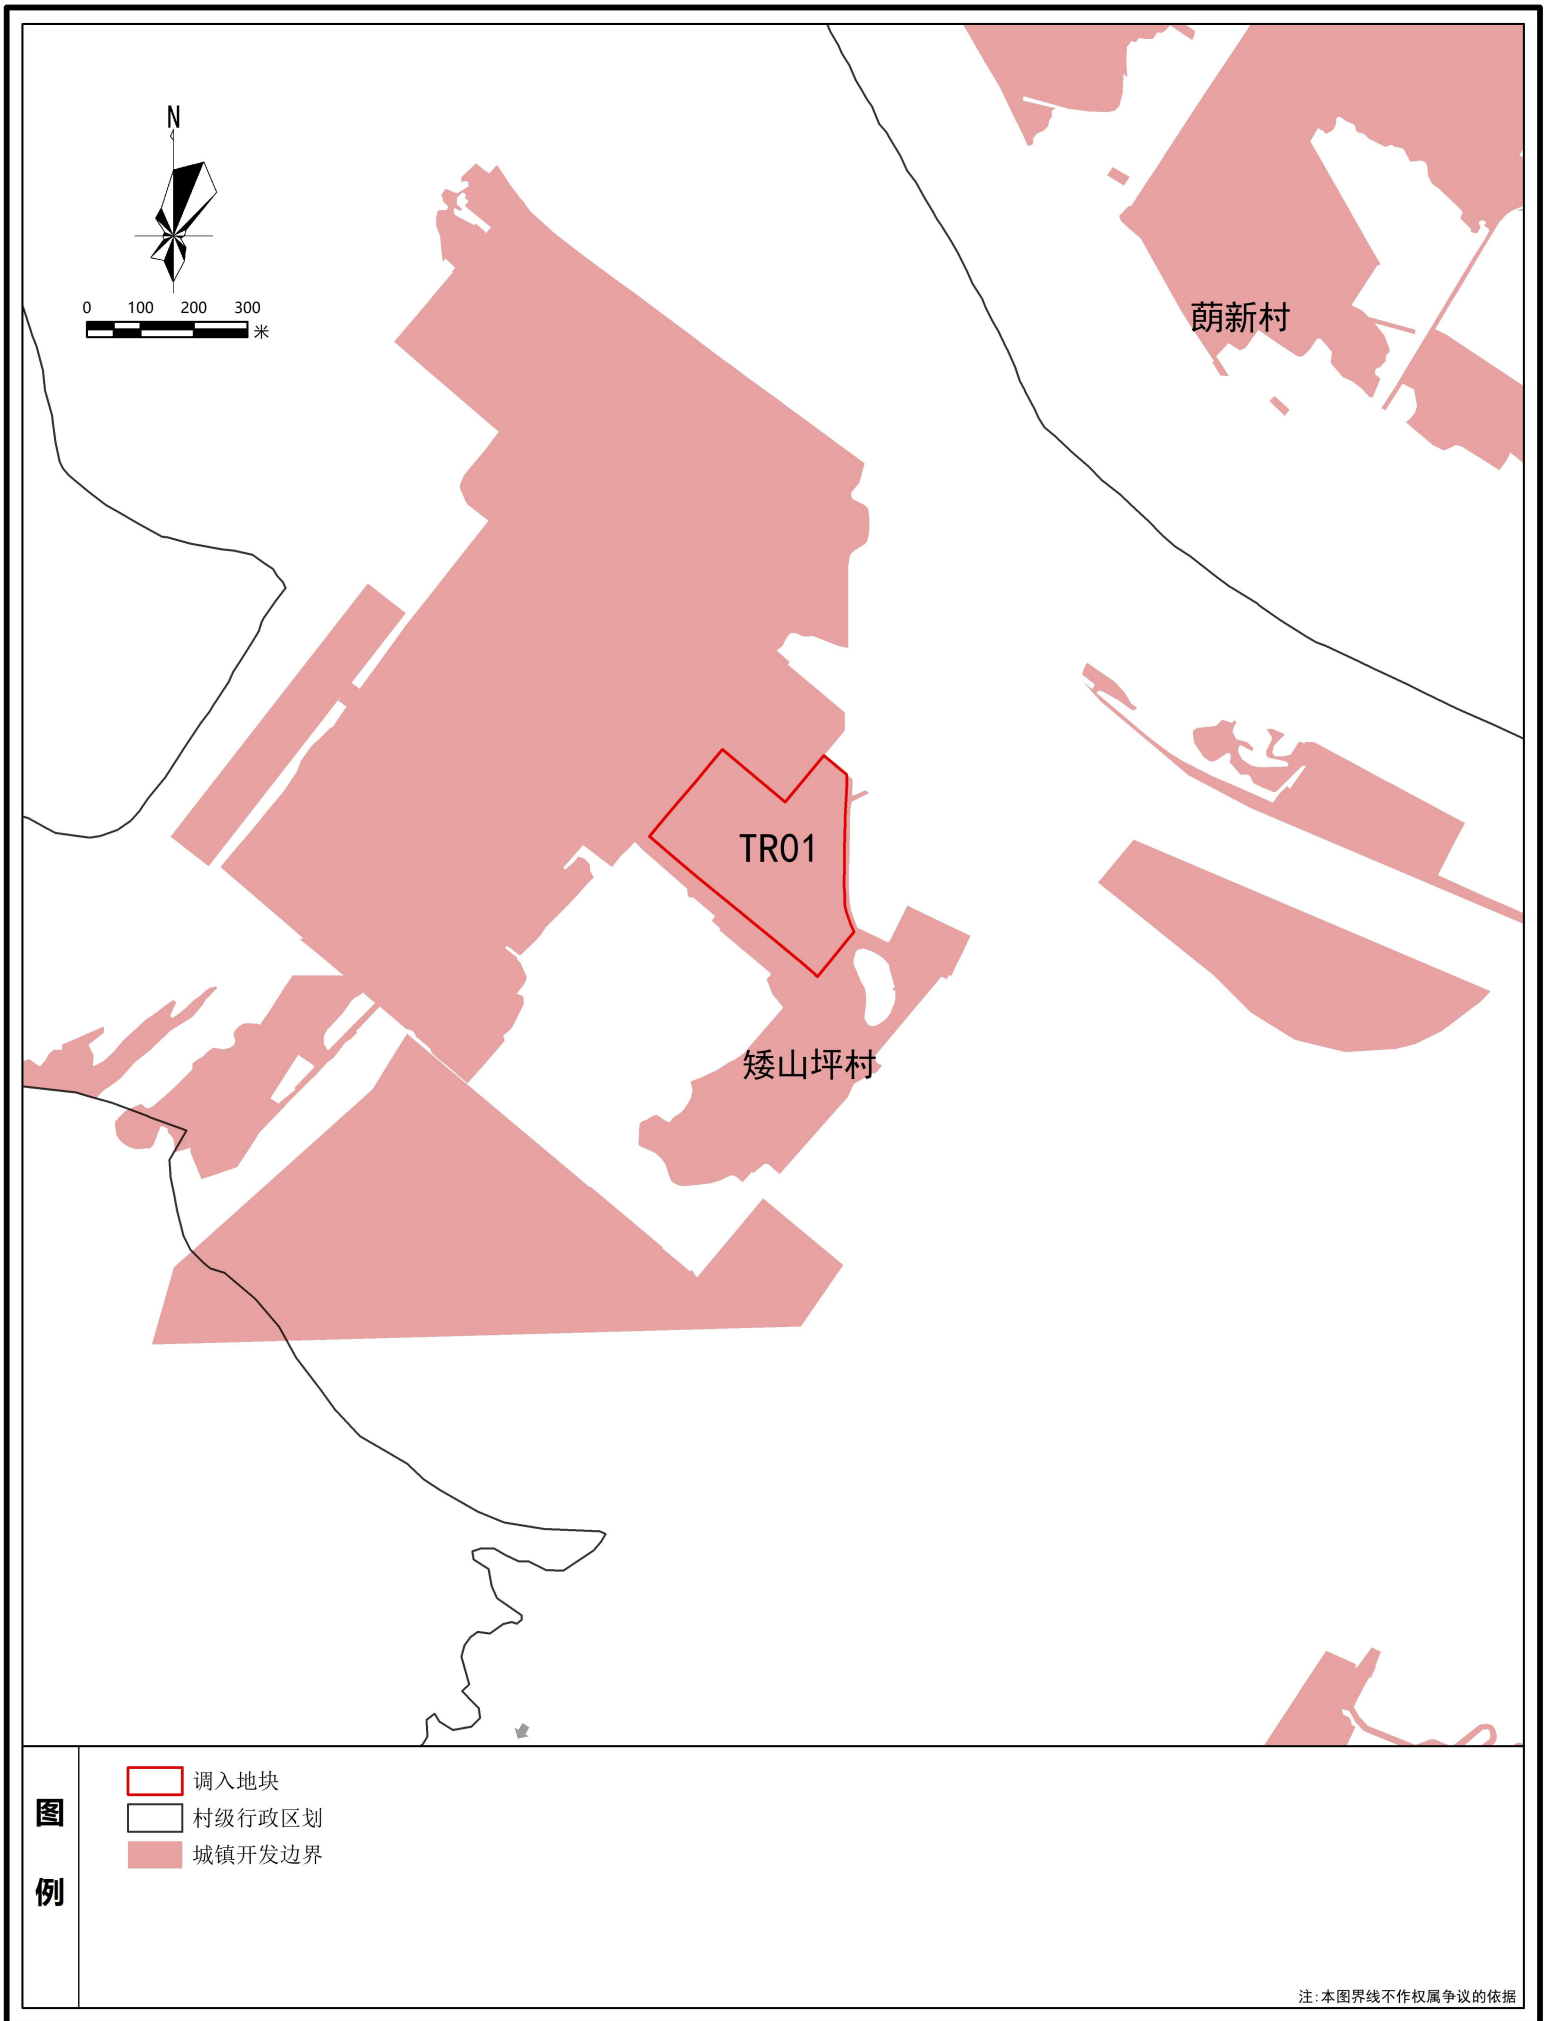

2000国家大地坐标
1985国家高程基准

英德市自然资源局
2026年9月

调入地块优化前土地使用规划图(TR01)



图例

- 调入地块
- 村级行政区划
- 交通场站用地
- 体育用地
- 公园绿地
- 公路用地
- 农业设施建设用地
- 农村宅基地
- 商业服务业用地
- 园地
- 城镇住宅用地
- 城镇道路用地
- 工业用地
- 林地
- 港口码头用地
- 物流仓储用地
- 留白用地
- 管道运输用地
- 耕地
- 草地
- 采矿用地
- 陆地水域

注:本图界线不作权属争议的依据

2000国家大地坐标
1985国家高程基准

英德市自然资源局
2026年9月

调入地块优化后土地使用规划图(TR01)



图例

- 调入地块
- 村级行政区划
- 交通场站用地
- 体育用地
- 公园绿地
- 公路用地
- 农业设施建设用地
- 农村宅基地
- 商业服务业用地
- 园地
- 城镇住宅用地
- 城镇道路用地
- 工业用地
- 林地
- 港口码头用地
- 物流仓储用地
- 留白用地
- 管道运输用地
- 耕地
- 草地
- 采矿用地
- 陆地水域

注:本图界线不作权属争议的依据

2000国家大地坐标
1985国家高程基准

英德市自然资源局
2026年9月

调入地块最新卫星影像图（TR01）



图例

- 调入地块
- 村级行政区划

注:本图界线不作权属争议的依据

2000国家大地坐标
1985国家高程基准

英德市自然资源局
2026年9月