



设计变更通知单		共 1 页	第 1 页
修改原因	与横石水中学用地边上挡土墙紧挨距离太近	变更类型	☒ 一般变更 ☐ 重大变更

修改内容：



4号楼与横石水中学用地边上挡土墙太近，考虑安全问题，
将整栋楼往东面移动，具体位置如下图所示：

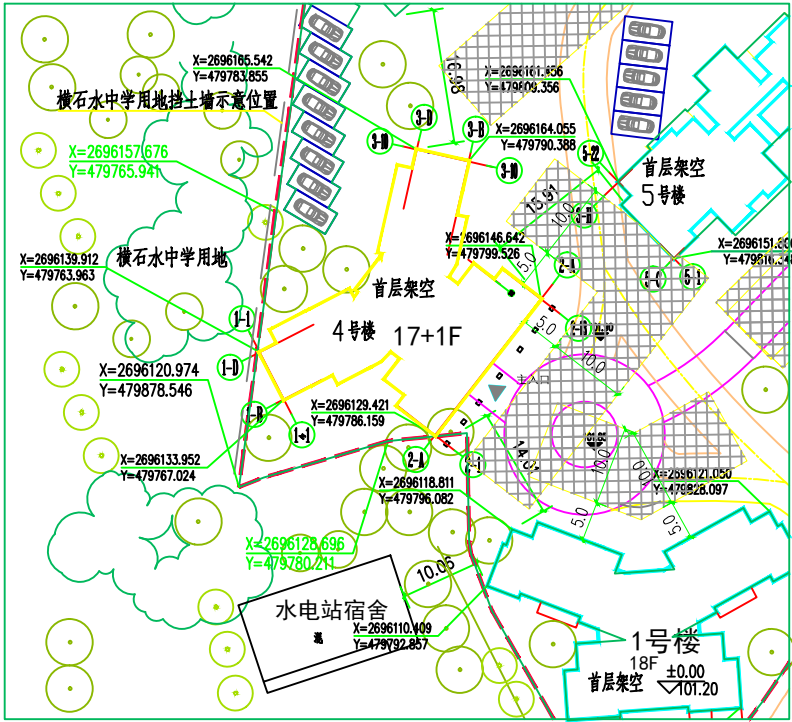

4号楼原位置图

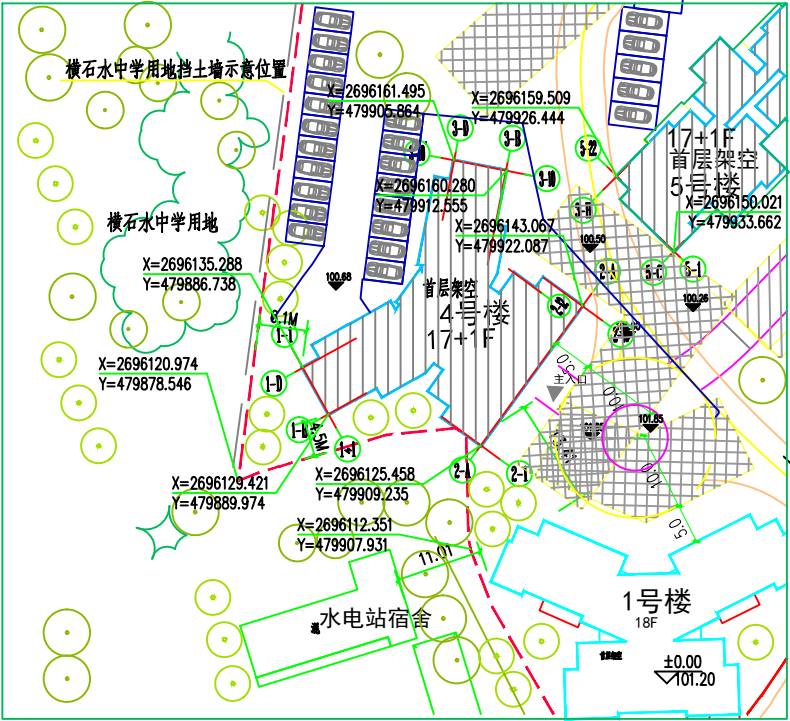

移动后4号楼实际位置图

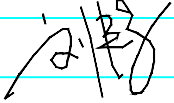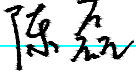 广东广筑工程设计有限公司				设计等级：甲级 证书号：A144058591 东莞市莞城街道罗沙社区天宝路8号名座大厦3楼 0769-23112832			
项目负责	刘 静		建 设	英德市皇庭房地产有限公司	工程号		
审 定	刘 静		单 位		专 业	建 筑	
审 核	刘 静		工 程		阶 段	施 工 图	
专业负责	陈 磊		名 称	星河华庭(4、5号楼)	版 次	第一版	
设 计	陈 磊		图 纸	星河华庭(4、5号楼) 建施图纸变更	日 期	2021.11.04	
校 对	陈 琦		内 容		图 号	JS改-01	