
清远市英德市黄花镇周转规模使用前地块土地使用规划局部图（ZZ001-ZZ021）

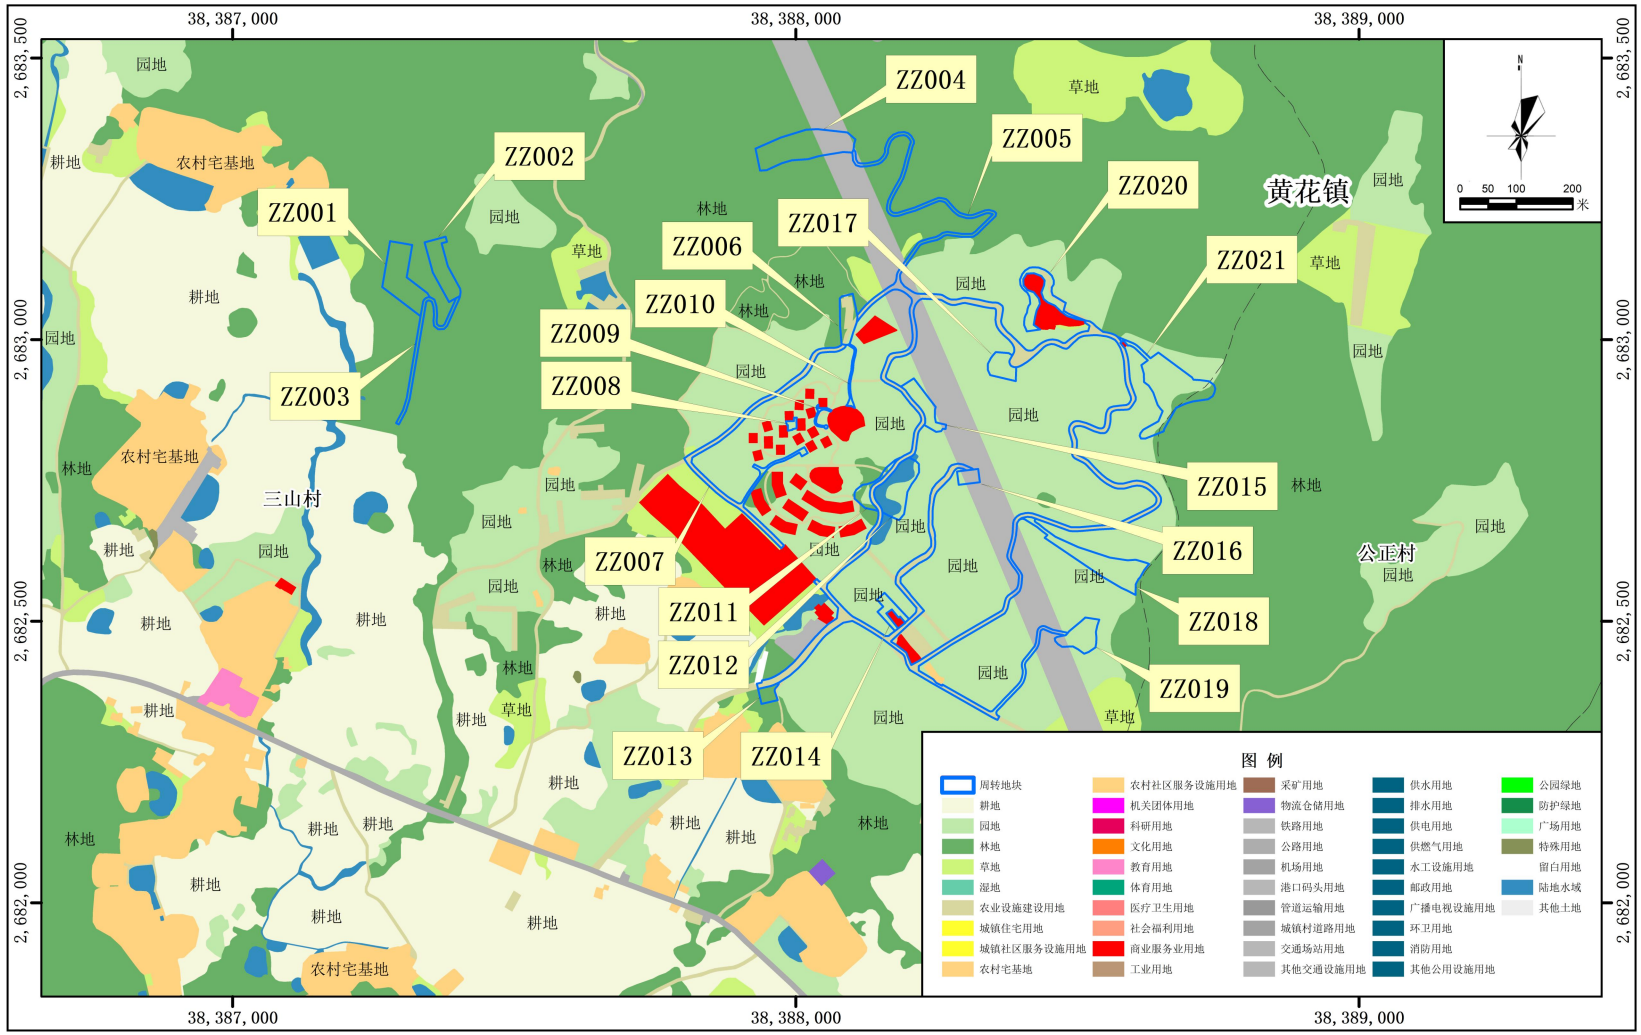


2000国家大地坐标系
1985高程基准

1：10, 000

英德市自然资源局 编制
二〇二六年六月

清远市英德市黄花镇周转规模使用后地块土地使用规划局部图（ZZ001-ZZ021）

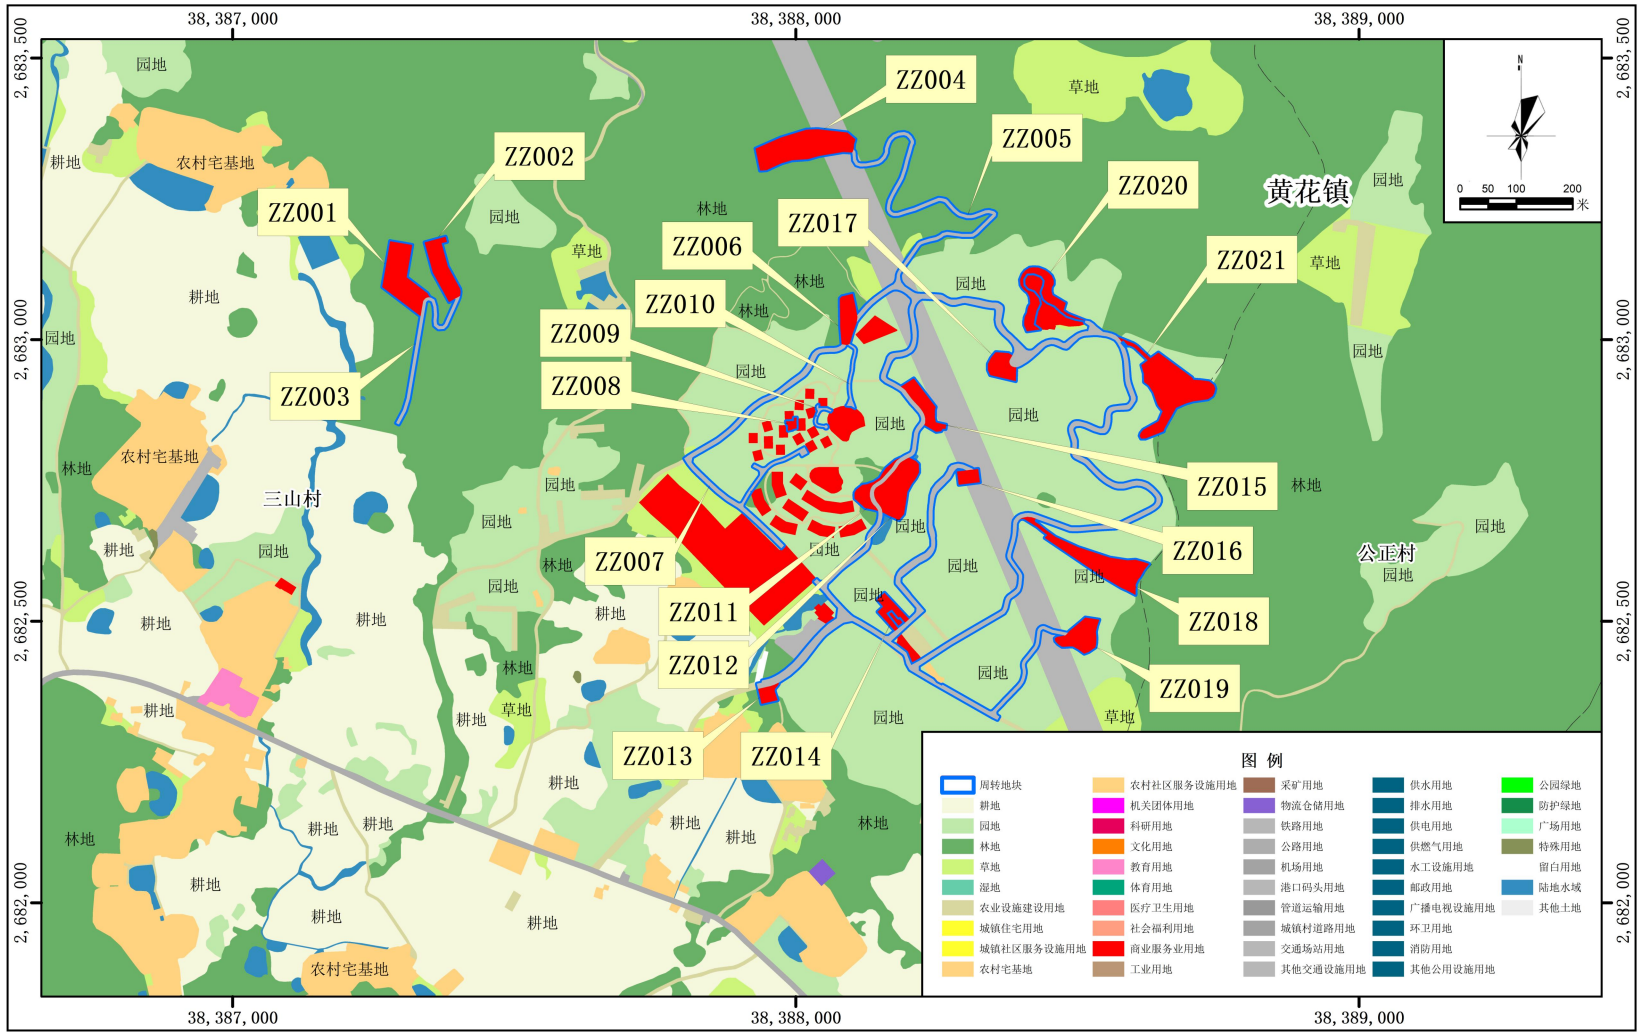


2000国家大地坐标系
1985高程基准

1：10,000

英德市自然资源局 编制
二〇二六年六月

清远市英德市青塘镇周转规模使用前地块土地使用规划局部图（ZZ022）

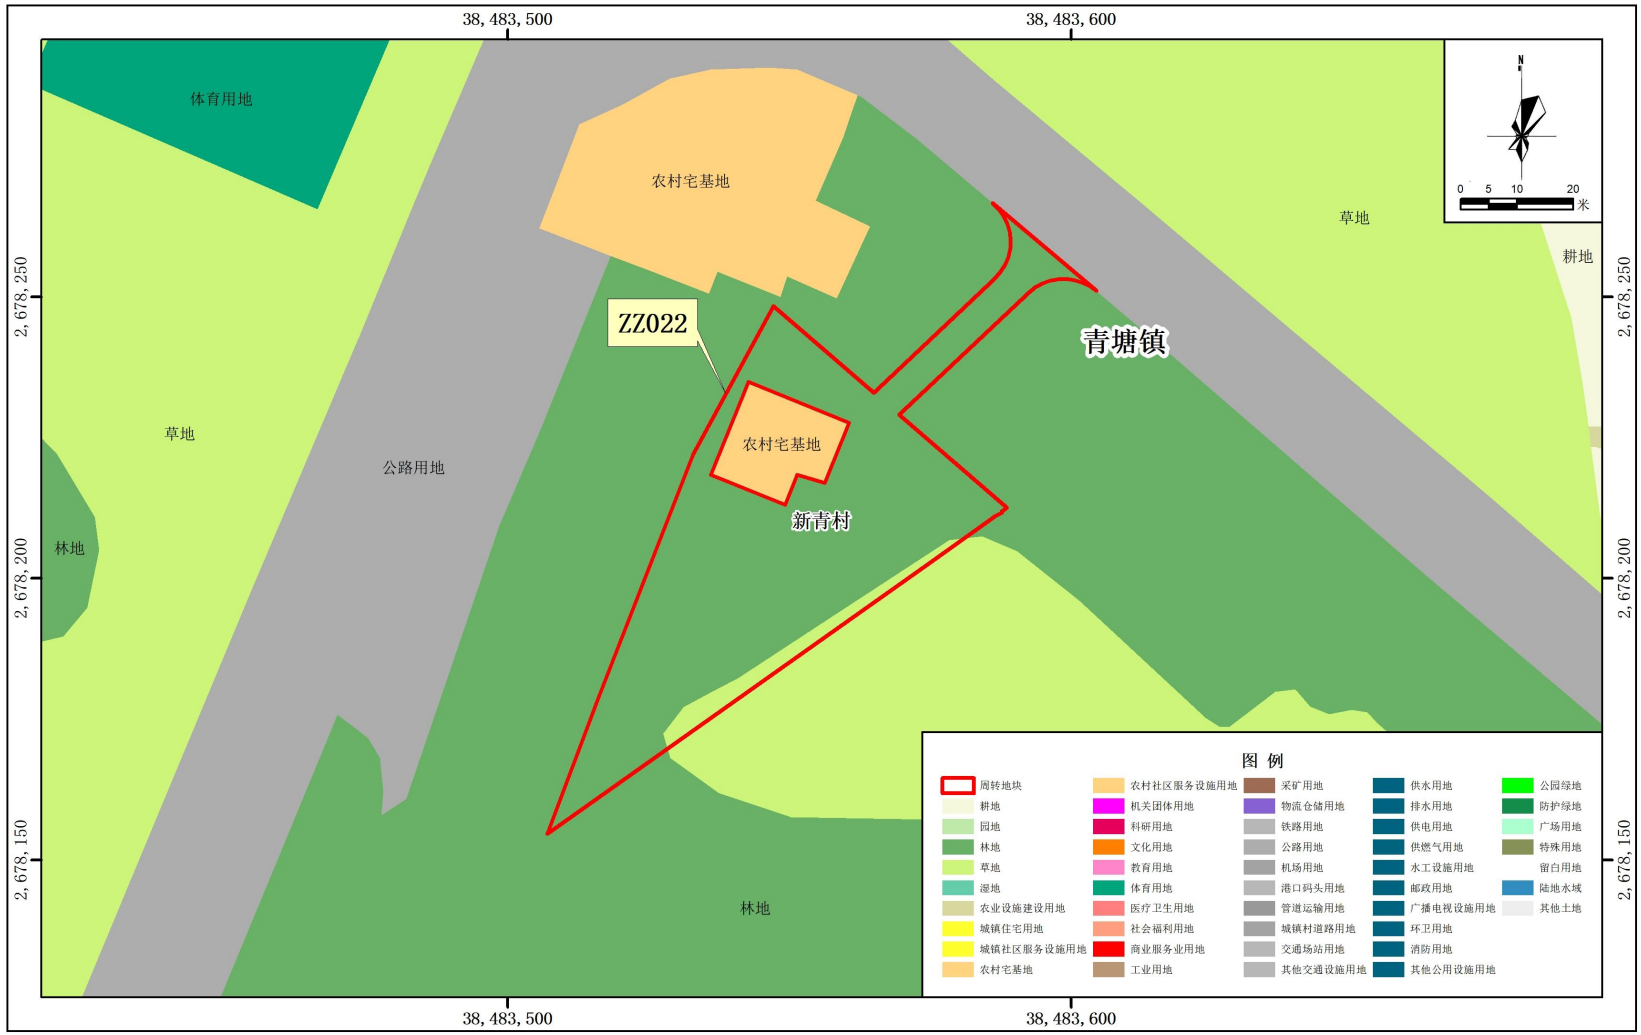


2000国家大地坐标系
1985高程基准

1：1,000

英德市自然资源局 编制
二〇二六年六月

清远市英德市青塘镇周转规模使用后地块土地使用规划局部图（ZZ022）

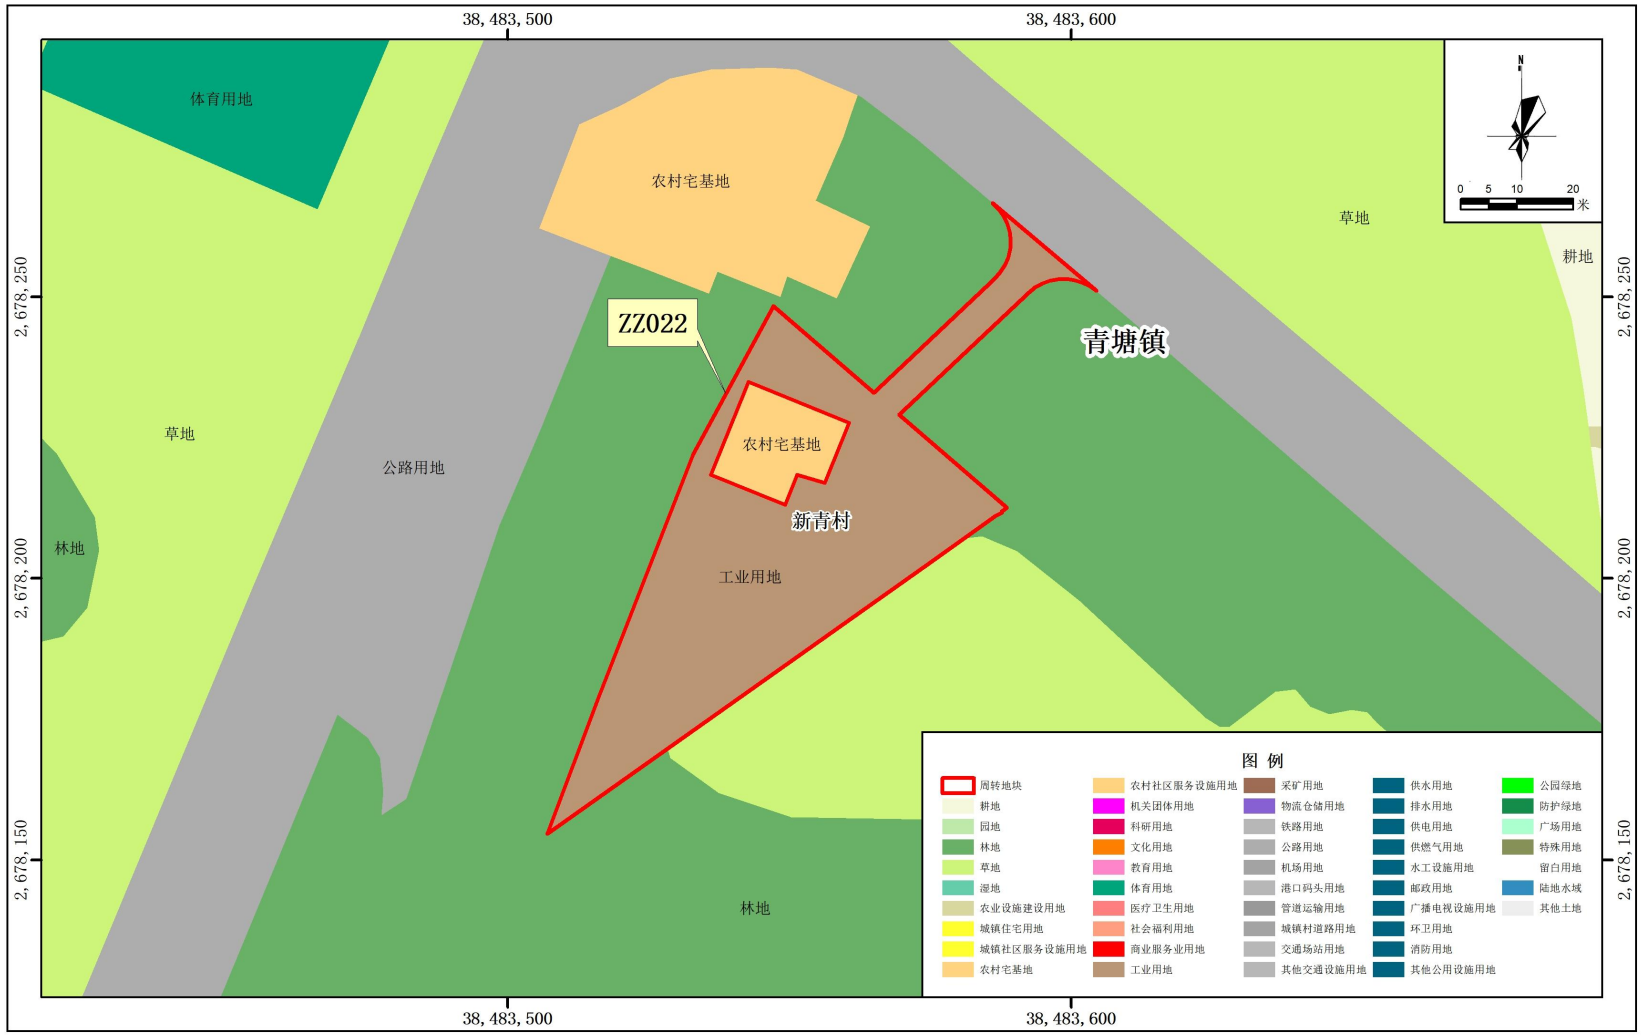


2000国家大地坐标系
1985高程基准

1：1,000

英德市自然资源局 编制
二〇二六年六月

清远市英德市建设用地周转规模使用地块土地使用规划图（调整前）

英德市黄花镇三山村农文旅融合发展等一批乡村振兴项目

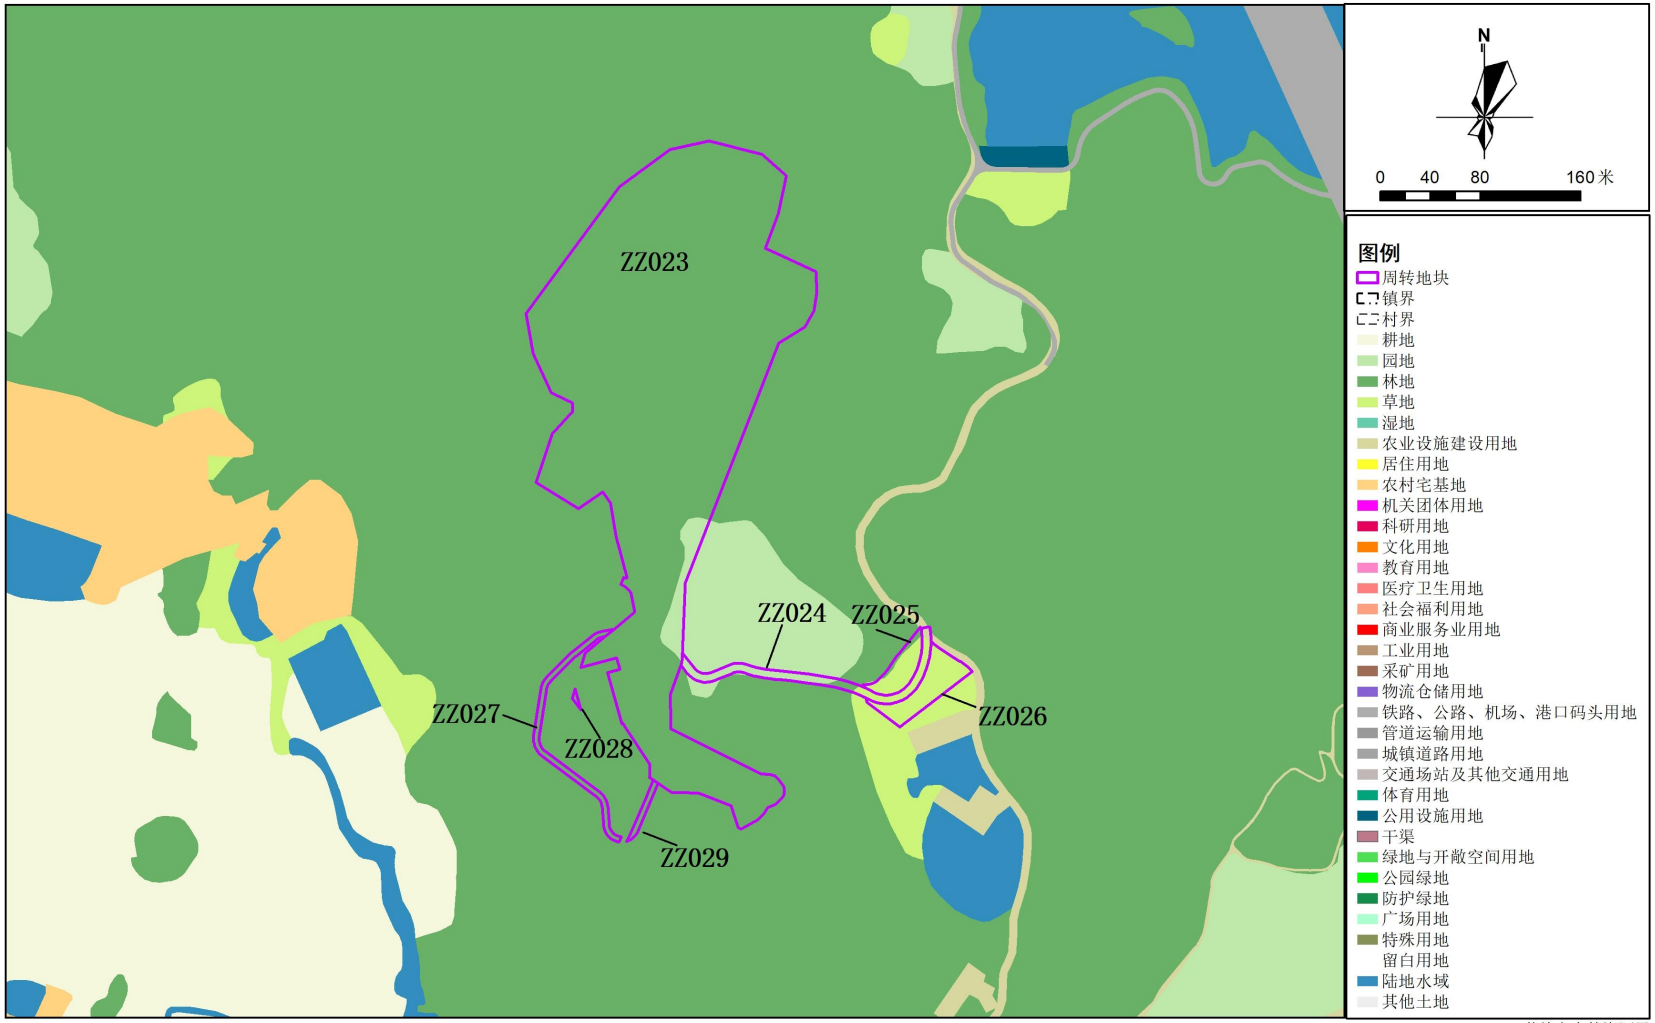


2000国家大地坐标系
1985国家高程基准

英德市自然资源局
2026年10月编制

清远市英德市建设用地周转规模使用地块土地使用规划图（调整后）

英德市黄花镇三山村农文旅融合发展等一批乡村振兴项目

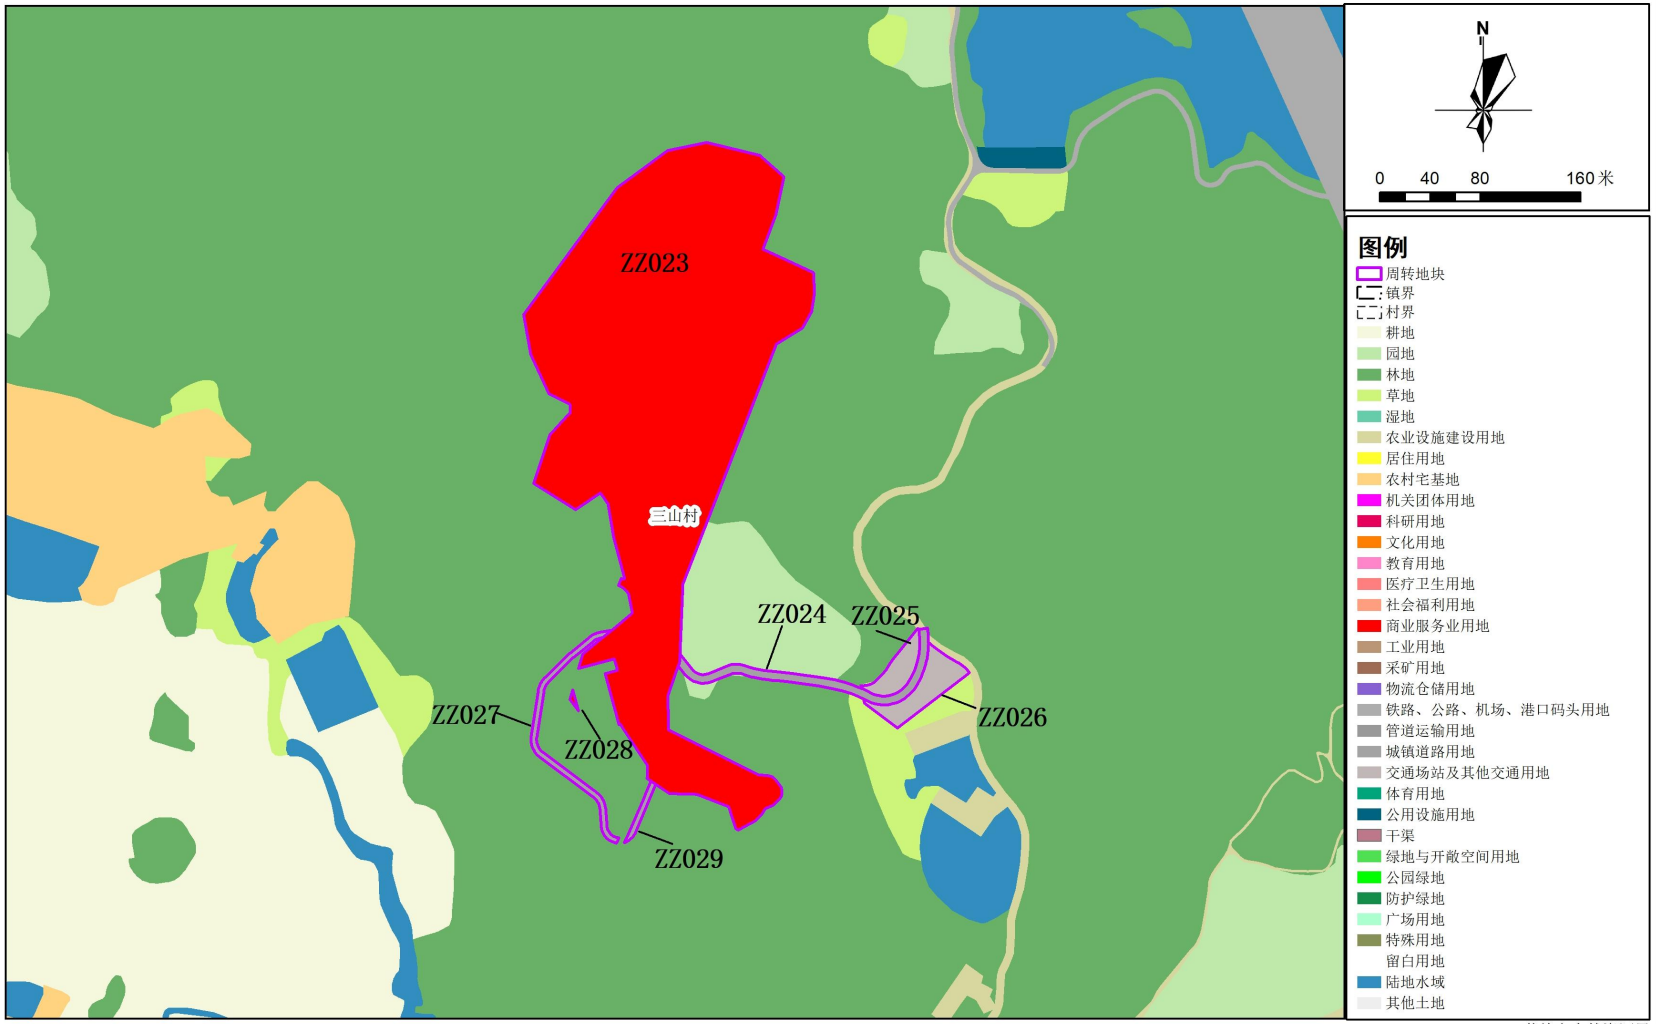

2000国家大地坐标系
1985国家高程基准

英德市自然资源局
2026年10月编制

清远市英德市建设用地周转规模使用地块土地使用规划图（调整前）

英德市黄花镇三山村农文旅融合发展等一批乡村振兴项目




2000国家大地坐标系
1985国家高程基准

英德市自然资源局
2026年10月编制

清远市英德市建设用地周转规模使用地块土地使用规划图（调整后）

英德市黄花镇三山村农文旅融合发展等一批乡村振兴项目

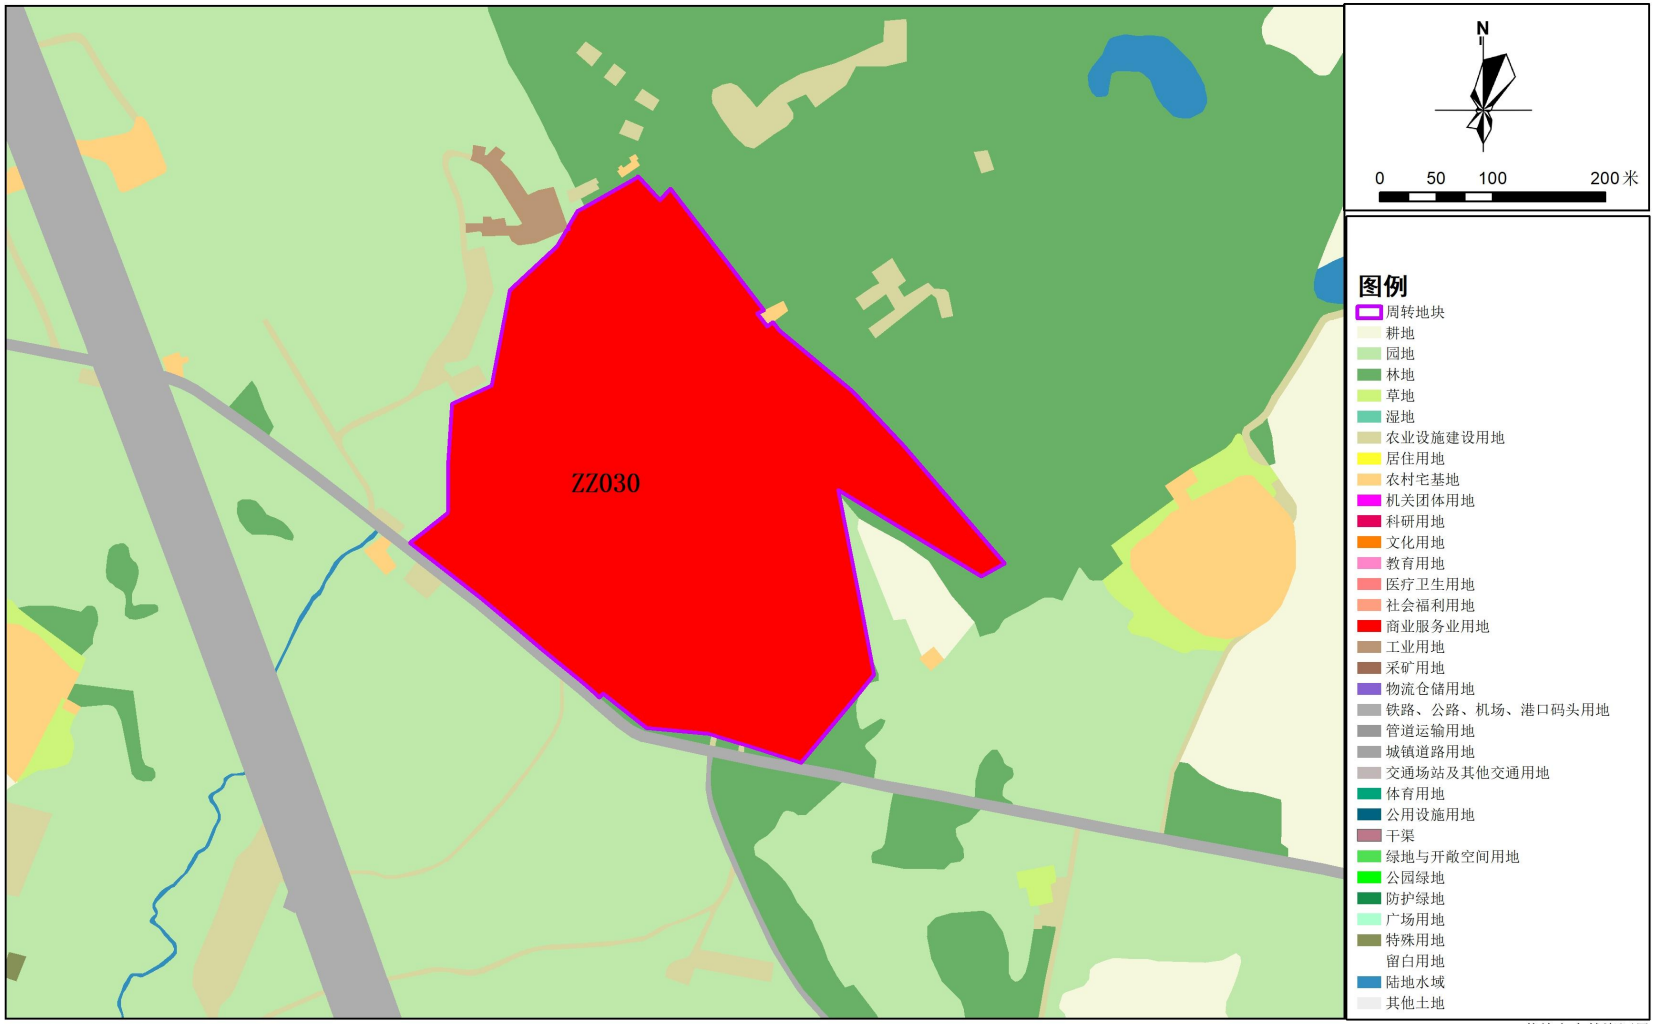

2000国家大地坐标系
1985国家高程基准

英德市自然资源局
2026年10月编制