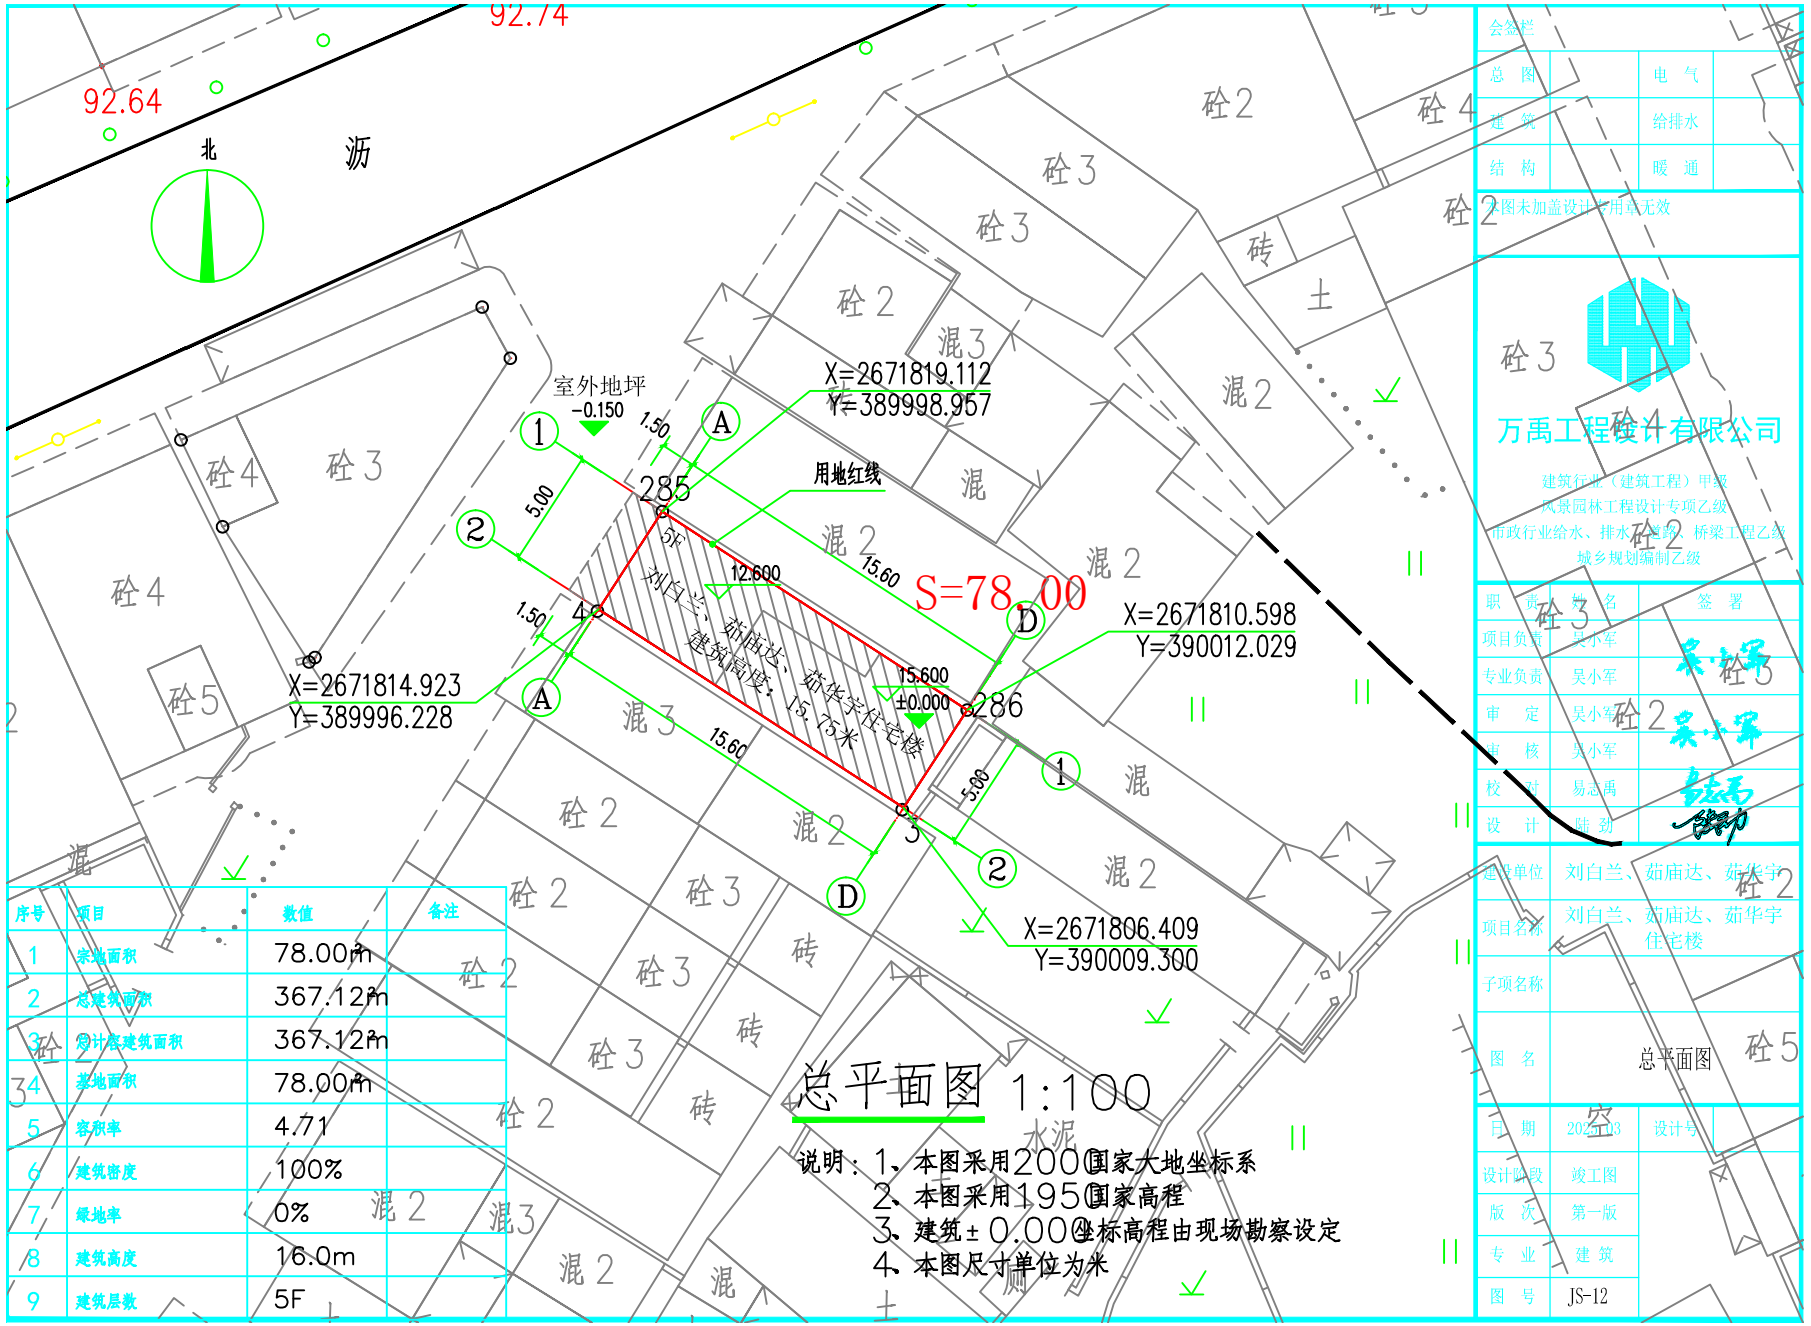

总平面图 1:100

说明：1、本图采用2000国家大地坐标系
2、本图采用1985国家高程
3、建筑±0.000坐标高程由现场勘察设定
4、本图尺寸单位为米

序号	项目	数值	备注
1	宗地面积	78.00m²	
2	总建筑面积	367.12m²	
3	计容建筑面积	367.12m²	
4	基地面积	78.00m²	
5	容积率	4.71	
6	建筑密度	100%	
7	绿地率	0%	
8	建筑高度	16.0m	
9	建筑层数	5F	

会签栏

总 图		电 气	
建 筑		给排水	
结 构		暖 通	

本图未加盖设计专用章无效

万禹工程设计有限公司

建筑行业（建筑工程）甲级
风景园林工程设计专项乙级
市政行业给水、排水工程、道路、桥梁工程乙级
城乡规划编制乙级

职责	姓名	签署
项目负责	吴小军	
专业负责	吴小军	
审 定	吴小军	
审 核	吴小军	
校 对	易志禹	
设 计	耿劲	

建设单位	刘白兰、茹庙达、茹华宇
项目名称	刘白兰、茹庙达、茹华宇住宅楼
子项名称	
图 名	总平面图
日 期	2023.3
设计号	
设计阶段	竣工图
版 次	第一版
专 业	建 筑
图 号	JS-12